





課長	係長	測量士	係

(分 筆 前)

確定面積平面図 $S = \frac{1}{2400}$



ブロック番号 宇宿 86~89 (空港)号

新地名 町 丁目
年 月 日

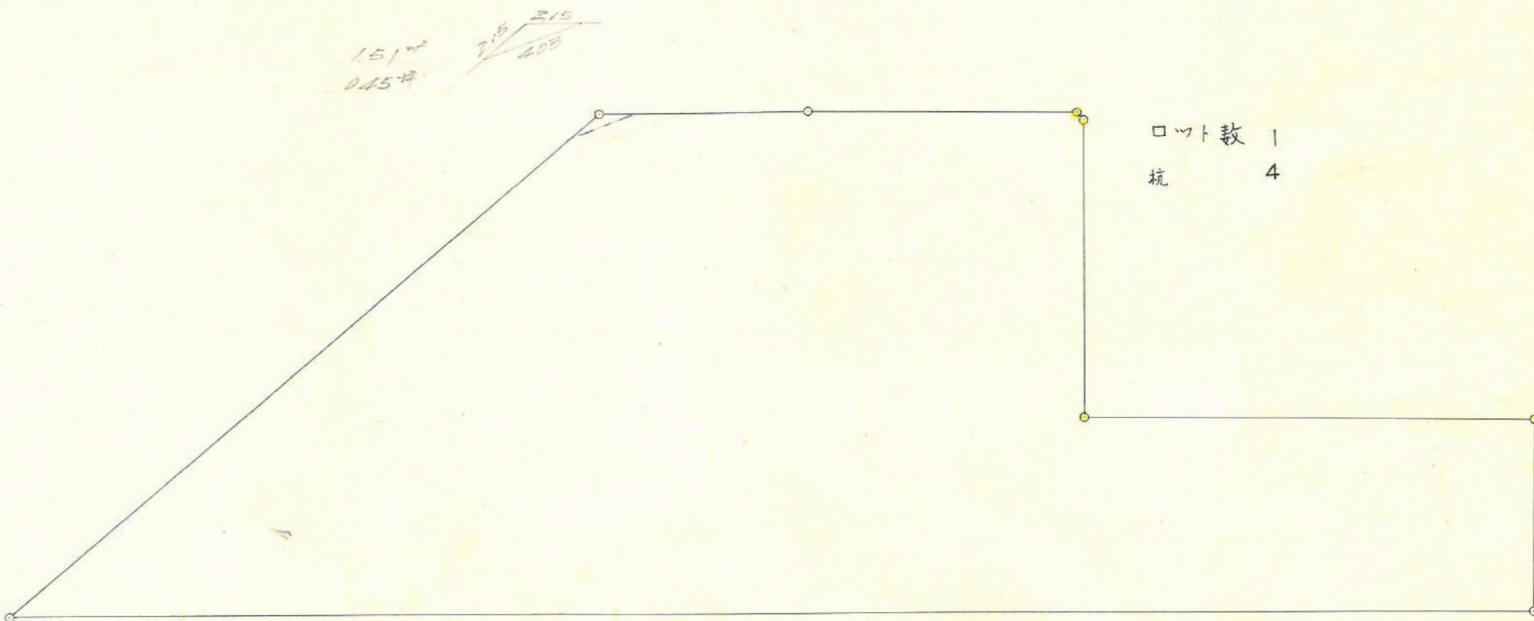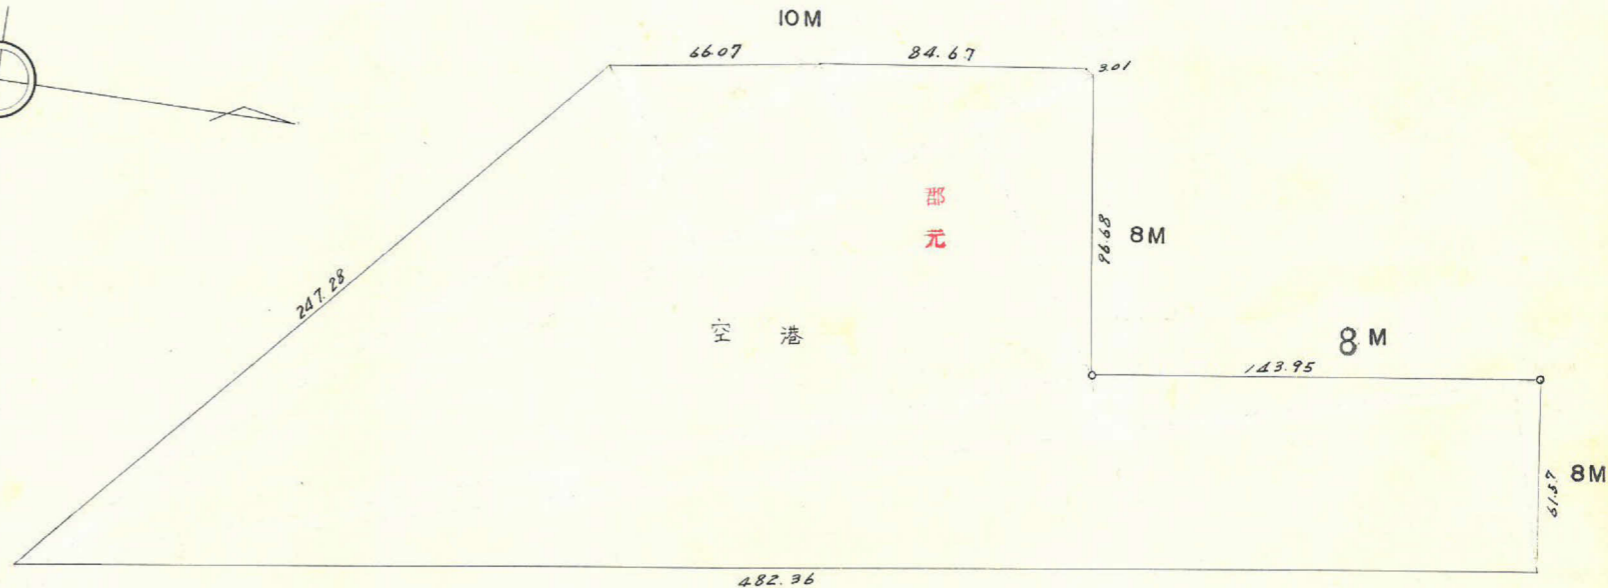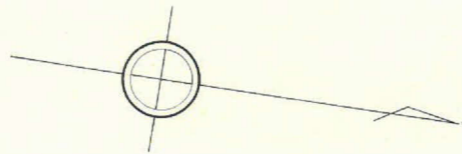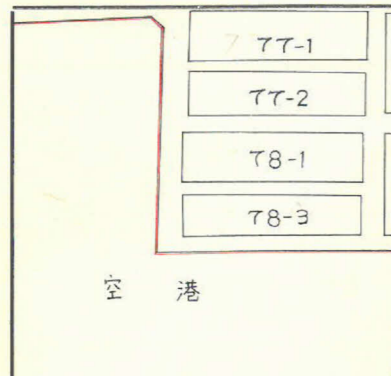

空港内面積及公道路敷地
 空港内 $36,913.27 \text{ m}^2$ (11,166.27坪)
~~36,914.78~~ (11,166.72坪)
 道路敷地 $11,691.25 \text{ m}^2$ (3,536.62坪)
~~48,606.02~~
 48,604.52

この図面等は、土地区画整理事業に関する参考資料として提供しています。
 ○図面等は換地処分時のものであり、現在の状況とは異なる場合があります。
 ○図面等によって、境界等が確定されるものではありません。

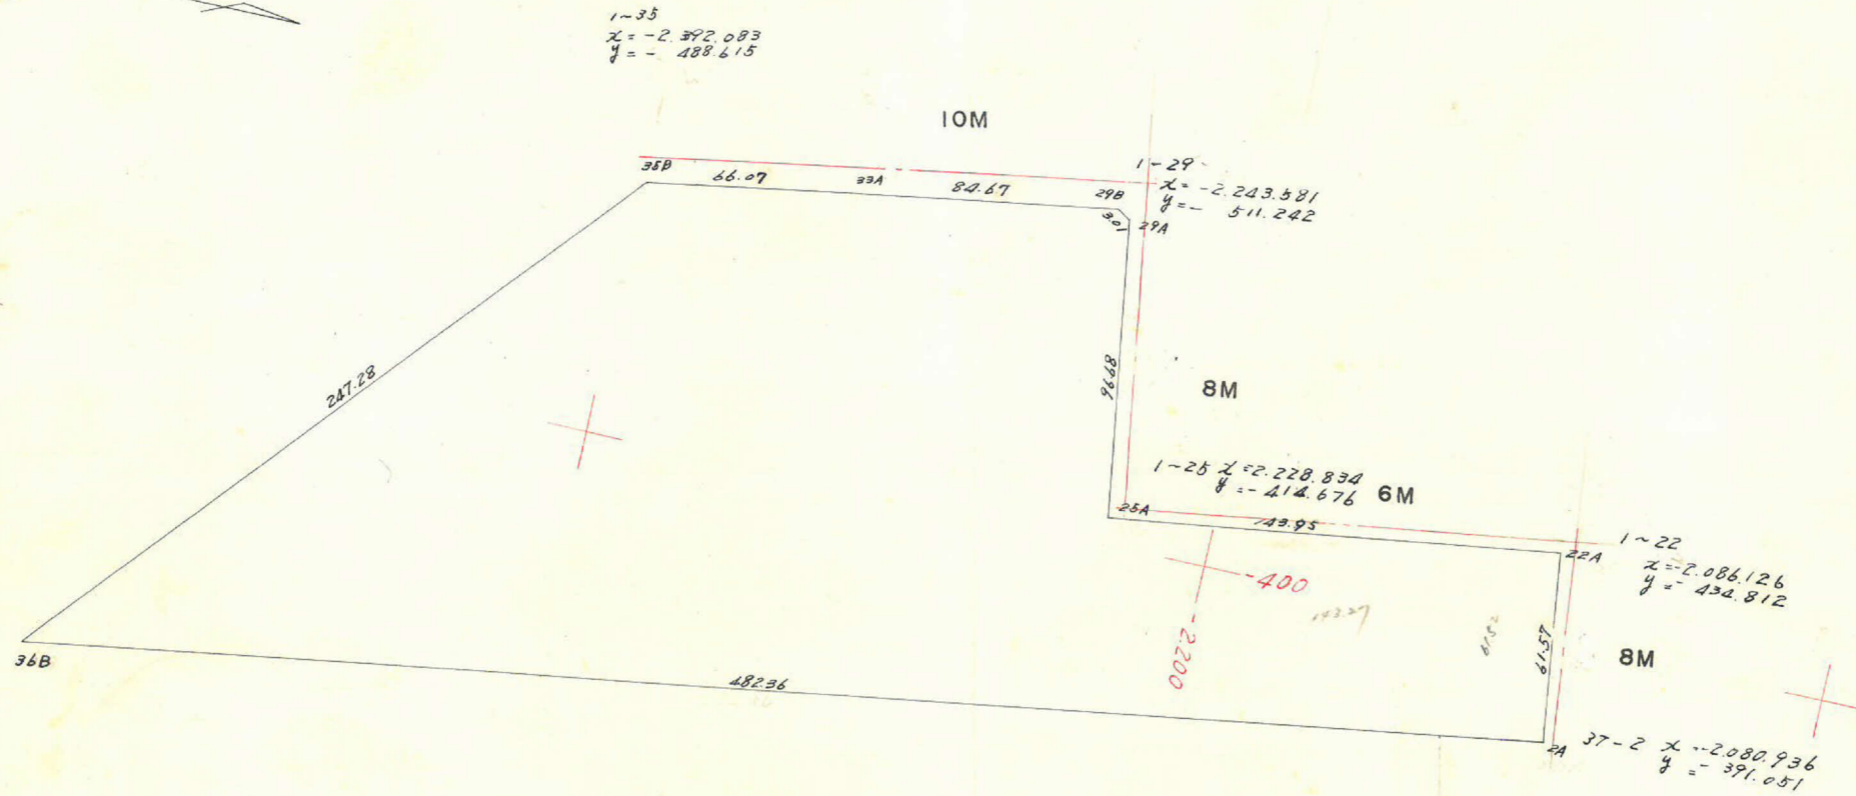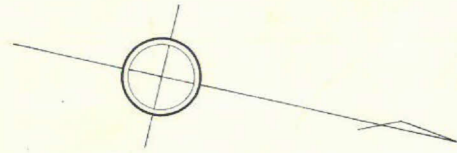

点	(1)	(2)	(3)	(4)	(1) x (4)	(2) x (3)
	x	$x_n - 1 - x_{n+1}$	y	$y_n - 1 - y_{n+1}$		
1~36B	2559.262		296.083			
37-2A	2.082.375	+468.563	368.572	-133.139	-10992.038	+17289.202
1~22A	2.090.699	-150.117	429.522	-40.411	-3665.237	-64478.554
25A	2.232.492	-153.988	408.983	-75.093	-17458.522	-63796.440
29A	2.216.687	-16.576	504.615	-97.477	-21046.309	-8344.498
29B	2.219.068	-86.142	506.460	+10.626	+2646.597	-43627.477
33A	2.332.829	-149.020	493.989	+22.811	+7602.147	-7364.241
35A	2.398.088	-226.493	483.619	+197.906	+78784.004	-109507.301
36B	2.559.262	+315.713	296.083	+113.047	+62341.415	+93477.252
37-2A	2.082.375		368.572			
					+153374.163	+266176.454
					-56162.106	-363388.511
					97212.037	97212.037
						48606.03m ²

合計面積 48606.03m²
 1.51
 48604.5297

この図面等は、土地区画整理事業に関する参考資料として提供しています。
 ○図面等は換地処分時のものであり、現在の状況とは異なる場合があります。
 ○図面等によって、境界等が確定されるものではありません。