

課長	係長	測量士	係


# 確定面積平面図 $S = \frac{1}{600}$

ブロック番号 城南 107. = 号


新地名 町 丁目  
36年 月 日

126	128	129
106	107. =	109
107 イ	107 ロ	107 ハ
		1084

この図面等は、土地区画整理事業に関する参考資料として提供しています。  
○図面等は換地処分時のものであり、現在の状況とは異なる場合があります。  
○図面等によって、境界等が確定されるものではありません。

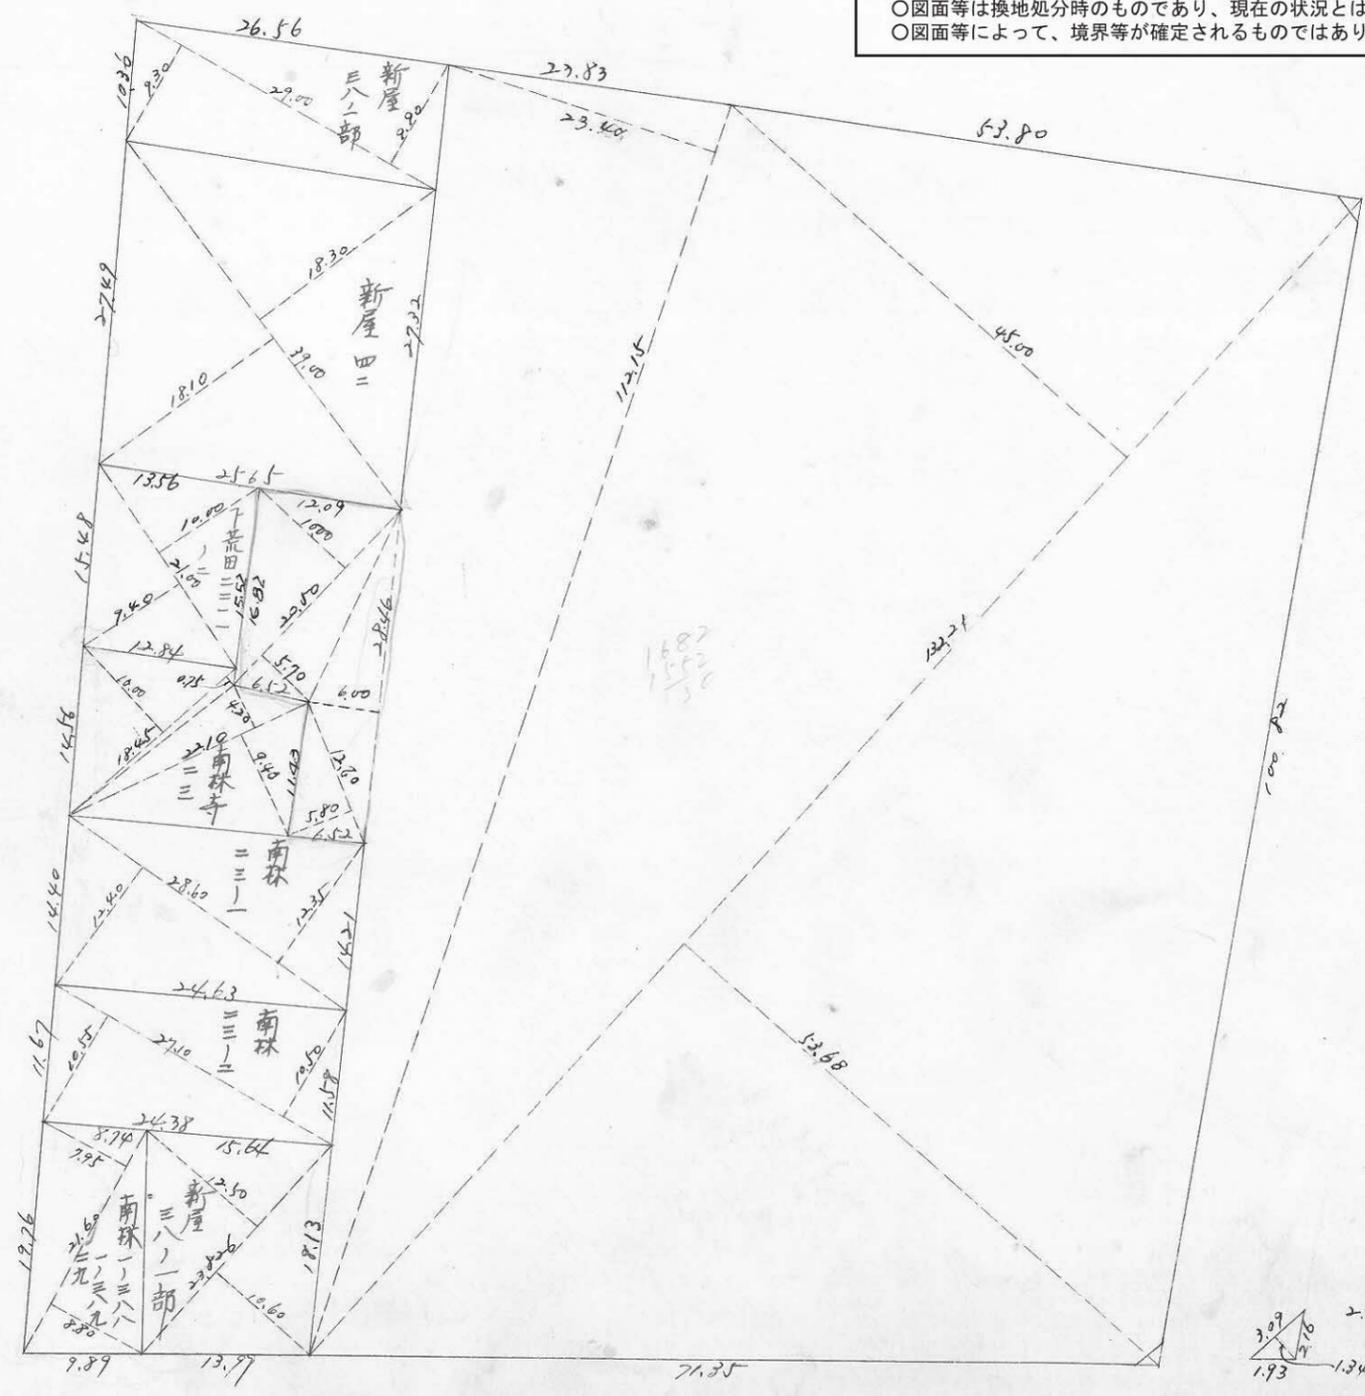

$2.24 \text{ m}^2 = 0.67 \text{ 坪}$

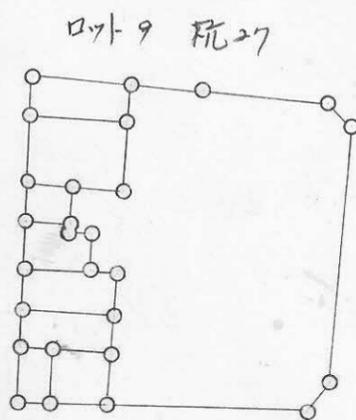

$2.07 \text{ m}^2 = 0.62 \text{ 坪}$

