

課	長	係	長	測量士	係

# 確定面積平面圖

$$S = \frac{1}{43000} \times 600$$



ブロック番号

新地


109号

新地名 町 丁目

27年8月7日

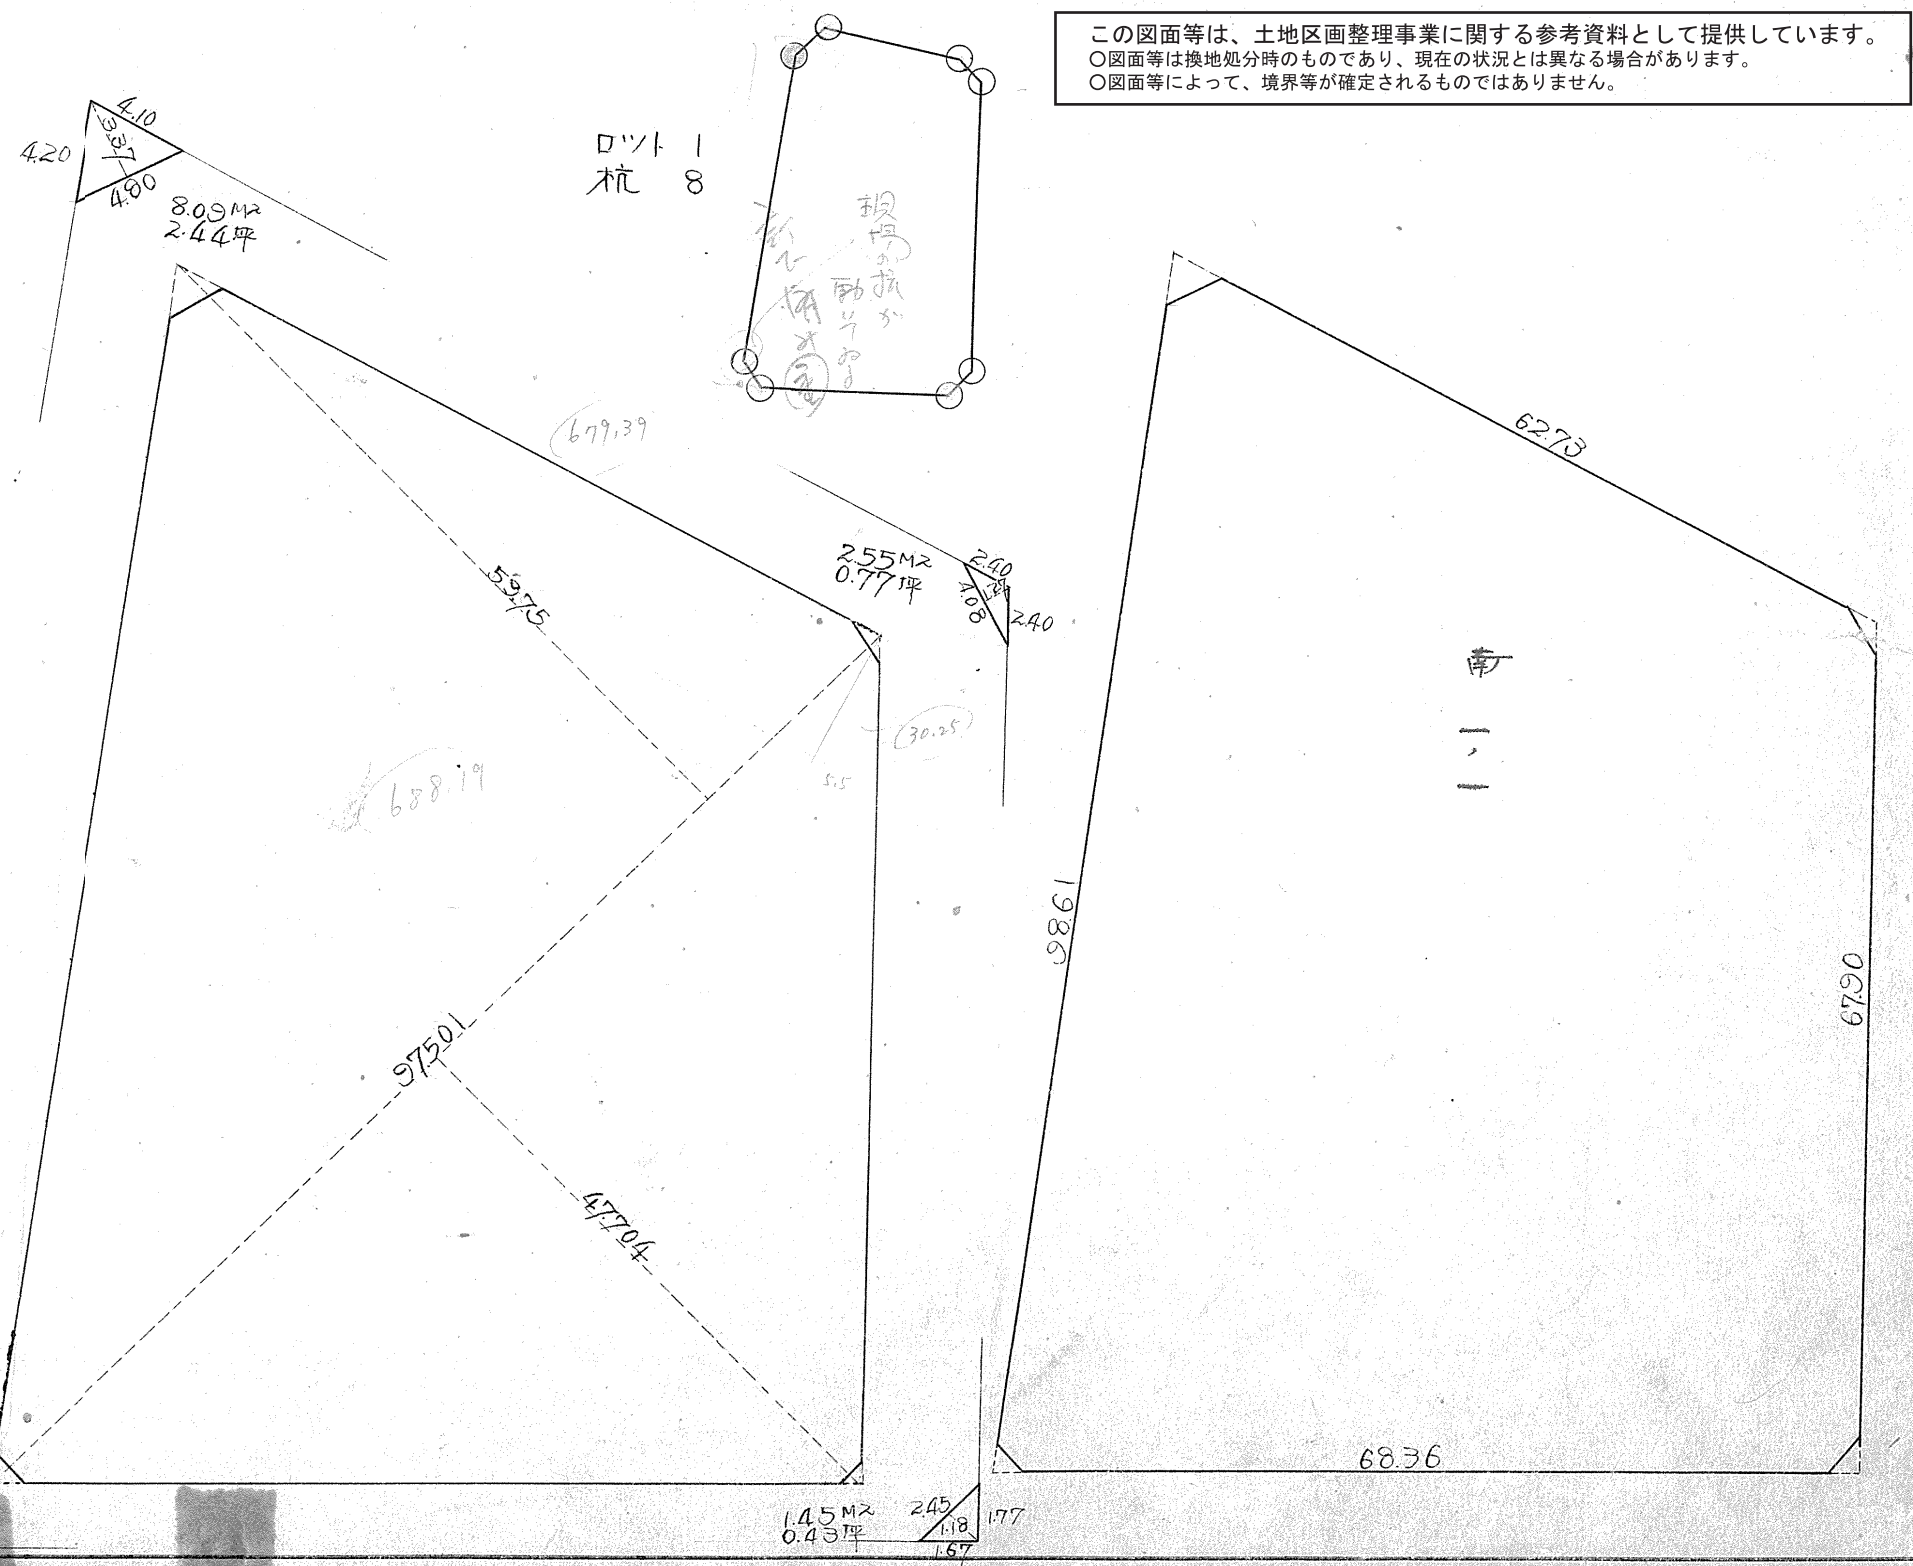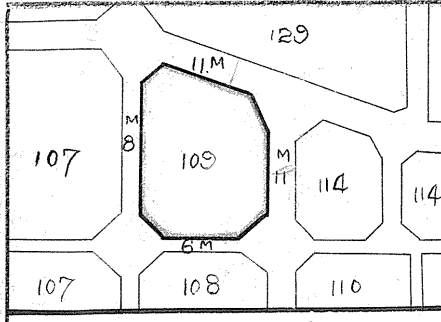


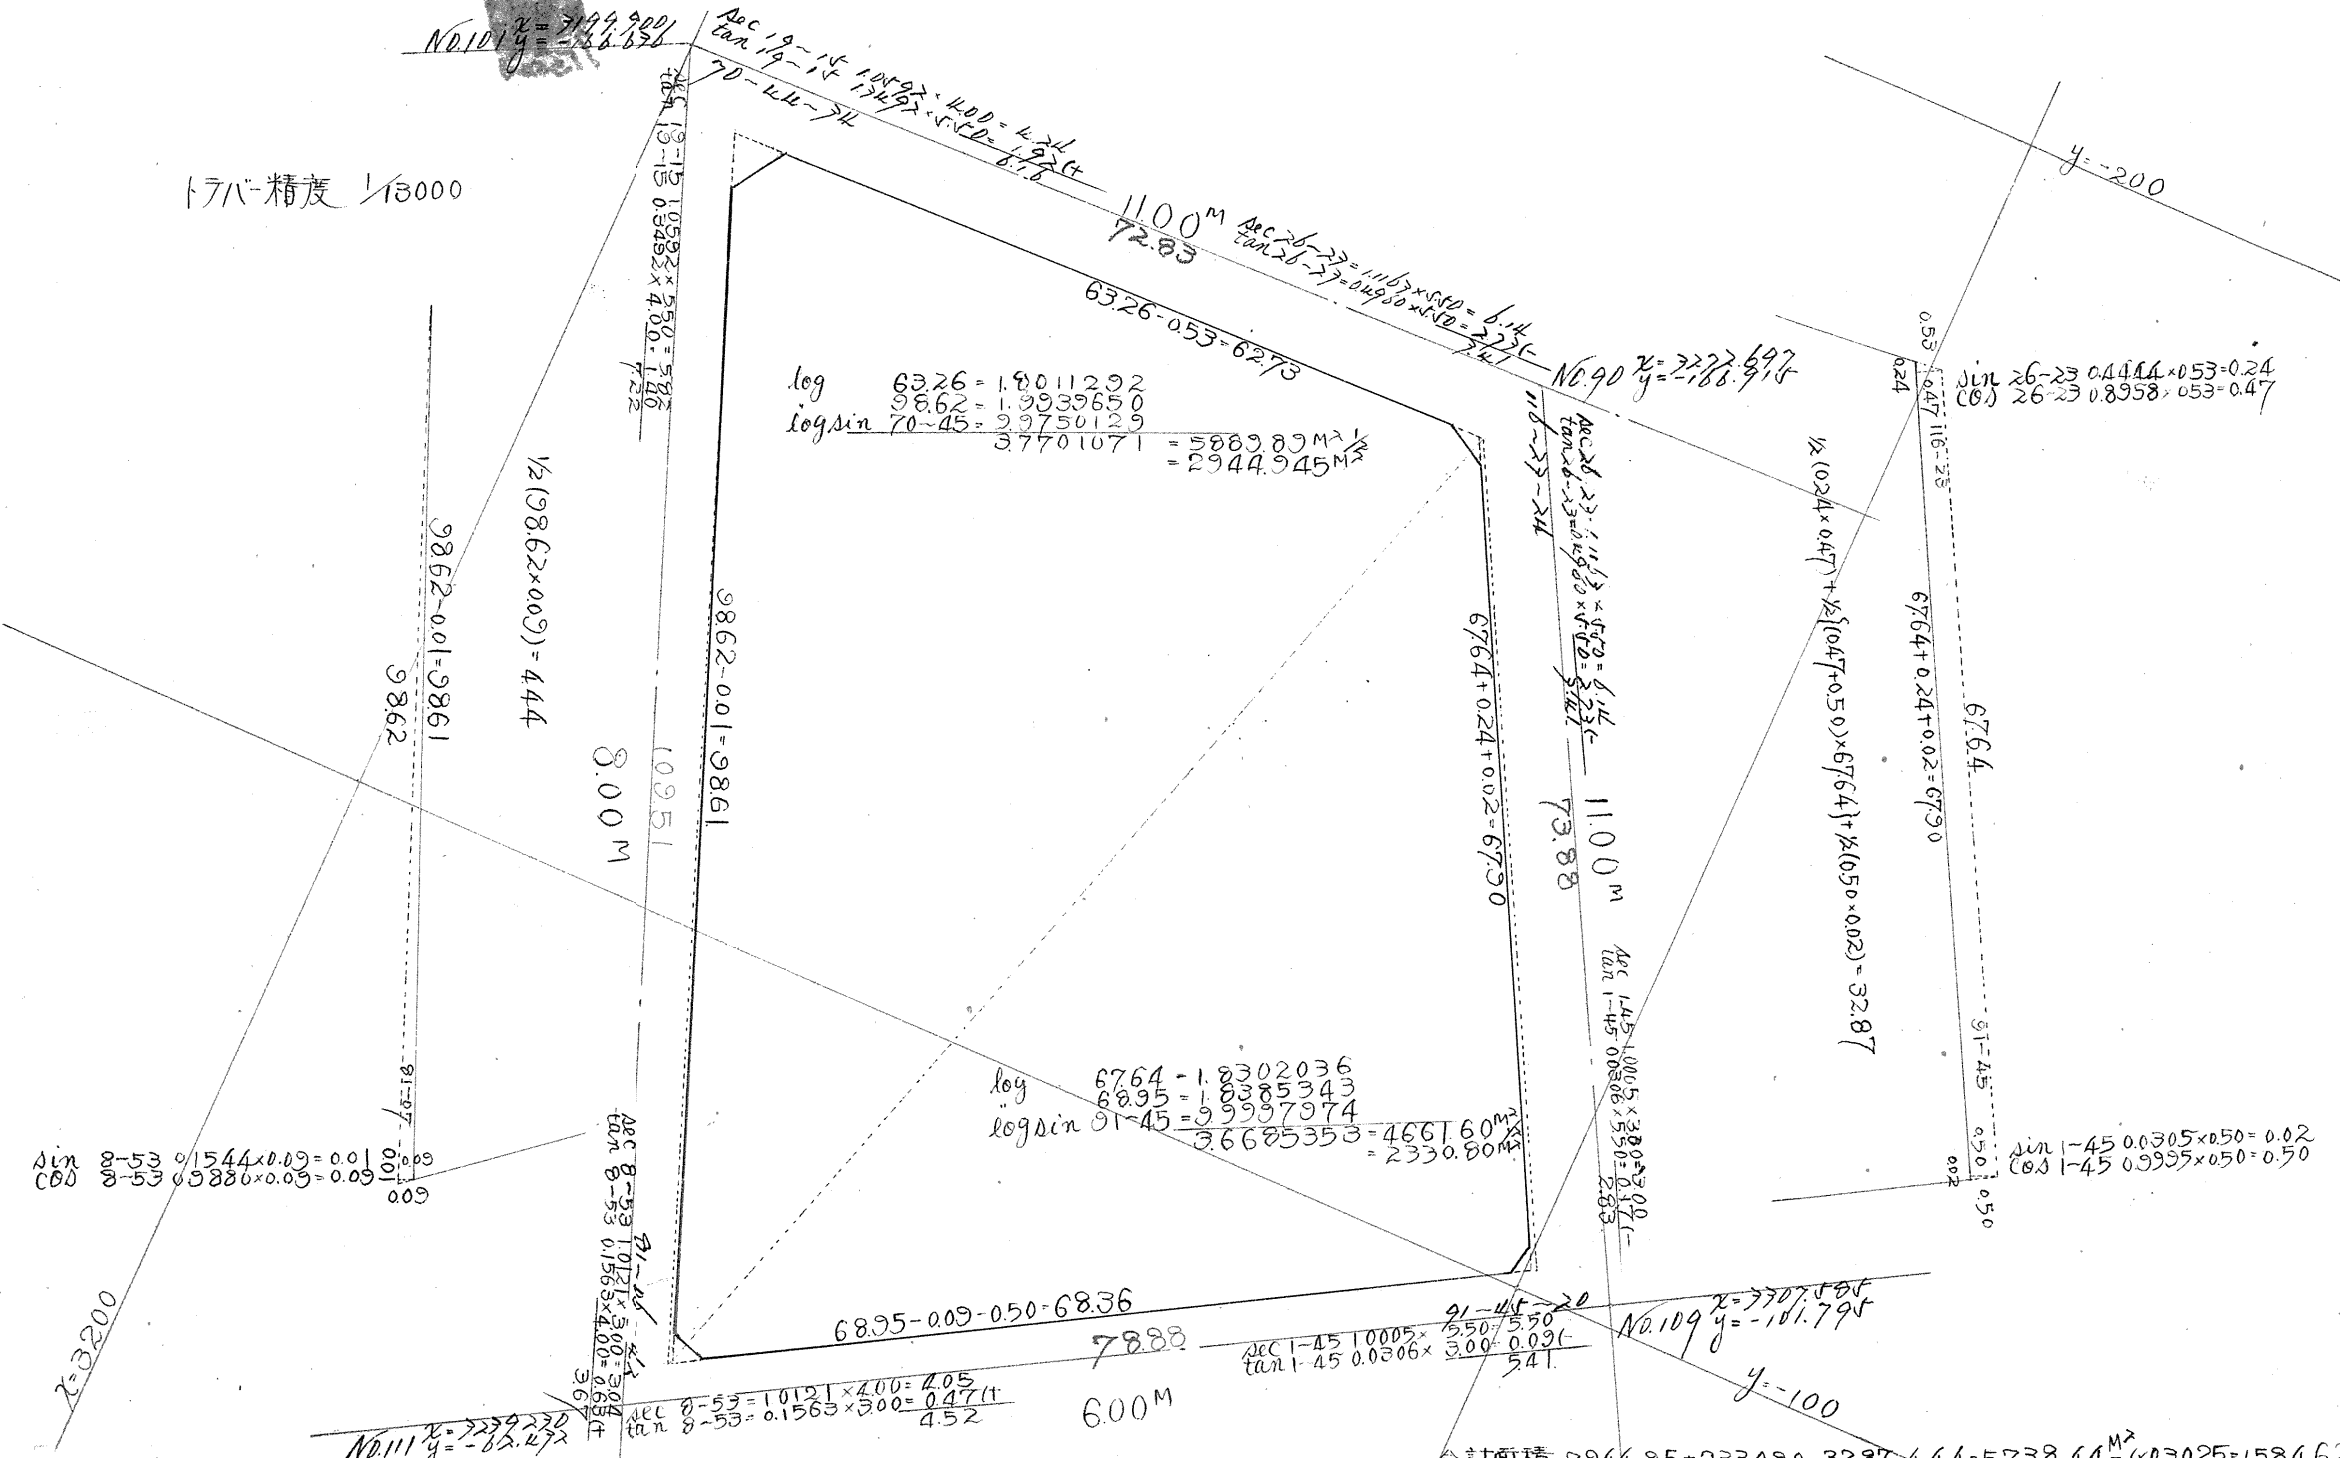

この図面等は、土地区画整理事業に関する参考資料として提供しています。  
 ○図面等は換地処分時のものであり、現在の状況とは異なる場合があります。  
 ○図面等によって、境界等が確定されるものではありません。