

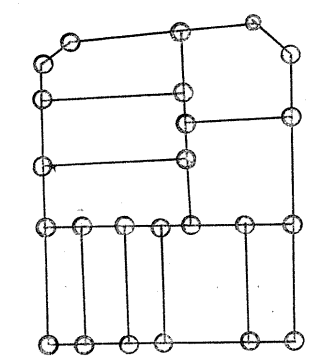
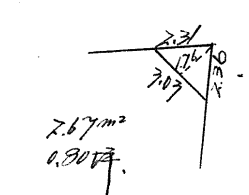
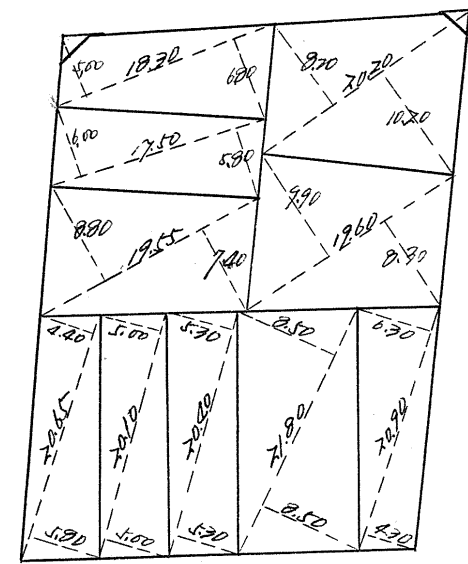
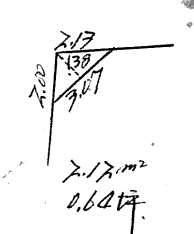
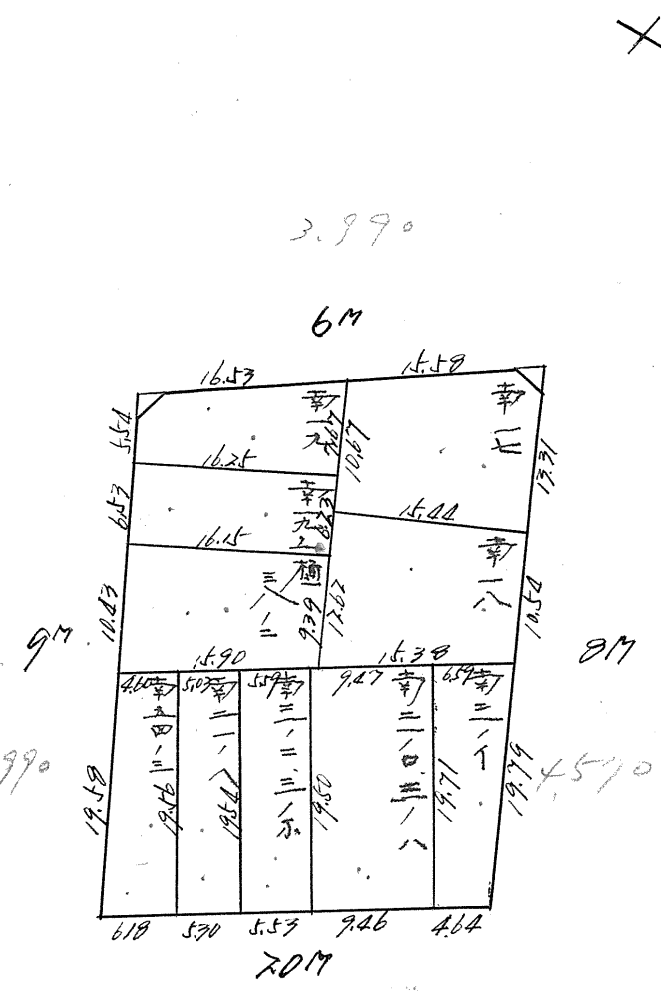
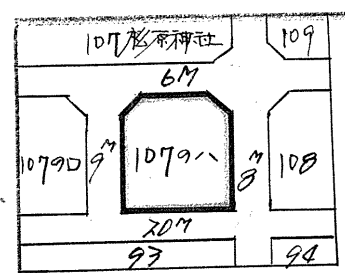


課長	係長	測量士	係
			

# 確定面積平面圖 $S = \frac{1}{600}$



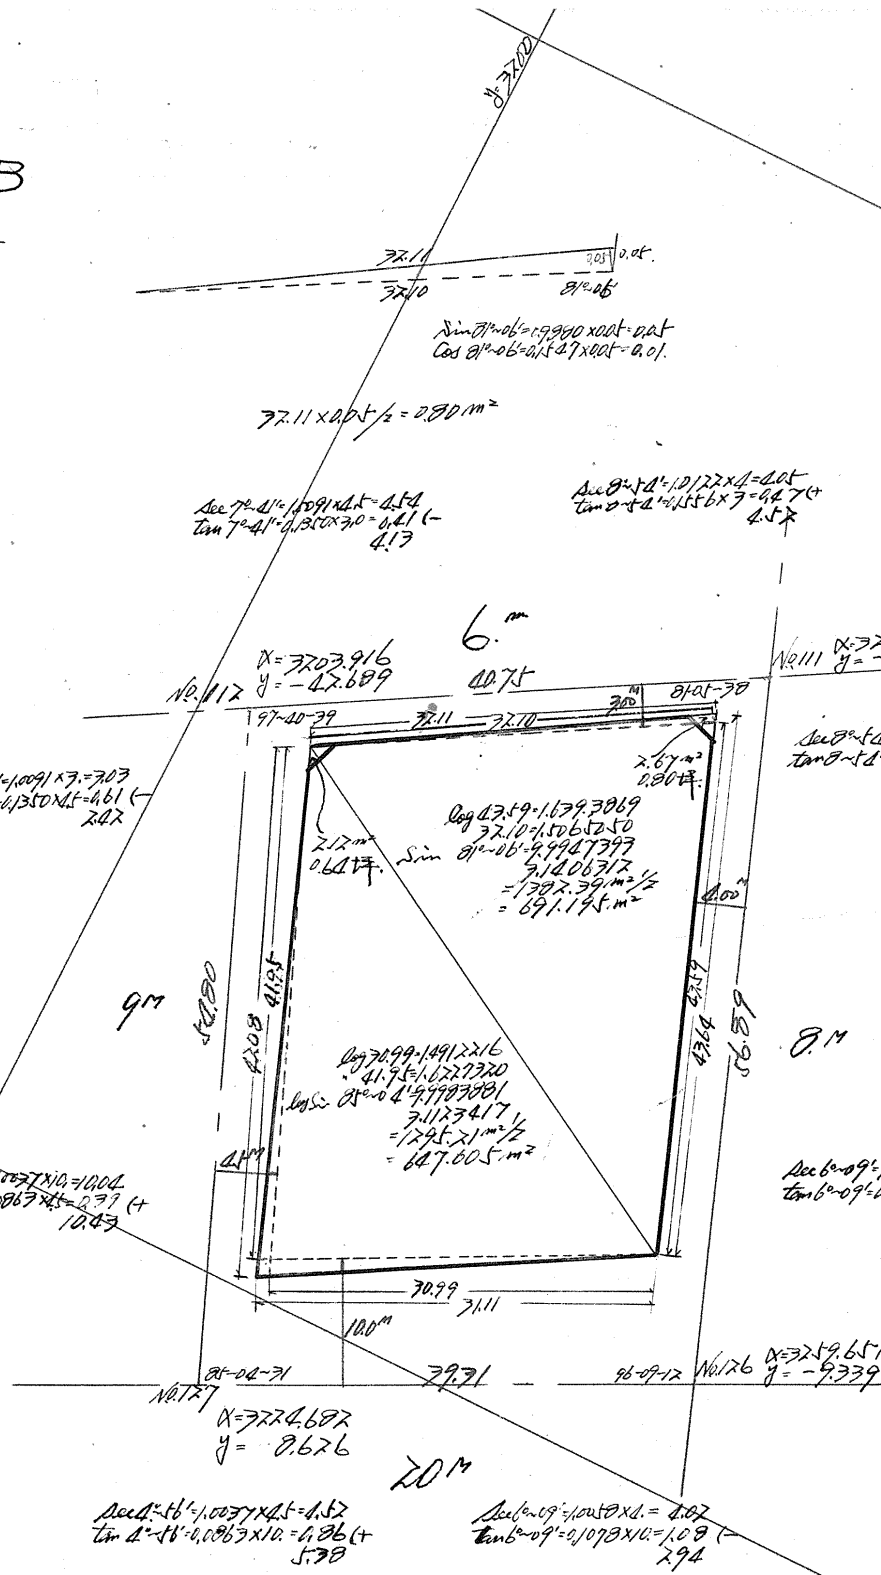
穴 24  
口 10

測量士	測量士	測量士	測量士
トラーパー	南村建	祝境環	測匠

この図面等は、土地区画整理事業に関する参考資料として提供しています。  
 ○図面等は換地処分時のものであり、現在の状況とは異なる場合があります。  
 ○図面等によって、境界等が確定されるものではありません。

この図面等は、土地区画整理事業に関する参考資料として提供しています。  
 ○図面等は換地処分時のものであり、現在の状況とは異なる場合があります。  
 ○図面等によって、境界等が確定されるものではありません。

107のハB  
 トラバー 精度 1/3000




