







新地名 町丁目

ブロック番号  107-1 号



昭和26年11月12日

確定面積平面圖 $S = \frac{1}{600}$

課長	係長	測量士	係
			

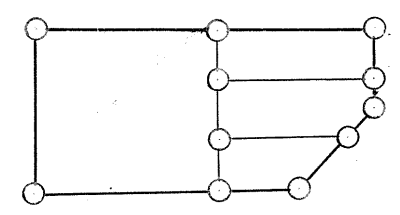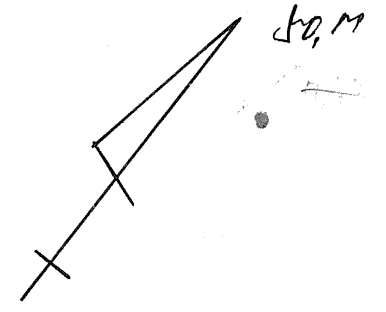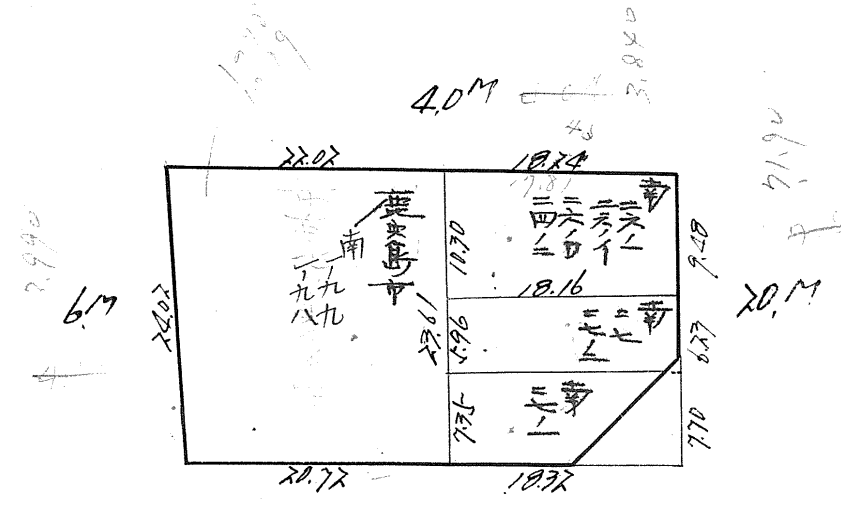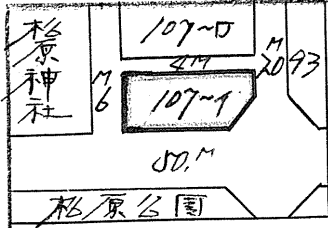


杭11
口4

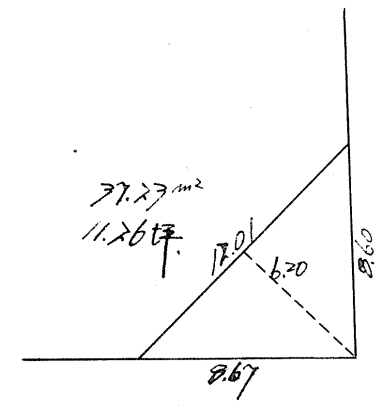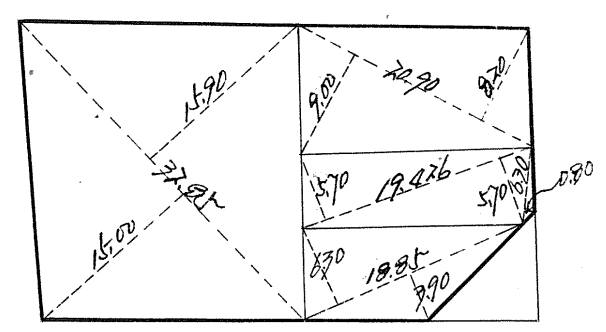

測量士	測量士	測量士	測量士
トラー	面積計	松澤	測距

この図面等は、土地区画整理事業に関する参考資料として提供しています。
 ○図面等は換地処分時のものであり、現在の状況とは異なる場合があります。
 ○図面等によって、境界等が確定されるものではありません。

この図面等は、土地区画整理事業に関する参考資料として提供しています。
 ○図面等は換地処分時のものであり、現在の状況とは異なる場合があります。
 ○図面等によって、境界等が確定されるものではありません。

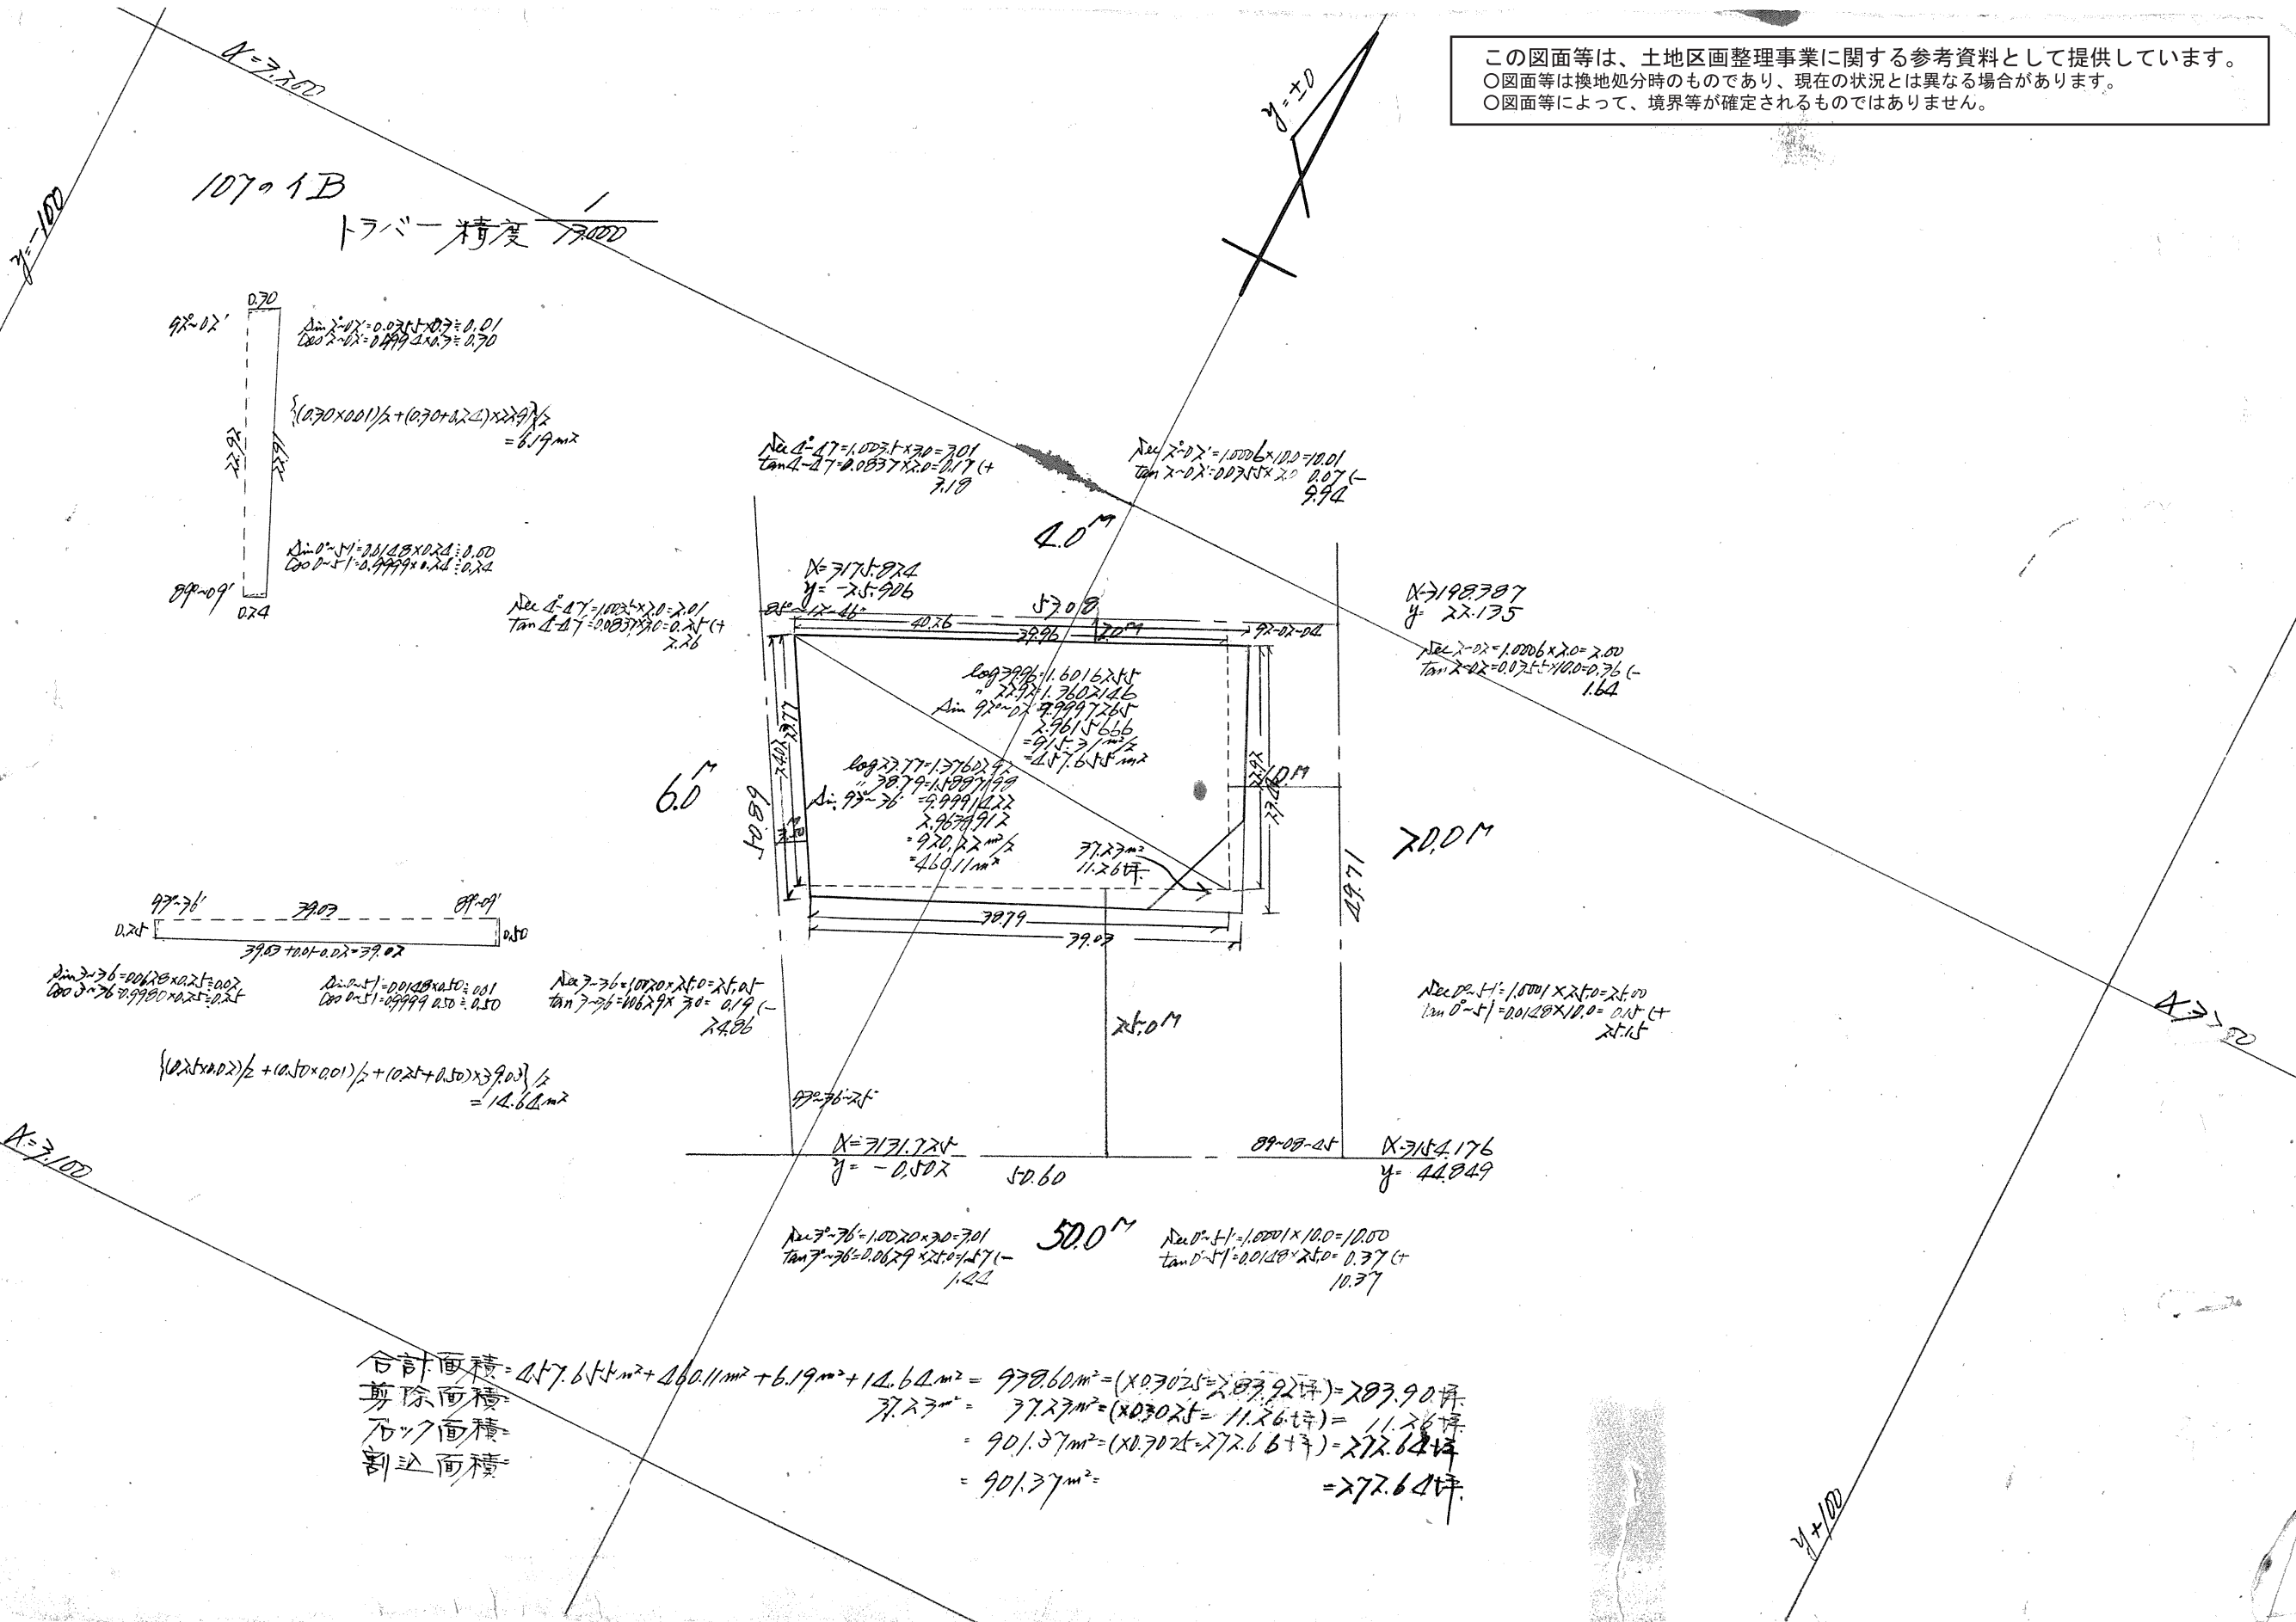


1/100