

この図面等は、土地区画整理事業に関する参考資料として提供しています。
 ○図面等は換地処分時のものであり、現在の状況とは異なる場合があります。
 ○図面等によって、境界等が確定されるものではありません。

(分筆前) 確定面積平面圖 $S = \frac{1}{600}$


ブロック番号 城南 73号

新地名 町丁目

昭和26年 9月 19日

93	94	95
72	73	74
49	66	67
68		



2.30^m²
0.69坪

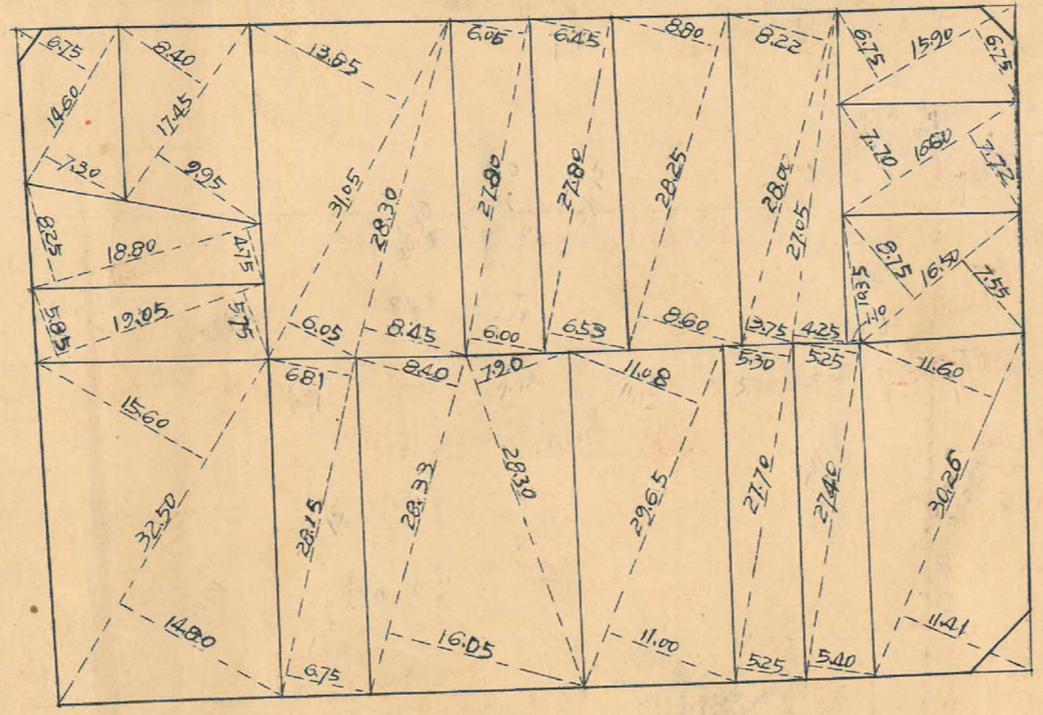

4.14^m²
1.25坪

11.97^m²
3.62坪

1.67^m²
0.50坪

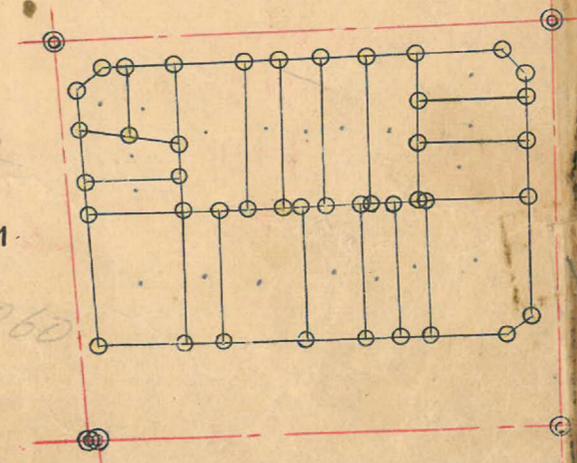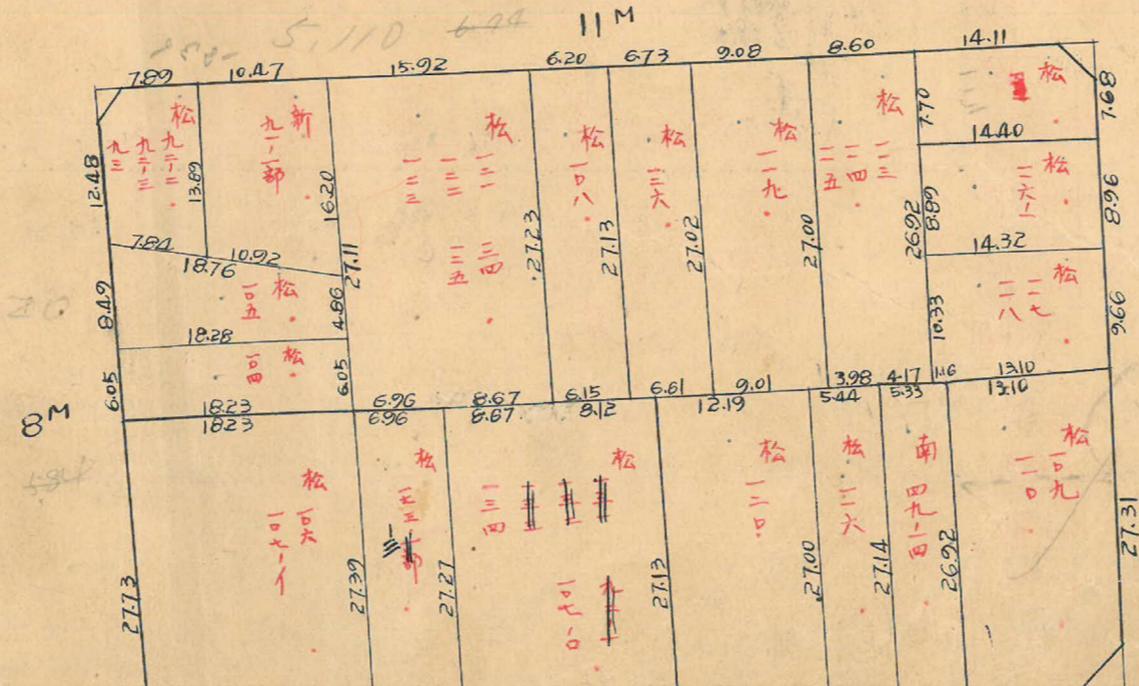


杭42 口19

この図面等は、土地区画整理事業に関する参考資料として提供しています。
 ○図面等は換地処分時のものであり、現在の状況とは異なる場合があります。
 ○図面等によって、境界等が確定されるものではありません。

73B

トラバ 精度 1/3000

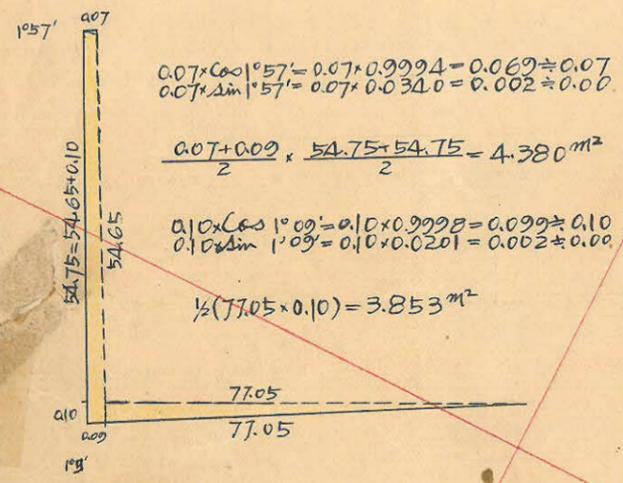


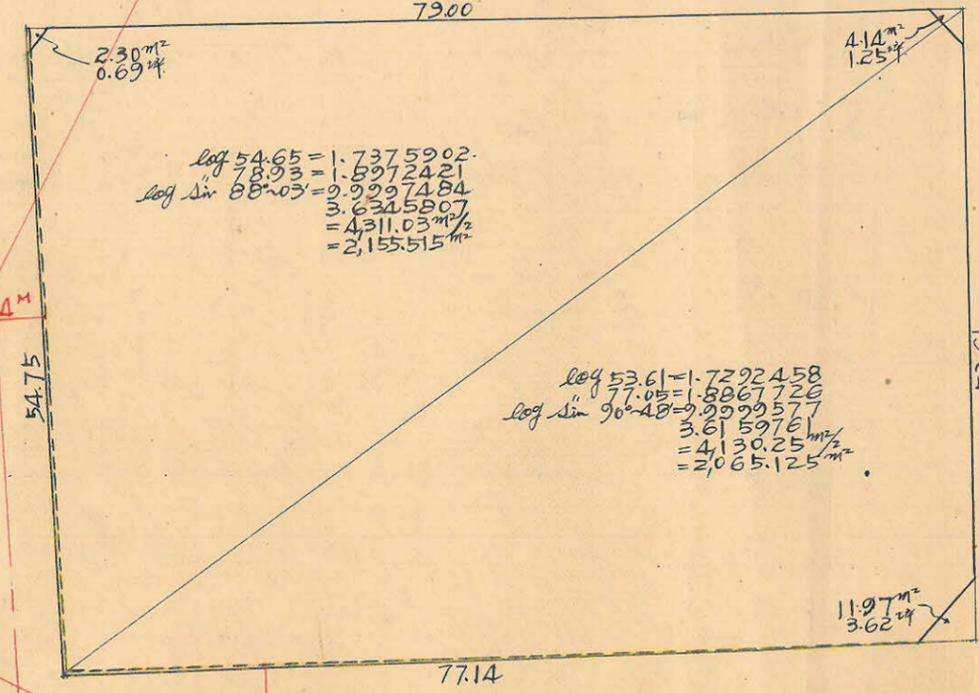
合計面積
 除去 " "
 プロット " "
 割込 " "

$2,155.515 \text{ m}^2 + 2,065.125 \text{ m}^2 + 4.380 \text{ m}^2 + 3.853 \text{ m}^2 = 4,228.87 \text{ m}^2$
 $(+ 0.3025 = 1,279.23 \text{ m}^2) = 1,279.15 \text{ m}^2$
 $2.30 + 4.14 + 11.97 = 18.41 \text{ m}^2$
 $= 4,210.46 \text{ m}^2$
 $= 4,210.46 \text{ m}^2$