


この図面等は、土地区画整理事業に関する参考資料として提供しています。
 ○図面等は換地処分時のものであり、現在の状況とは異なる場合があります。
 ○図面等によって、境界等が確定されるものではありません。

113 B
 トラバ精度 1/4,000

Center


1/4,200

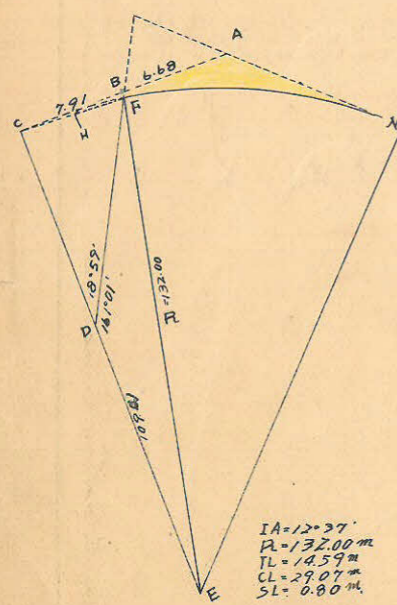

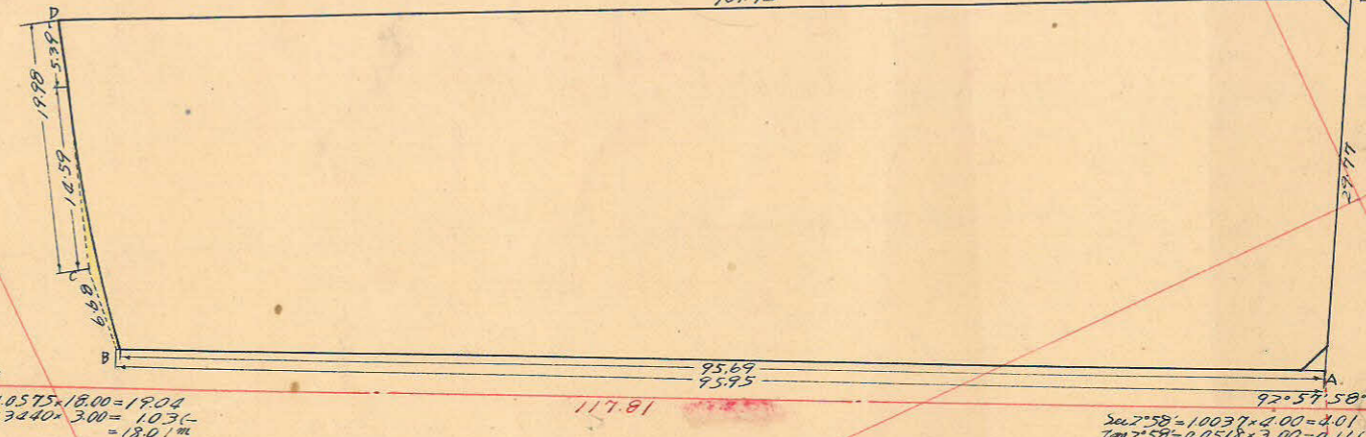
BC = 14.59m - 6.68m = 7.91m
 BD = Sec 71°01' * 7.91 = 24.32m
 DC = Tan 71°01' * 7.91 = 22.99m
 DE = 132.00m - 22.99m = 109.01m



点	反方位角	距離	反方位角	Cos	Sin	更正緯巨	更正經巨	合緯巨	合經巨	倍子午線巨	倍面積			
A	92°58'	75.95	S 87°02' E	0.0518	0.9987	(-)	4.972	75.829	(-)	4.972	(+)	75.829	(-)	0.76462
B	163°59'	6.68	S 16°01' E	0.9612	0.2795	(-)	6.424	1.843	(-)	11.396	(+)	97.672	(+)	1.243050
C	76°36'	19.98	S 3°24' E	0.9982	0.0593	(-)	19.953	1.185	(-)	31.349	(+)	98.857	(+)	3.921343
D	270°59'	101.95	N 89°01' W	0.0172	0.9999	(+)	1.753	(-)	(-)	27.576	(-)	3.078	(+)	167.901
E	5°56'	29.77	N 5°56' E	0.9946	0.1034	(+)	29.596	(-)	(+)	3.078	(-)	3.078	(+)	91.076

合計面積 = 2.772,025m² - 6.886m² = 2.775,14m² (0.3025 = 838.47坪) = 838.45坪
 2.42m² * 2.13m² = 5.15m² (0.3025 = 1.37坪) = 1.37坪
 2.775,14m² (0.3025 = 838.10坪) = 838.08坪

1/4,100

0.3坪