


$x=0$
 $y=0$

$x=100$
 $y=0$

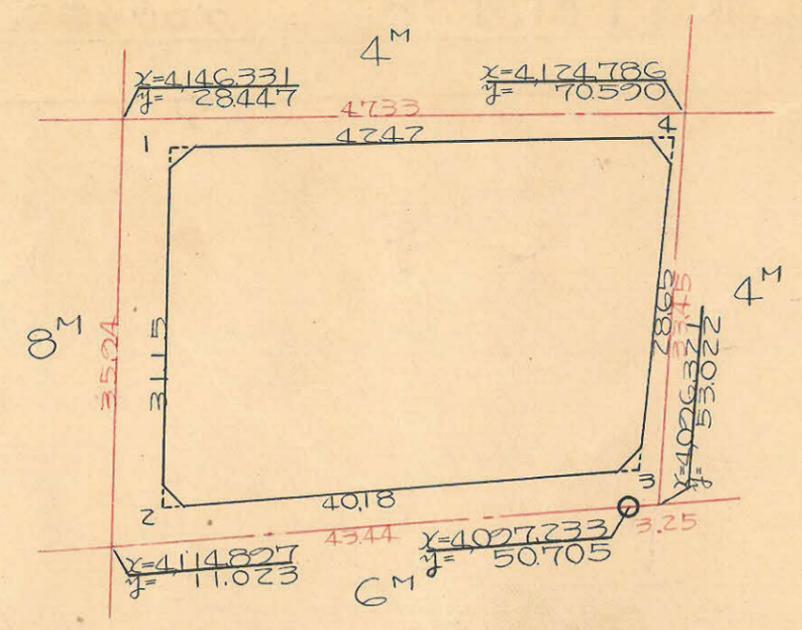

測点	x	△x	3	y	△y	6	3x4	1x6
1	4147.672	27.250		31.116	15.000			
2	4115.422	15.844	43074	16.017	36.222	21.830	670737	89339.662
3	4099.578	23.799	72555	20.16	15.047	52876	471.185	216769.286
4	4123.377	19.295	43074	6.887	37.777	21.830	2068.875	90013.320
1	4147.672	27.250	72553	11.16	15.000	52876	747.578	219047.925
							237.765	30660.8918
							3300.060	309061.245
							2452.295	1.226.15 m ²

$x=4.100$

合計面積 $1,226.15 \text{ m}^2 = (x \times 0.3025 = 370.91) = 370.88 \text{ 坪}$
 削除面積 $2.49 + 2.40 + 2.63 + 1.89 = 9.41 \text{ m}^2 = (x \times 0.3025 = 2.84) = 2.83 \text{ 坪}$
 割込面積 $= 368.05 \text{ 坪}$

この図面等は、土地区画整理事業に関する参考資料として提供しています。
 ○図面等は換地処分時のものであり、現在の状況とは異なる場合があります。
 ○図面等によって、境界等が確定されるものではありません。