



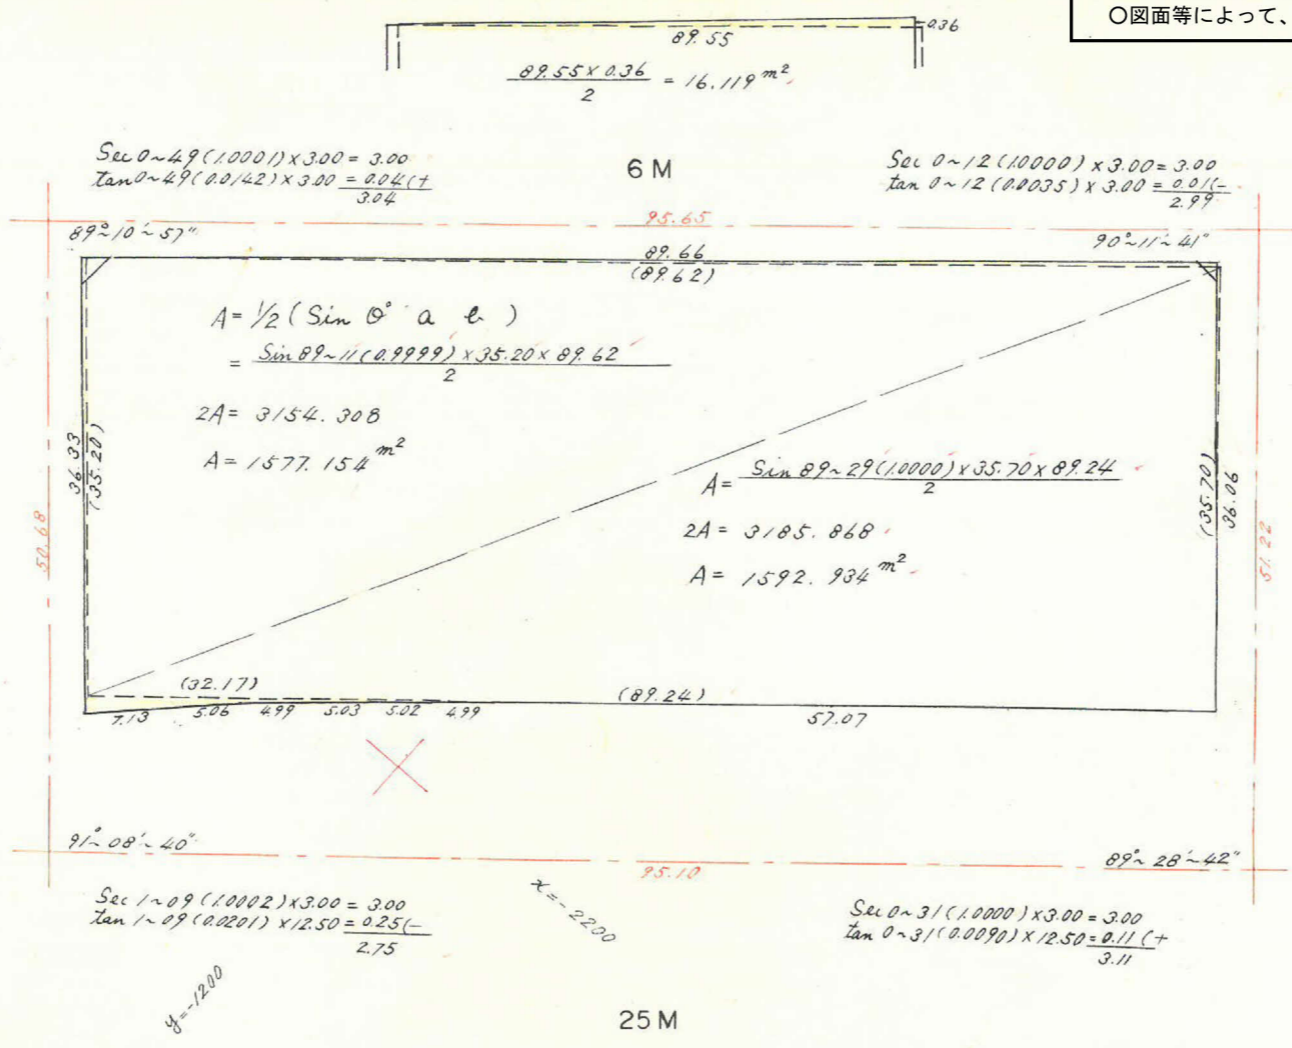

この図面等は、土地区画整理事業に関する参考資料として提供しています。  
 ○図面等は換地処分時のものであり、現在の状況とは異なる場合があります。  
 ○図面等によって、境界等が確定されるものではありません。

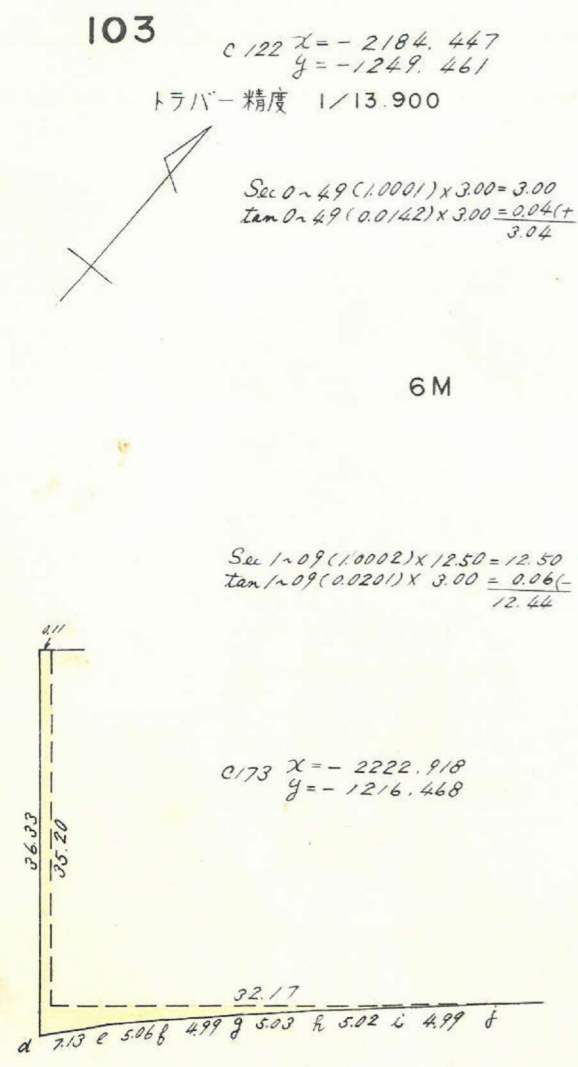

合計面積 = 1577.154 + 1592.934 + 29.640 = 3199.73 m<sup>2</sup>  
 剪除 = 2.62 + 1.06 = 3.68 m<sup>2</sup>  
 70.7 = 3.196.05 m<sup>2</sup>  
 割込 =

14.770 + 16.119 - 1.249 = +29.640

測点	方位角(A)	距離(S)	真数		S. COS(A)		S. Sin(A)		合緯距	合経距	倍子緯線距	倍面積	
			COS(A)	Sin(A)	+	-	+	-					
a	91°23'	35.20	0.7591	0.6510	26.720		22.915		+ 26.708	- 22.895	- 22.895	- 611.479	
b	230.12	0.11	0.6401	0.7683		0.070	0.084		+ 26.638	- 22.979	- 45.874	+ 3.211	
c	139.19	36.33	0.7583	0.6519		27.549	23.684		- 0.922	+ 0.725	- 22.254	+ 613.320	
d	46.50	7.13	0.6841	0.7294	4.878		5.201		+ 3.956	+ 5.926	+ 6.651	+ 32.443	
e	47.31	5.06	0.6754	0.7375	3.418		3.732		+ 7.374	+ 9.658	+ 15.584	+ 53.266	
f	47.21	4.99	0.6775	0.7355	3.381		3.670		+ 10.755	+ 13.328	+ 22.986	+ 77.715	
g	49.14	5.03	0.6530	0.7574	3.284		3.810		+ 14.039	+ 17.138	+ 30.466	+ 100.050	
h	49.26	5.02	0.6503	0.7596	3.264		3.813		+ 17.303	+ 20.951	+ 38.089	+ 124.322	
i	50.47	4.99	0.6322	0.7748	3.155		3.866		+ 20.458	+ 24.817	+ 45.768	+ 144.398	
j	230.32	32.17	0.6356	0.7720		120.447	24.835		0	0	+ 24.817	- 507.706	
											0		
					48.100	48.066	47.776	47.834					29.540
					+ 0.034			- 0.058					1/2 = 14.770 m <sup>2</sup>