
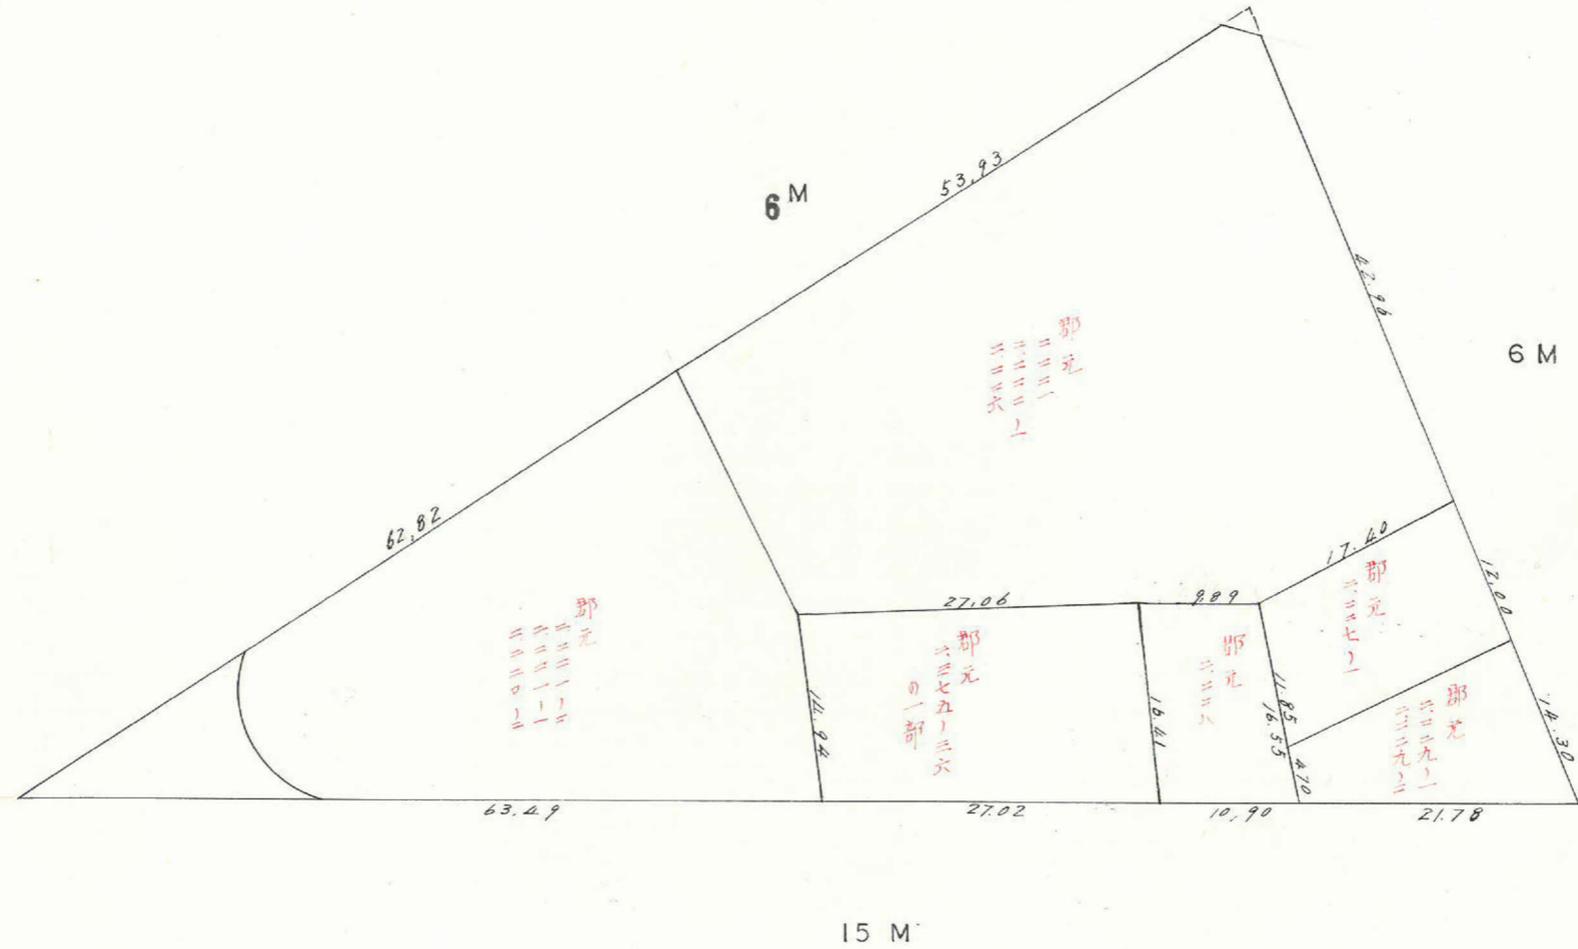


課長	係長	測量士	係


(分筆前)
 確定面積平面図 $S = \frac{1}{\dots}$

ブロック番号 宇宿 107号

新地名 町 丁目
 年 月 日

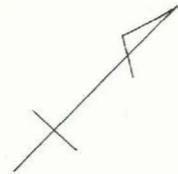

この図面等は、土地区画整理事業に関する参考資料として提供しています。
 ○図面等は換地処分時のものであり、現在の状況とは異なる場合があります。
 ○図面等によって、境界等が確定されるものではありません。

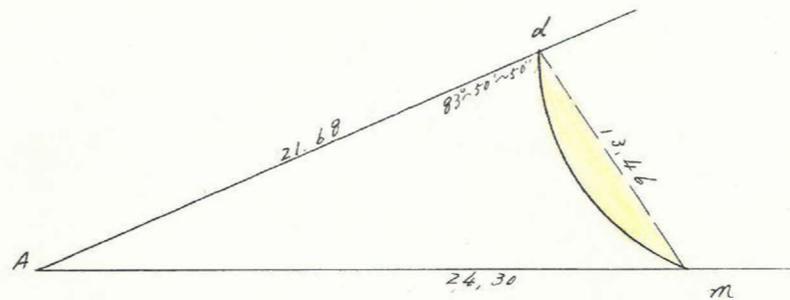

△A.d.mの面積
 $= \frac{1}{2} (\sin 83^{\circ} 50' 25'' (0.994240) \times 21.68 \times 13.46)$
 $= 145.066$

点	(1)	(2)	(3)	(4)		
	X	X _{n-1} - X _{n+1}	Y	Y _{n-1} - Y _{n+1}	(1) × (4)	(2) × (3)
d	2.359.251		1.397.565			
e	2.359.745	- 2.172	1.397.495	+ 1.149	+ 11.197	- 37.999
f	2.361.423	- 3.205	1.396.416	+ 2.367	+ 27.038	- 52.613
g	2.362.950	- 2.821	1.395.128	+ 2.817	+ 36.480	- 42.676
h	2.364.244	- 2.138	1.393.599	+ 3.338	+ 47.546	- 29.074
i	2.365.088	- 1.230	1.391.790	+ 3.778	+ 57.002	- 14.501
j	2.365.474	- 0.203	1.389.821	+ 3.966	+ 61.369	- 1.993
k	2.365.291	+ 0.671	1.387.824	+ 3.933	+ 60.139	+ 5.249
l	2.364.803	+ 1.056	1.385.888	+ 2.759	+ 40.841	+ 6.217
m	2.364.235	+ 5.552	1.385.065	- 11.677	- 166.222	+ 28.120
d	2.359.251	+ 4.490	1.397.565	- 12.430	- 114.989	+ 78.866
e	2.359.745		1.397.495			
		± 11.769		± 24.107	+ 341.612	+ 118.452
					- 281.211	- 178.856
					60.401	60.404

$\frac{1}{2} = 30.202$

剪除面積 = 145.066 - 30.202 = 114.864 m²






この図面等は、土地区画整理事業に関する参考資料として提供しています。
 ○図面等は換地処分時のものであり、現在の状況とは異なる場合があります。
 ○図面等によって、境界等が確定されるものではありません。

課長	係長	測量士	係

(分 筆 前)
 確定面積平面図 $S = \frac{1}{600}$

ブロック番号 宇宿 107号

新地名 町 丁目
 年 月 日

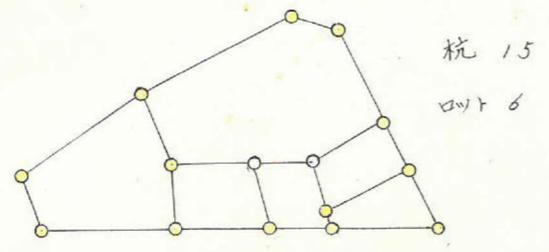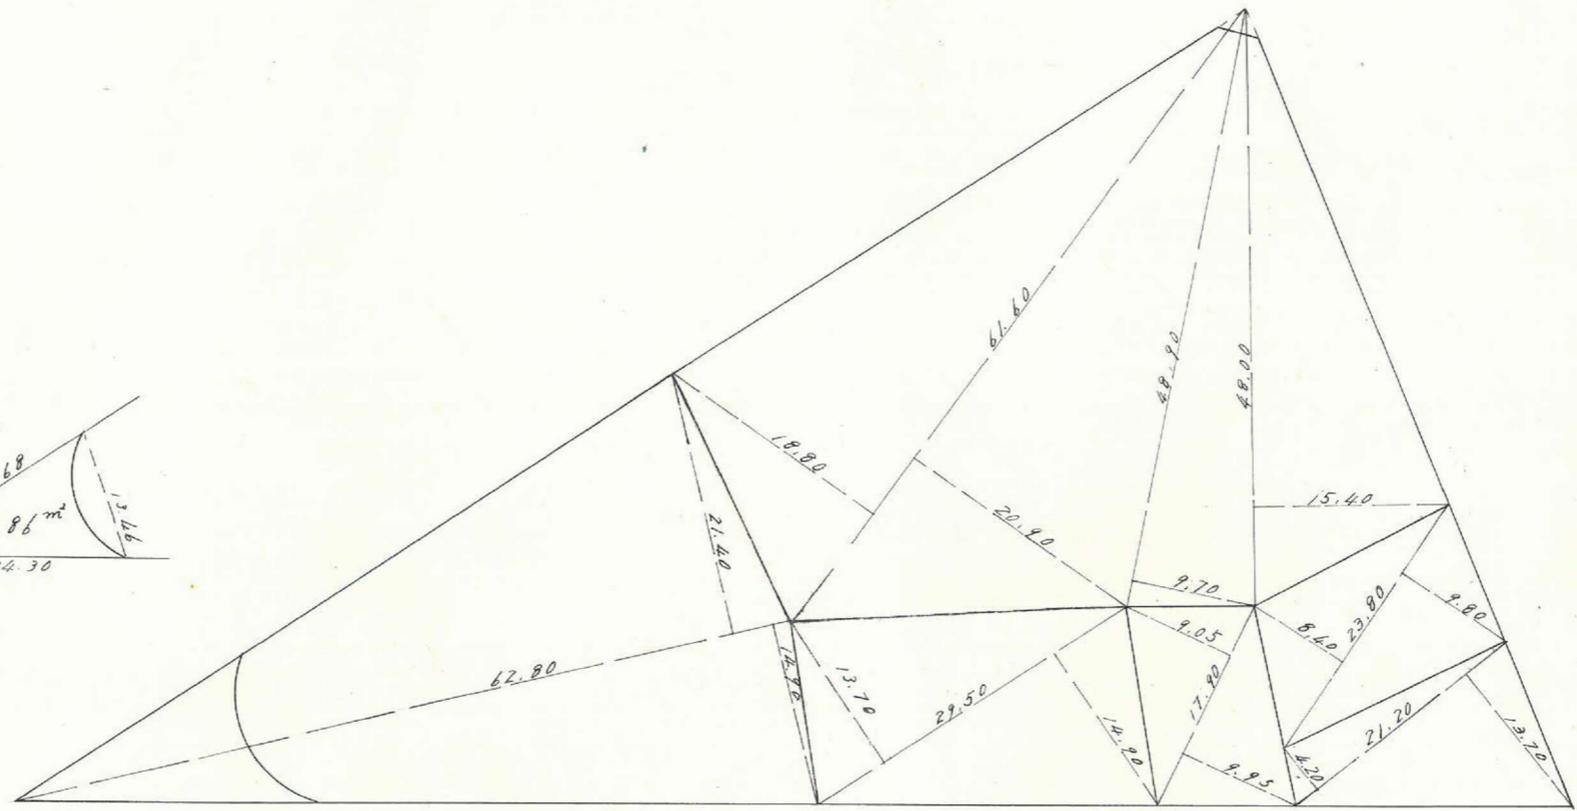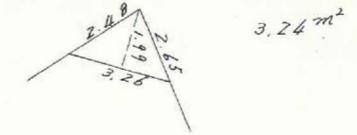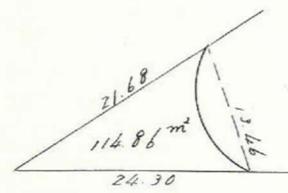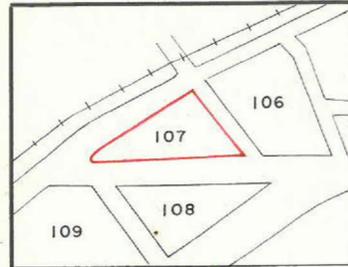

この図面等は、土地区画整理事業に関する参考資料として提供しています。
 ○図面等は換地処分時のものであり、現在の状況とは異なる場合があります。
 ○図面等によって、境界等が確定されるものではありません。

