
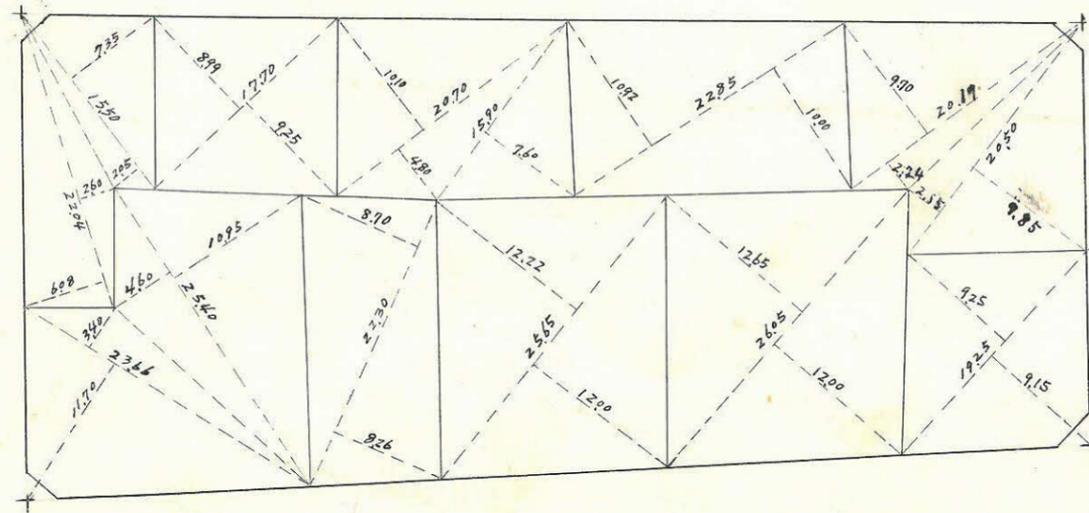
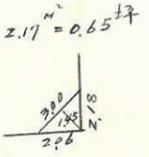
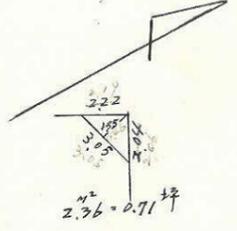
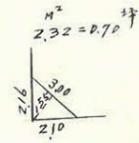
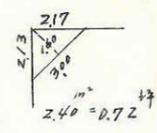


課長	係長	測量士	係

(分筆前)  
 確定面積平面図  $S = \frac{1}{500}$

ブロック番号 新田 号

新地名  
 町 丁目  
 年 月 日

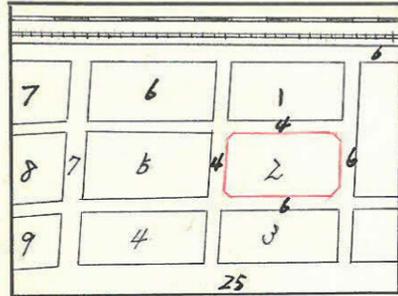


この図面等は、土地区画整理事業に関する参考資料として提供しています。  
 ○図面等は換地処分時のものであり、現在の状況とは異なる場合があります。  
 ○図面等によって、境界等が確定されるものではありません。

$$\begin{aligned} \sec 1^\circ-29' &= 1.0003 \times 20 = 2.00 \\ \tan 1^\circ-29' &= 0.0259 \times 20 = 0.05 \end{aligned}$$


$$\begin{aligned} \sec 1^\circ-29' &= 1.0003 \times 20 = 2.00 \\ \tan 1^\circ-29' &= 0.0259 \times 20 = 0.05 \end{aligned}$$

$$\begin{aligned} \sec 1^\circ-34' &= 1.0004 \times 30 = 3.00 \\ \tan 1^\circ-34' &= 0.0274 \times 30 = 0.05 \end{aligned}$$

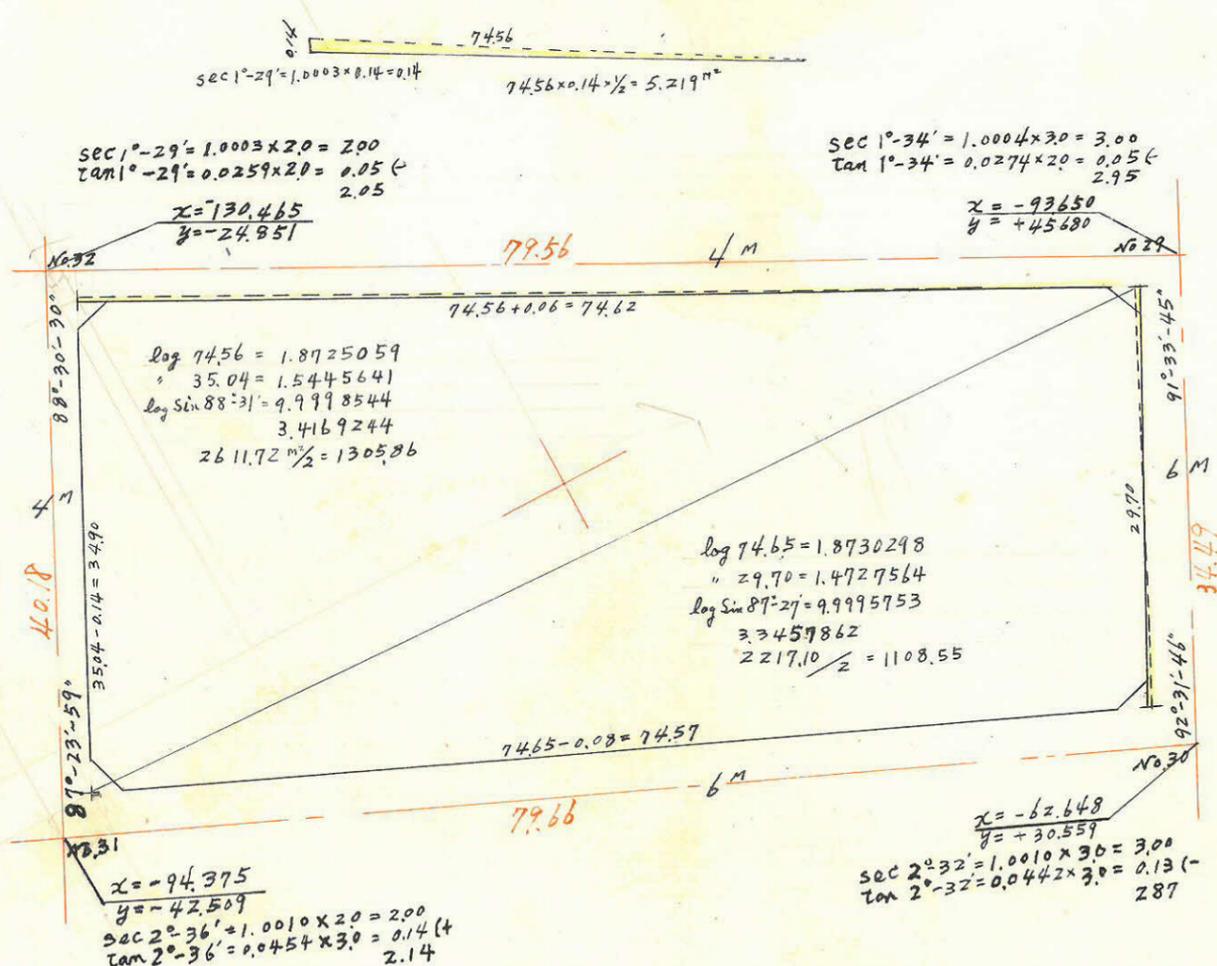


$$\begin{aligned} \log 74.56 &= 1.8725059 \\ 35.04 &= 1.5445641 \\ \log \sin 88^\circ-31' &= 9.9998544 \\ 3.4169244 \\ 2611.72 \text{ m}^2 &= 1305.86 \end{aligned}$$

$$\begin{aligned} \log 74.65 &= 1.8730298 \\ 29.70 &= 1.4727564 \\ \log \sin 87^\circ-27' &= 9.9995753 \\ 3.3457862 \\ 2217.10 &= 1108.55 \end{aligned}$$

$$\begin{aligned} x &= -94.375 \\ y &= -42.509 \\ \sec 2^\circ-36' &= 1.0010 \times 20 = 2.00 \\ \tan 2^\circ-36' &= 0.0454 \times 30 = 0.14 \end{aligned}$$

$$\begin{aligned} x &= -62.648 \\ y &= +30.559 \\ \sec 2^\circ-32' &= 1.0010 \times 30 = 3.00 \\ \tan 2^\circ-32' &= 0.0442 \times 30 = 0.13 \end{aligned}$$

合計面積  $1305.855 + 1108.55 + 0.48 - 0.54 - 5.219 = 2408.04 \text{ m}^2 \times 0.3025 = 728.80 \text{ 坪}$   
 前除面積  $2.40 + 2.36 + 2.17 + 2.32 = 9.25 \text{ m}^2 \times 0.3025 = 2.79 \text{ 坪}$   
 割込面積  $725.98 \text{ 坪}$

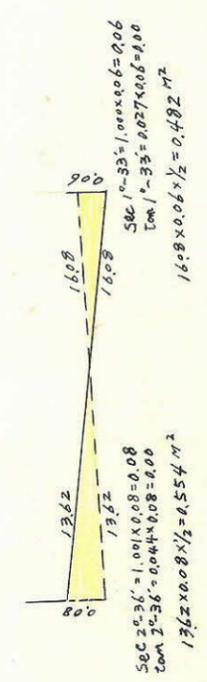

この図面等は、土地区画整理事業に関する参考資料として提供しています。  
 ○図面等は換地処分時のものであり、現在の状況とは異なる場合があります。  
 ○図面等によって、境界等が確定されるものではありません。