
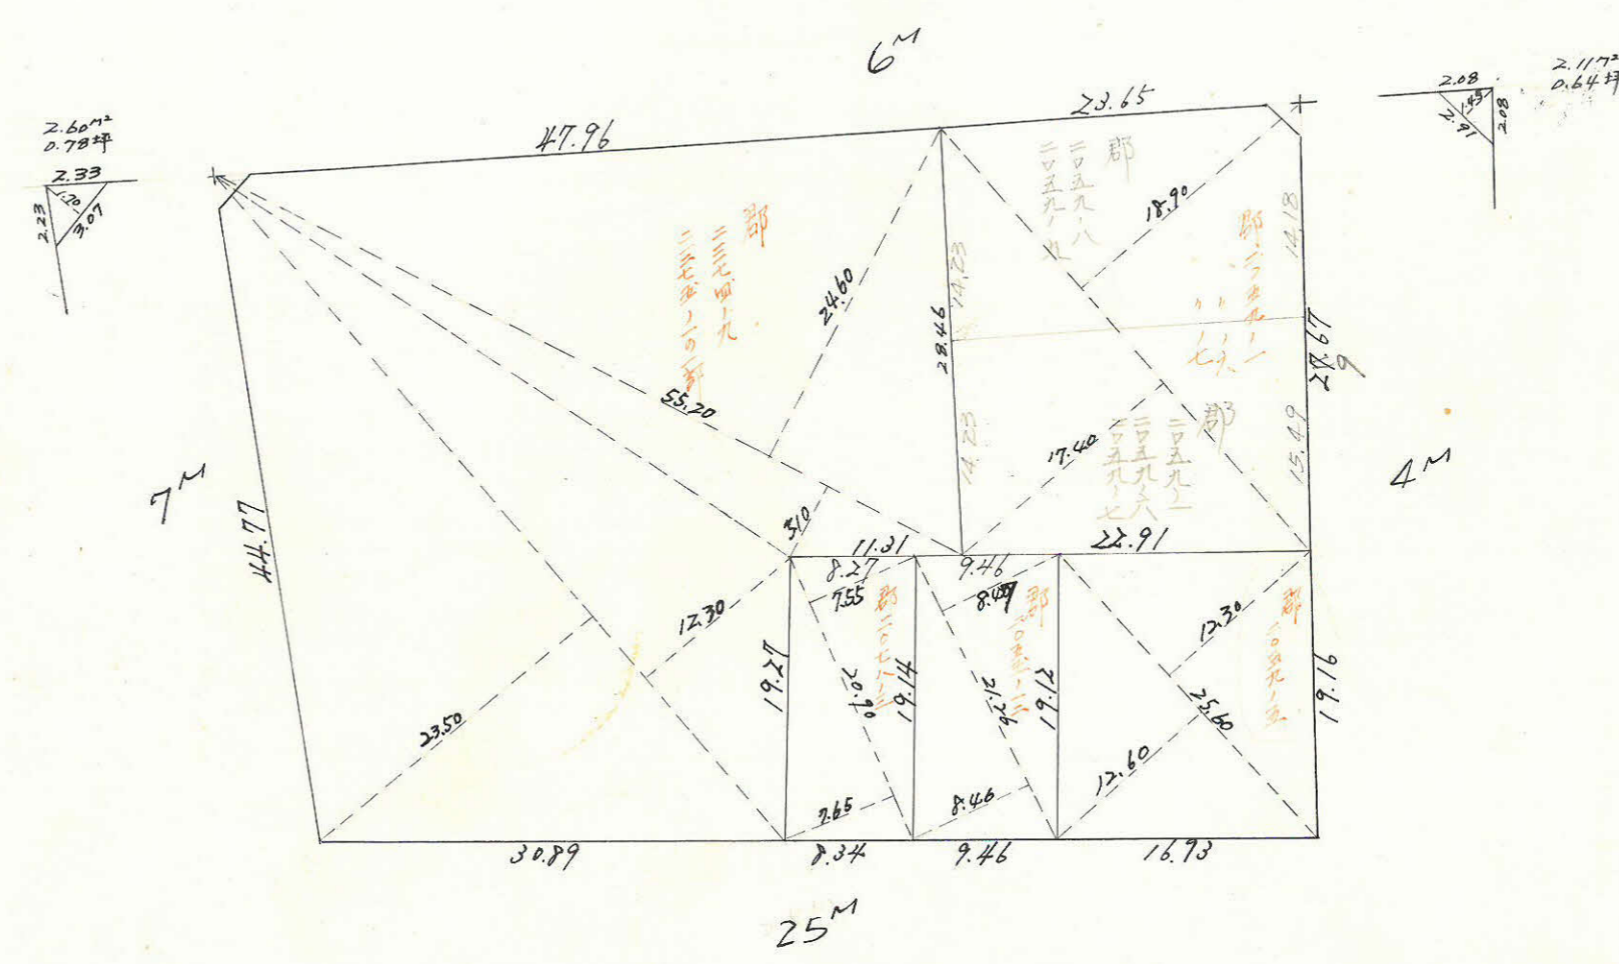


課長	係長	測量士	係

(分筆前)
 確定面積平面図 $S = \frac{1}{500}$


ブロック番号 湖田 4号

新地名 _____ 町 _____ 丁目 _____
 年 _____ 月 _____ 日

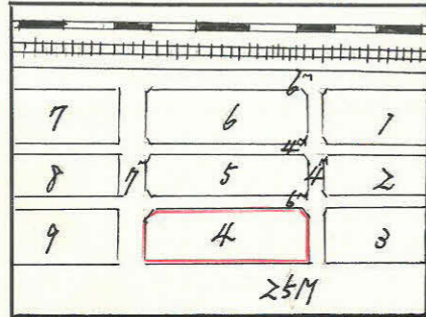

この図面等は、土地区画整理事業に関する参考資料として提供しています。
 ○図面等は換地処分時のものであり、現在の状況とは異なる場合があります。
 ○図面等によって、境界等が確定されるものではありません。

精度 $\frac{1}{20700}$

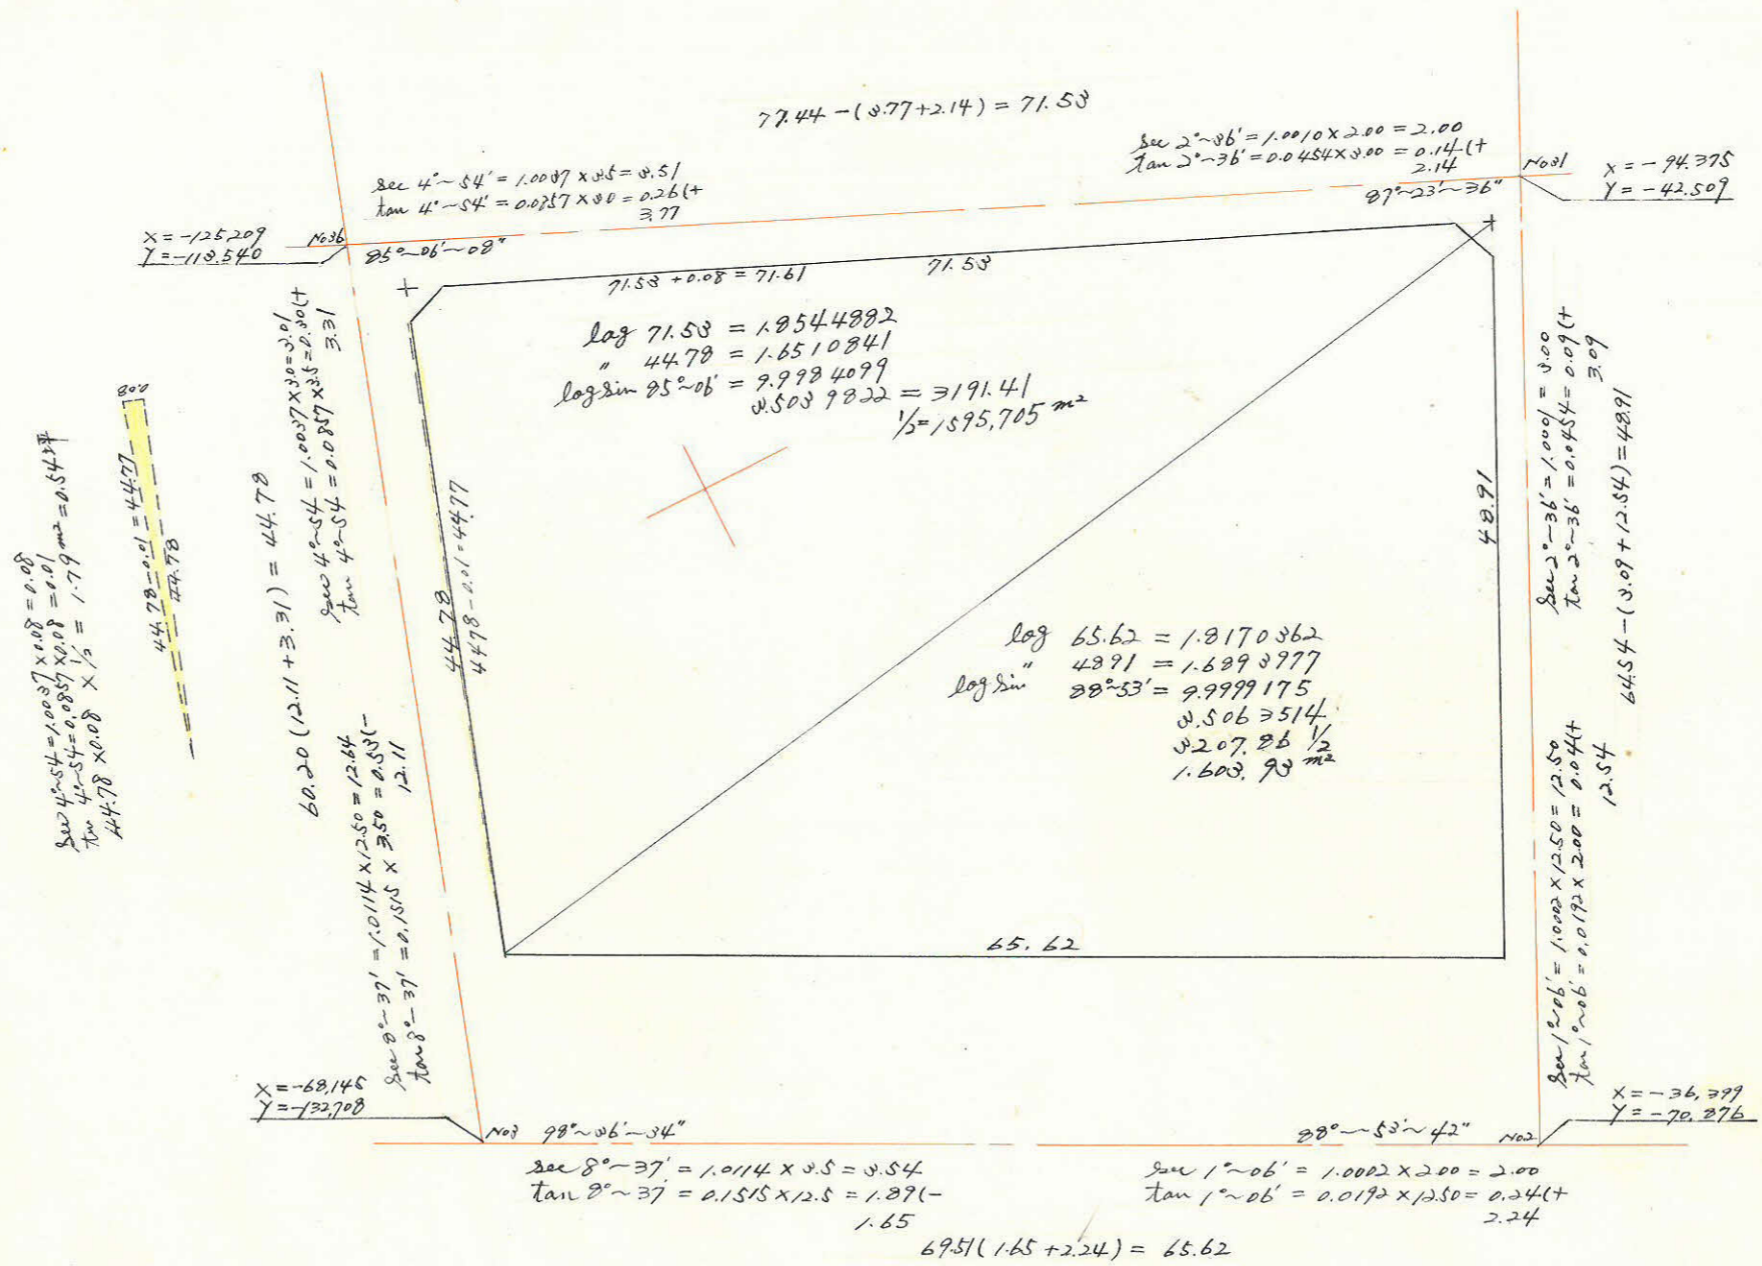

この図面等は、土地区画整理事業に関する参考資料として提供しています。
 ○図面等は換地処分時のものであり、現在の状況とは異なる場合があります。
 ○図面等によって、境界等が確定されるものではありません。