
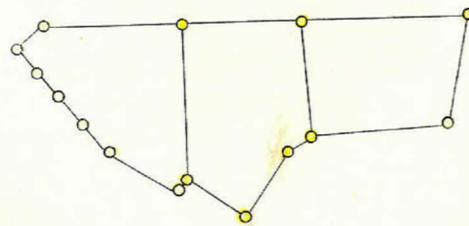
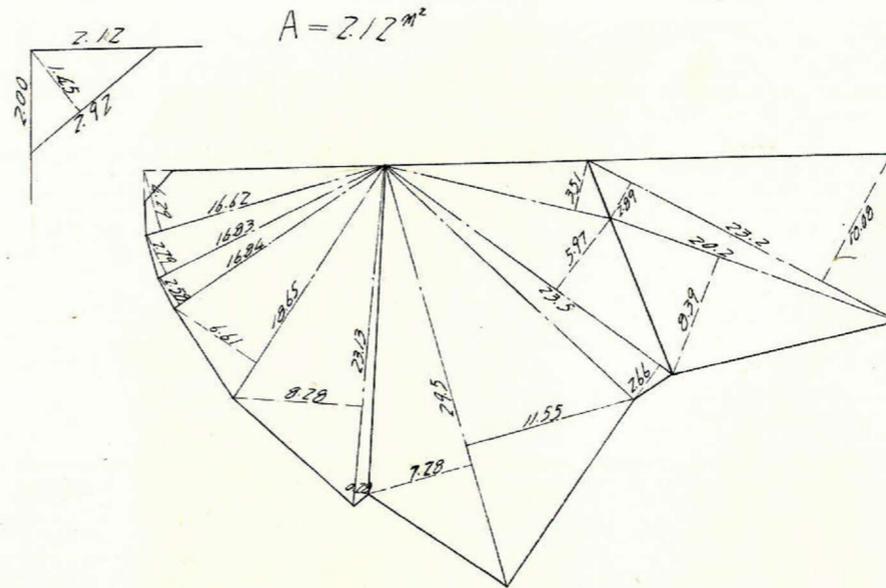


| | | | |
|----|----|-----|---|
| 課長 | 係長 | 測量士 | 係 |
| | | | |


(分筆前)
 確定面積平面図 $S = \frac{1}{500}$

ブロック番号 紫原 198-4号

新地名
 町 丁目
 年 月 日

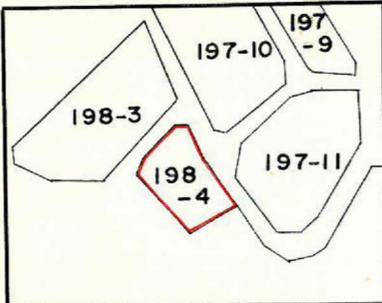

木柁 7
 Root 3

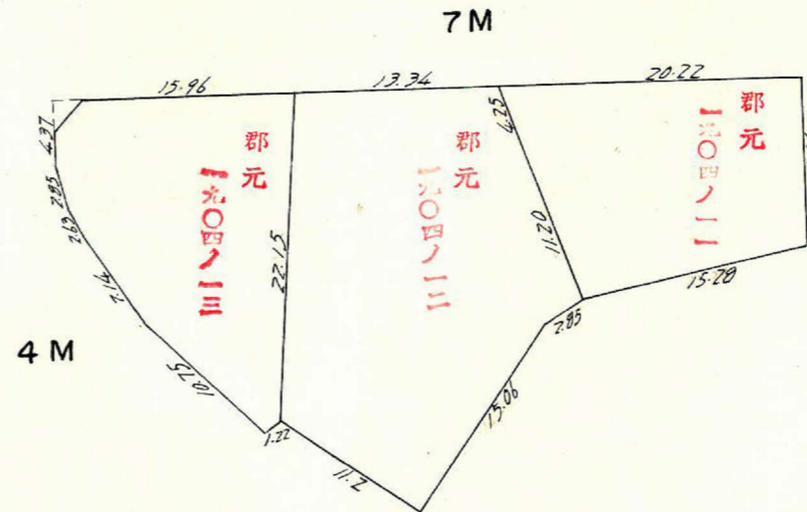

この図面等は、土地区画整理事業に関する参考資料として提供しています。
 ○図面等は換地処分時のものであり、現在の状況とは異なる場合があります。
 ○図面等によって、境界等が確定されるものではありません。



C.41 $x = -160,243.980$
 $y = -43,398.700$

7 M

C.40 $x = -160,249.082$
 $y = -43,369.550$


C.39 $x = -160,258.240$
 $y = -43,317.259$

C.42 $x = -160,263.875$
 $y = -43,396.306$

4 M

C.43 $x = -160,291.819$
 $y = -43,376.349$

$x = -160,300$
 $y = -43,400$

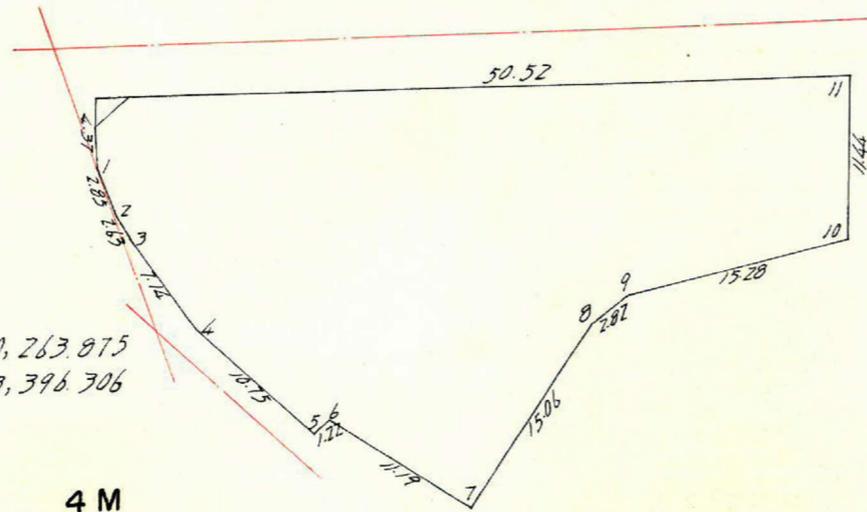

合計面積 =
剪除 , = 2.12
ブロー , =

= 883.95^{m²}
= 2.12^{m²}
= 881.83^{m²}

$x = -160,300$
 $y = -43,400$

| 点 | (1) | (2) | (3) | (4) | (1) X (4) | (2) X (3) |
|----|--------------|---------------------|-------------|---------------------|-------------|-------------|
| | x | $x_{n-1} - x_{n+1}$ | y | $y_{n-1} - y_{n+1}$ | | |
| 1 | -160,252.196 | | -43,397.728 | | | |
| 2 | 255.021 | - 5.318 | 397.389 | + 1.107 | + 65.310 | - 517.915 |
| 3 | 257.514 | - 9.065 | 396.541 | + 3.634 | + 209.006 | - 875.144 |
| 4 | 264.086 | - 15.314 | 393.755 | + 9.044 | + 579.594 | - 1,435.764 |
| 5 | 272.828 | - 8.198 | 387.497 | + 7.350 | + 535.286 | - 717.300 |
| 6 | 277.284 | - 7.329 | 386.405 | + 9.040 | + 653.447 | - 633.262 |
| 7 | 280.157 | + 2.929 | 378.457 | + 18.439 | + 1,478.015 | + 229.800 |
| 8 | 269.355 | + 12.069 | 367.966 | + 13.005 | + 901.962 | + 820.282 |
| 9 | 268.088 | + 1.679 | 365.452 | + 17.785 | + 1,210.945 | + 109.894 |
| 10 | 267.676 | + 11.675 | 350.181 | + 17.267 | + 1,168.561 | + 585.863 |
| 11 | 256.413 | + 19.782 | 348.185 | - 46.799 | - 2,640.072 | + 953.196 |
| 12 | 247.894 | + 4.217 | 396.980 | - 49.543 | - 2,372.812 | + 408.965 |
| 1 | 252.196 | - 7.127 | 397.728 | - 0.409 | - 21.348 | - 696.507 |
| 2 | 255.021 | | 397.389 | | | |
| | | | | | + 6,802,126 | + 3,108,000 |
| | | | | | - 5,034,232 | - 3,875,892 |
| | | | | | 1,767.894 | 1,767.892 |

この図面等は、土地区画整理事業に関する参考資料として提供しています。
○図面等は換地処分時のものであり、現在の状況とは異なる場合があります。
○図面等によって、境界等が確定されるものではありません。



$1/2 = 883.946 \text{ m}^2$

| | | | |
|----|----|-----|---|
| 課長 | 係長 | 測量士 | 係 |
| | | | |

確定面積平面図 $S = \frac{1}{500}$

ブロック番号 紫原 198-4 号

新地名 町 丁目
 年 月 日

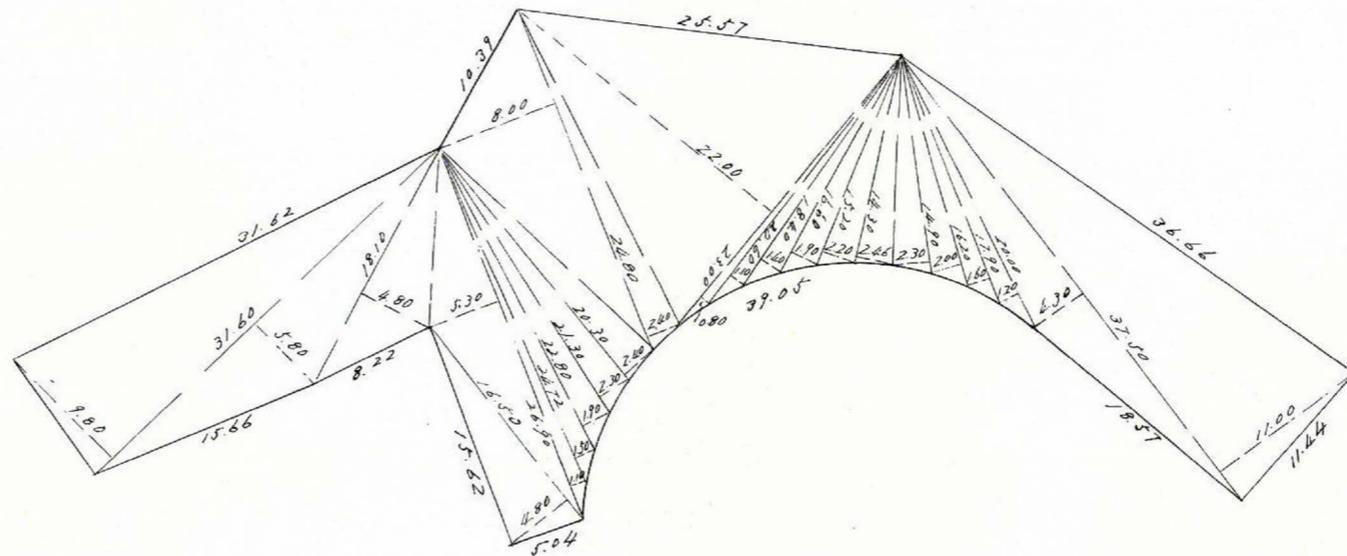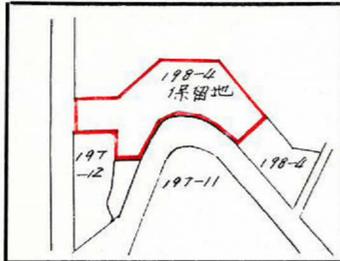


この図面等は、土地区画整理事業に関する参考資料として提供しています。
 ○図面等は換地処分時のものであり、現在の状況とは異なる場合があります。
 ○図面等によって、境界等が確定されるものではありません。

| | | | |
|----|----|-----|---|
| 課長 | 係長 | 測量士 | 係 |
| | | | |

(分筆前)
 確定面積平面図 $S = \frac{1}{500}$

ブロック番号 紫原 198~4~1
~~197-1~~号

新地名 町 丁目
 年 月 日

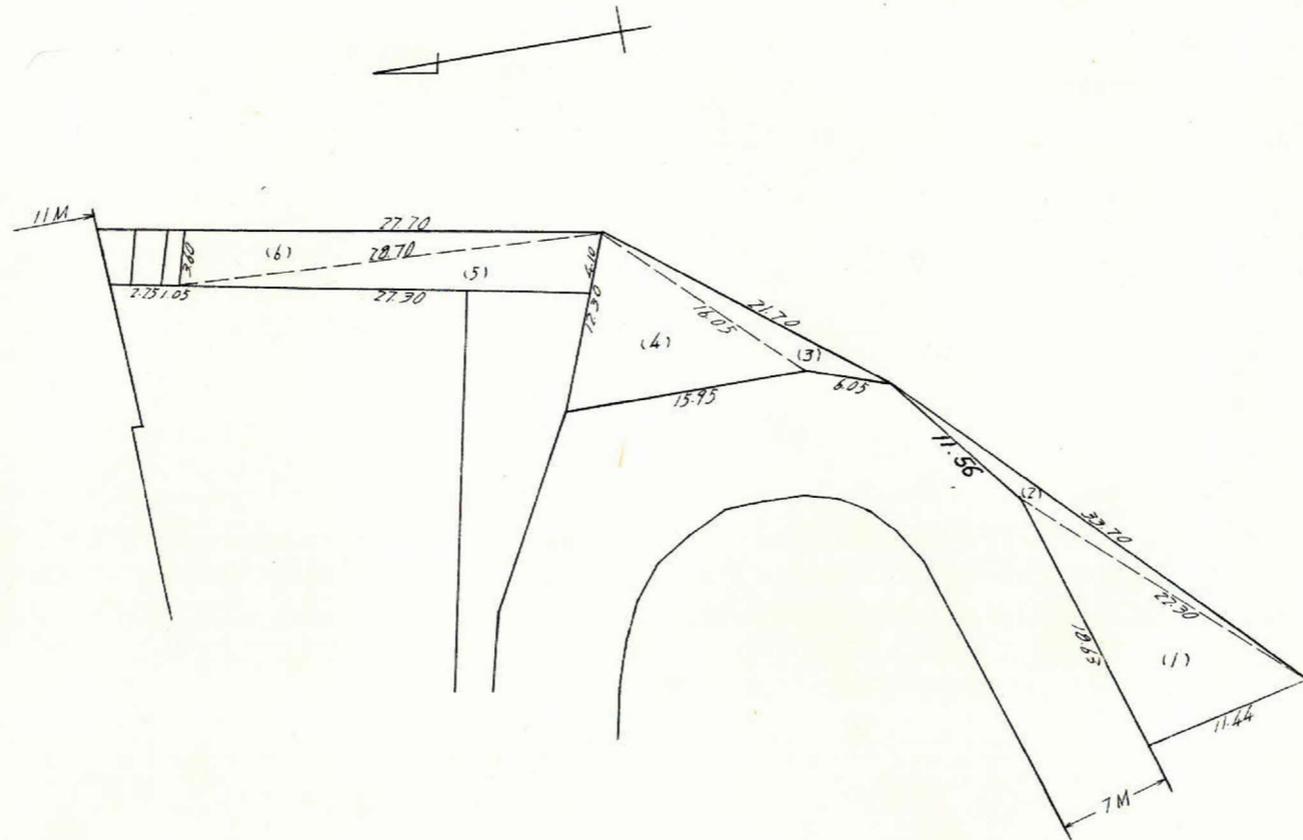

この図面等は、土地区画整理事業に関する参考資料として提供しています。
 ○図面等は換地処分時のものであり、現在の状況とは異なる場合があります。
 ○図面等によって、境界等が確定されるものではありません。

この図面等は、土地区画整理事業に関する参考資料として提供しています。
○図面等は換地処分時のものであり、現在の状況とは異なる場合があります。
○図面等によって、境界等が確定されるものではありません。