

|   |   |   |   |     |   |
|---|---|---|---|-----|---|
| 課 | 長 | 係 | 長 | 測量士 | 係 |
|   |   |   |   |     |   |

(分 筆 前)






確定面積平面図  $S = \frac{1}{500}$

ブロック番号

紫原


114 号

新地名 町 丁目  
年 月 日

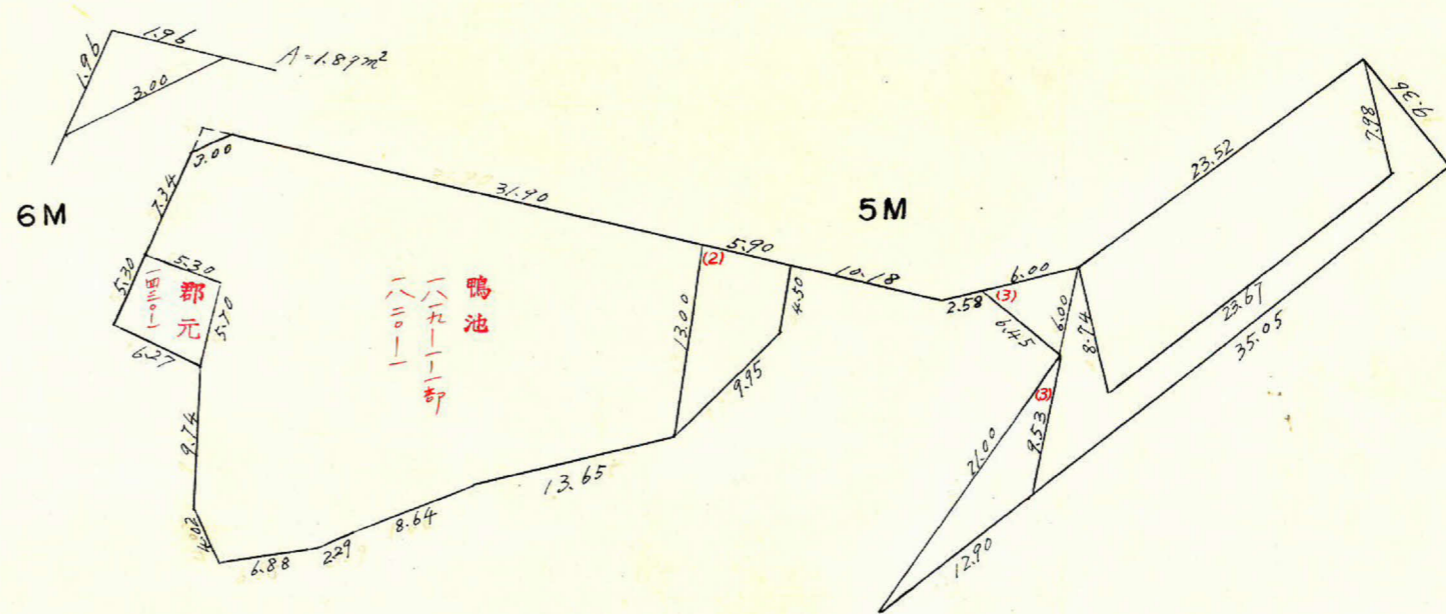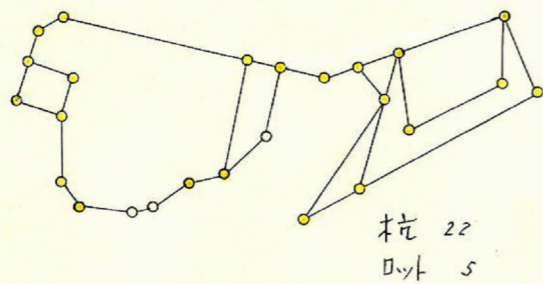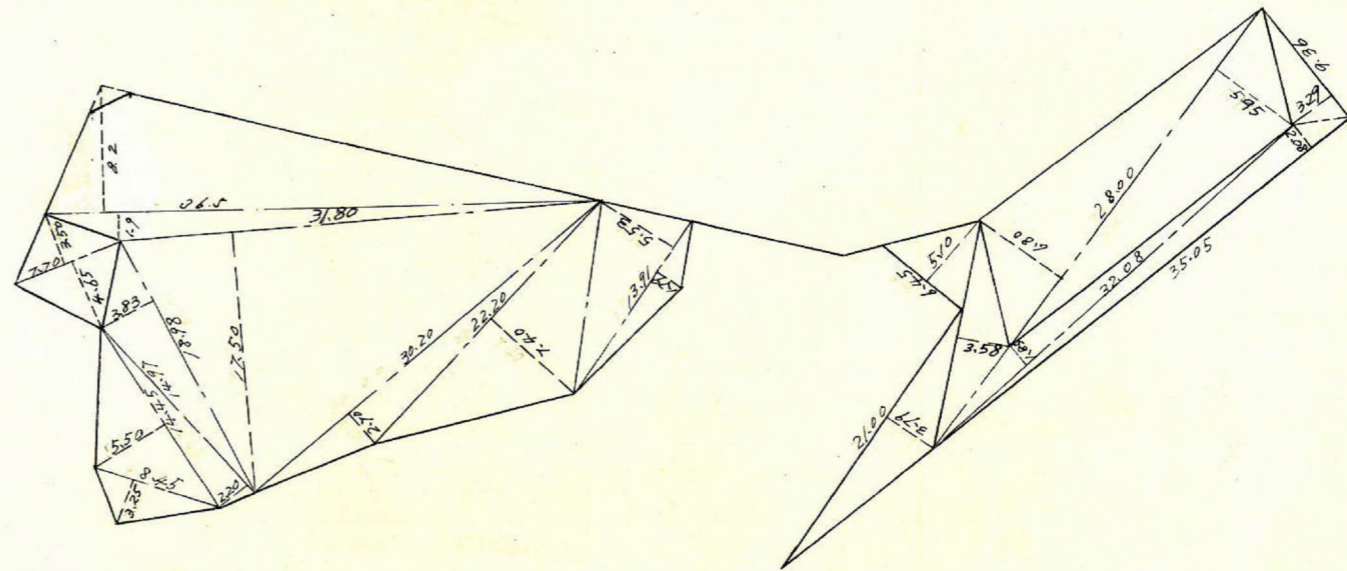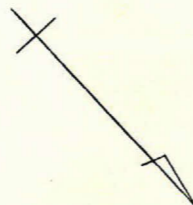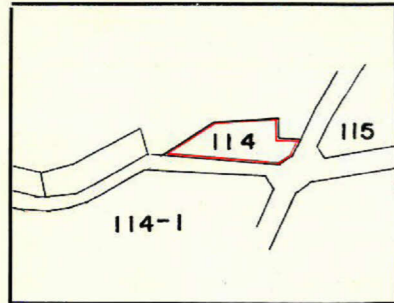

この図面等は、土地区画整理事業に関する参考資料として提供しています。  
 ○図面等は換地処分時のものであり、現在の状況とは異なる場合があります。  
 ○図面等によって、境界等が確定されるものではありません。

114

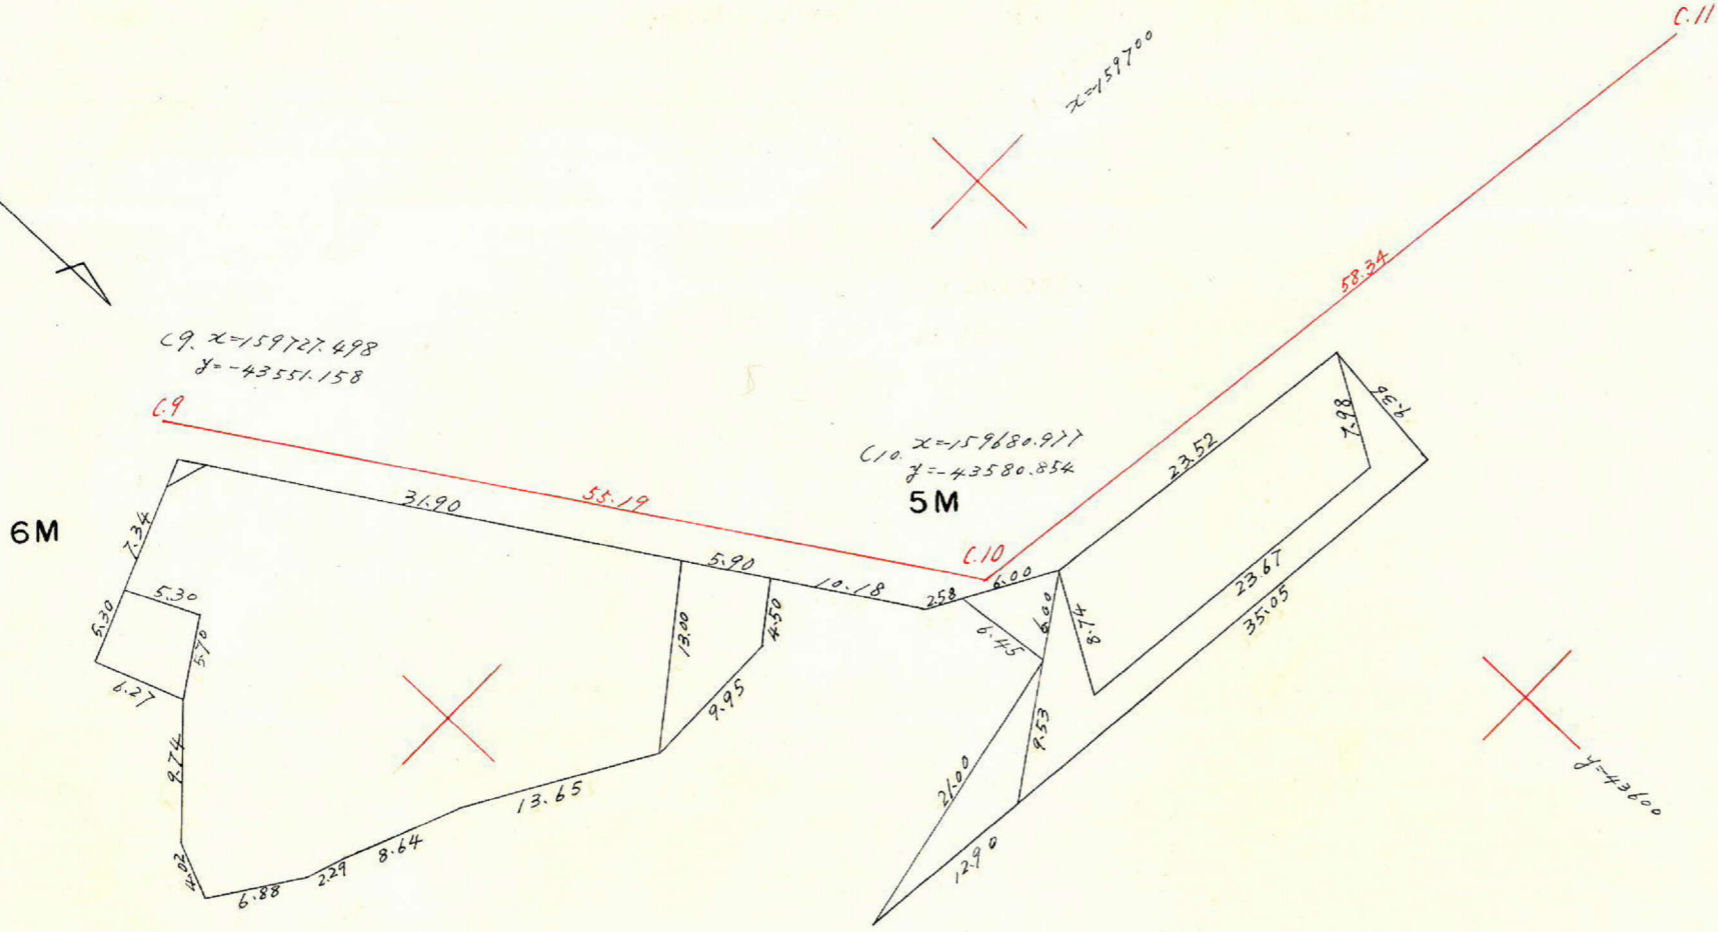

$x=759675.237$   
 $C.11 \quad y=-43608.106$

$C.10 \quad x=159680.977$   
 $y=-43580.854$   
**5M**

$C.9 \quad x=159727.498$   
 $y=-43551.158$

6M

$y=-43600$

$x=759650$   
 $y=-43550$

合計面積  $1118.10 \text{ m}^2$   
 差除  $1.89 \text{ m}^2$   
 ブロック  $1116.21 \text{ m}^2$

この図面等は、土地区画整理事業に関する参考資料として提供しています。  
 ○図面等は換地処分時のものであり、現在の状況とは異なる場合があります。  
 ○図面等によって、境界等が確定されるものではありません。