


課	長	係	長	測量士	係



(分 筆 前)  
 確定面積平面図  $S = \frac{1}{1000}$

ブロック番号 **紫原** 114-1 号

新地名 町 丁目  
 年 月 日

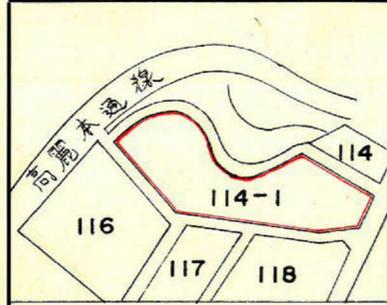

この図面等は、土地区画整理事業に関する参考資料として提供しています。  
 ○図面等は換地処分時のものであり、現在の状況とは異なる場合があります。  
 ○図面等によって、境界等が確定されるものではありません。

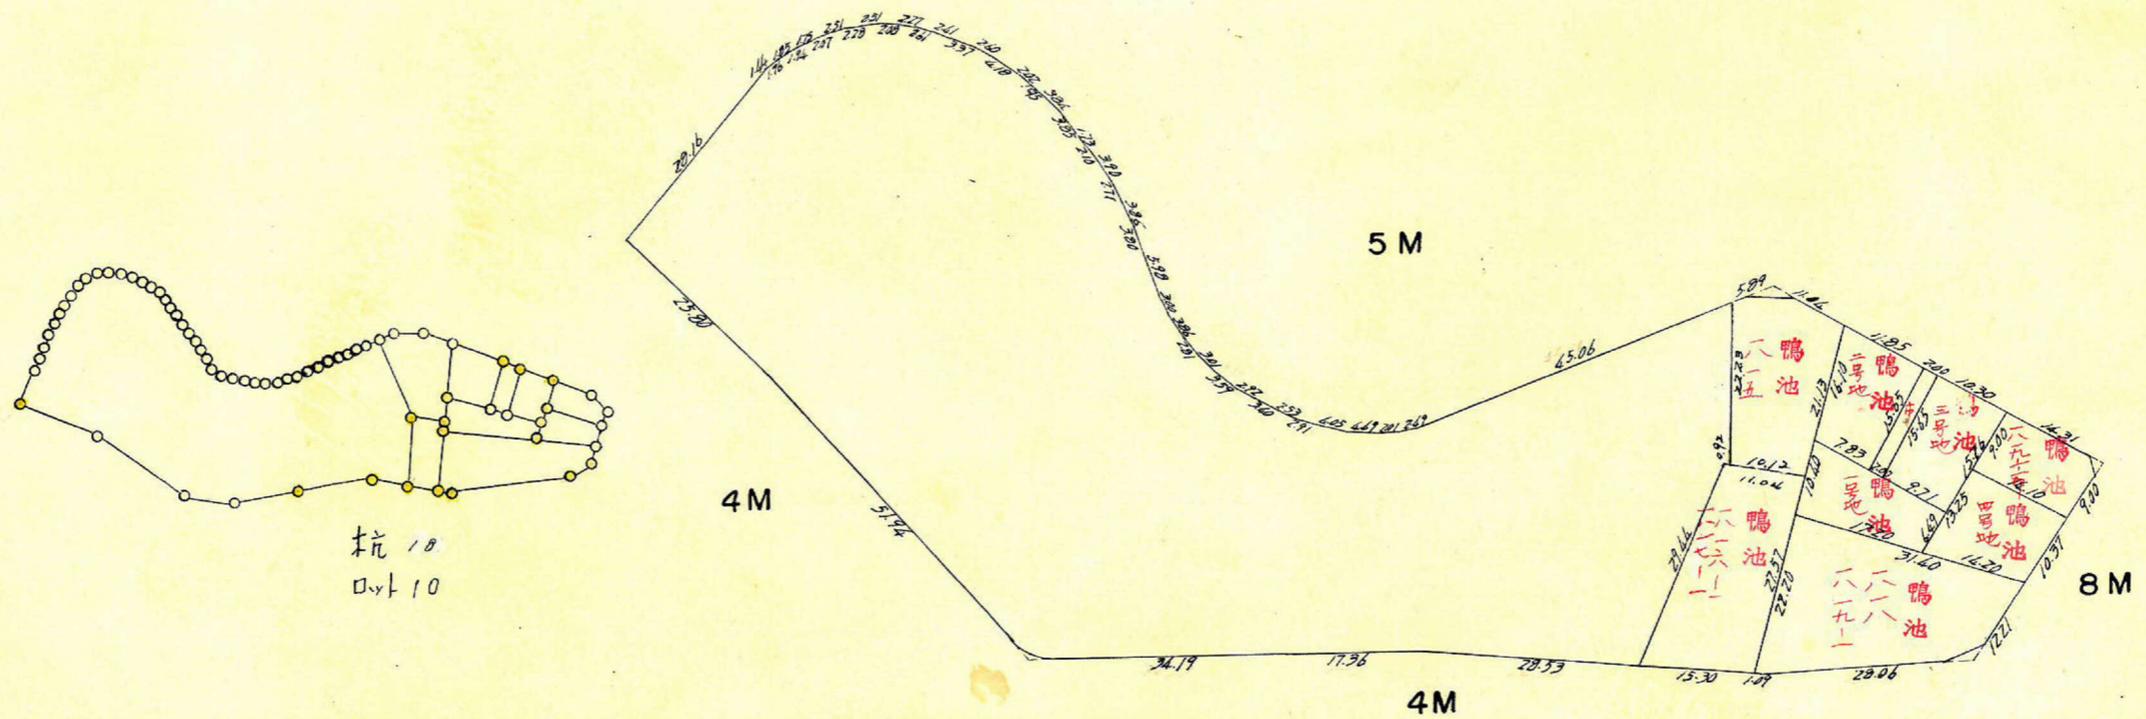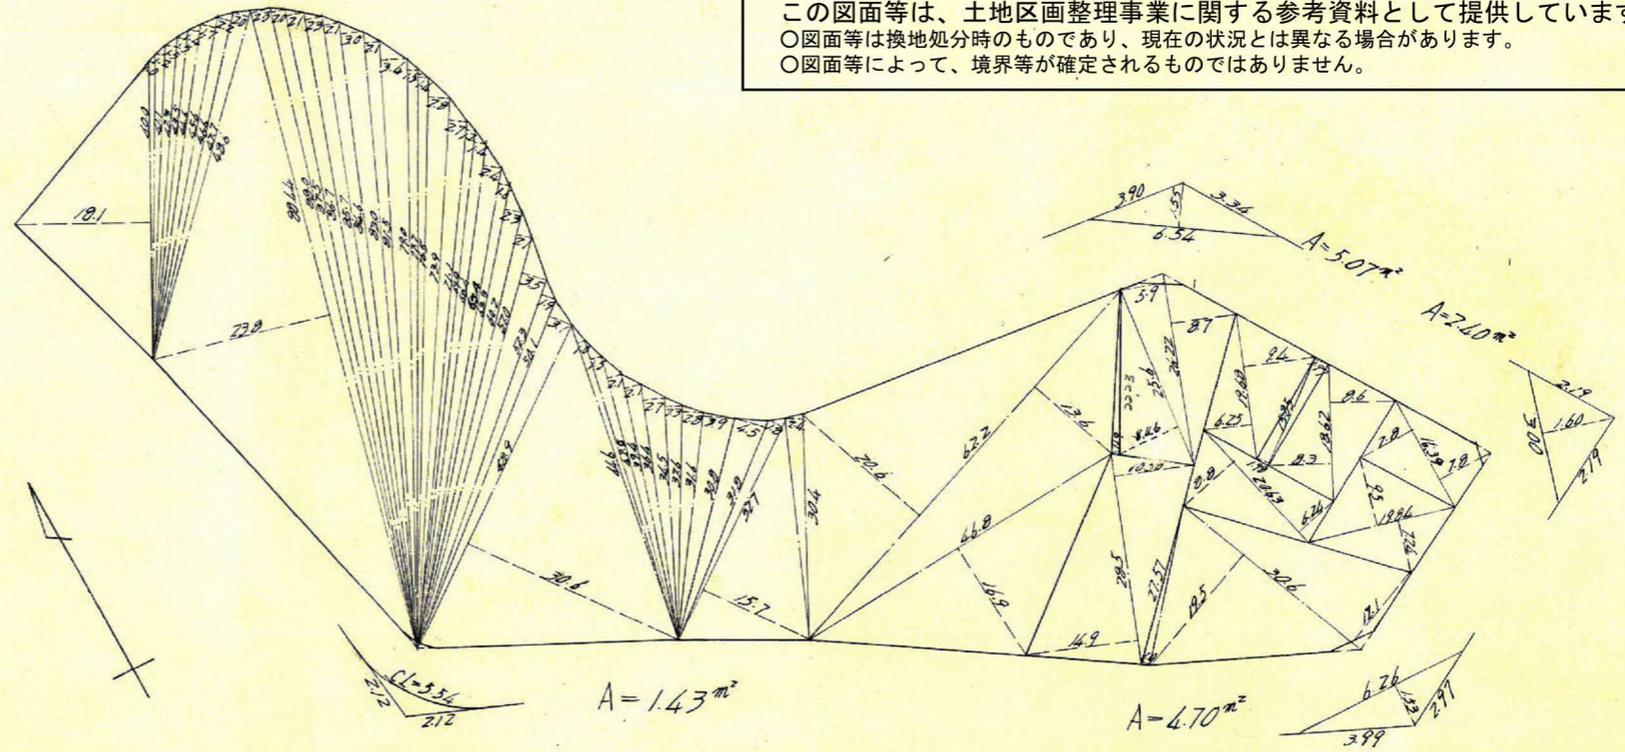



合計面積  

$$8320.66 \text{ m}^2$$

$$1.43 + 4.70 + 5.07 + 2.40 = 13.60 \text{ m}^2$$

$$8307.06 \text{ m}^2$$

この図面等は、土地区画整理事業に関する参考資料として提供しています。  
 ○図面等は換地処分時のものであり、現在の状況とは異なる場合があります。  
 ○図面等によって、境界等が確定されるものではありません。