
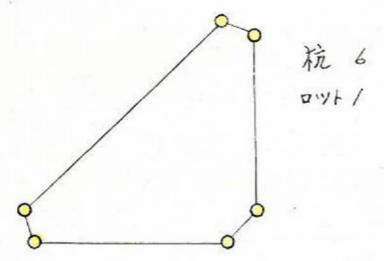
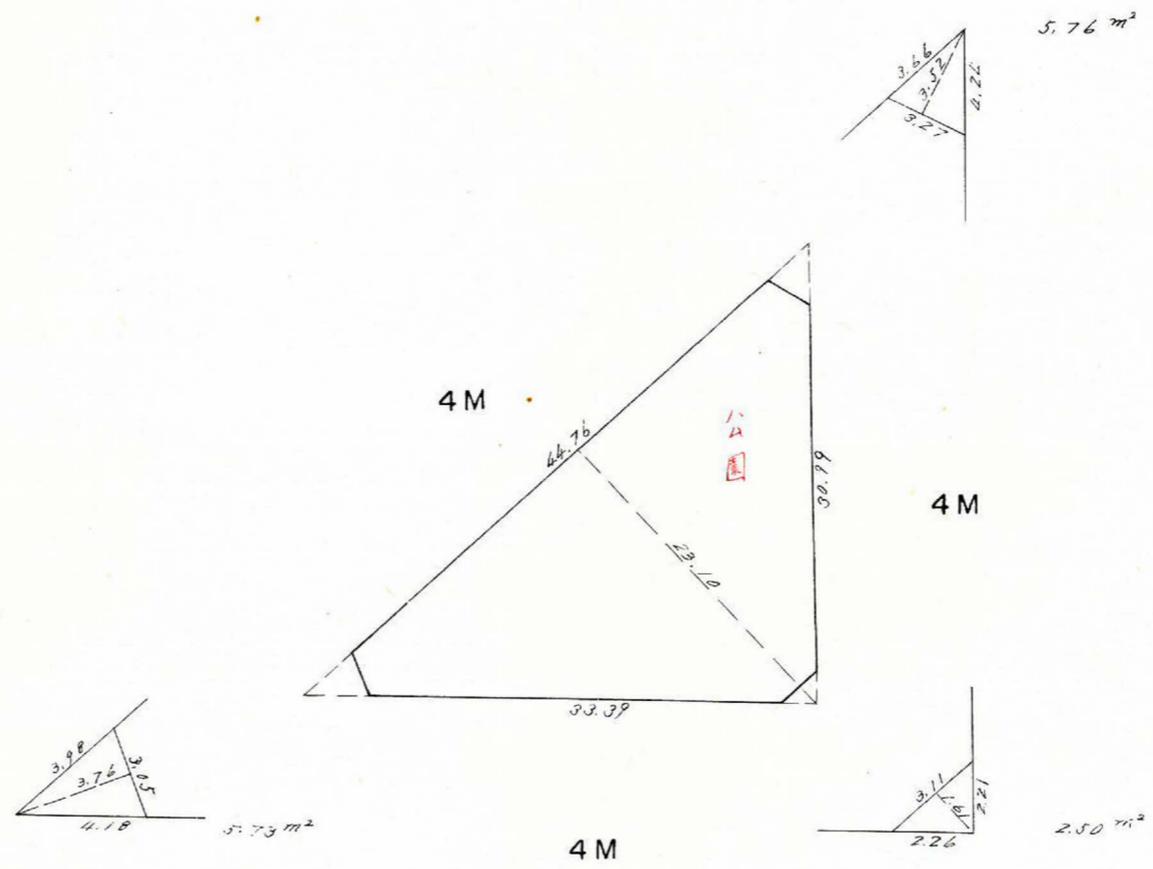
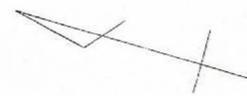


課長	係長	測量士	係


(分筆前)
 確定面積平面図 $S = \frac{1}{500}$

ブロック番号 紫原 198-9号

新地名 町 丁目
 年 月 日

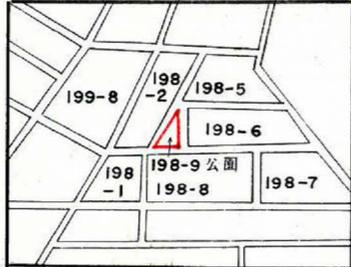

この図面等は、土地区画整理事業に関する参考資料として提供しています。
 ○図面等は換地処分時のものであり、現在の状況とは異なる場合があります。
 ○図面等によって、境界等が確定されるものではありません。

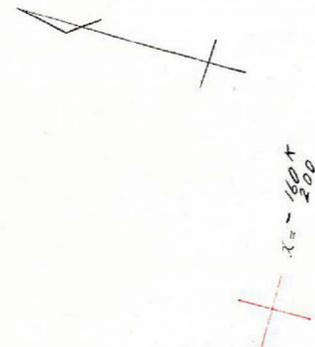


$$A = \frac{1}{2} (\sin \theta^\circ \cdot a \cdot b)$$

$$= \frac{\sin 88.08(0.9995) \times 33.36 \times 30.94}{2}$$

$$2A = 1,031.642$$

$$A = 515.821 \text{ m}^2$$

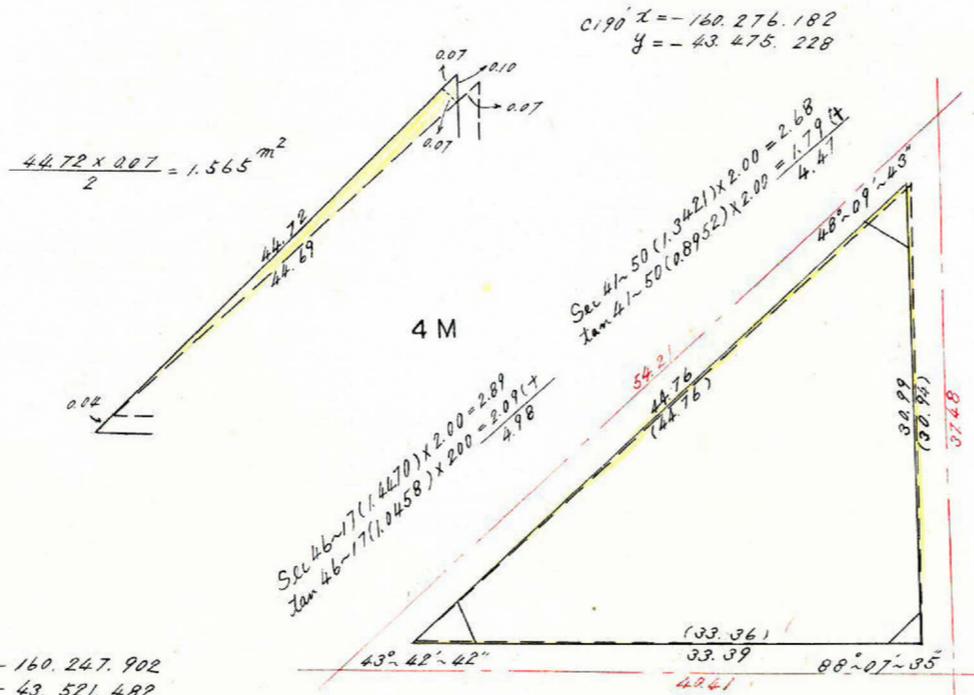


$$\frac{Sec 41 \sim 50 (1.3421) \times 2.00 = 2.68}{\tan 41 \sim 50 (0.8952) \times 2.00 = 1.79 (+)} = \frac{4.47}{4.47}$$

$$\frac{Sec 1 \sim 52 (1.0005) \times 2.00 = 2.00}{\tan 1 \sim 52 (0.0326) \times 2.00 = 0.07 (+)} = \frac{2.07}{2.07}$$

$$C189 \quad x = -160.286.966$$

$$y = -43.511.127$$

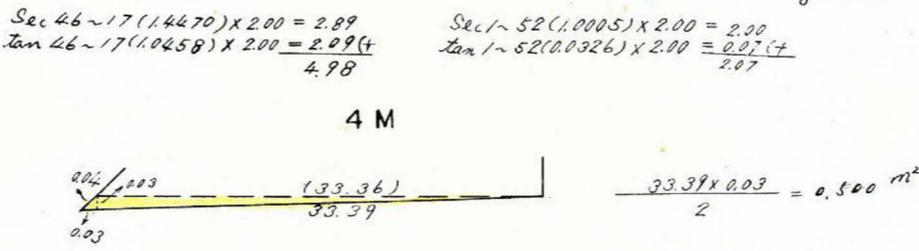

$$1.565 + 0.500 - 0.773 = +1.292$$

合計面積 =	515.821 + 1.292	=	517.11	m ²
剪除 " =	5.73 + 5.76 + 2.50	=	13.99	m ²
残り " =		=	503.12	m ²

この図面等は、土地区画整理事業に関する参考資料として提供しています。
 ○図面等は換地処分時のものであり、現在の状況とは異なる場合があります。
 ○図面等によって、境界等が確定されるものではありません。