


課長	係長	測量士	係

(分筆前)  
 確定面積平面図  $S = \frac{1}{500}$



ブロック番号 紫原

197-9 号


新地名 町 丁目  
 年 月 日

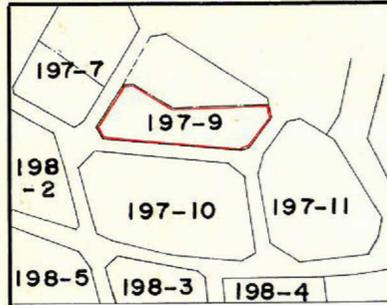

この図面等は、土地区画整理事業に関する参考資料として提供しています。  
 ○図面等は換地処分時のものであり、現在の状況とは異なる場合があります。  
 ○図面等によって、境界等が確定されるものではありません。

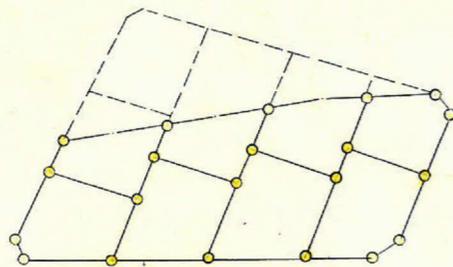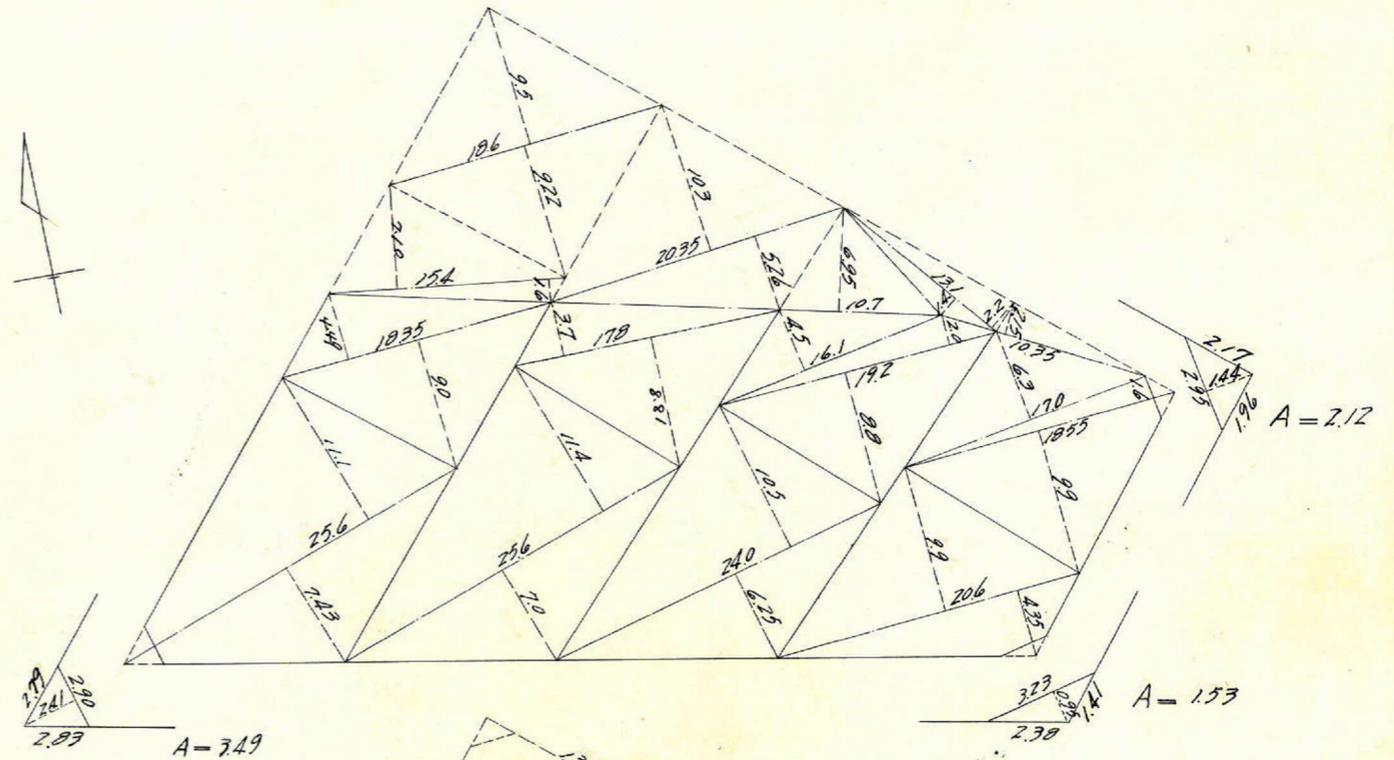

杭 12  
 口 8

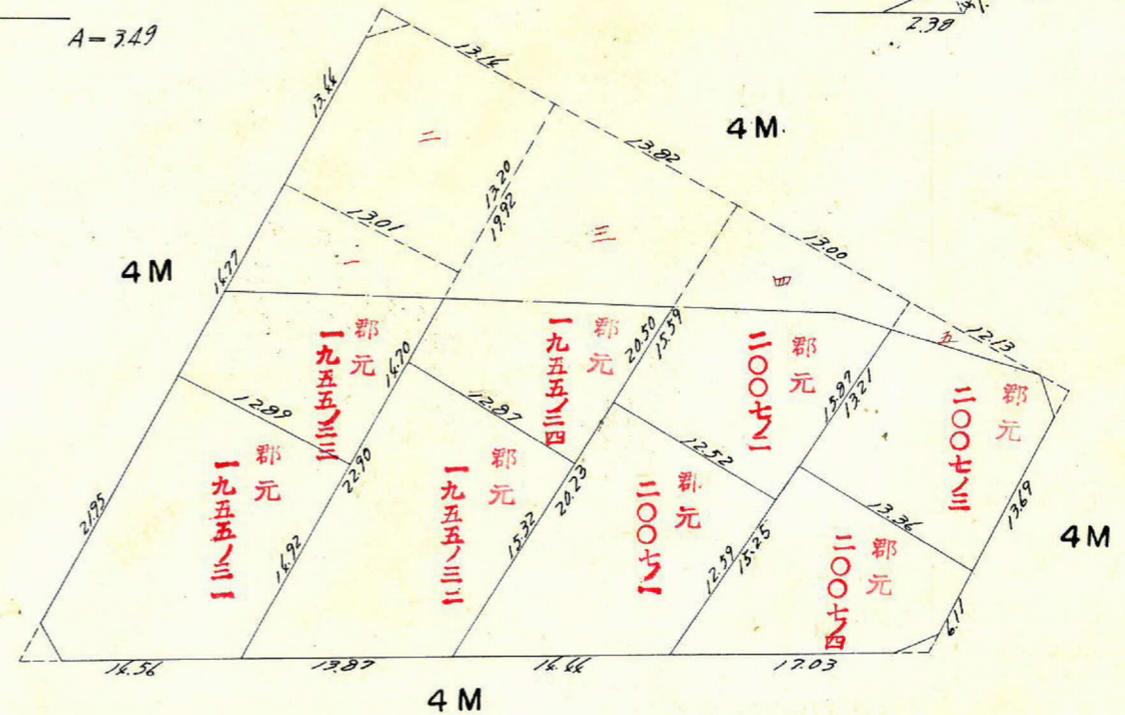



C.33  $x = -160.151.076$   
 $y = -43.418.211$

Sec 1-16  $(1.0002) \times 2.00 = 2.00$   
 Tan 1-16  $(0.0221) \times 2.00 = 0.04 (+)$   
 2.04

$A = \frac{\text{Sin } 91^{\circ}-17(0.9997) \times 52.15 \times 1987}{2}$   
 $2A = 1035.910$   
 $A = 517.955 \text{ m}^2$

4 M

$A = \frac{1}{2} (\text{Sin } \theta \cdot a \cdot b)$   
 $A = \frac{\text{Sin } 60^{\circ}-41(0.8719) \times 50.35 \times 59.19}{2}$   
 $2A = 2624.791$   
 $A = 1312.396 \text{ m}^2$

Sec 29-19  $(1.1469) \times 2.00 = 2.29$   
 Tan 29-19  $(0.5616) \times 2.00 = 1.12 (+)$   
 3.41

C.194  $x = -160.197.663$   
 $y = -43.454.726$

Sec 29-19  $(1.1469) \times 2.00 = 2.29$   
 Tan 29-19  $(0.5616) \times 2.00 = 1.12 (+)$   
 3.41

Sec 29-18  $(1.1467) \times 2.00 = 2.29$   
 Tan 29-18  $(0.5612) \times 2.00 = 1.12 (-)$   
 1.17

C.34  $x = -160.188.299$   
 $y = -43.376.166$

Sec 1-17  $(1.0003) \times 2.00 = 2.00$   
 Tan 1-17  $(0.0224) \times 2.00 = 0.04 (-)$   
 1.96

Sec 29-18  $(1.1467) \times 2.00 = 2.29$   
 Tan 29-18  $(0.5612) \times 2.00 = 1.12 (-)$   
 1.17

C.197  $x = -160.205.863$   
 $y = -43.391.023$

4 M

$\frac{59.79 \times 0.16}{2} = 4.783 \text{ m}^2$

$\frac{19.87 \times 0.14}{2} = 1.391 \text{ m}^2$

$x = -160x$   
 $y = 200$

$1391 - 4783 = -3392$

合計面積 =  $1312.396 + 517.955 - 3392 = 1826.96 \text{ m}^2$   
 剪除 " =  $3.49 + 2.12 + 1.53 = 7.14 \text{ m}^2$   
 地区外 " =  $471.28 \text{ m}^2$   
 地区内 " =  $1348.54 \text{ m}^2$

この図面等は、土地区画整理事業に関する参考資料として提供しています。  
 ○図面等は換地処分時のものであり、現在の状況とは異なる場合があります。  
 ○図面等によって、境界等が確定されるものではありません。