
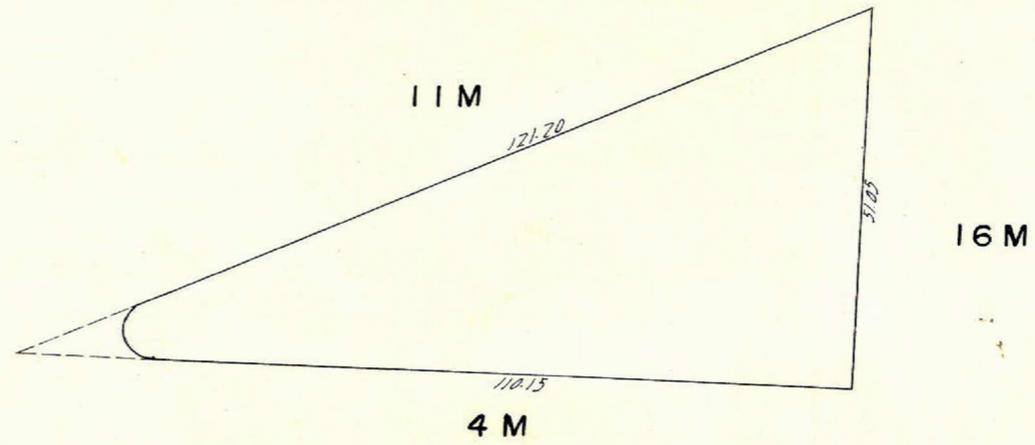
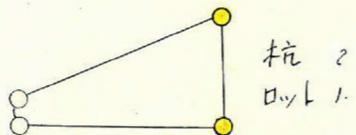
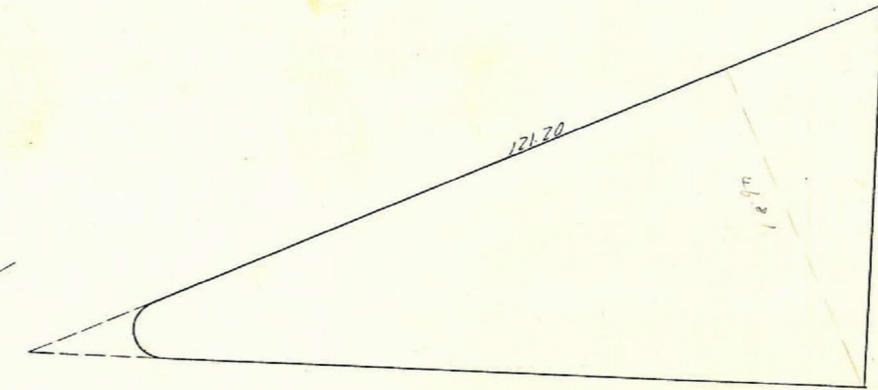
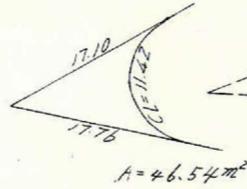
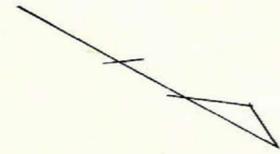


課長	係長	測量士	係


(分筆前)
 確定面積平面図 $S = \frac{1}{1000}$

ブロック番号 紫原 121 号

新地名 町 丁目
 年 月 日

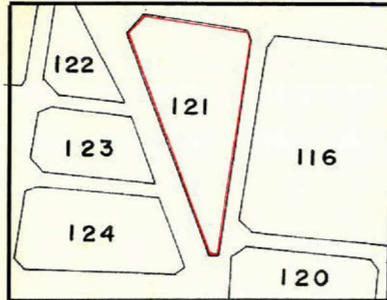

この図面等は、土地区画整理事業に関する参考資料として提供しています。
 ○図面等は換地処分時のものであり、現在の状況とは異なる場合があります。
 ○図面等によって、境界等が確定されるものではありません。

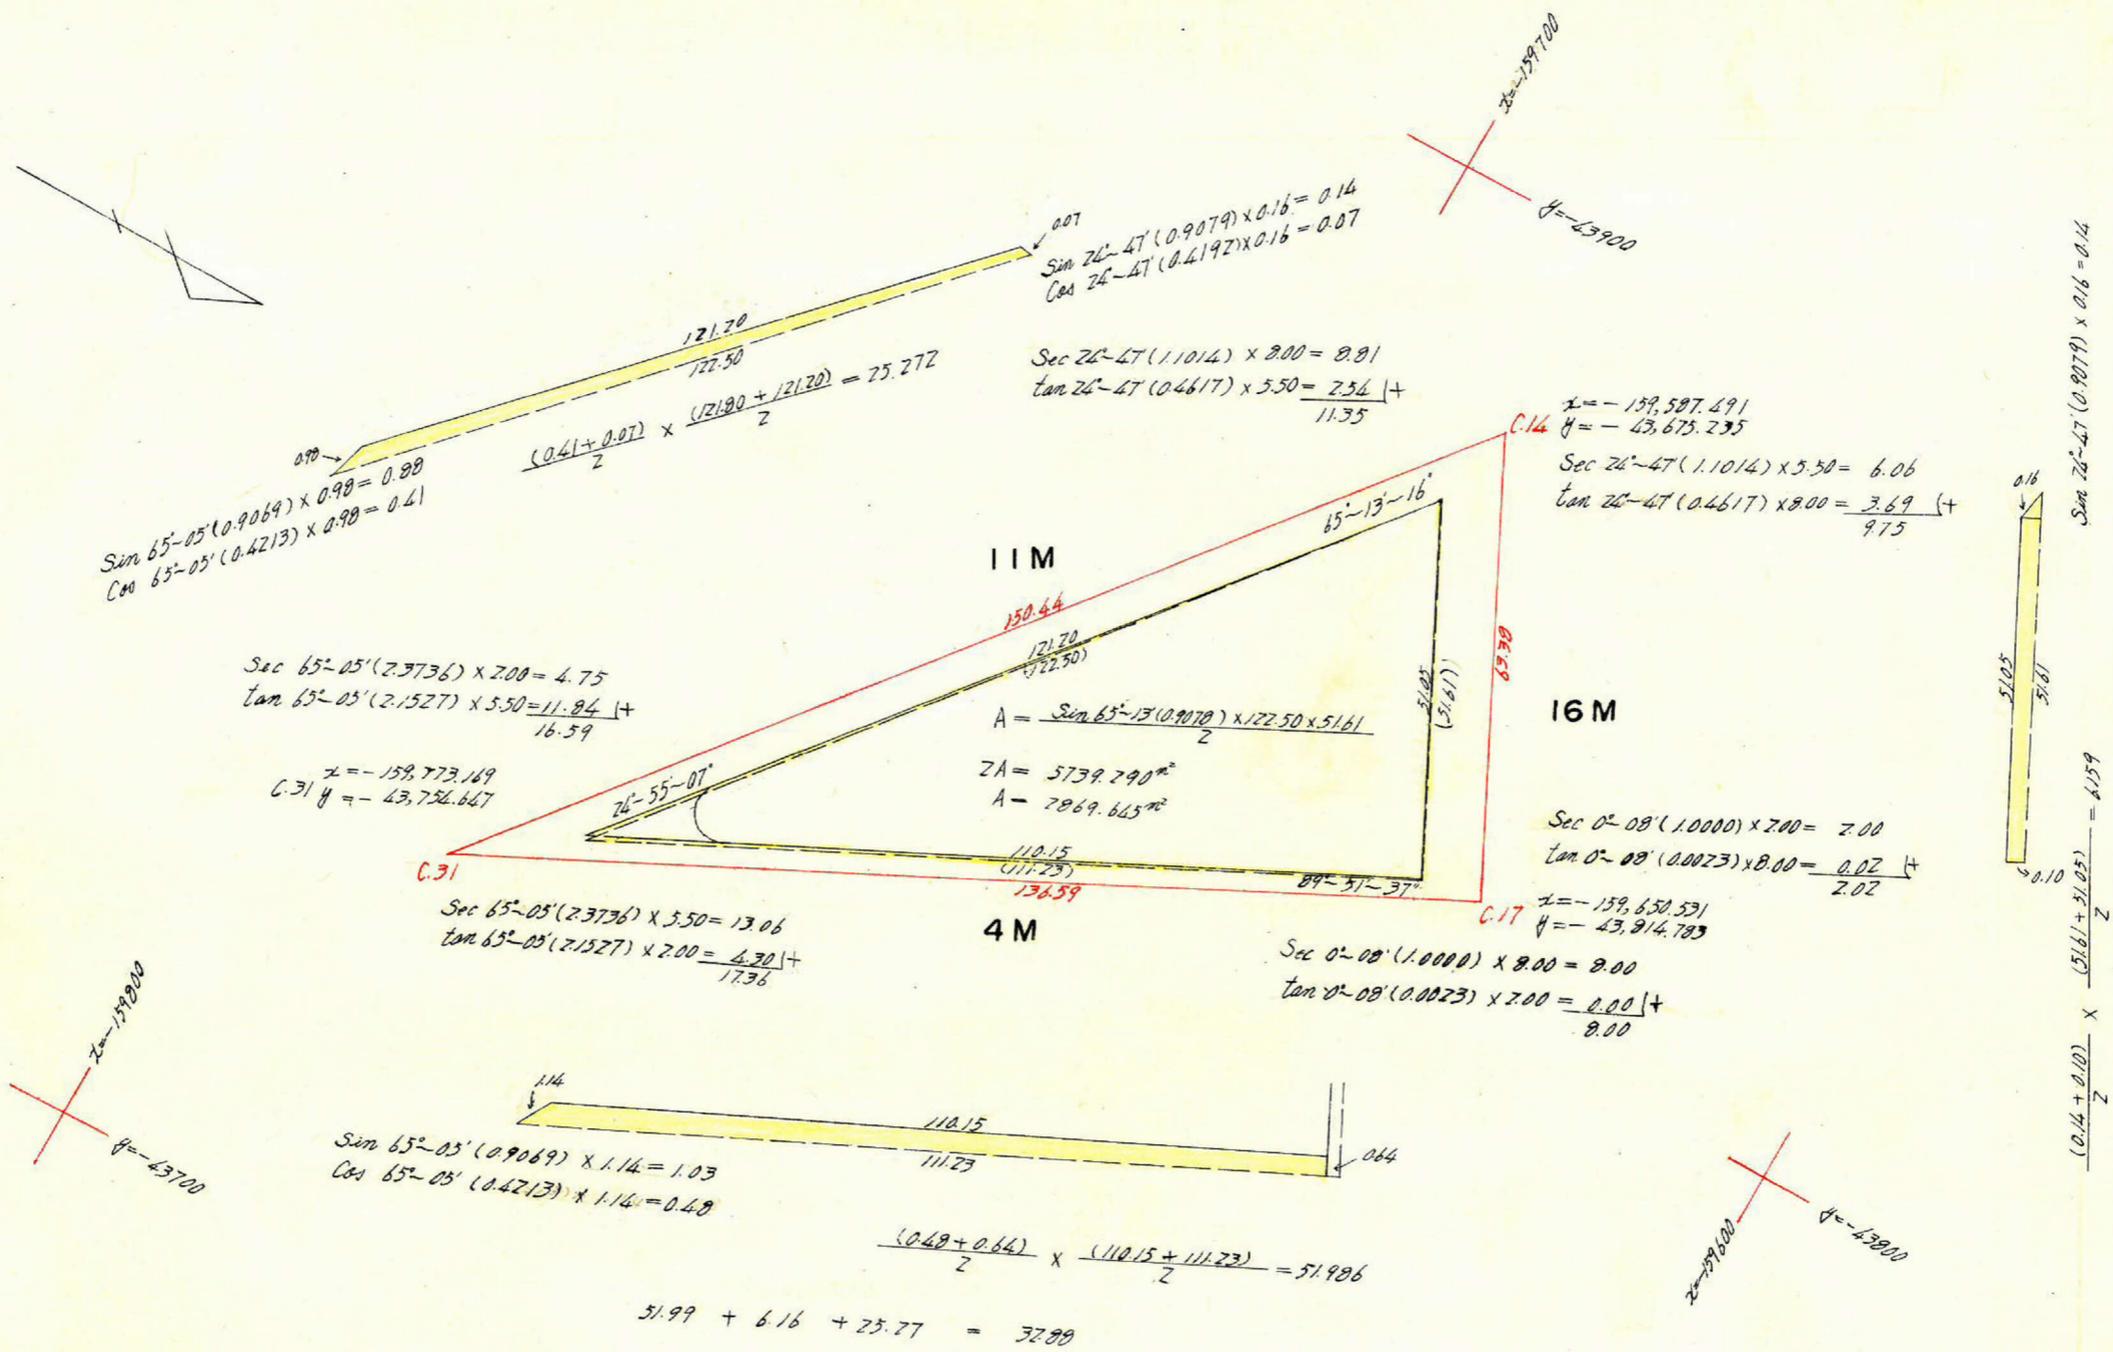

$$\begin{aligned} \text{Sin } 65^{\circ}-05' (0.9069) \times 0.90 &= 0.80 \\ \text{Cos } 65^{\circ}-05' (0.4213) \times 0.90 &= 0.41 \\ \text{Sec } 65^{\circ}-05' (2.3736) \times 2.00 &= 4.75 \\ \text{Tan } 65^{\circ}-05' (2.1527) \times 5.50 &= 11.84 \end{aligned}$$

$$\begin{aligned} x &= -159,773.169 \\ y &= -43,756.667 \end{aligned}$$

$$\begin{aligned} \text{Sec } 65^{\circ}-05' (2.3736) \times 5.50 &= 13.06 \\ \text{Tan } 65^{\circ}-05' (2.1527) \times 2.00 &= 4.30 \end{aligned}$$

$$\begin{aligned} \text{Sin } 65^{\circ}-05' (0.9069) \times 1.14 &= 1.03 \\ \text{Cos } 65^{\circ}-05' (0.4213) \times 1.14 &= 0.48 \end{aligned}$$

$$\frac{(0.48 + 0.64)}{2} \times \frac{(110.15 + 111.23)}{2} = 51.986$$

$$51.99 + 6.16 + 25.77 = 37.99$$

合計面積 = 286964 - 3288 = 283676 m²
 野除 " = 46.54 m²
 ドロツク " = 2790.22 m²

この図面等は、土地区画整理事業に関する参考資料として提供しています。
 ○図面等は換地処分時のものであり、現在の状況とは異なる場合があります。
 ○図面等によって、境界等が確定されるものではありません。