

|    |    |     |   |
|----|----|-----|---|
| 課長 | 係長 | 測量士 | 係 |
|    |    |     |   |






(分筆前)  
確定面積平面図  $S = \frac{1}{500}$

ブロック番号 紫原



131号



新地名 町 丁目  
年 月 日

|     |     |
|-----|-----|
| 132 | 128 |
| 133 | 129 |
| 134 | 130 |

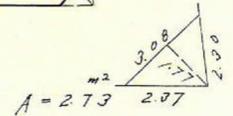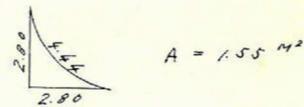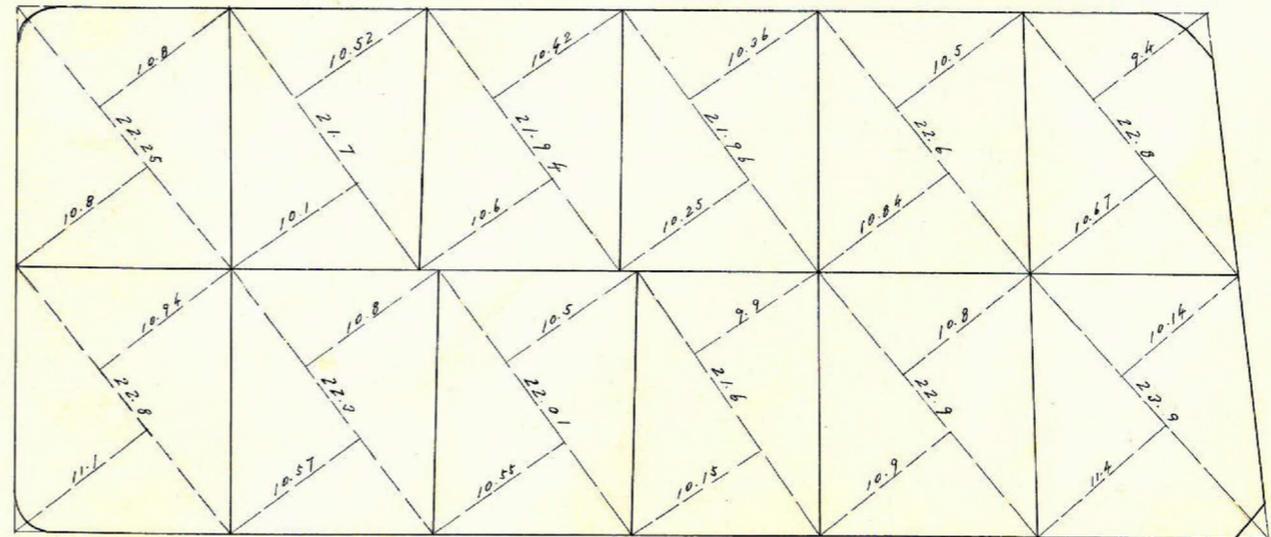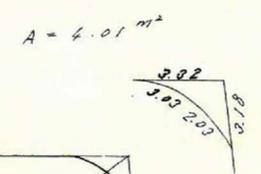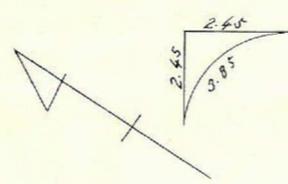

この図面等は、土地区画整理事業に関する参考資料として提供しています。  
○図面等は換地処分時のものであり、現在の状況とは異なる場合があります。  
○図面等によって、境界等が確定されるものではありません。

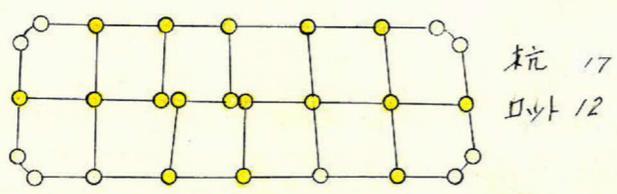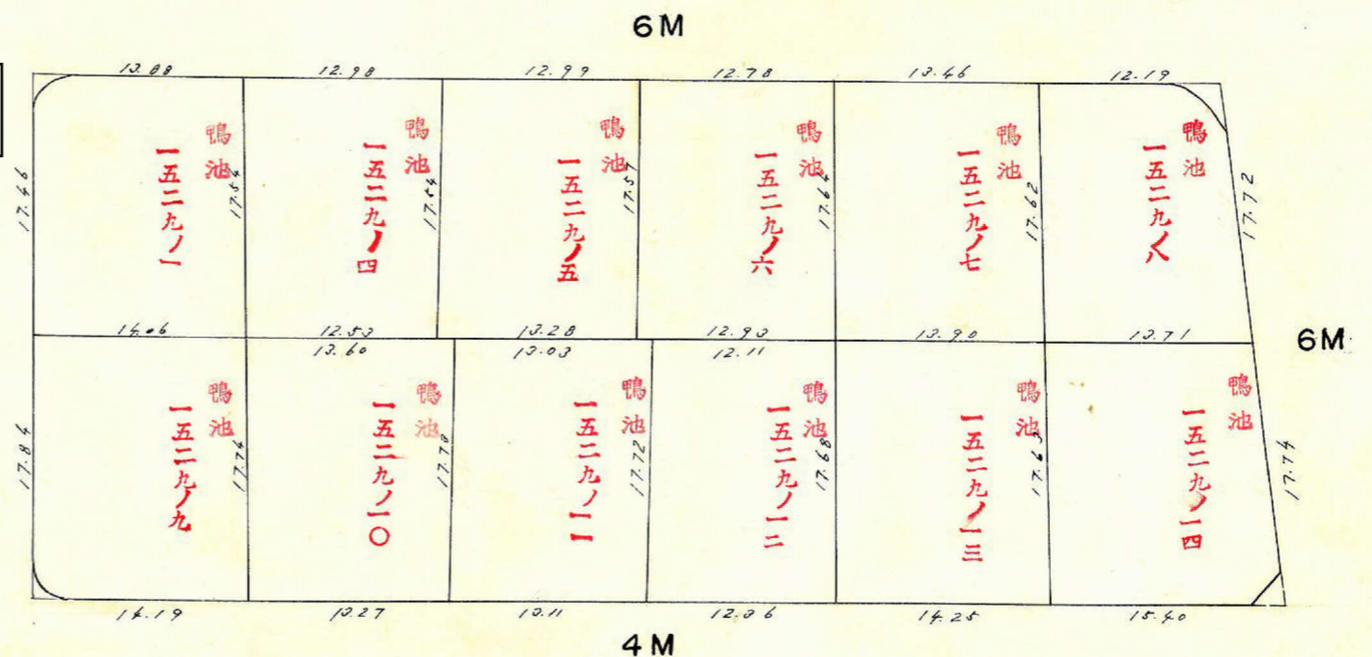

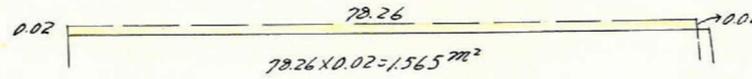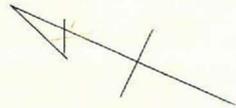

C127  $x = -159.782.573$   
 $y = -43.981.668$

Sec 0-20 (1.0000) x 3.00 = 3.00  
 $\tan 0-20 (0.0058) x 2.00 = \frac{0.01}{3.01}$

Sec 0-14 (1.0000) x 2.00 = 2.00  
 $\tan 0-14 (0.0061) x 2.00 = \frac{0.01}{1.99}$

C126  $x = -159.799.289$   
 $y = -44.018.167$

Sec 0-20 (1.0000) x 2.00 = 2.00  
 $\tan 0-20 (0.0058) x 3.00 = \frac{0.02}{2.02}$

6 M

Sec 7-14 (1.0080) x 3.00 = 3.02  
 $\tan 7-14 (0.1269) x 3.00 = \frac{0.38}{2.64}$

C138  $x = -159.858.229$   
 $y = -43.967.536$

Sec 7-14 (1.0080) x 3.00 = 3.02  
 $\tan 7-14 (0.1269) x 3.00 = \frac{0.38}{2.64}$

Sec 7-09 (1.0078) x 2.00 = 2.02  
 $\tan 7-09 (0.1256) x 3.00 = \frac{0.38}{2.60}$


C124  $x = -159.879.333$   
 $y = -43.982.119$

Sec 7-09 (1.0078) x 3.00 = 3.02  
 $\tan 7-09 (0.1256) x 2.00 = \frac{0.25}{3.27}$

$\frac{35.66 \times (0.02 + 0.06)}{2} = 1.118 \text{ m}^2$

$1.118 - 1.565 = -0.167$

合計面積 =  $1,382.072 + 1,452.626 - 0.167 = 2,834.531 \text{ m}^2$   
 剪除 " =  $0.93 + 6.01 + 2.73 + 1.55 = 9.22 \text{ m}^2$   
 ブロック " =  $2,825.19 \text{ m}^2$

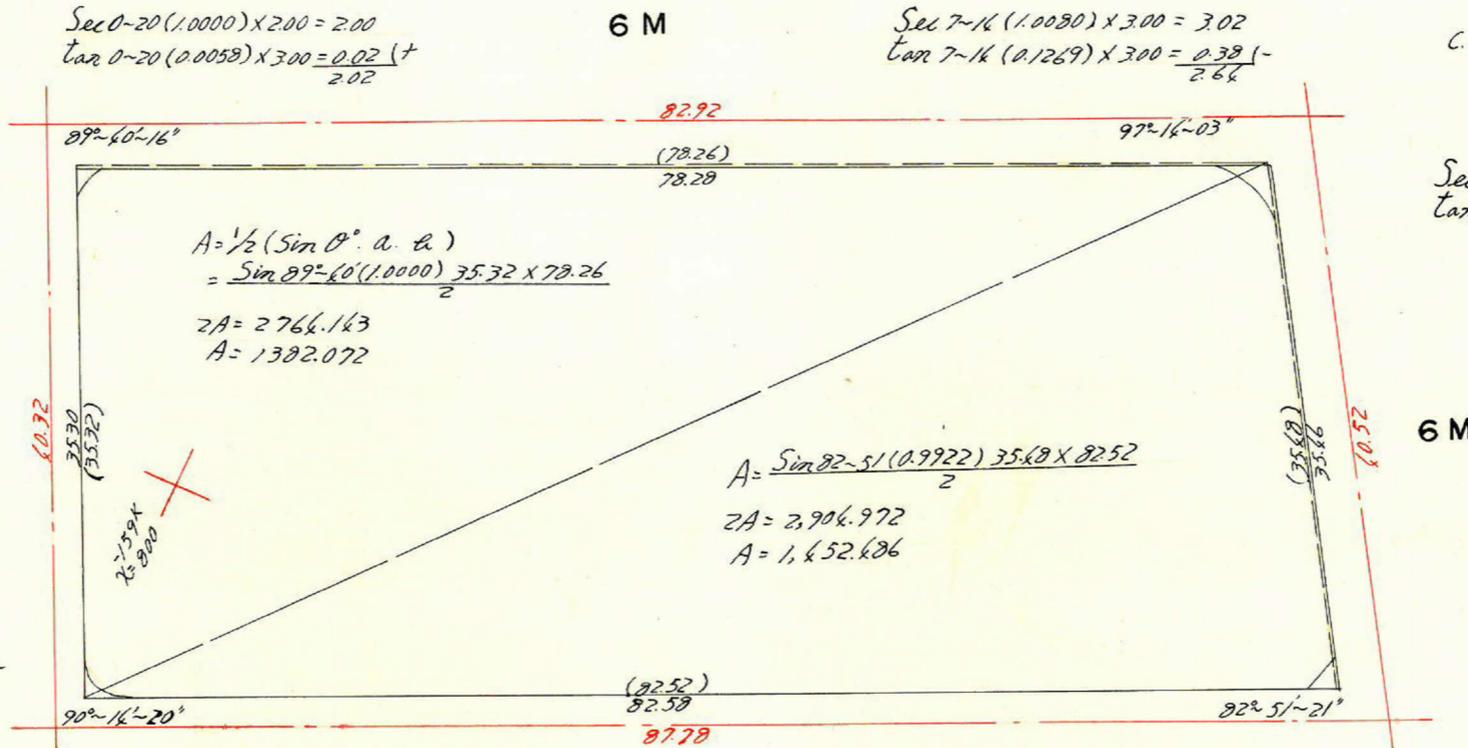

$x = -159.900$   
 $y = -44.100$

この図面等は、土地区画整理事業に関する参考資料として提供しています。  
 ○図面等は換地処分時のものであり、現在の状況とは異なる場合があります。  
 ○図面等によって、境界等が確定されるものではありません。