


課長	係長	測量士	係

(分筆前)
確定面積平面図 $S = \frac{1}{500}$





ブロック番号 紫原


161 号

新地名 町 丁目
 年 月 日

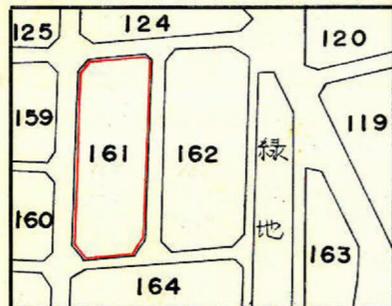

この図面等は、土地区画整理事業に関する参考資料として提供しています。
 ○図面等は換地処分時のものであり、現在の状況とは異なる場合があります。
 ◎図面等によって、境界等が確定されるものではありません。

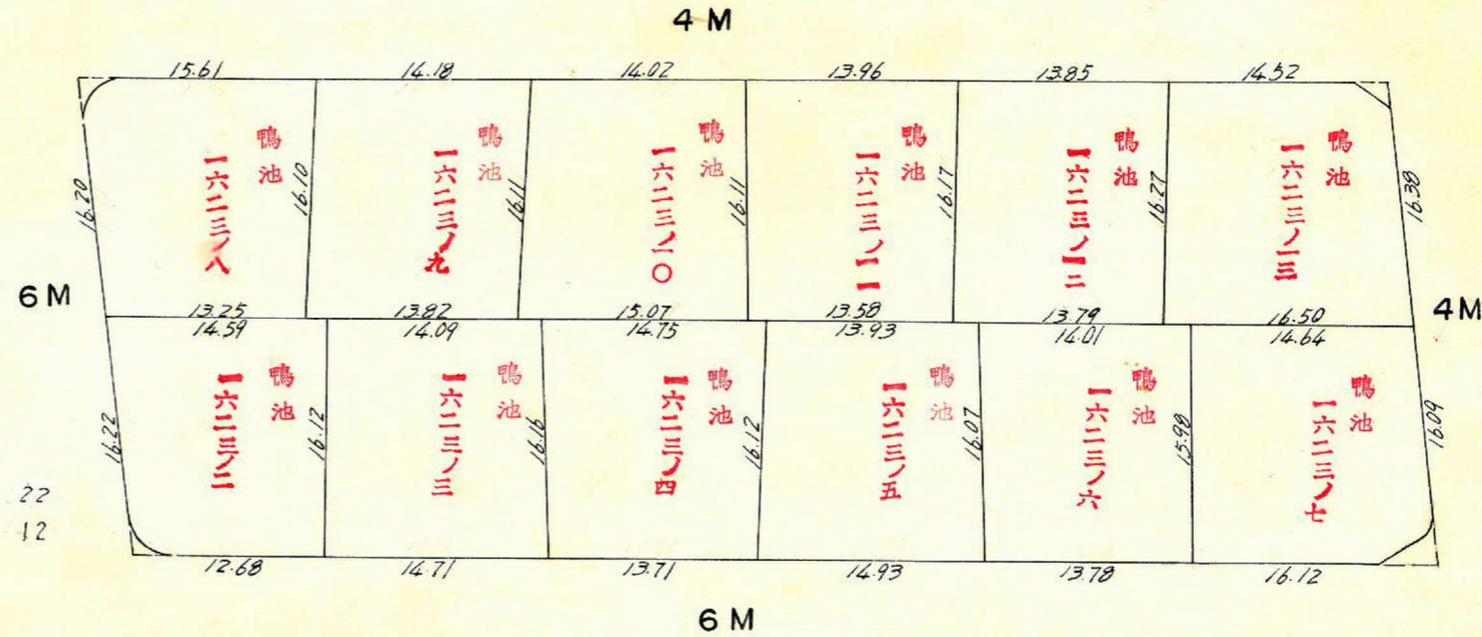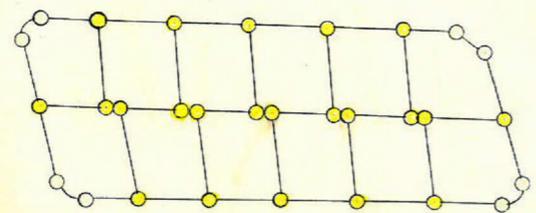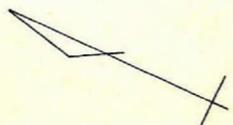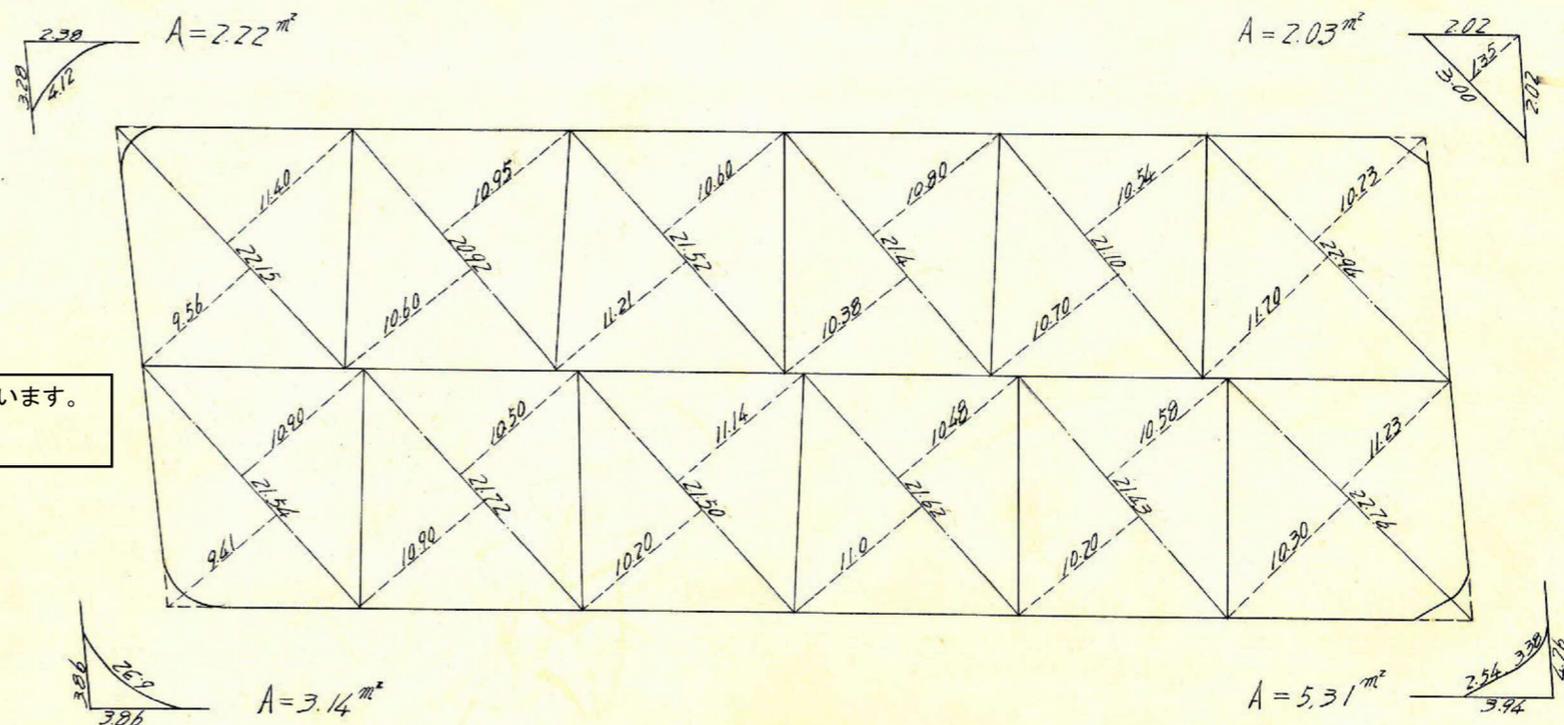

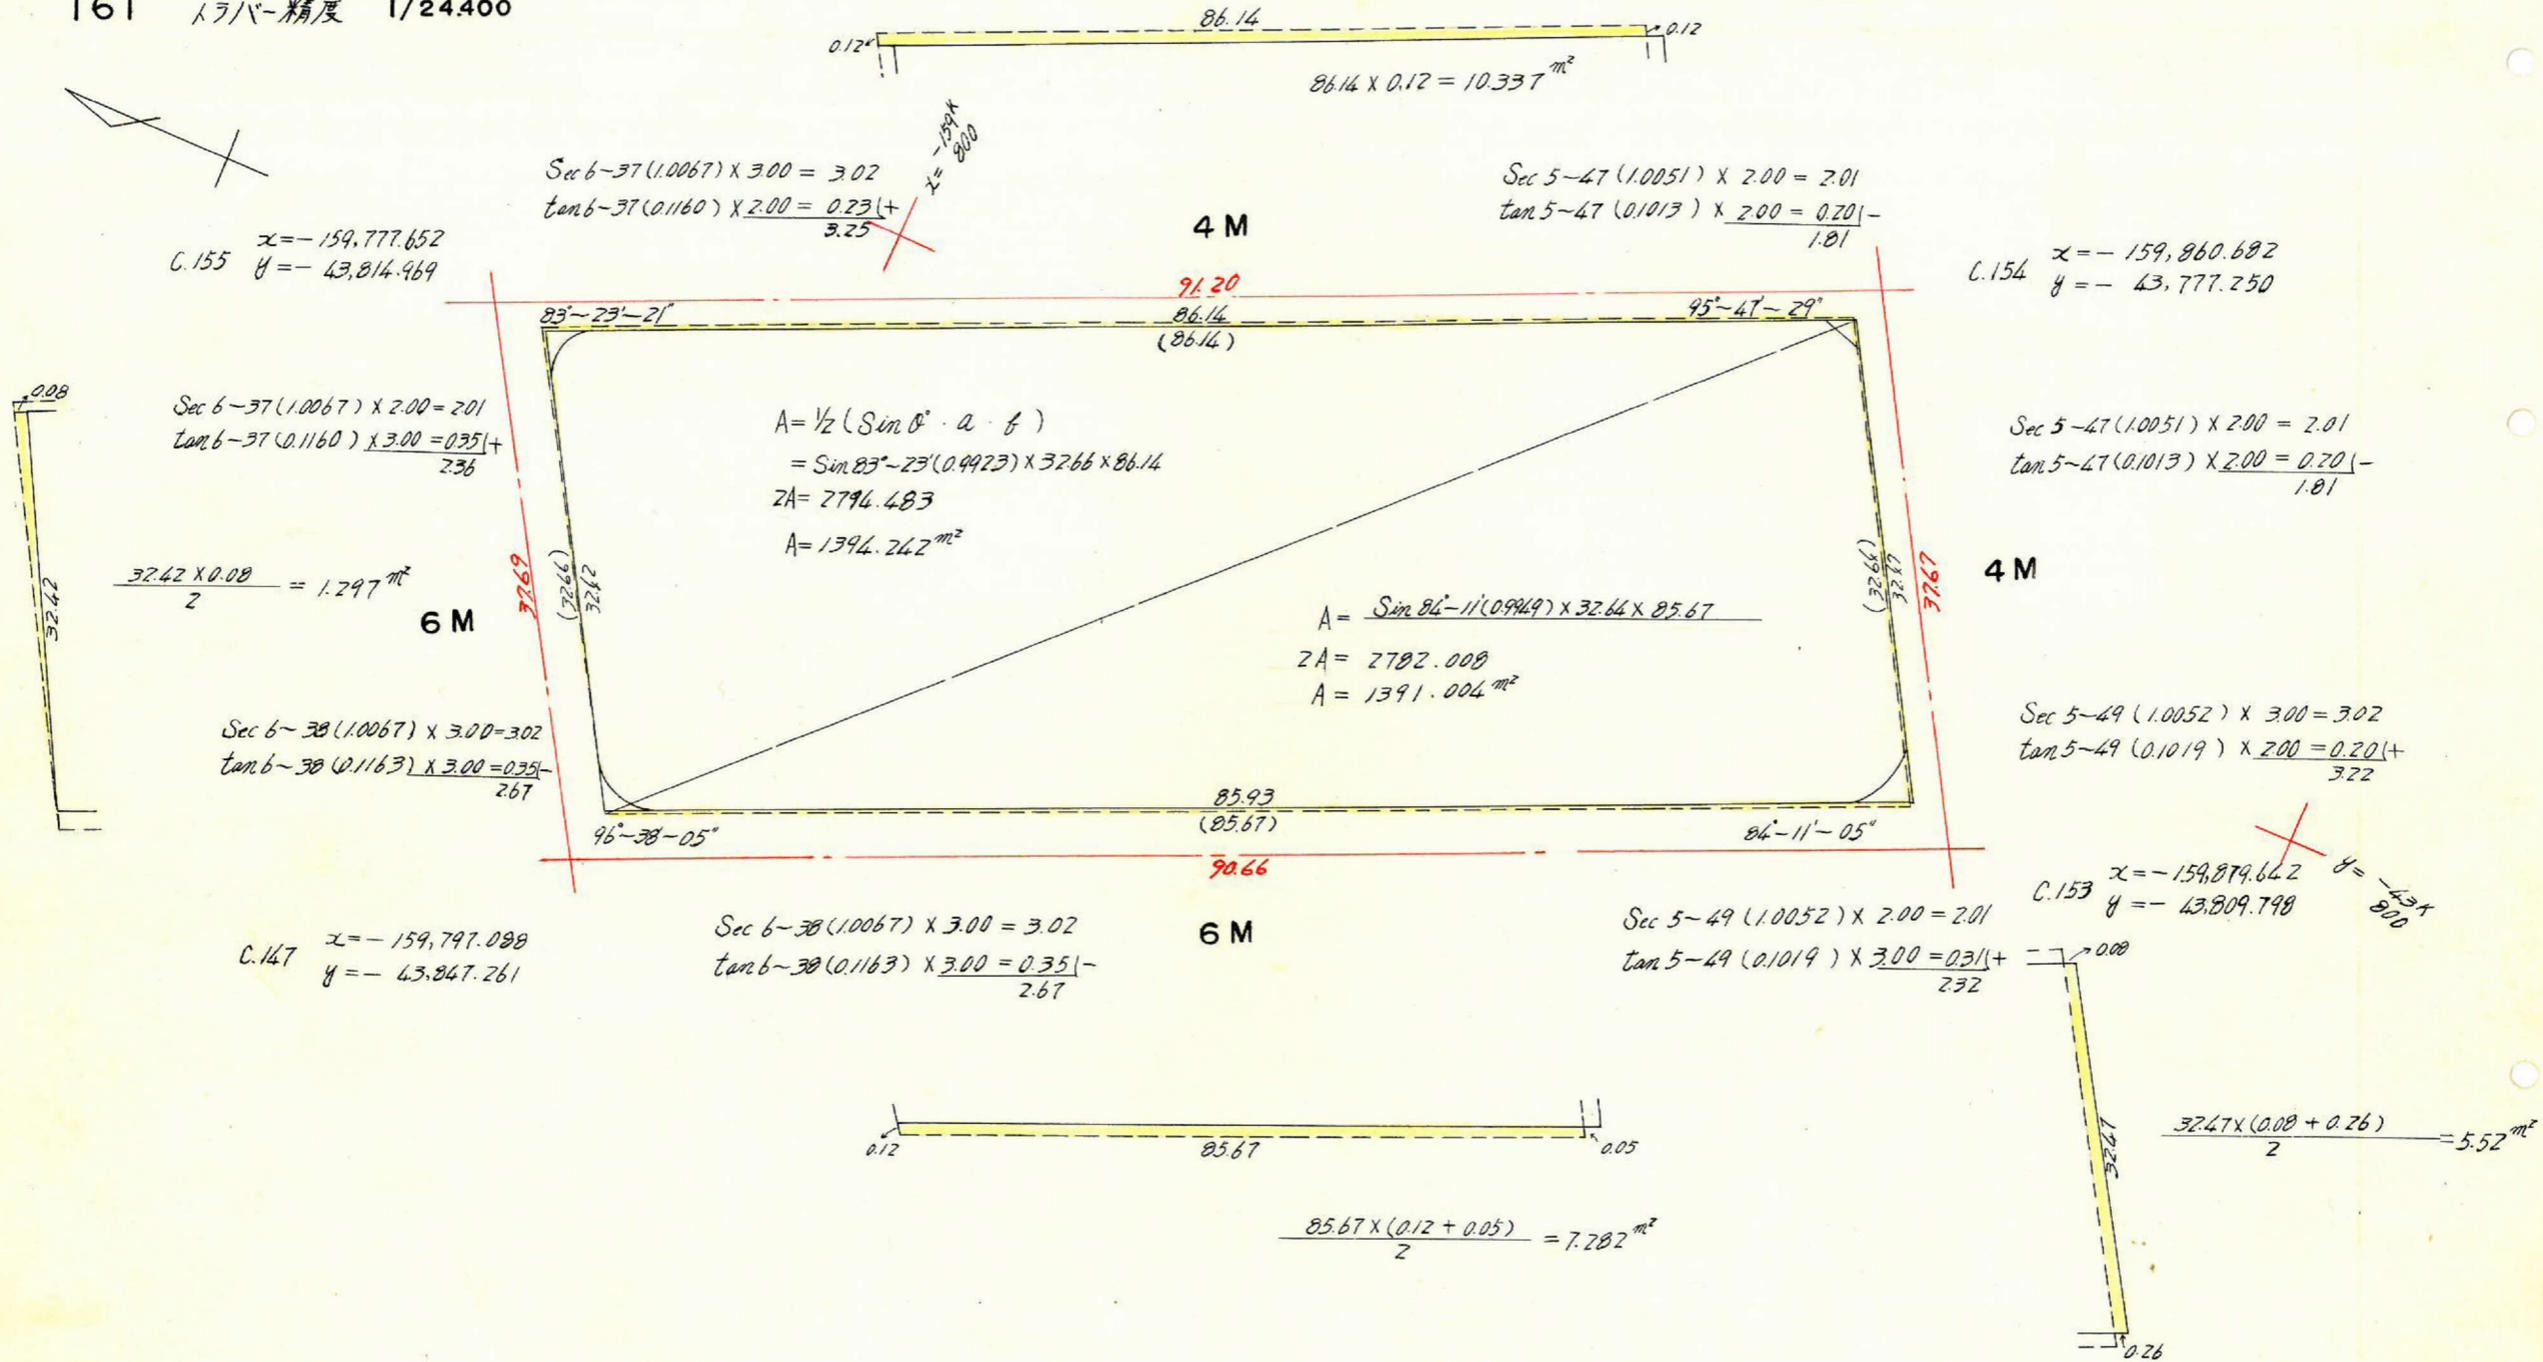

合計面積 = $1,397.242 + 1,391.004 - 13.396 = 2774.85 \text{ m}^2$
 剪除 " = $2.22 + 3.14 + 2.03 + 5.31 = 12.70 \text{ m}^2$
 ブロック " = $= 2762.15 \text{ m}^2$

$5.520 - (1.297 + 10.337 + 7.202) = -13.396$

この図面等は、土地区画整理事業に関する参考資料として提供しています。
 ○図面等は換地処分時のものであり、現在の状況とは異なる場合があります。
 ○図面等によって、境界等が確定されるものではありません。