
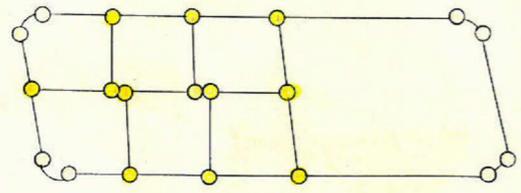
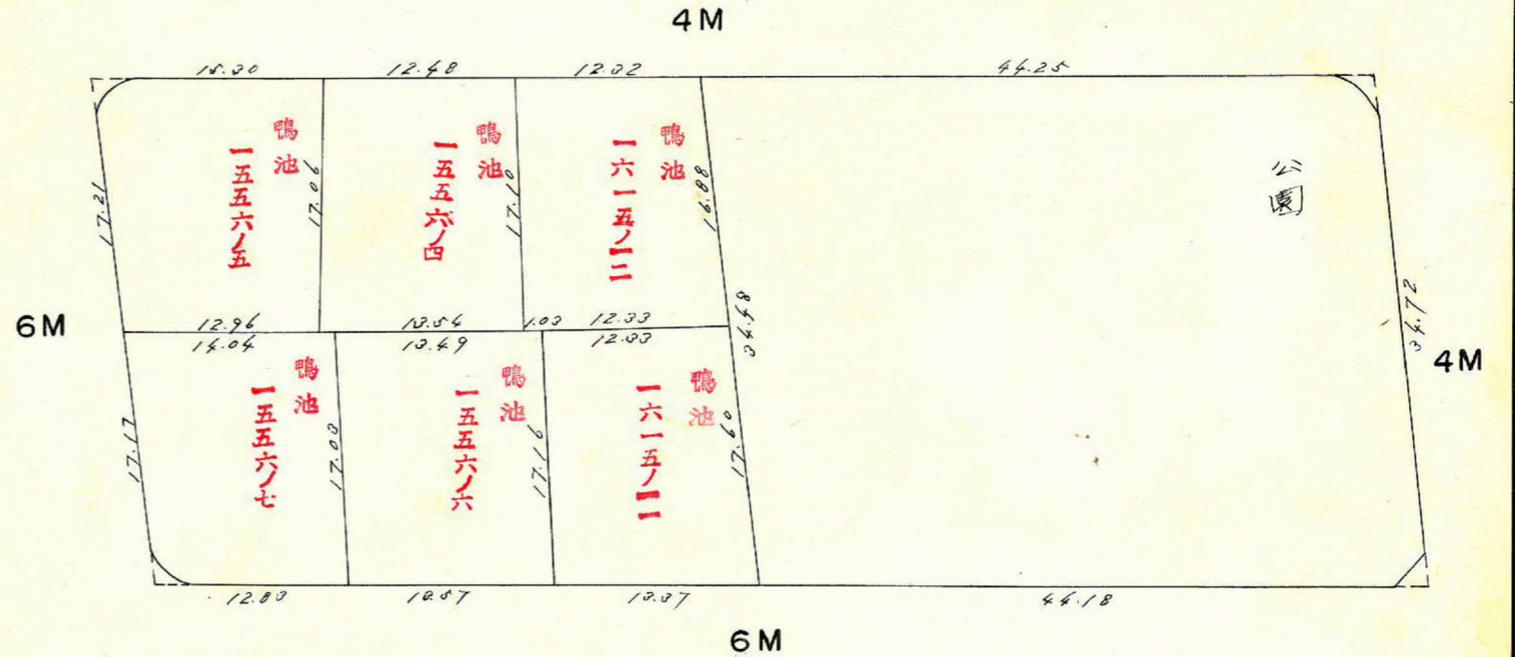
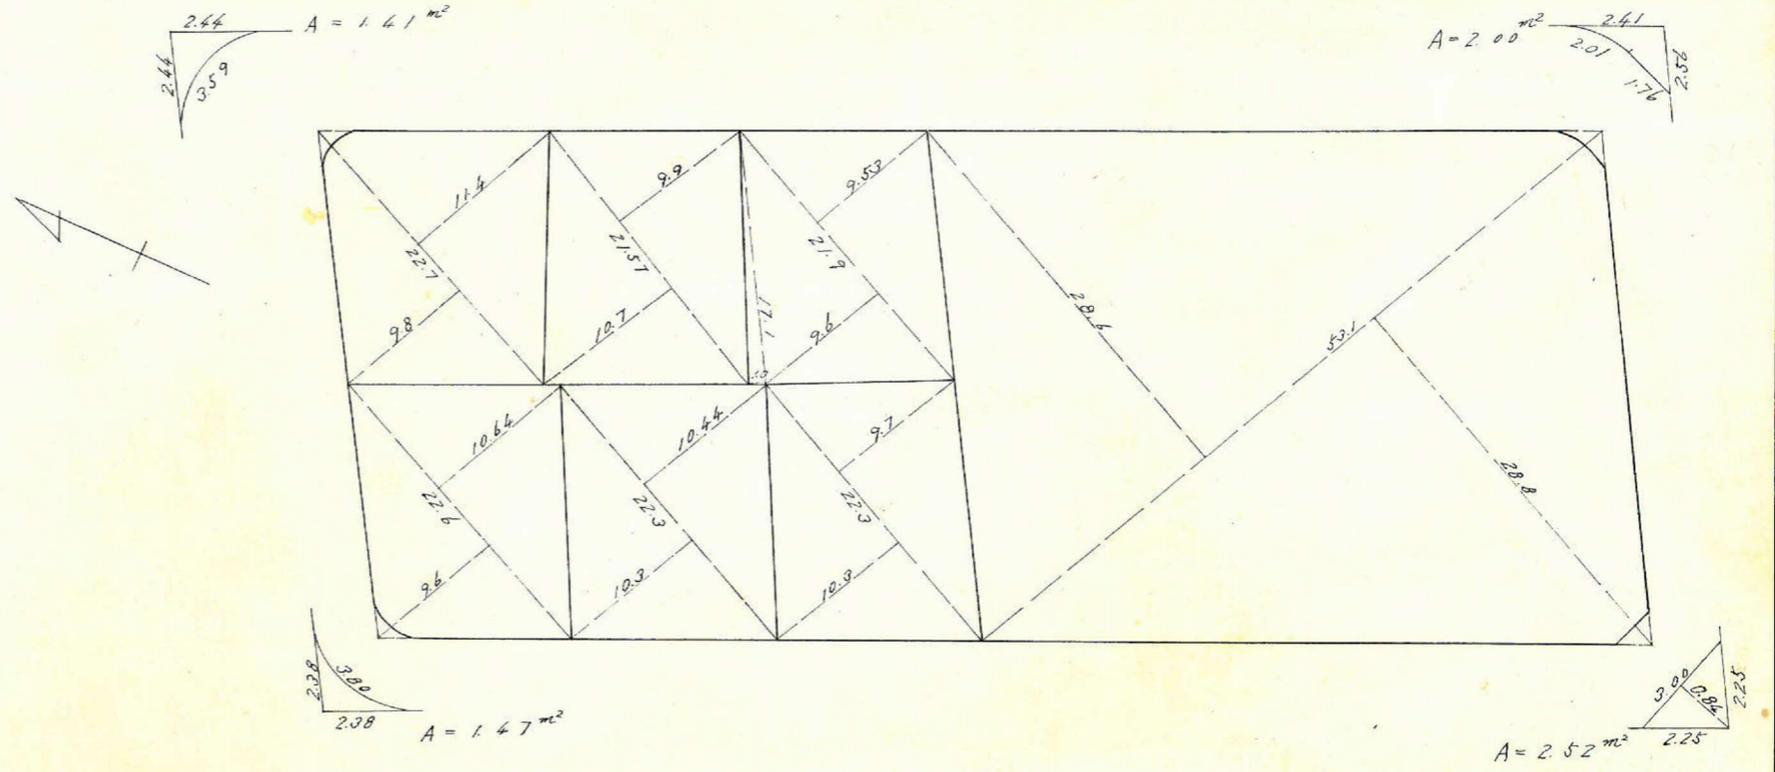


課	長	係	長	測量士	係

(分筆前)
確定面積平面図 $S = \frac{1}{500}$

ブロック番号 **紫原** 158.158-1号

新地名 町 丁目
 年 月 日

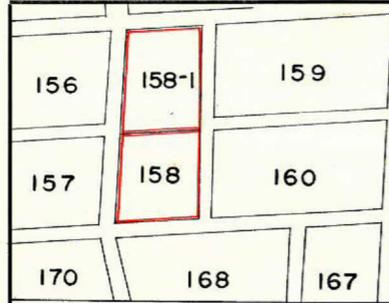


杭 12
 口 7

この図面等は、土地区画整理事業に関する参考資料として提供しています。
 ○図面等は換地処分時のものであり、現在の状況とは異なる場合があります。
 ○図面等によって、境界等が確定されるものではありません。

この図面等は、土地区画整理事業に関する参考資料として提供しています。
 ○図面等は換地処分時のものであり、現在の状況とは異なる場合があります。
 ○図面等によって、境界等が確定されるものではありません。

158
 158-1 1/2000 精度 1/24,400

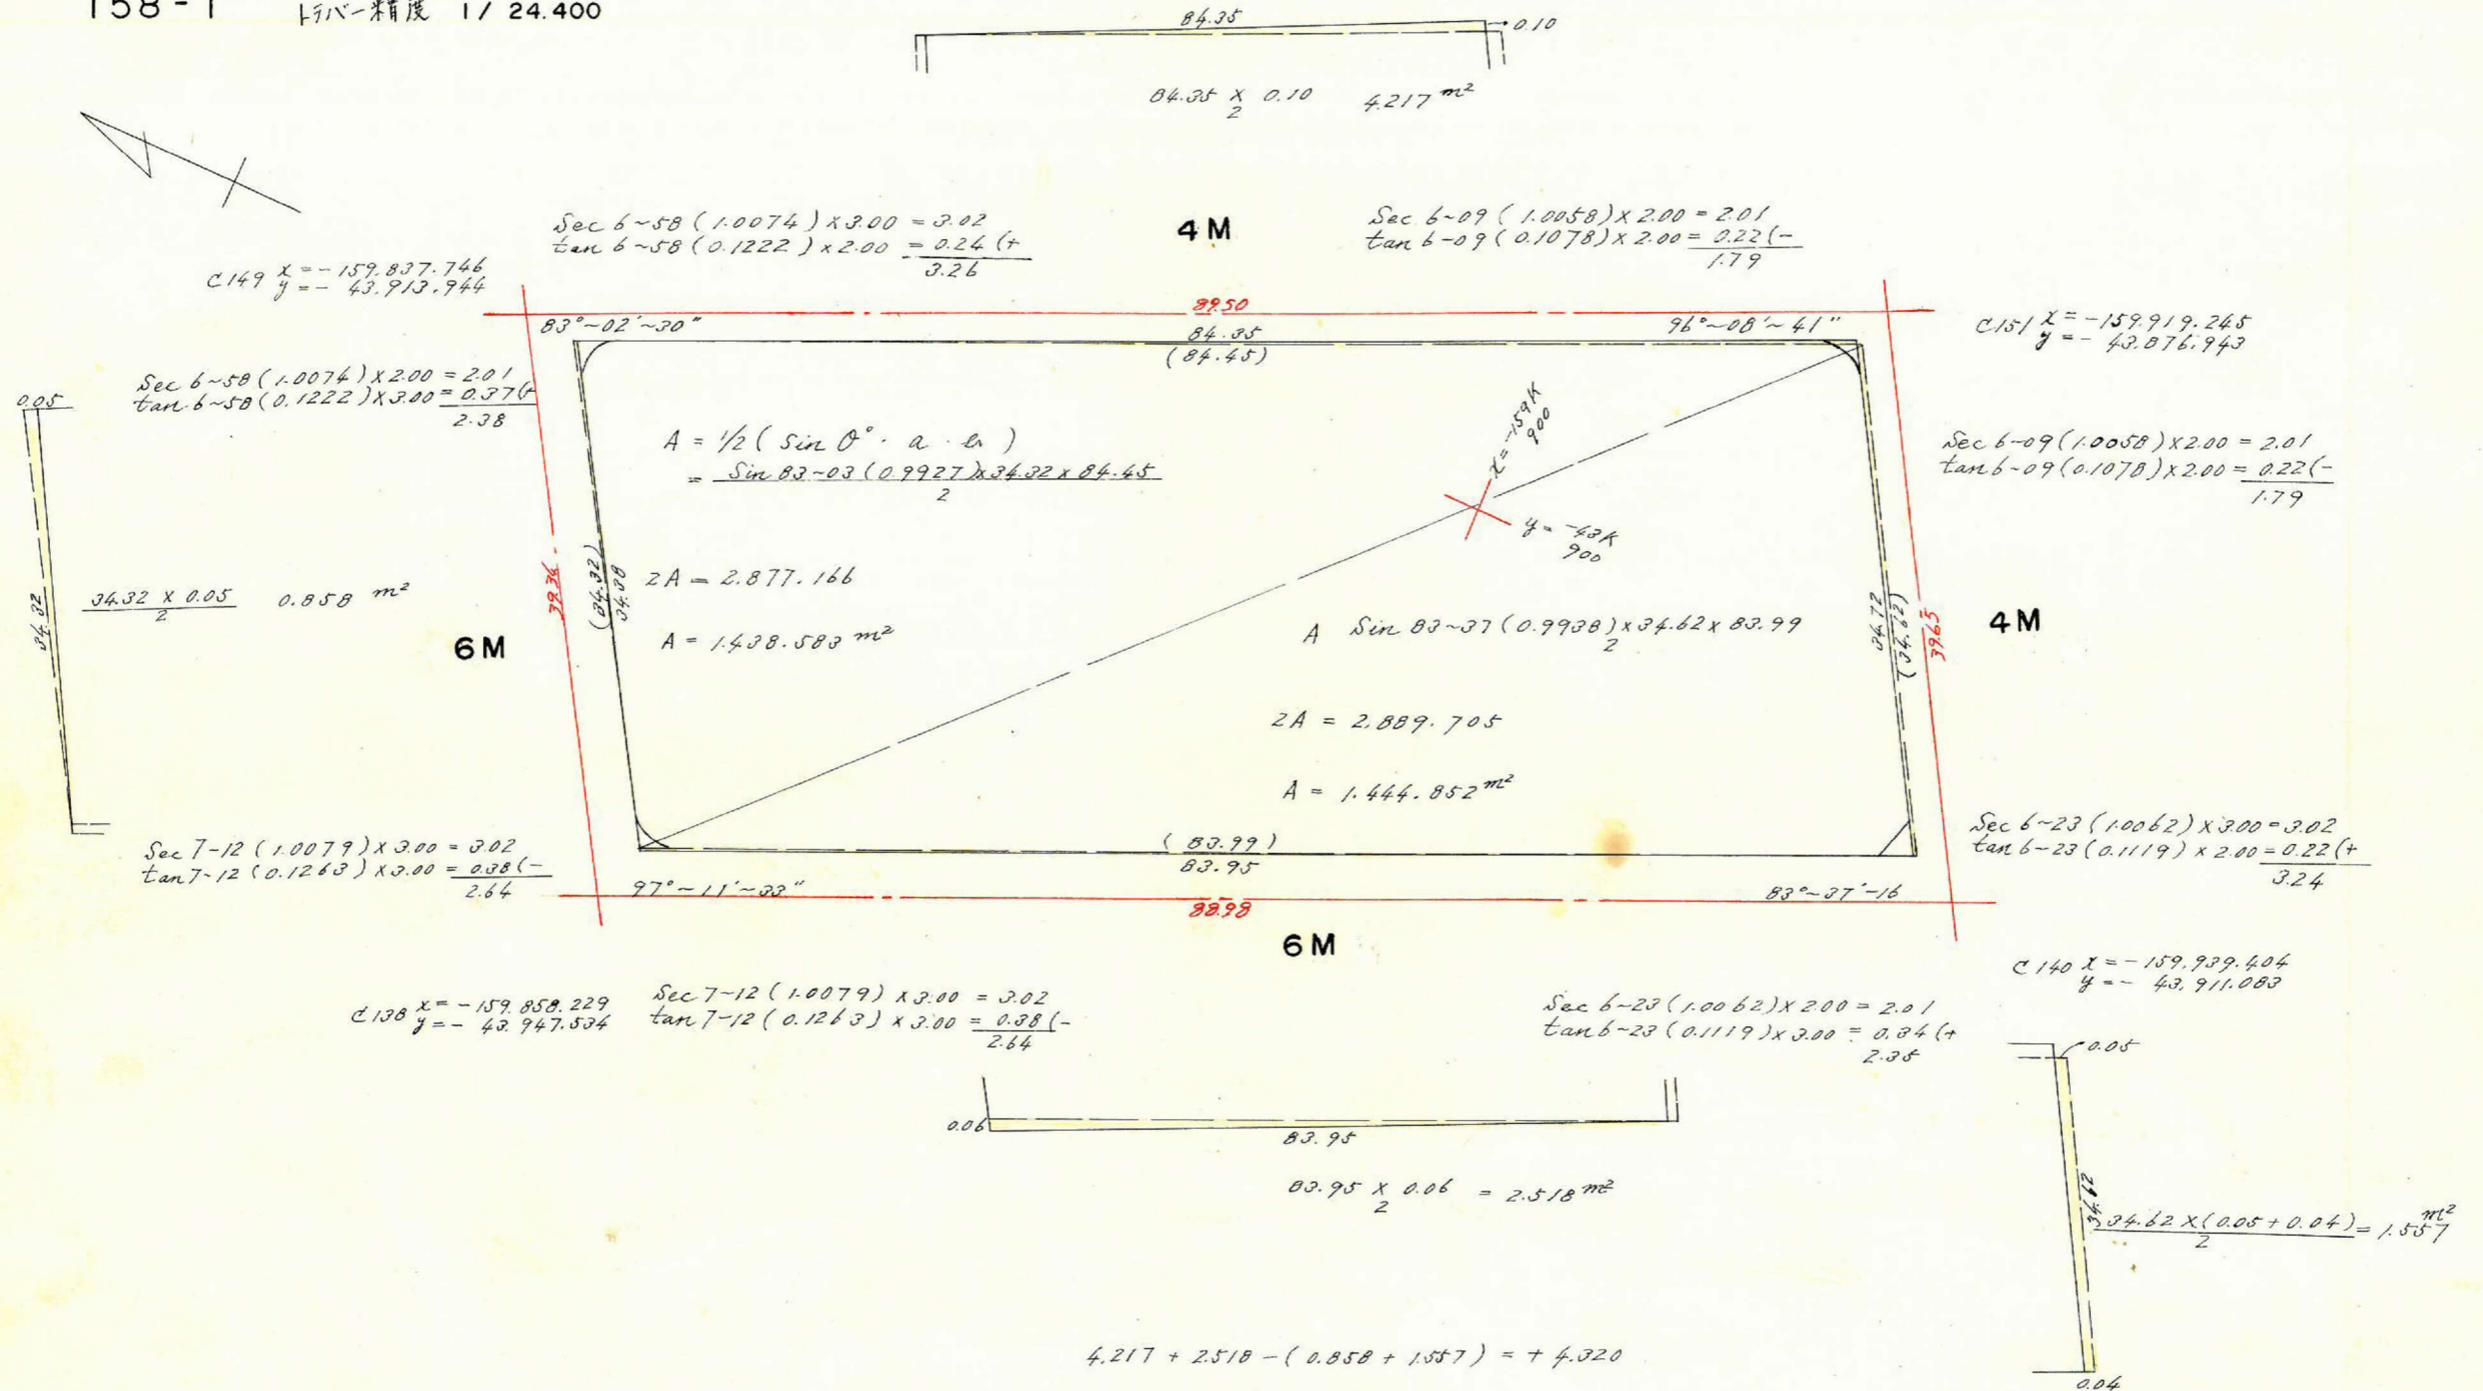

$$4.217 + 2.518 - (0.858 + 1.557) = + 4.320$$

合計面積 = $1.438.583 + 1.444.852 + 4.320 = 2.887.76 \text{ m}^2$
 削除 " = $1.41 + 1.47 + 2.00 + 2.52 = 7.40 \text{ m}^2$
 10.7 " = $2.880.36 \text{ m}^2$