

課長	係長	測量士	係

(分 筆 前)

確定面積平面図  $S = \frac{1}{500}$


ブロック番号

紫原




168号

新地名 町 丁目

年 月 日

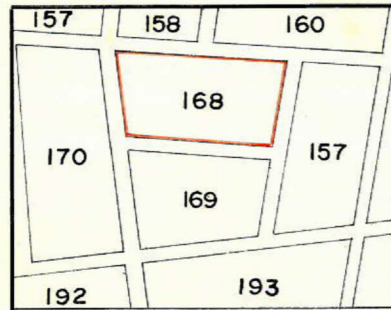


この図面等は、土地区画整理事業に関する参考資料として提供しています。  
 ○図面等は換地処分時のものであり、現在の状況とは異なる場合があります。  
 ○図面等によって、境界等が確定されるものではありません。

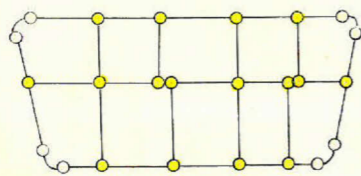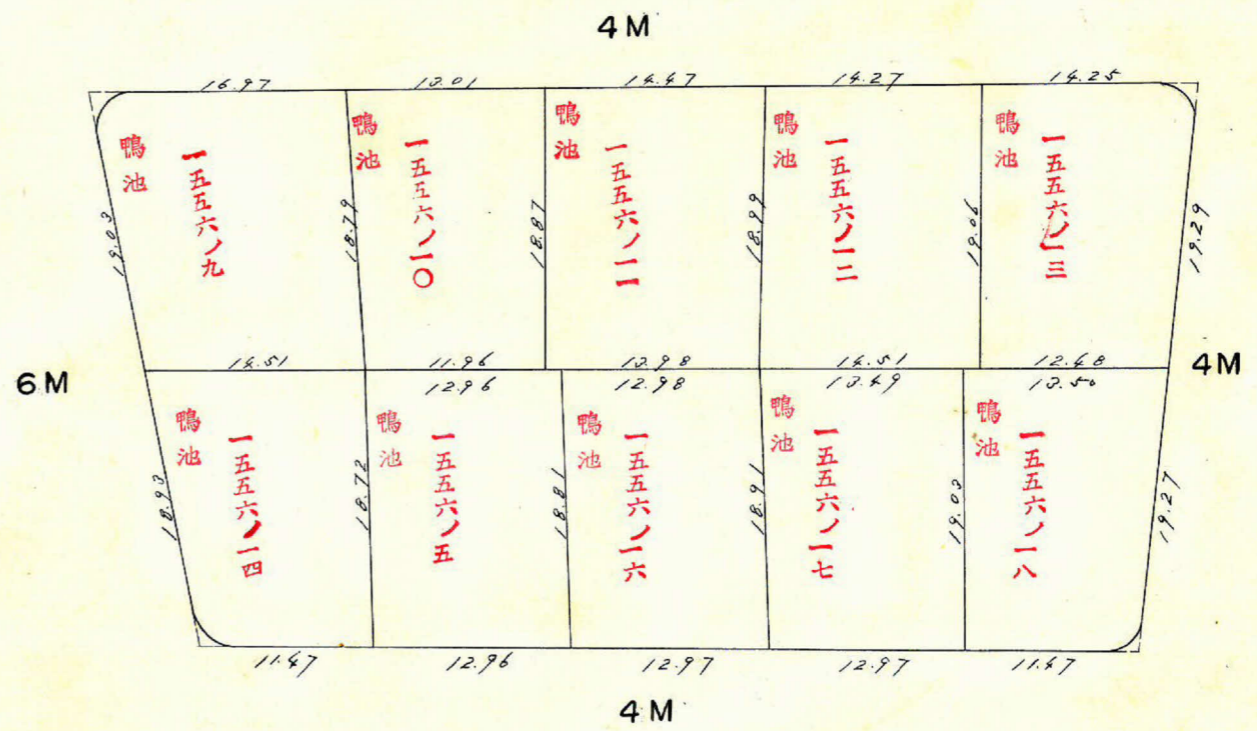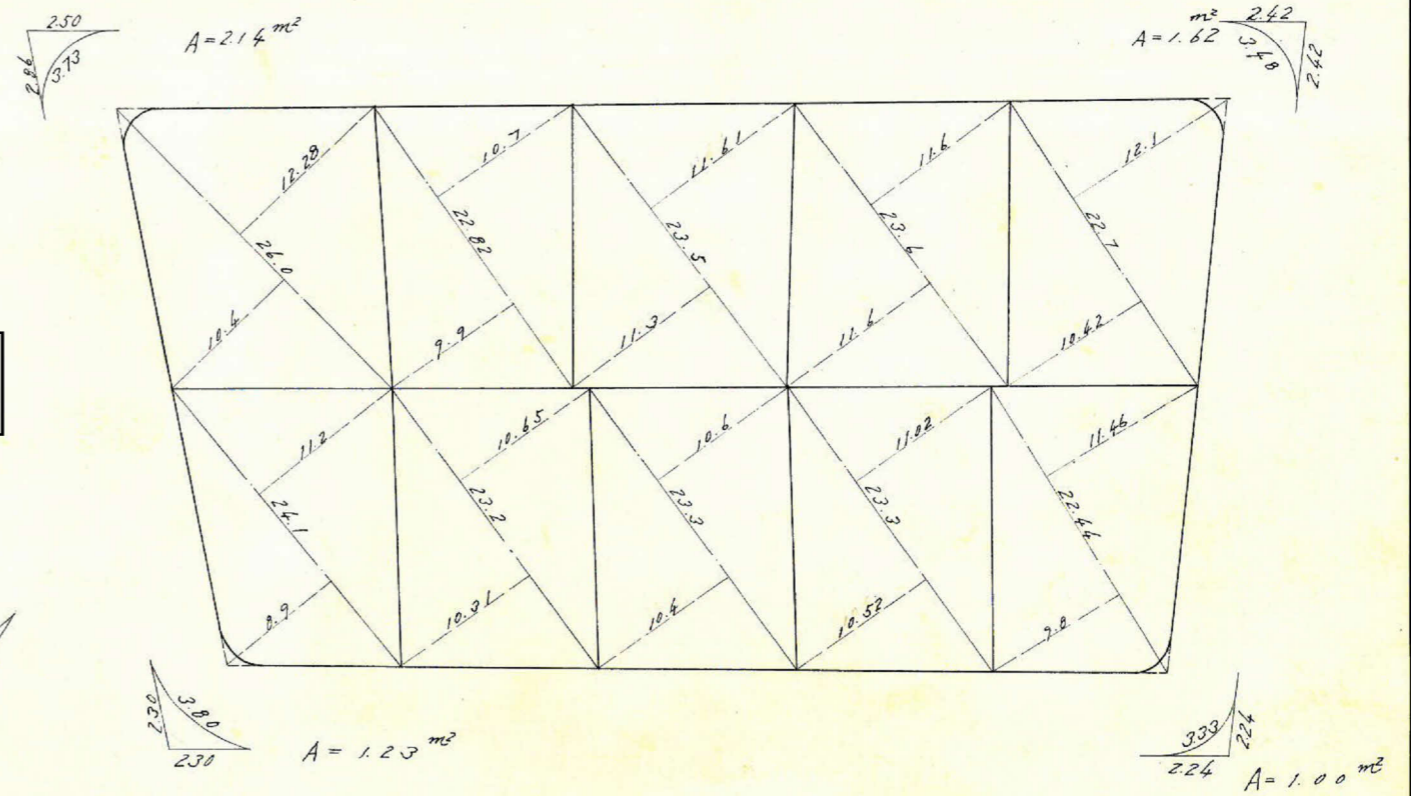

杭 16  
 町 10

この図面等は、土地区画整理事業に関する参考資料として提供しています。  
 ○図面等は換地処分時のものであり、現在の状況とは異なる場合があります。  
 ○図面等によって、境界等が確定されるものではありません。

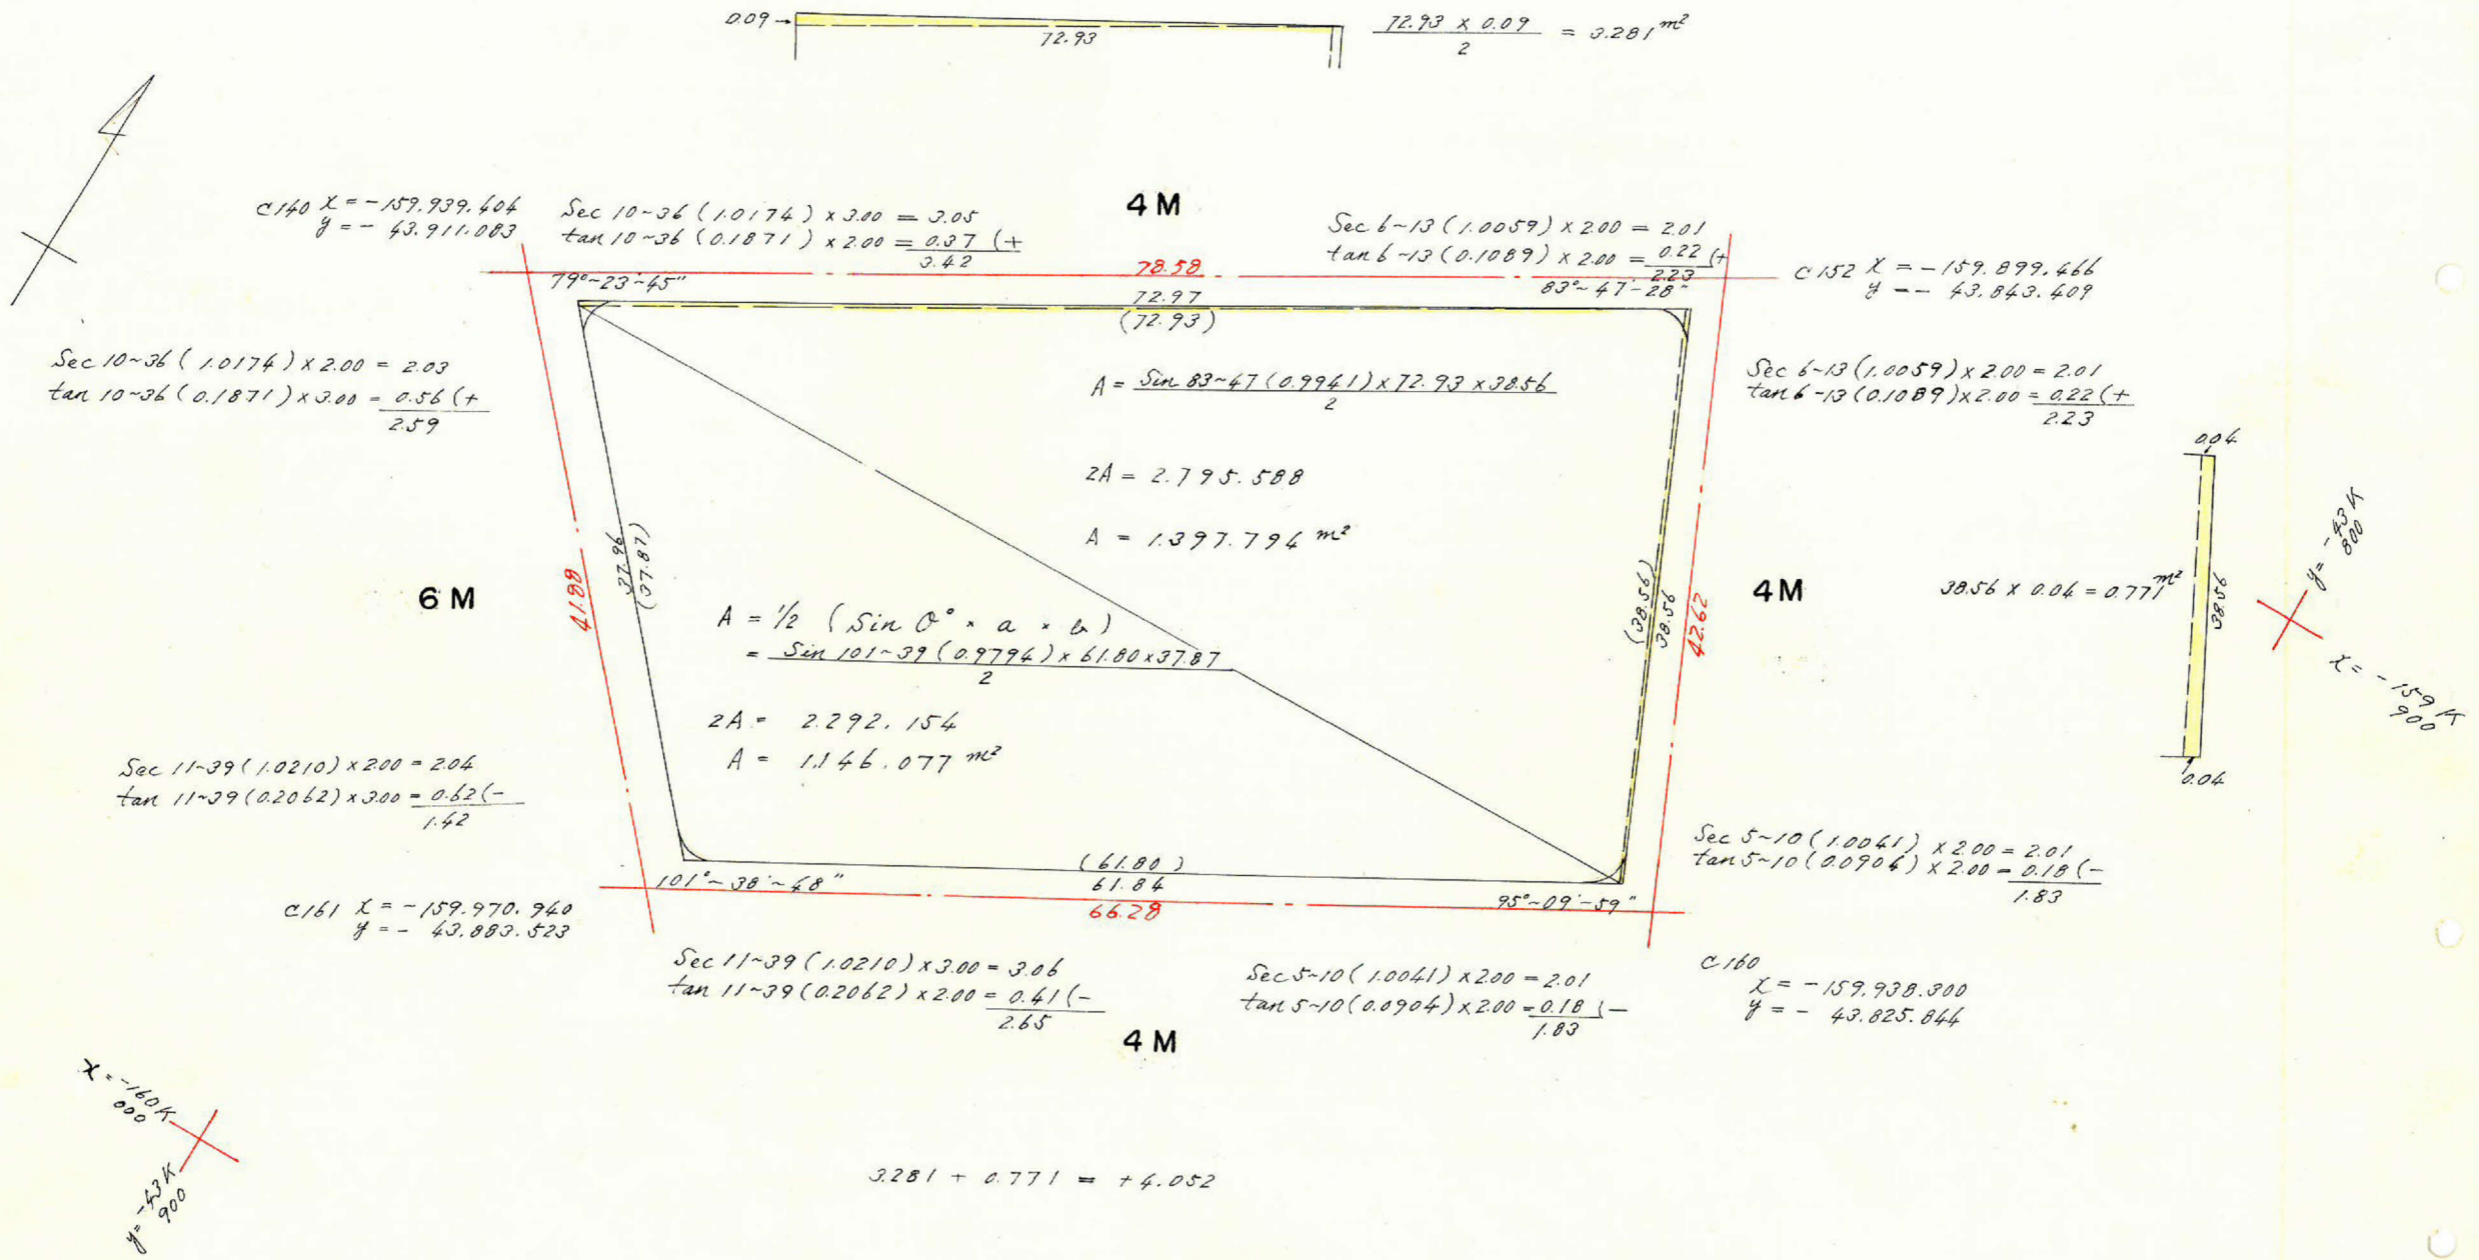

合計面積 = 1.146.077 + 1.397.794 + 4.052 = 2.547.92 m<sup>2</sup>  
 剪除 " = 2.14 + 1.23 + 1.62 + 1.00 = 5.99 m<sup>2</sup>  
 707 " = 2.541.93 m<sup>2</sup>