
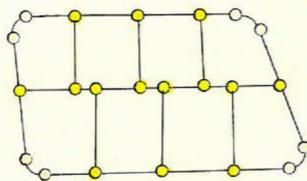
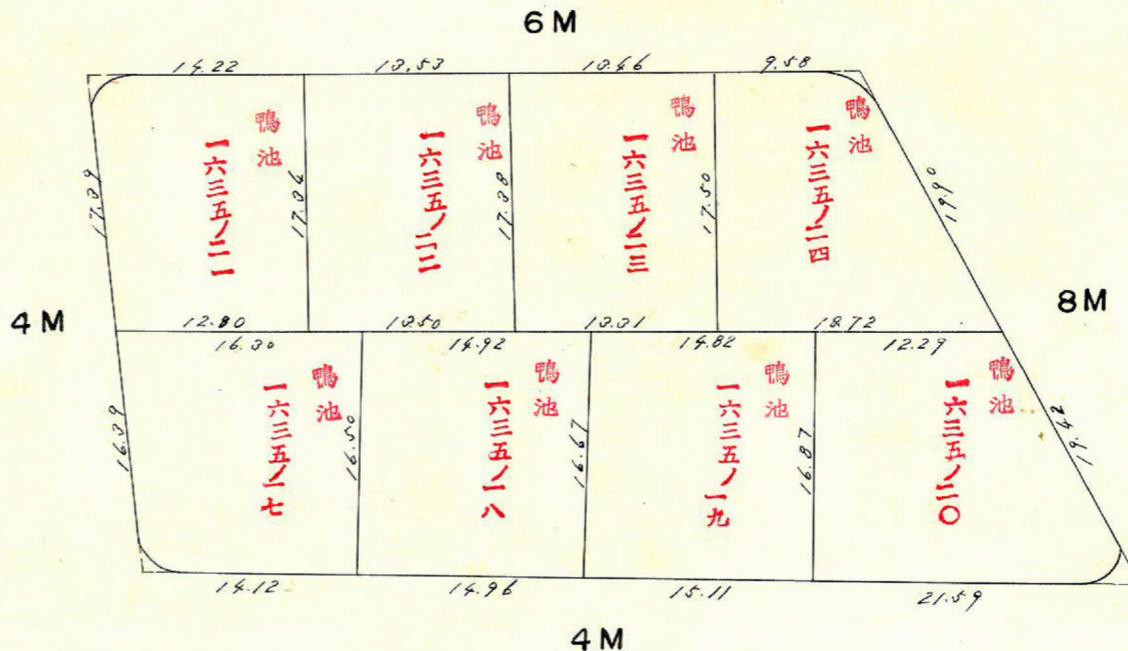
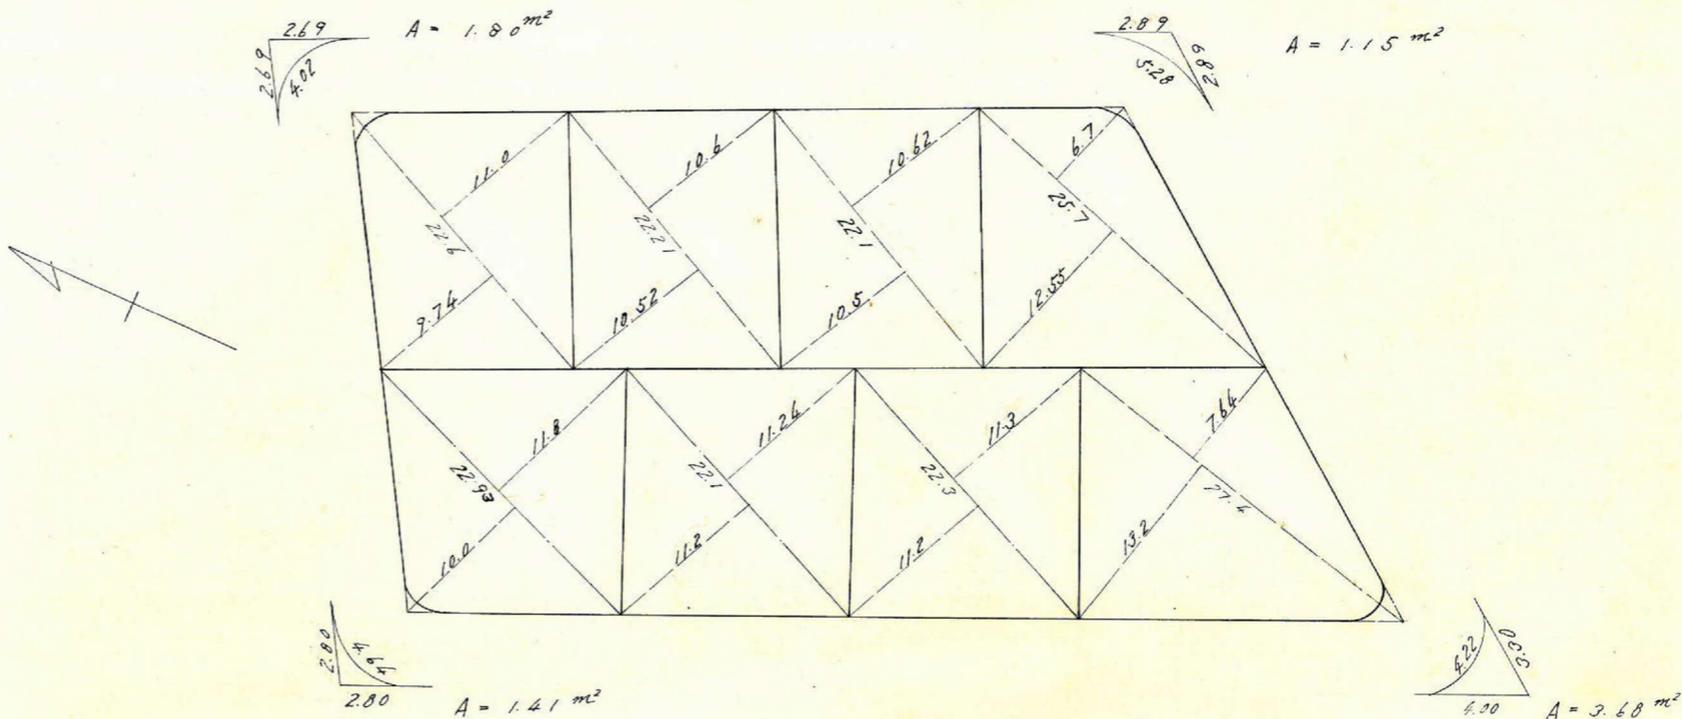


課長	係長	測量士	係

(分筆前)  
**確定面積平面図**  $S = \frac{1}{500}$


ブロック番号 紫原 165号

新地名 町 丁目  
 年 月 日

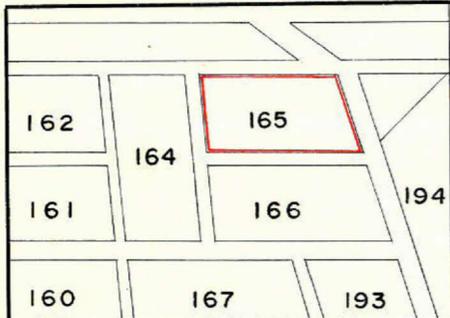


杭 14  
 口 8

この図面等は、土地区画整理事業に関する参考資料として提供しています。  
 ○図面等は換地処分時のものであり、現在の状況とは異なる場合があります。  
 ○図面等によって、境界等が確定されるものではありません。

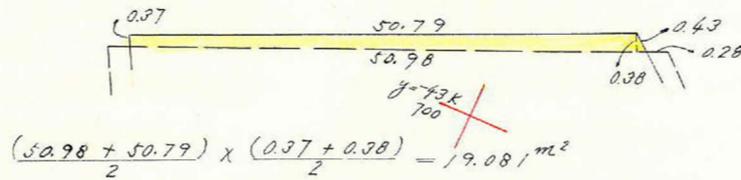


$\frac{13.28 \times 0.25}{2} = 1.660 \text{ m}^2$

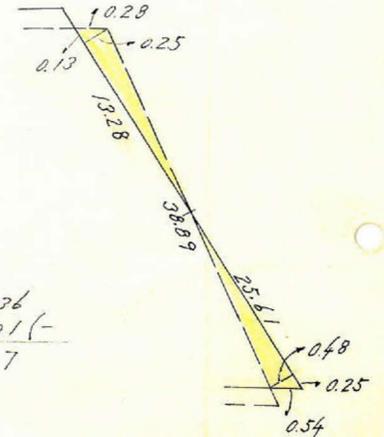

C21  $x = -159.875.856$   
 $y = -43.728.337$

Sec 5-52 (1.0053) x 2.00 = 2.01  
tan 5-52 (0.1028) x 2.00 = 0.21 (+)  
2.23

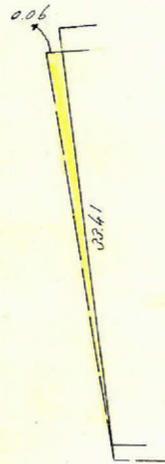

Sec 6-50 (1.0072) x 2.00 = 2.01  
tan 6-50 (0.1198) x 2.00 = 0.24 (-)  
1.77

$\frac{33.41 \times 0.06}{2} = 1.002 \text{ m}^2$

Sec 5-52 (1.0053) x 2.00 = 2.01  
tan 5-52 (0.1028) x 2.00 = 0.21 (+)  
2.22


Sec 26-43 (1.1195) x 4.00 = 4.48  
tan 26-43 (0.5033) x 3.00 = 1.51 (-)  
2.97

C22  $x = -159.927.283$   
 $y = -43.704.682$

Sec 26-43 (1.1195) x 3.00 = 3.36  
tan 26-43 (0.5033) x 3.00 = 2.01 (-)  
2.97

$\frac{25.61 \times 0.48}{2} = 6.146 \text{ m}^2$

4M

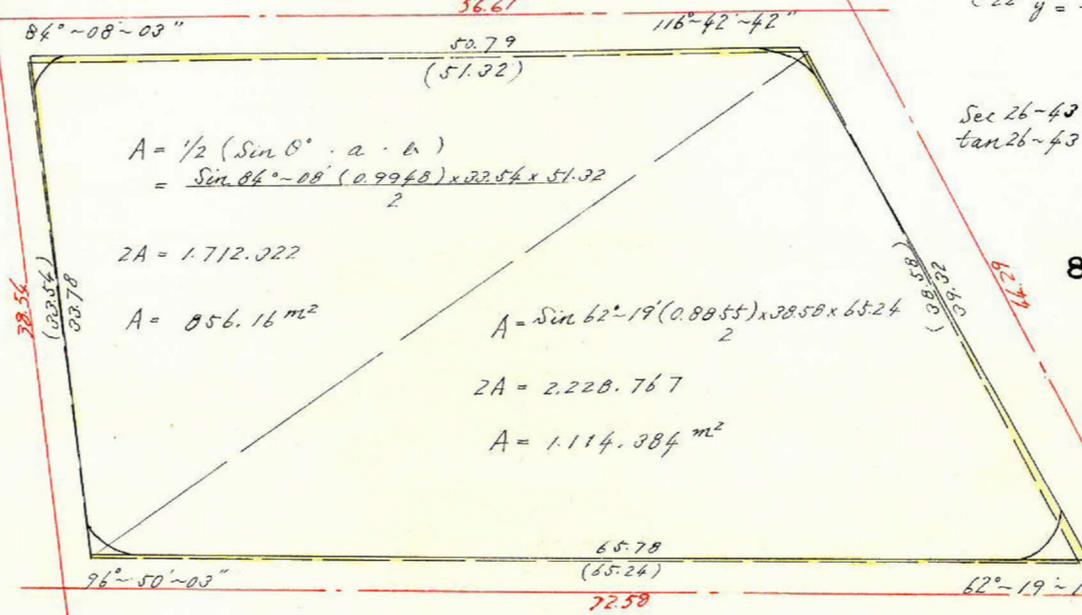

$A = \frac{1}{2} (\sin \theta \cdot a \cdot b)$   
 $= \frac{\sin 84^\circ-08' \cdot (0.9948) \cdot 38.56 \cdot 51.32}{2}$

2A = 1.712.022

A = 856.16 m<sup>2</sup>

$A = \frac{\sin 62^\circ-19' \cdot (0.8855) \cdot 38.58 \cdot 65.24}{2}$

2A = 2.228.767

A = 1.114.384 m<sup>2</sup>

8M

C156  $x = -159.895.452$   
 $y = -43.761.520$


Sec 6-50 (1.0072) x 2.00 = 2.01  
tan 6-50 (0.1198) x 2.00 = 0.24 (-)  
1.77

Sec 27-41 (1.1293) x 4.00 = 4.52  
tan 27-41 (0.5246) x 2.00 = 1.05 (+)  
5.57

4M


Sec 27-41 (1.1293) x 2.00 = 2.26  
tan 27-41 (0.5246) x 4.00 = 2.10 (+)  
4.36

C164  $x = -159.961.899$   
 $y = -43.732.309$

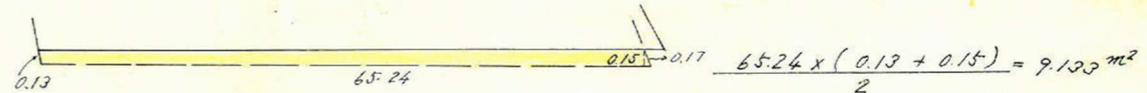

$19.087 + 6.146 - (1.002 + 1.660 + 9.133) = +13.432$

合計面積 = 856.161 + 1.114.384 + 13.432 = 1.983.98 m<sup>2</sup>  
 剪除 " = 1.80 + 1.41 + 1.15 + 3.68 = 8.04 m<sup>2</sup>  
 残り " = 1.975.94 m<sup>2</sup>

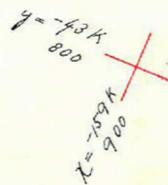

この図面等は、土地区画整理事業に関する参考資料として提供しています。  
 ○図面等は換地処分時のものであり、現在の状況とは異なる場合があります。  
 ○図面等によって、境界等が確定されるものではありません。