






課長	係長	測量士	係

(分筆前)
確定面積平面図 $S = \frac{1}{500}$

ブロック番号 紫原


193号

新地名 町 丁目
年 月 日

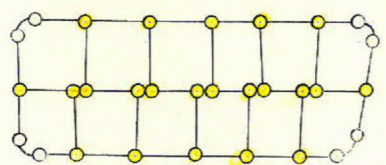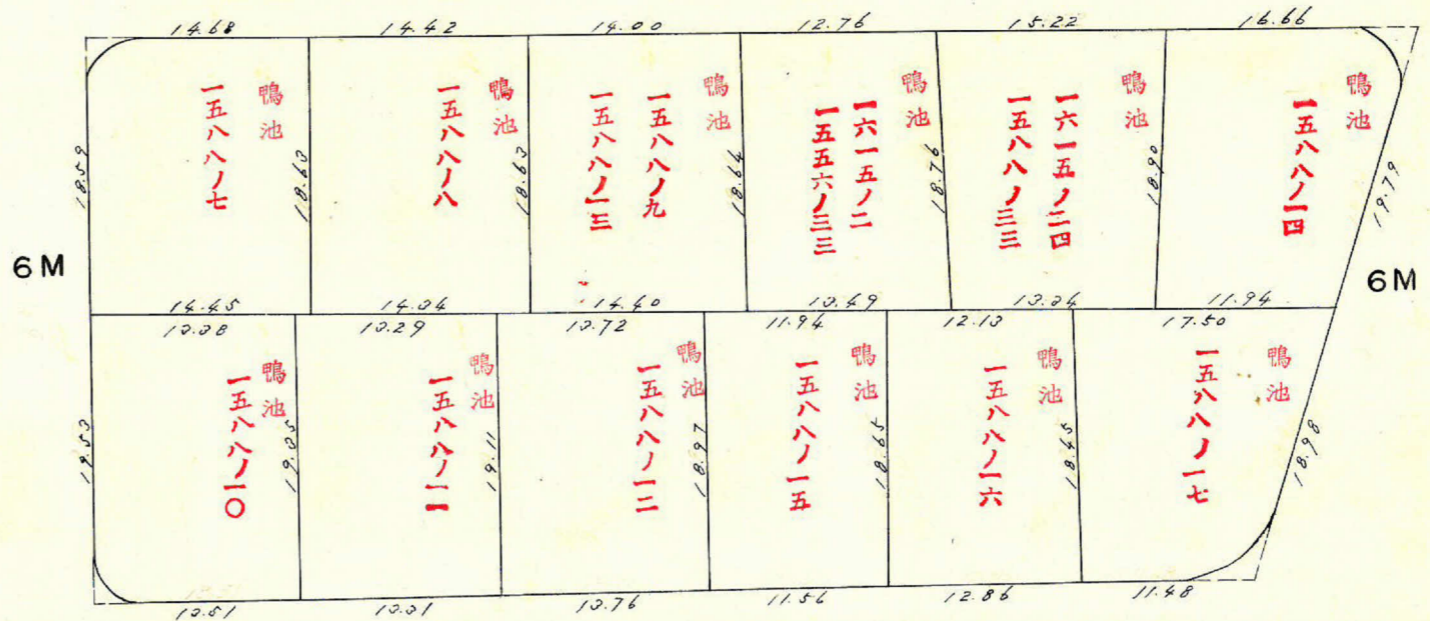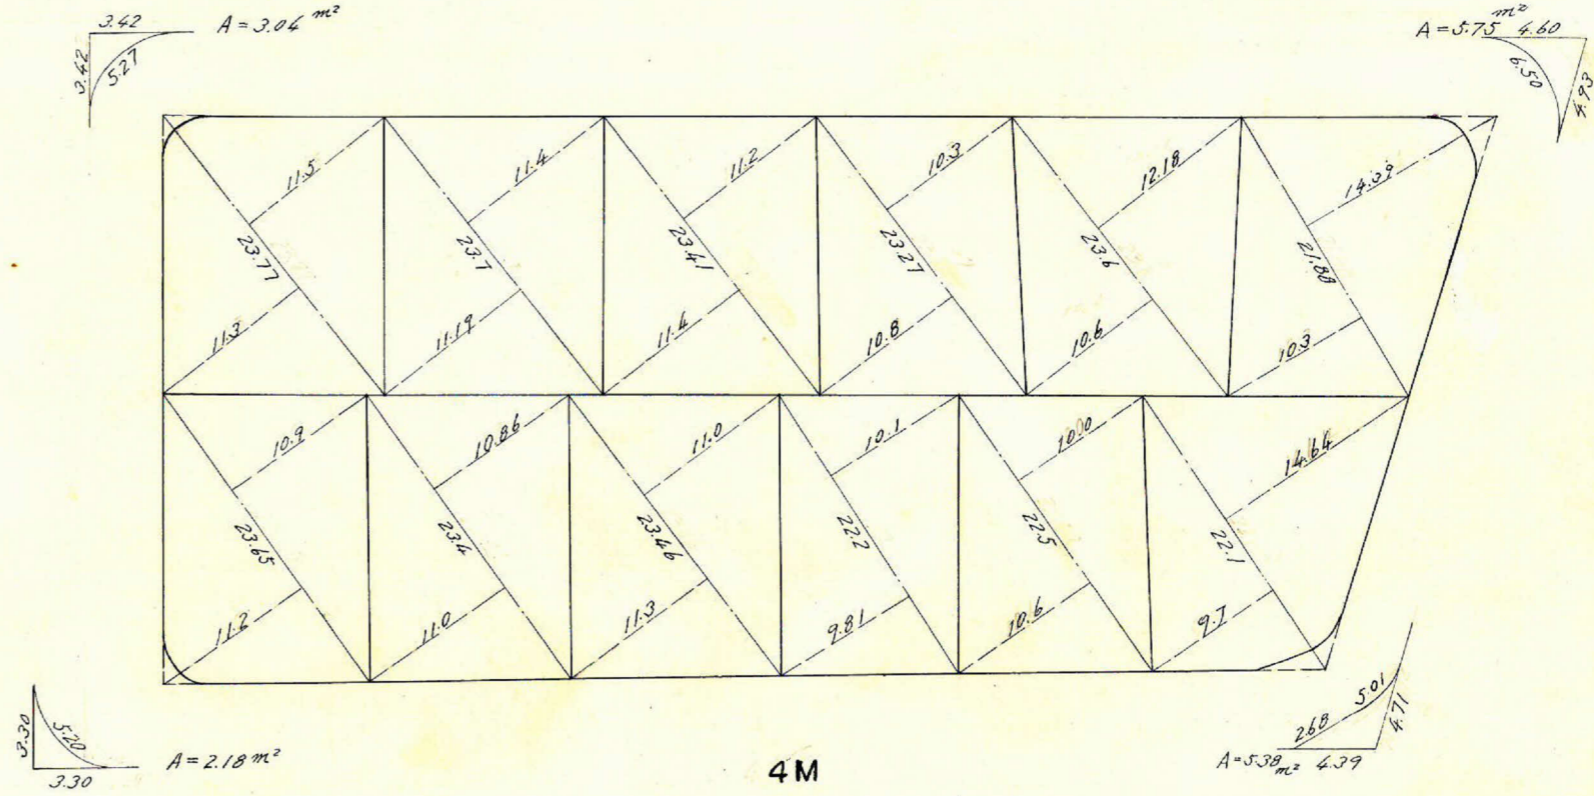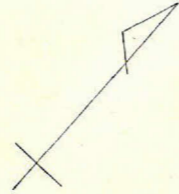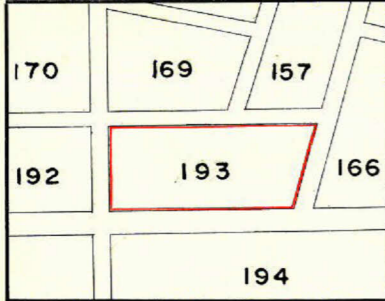

杭 22
Dyt 12

この図面等は、土地区画整理事業に関する参考資料として提供しています。
○図面等は換地処分時のものであり、現在の状況とは異なる場合があります。
○図面等によって、境界等が確定されるものではありません。

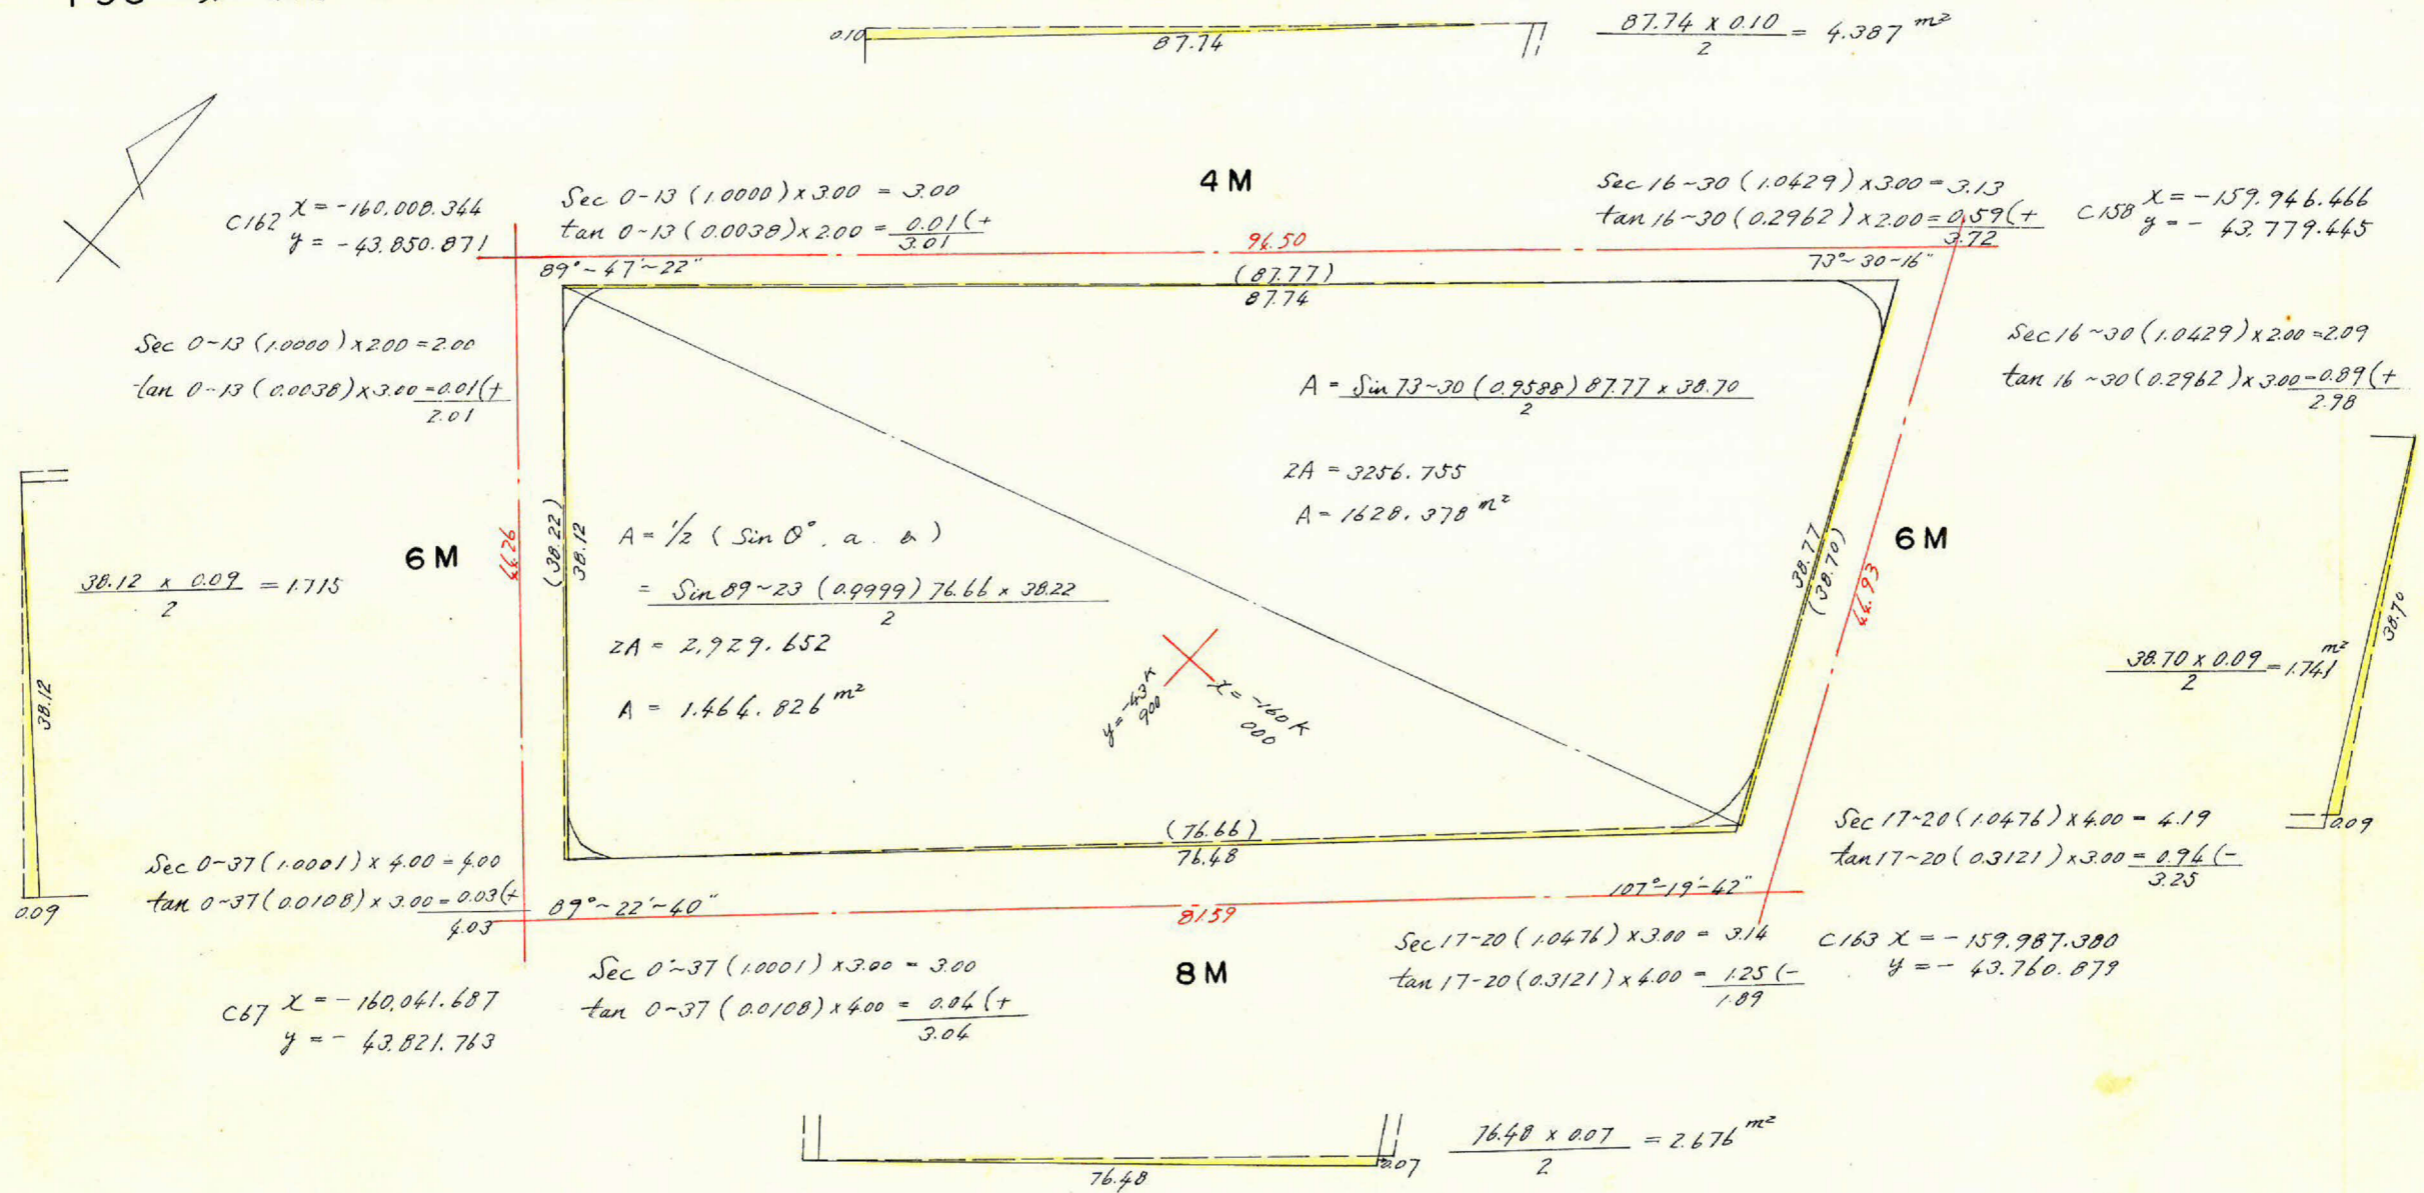

合計面積 = $1,464.826 + 1,628.378 - 5.167 = 3,088.04 \text{ m}^2$

剪除 = $3.04 + 2.18 + 5.75 + 5.38 = 16.35 \text{ m}^2$

10.7 " = $3,071.69 \text{ m}^2$

この図面等は、土地区画整理事業に関する参考資料として提供しています。
 ○図面等は換地処分時のものであり、現在の状況とは異なる場合があります。
 ○図面等によって、境界等が確定されるものではありません。