
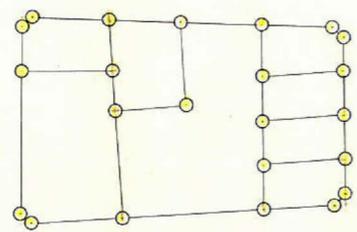


課長	係長	測量士	係

(分筆前)  
**確定面積平面図**  $S = \frac{1}{500}$

ブロック番号 **紫原 235** 号

新地名 町 丁目  
 年 月 日

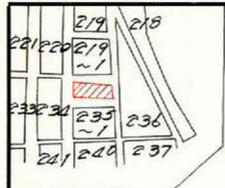


この図面等は、土地区画整理事業に関する参考資料として提供しています。  
 ○図面等は換地処分時のものであり、現在の状況とは異なる場合があります。  
 ○図面等によって、境界等が確定されるものではありません。

課長	係長	測量士	係


(分筆前)  
 確定面積平面図 S =  $\frac{1}{500}$

ブロック番号 紫原 235 号

新地名 町 丁目  
 年 月 日

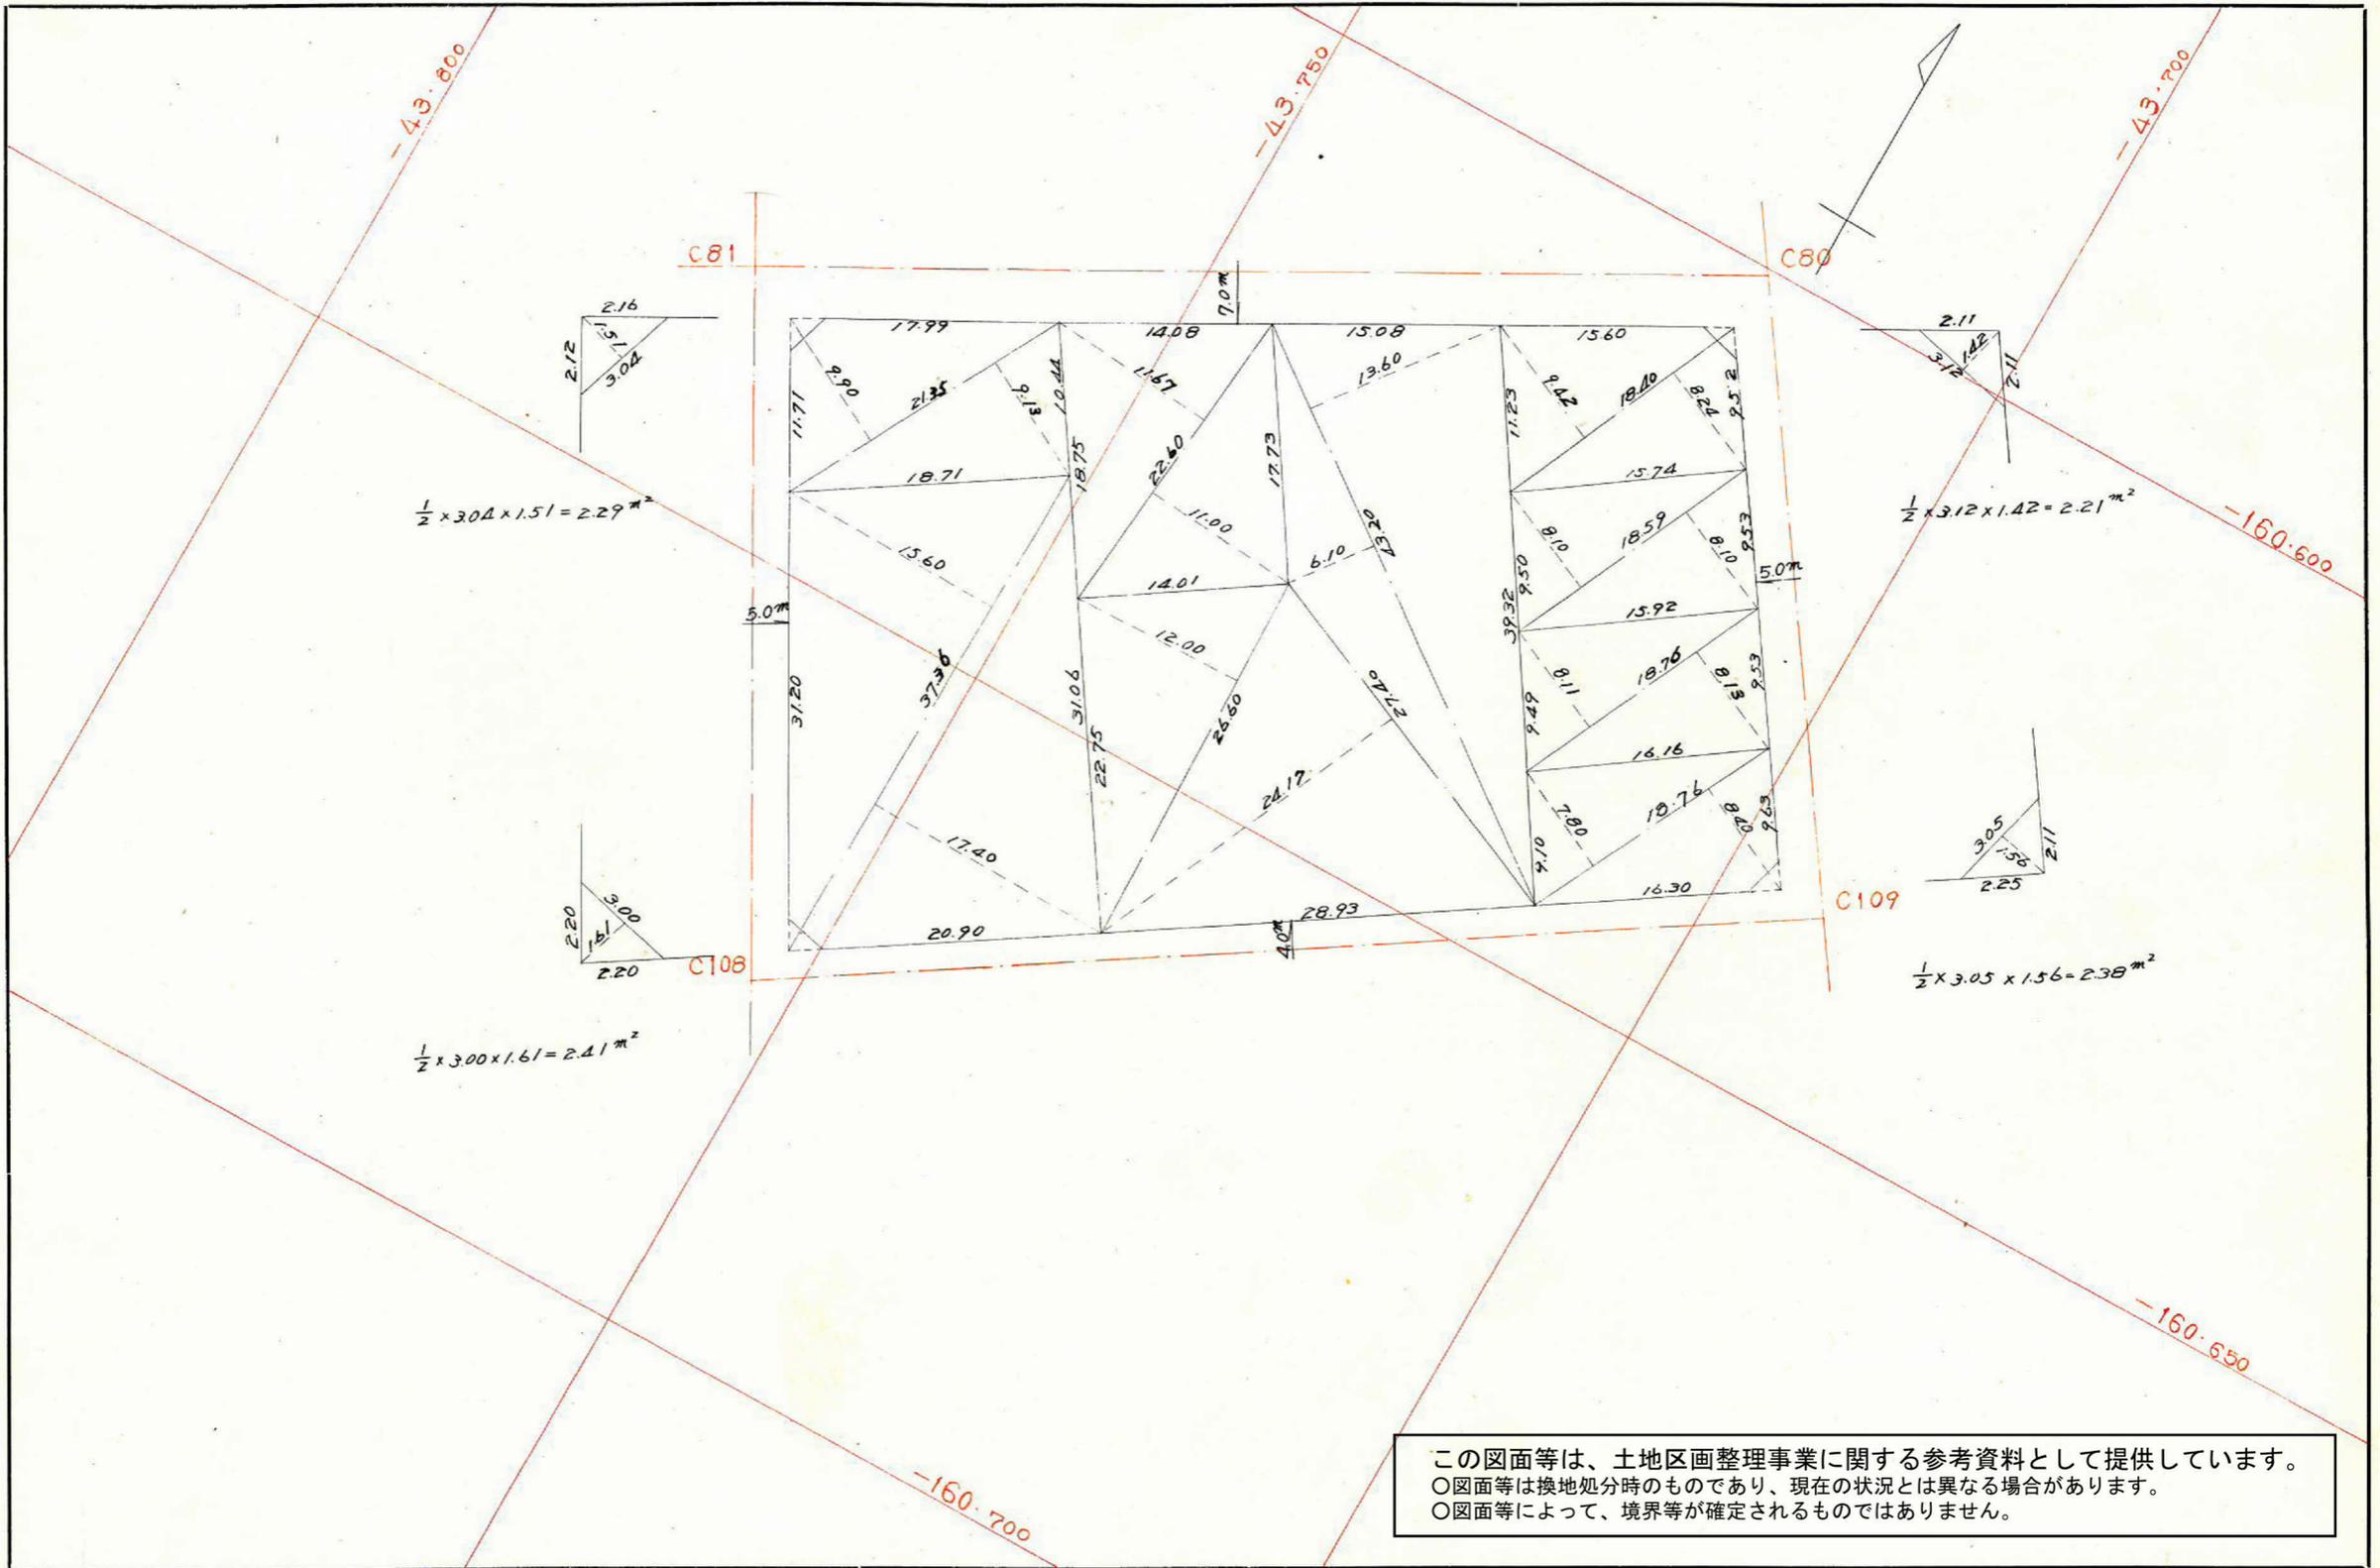

この図面等は、土地区画整理事業に関する参考資料として提供しています。  
 ○図面等は換地処分時のものであり、現在の状況とは異なる場合があります。  
 ○図面等によって、境界等が確定されるものではありません。

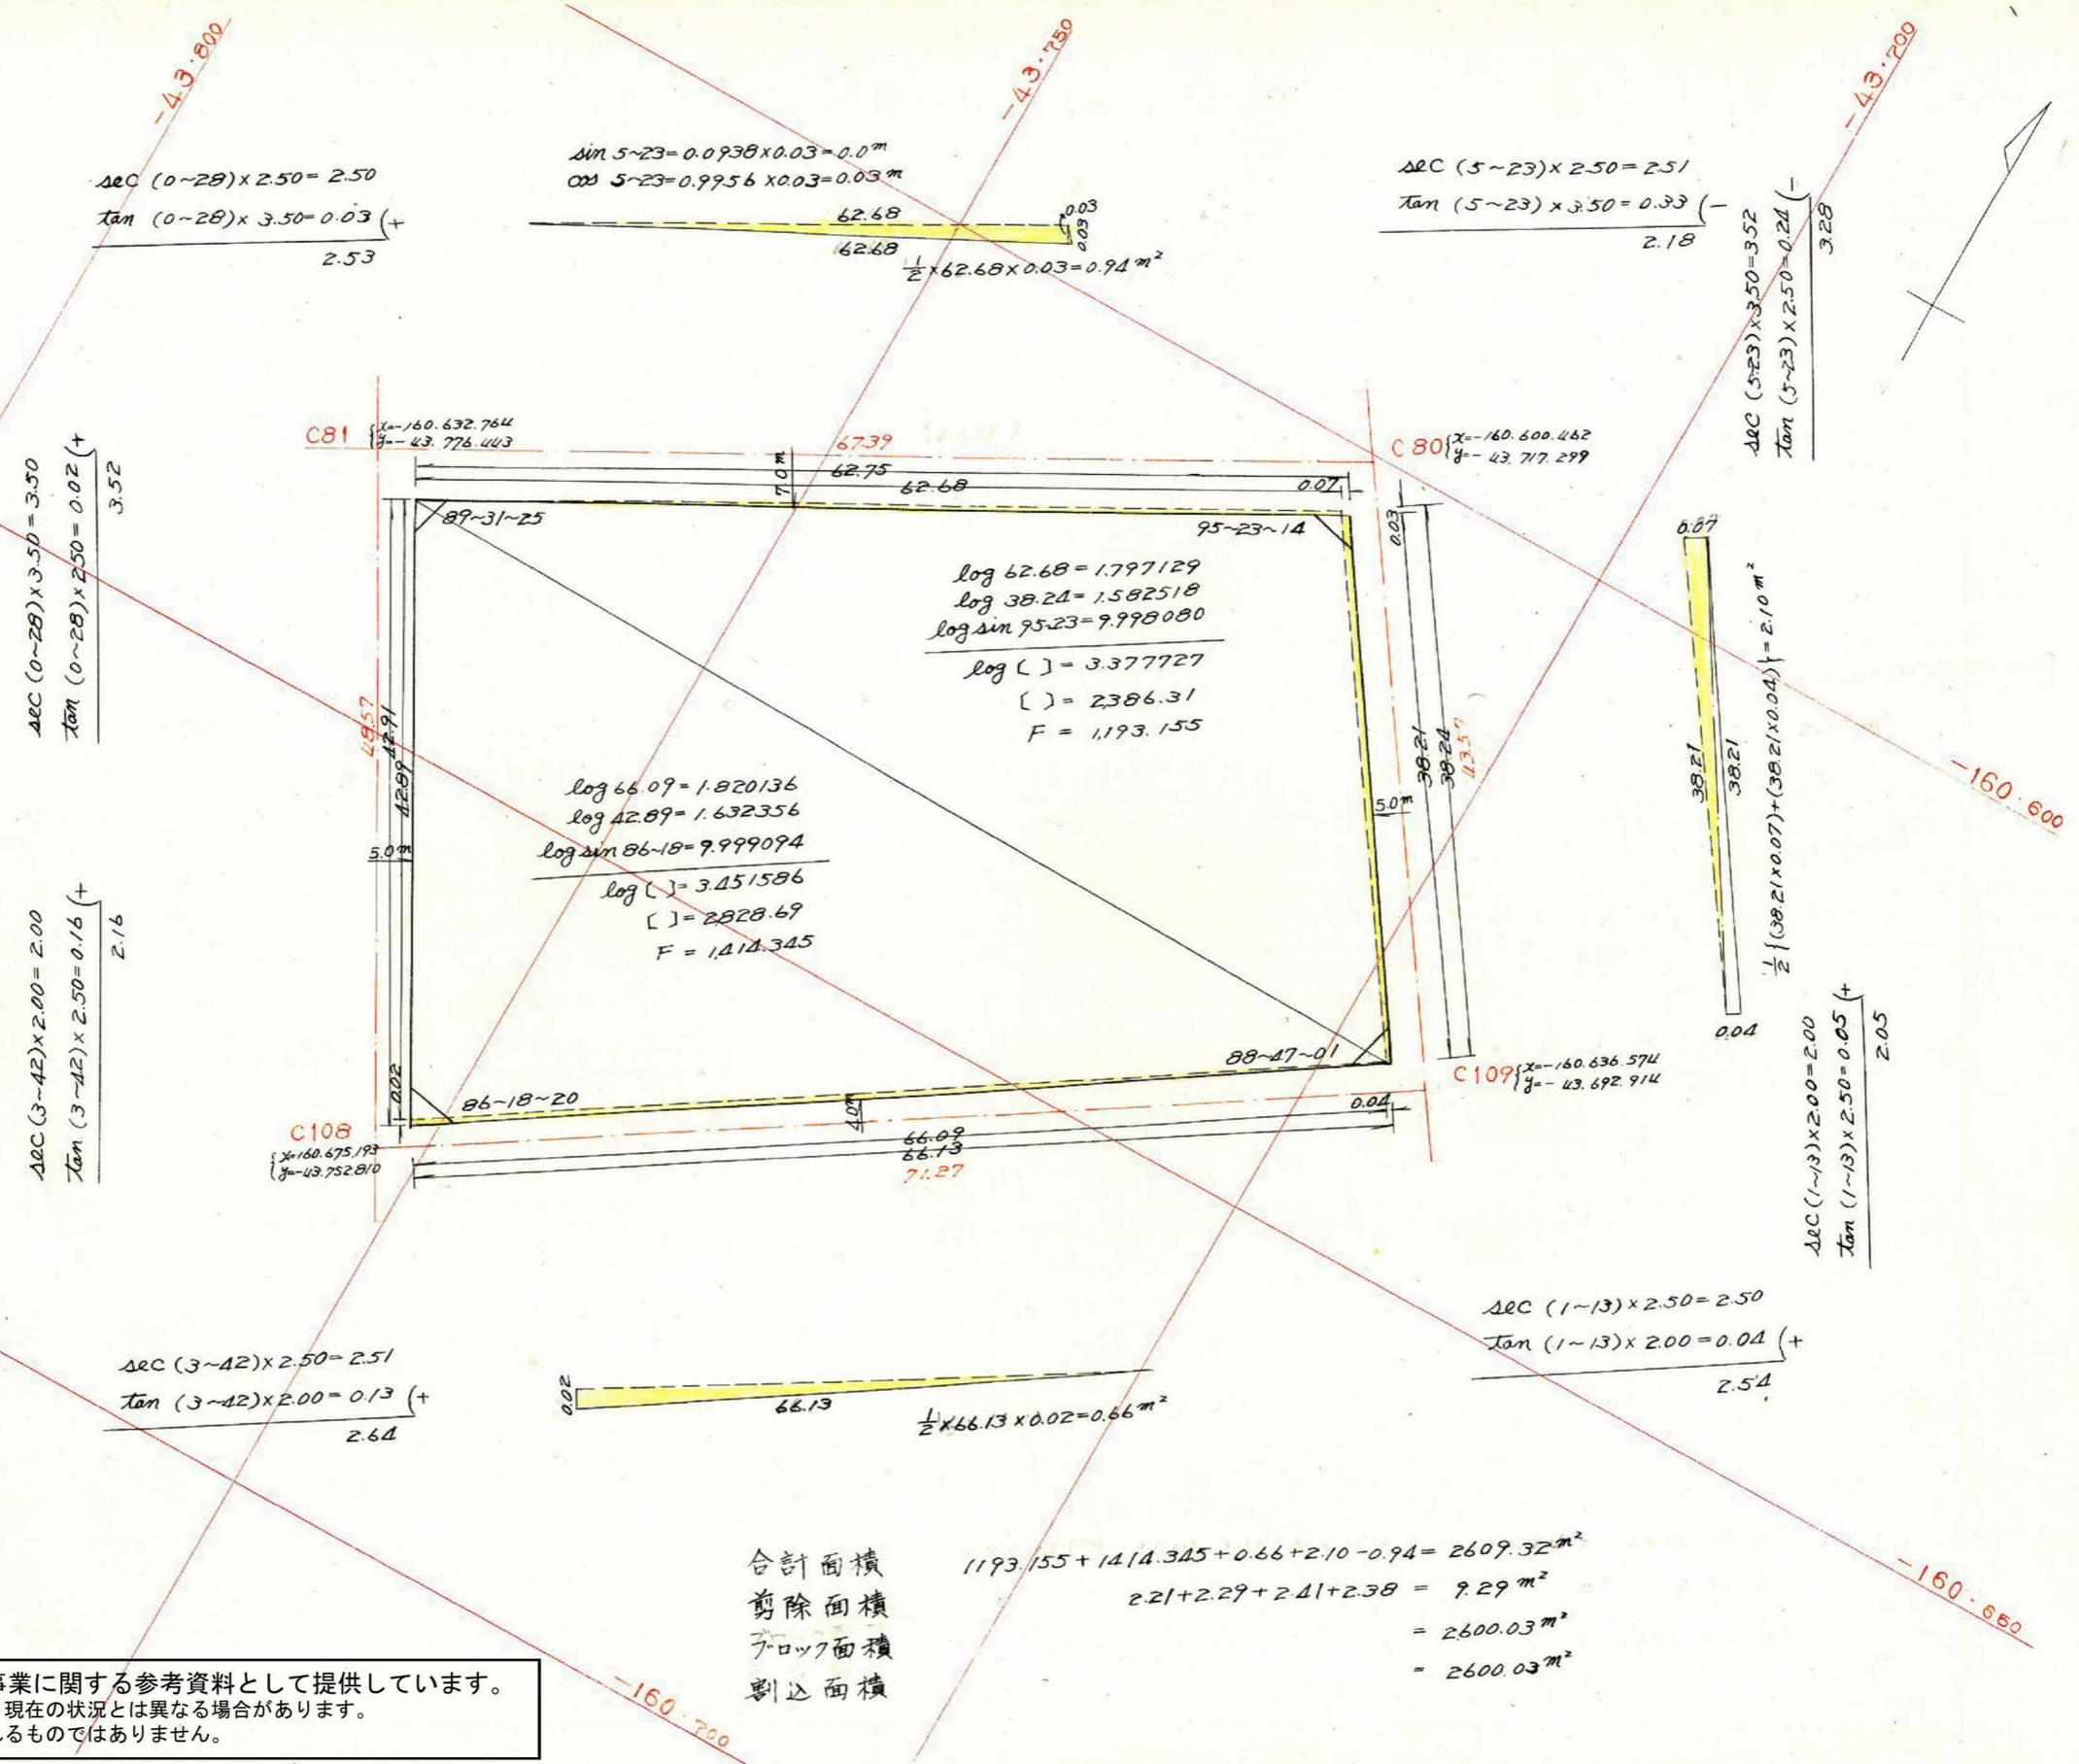

合計面積  
 剪除面積  
 フロック面積  
 割込面積

$1193.155 + 1414.345 + 0.66 + 2.10 - 0.94 = 2609.32\text{m}^2$   
 $2.21 + 2.29 + 2.41 + 2.38 = 9.29\text{m}^2$   
 $= 2600.03\text{m}^2$   
 $= 2600.03\text{m}^2$

この図面等は、土地区画整理事業に関する参考資料として提供しています。  
 ○図面等は換地処分時のものであり、現在の状況とは異なる場合があります。  
 ○図面等によって、境界等が確定されるものではありません。