
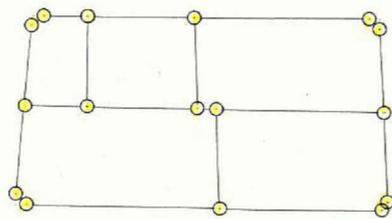


課長	係長	測量士	係

(分筆前)
 確定面積平面図 $S = \frac{1}{500}$

ブロック番号 紫原 240 号

新地名 町 丁目
 年 月 日

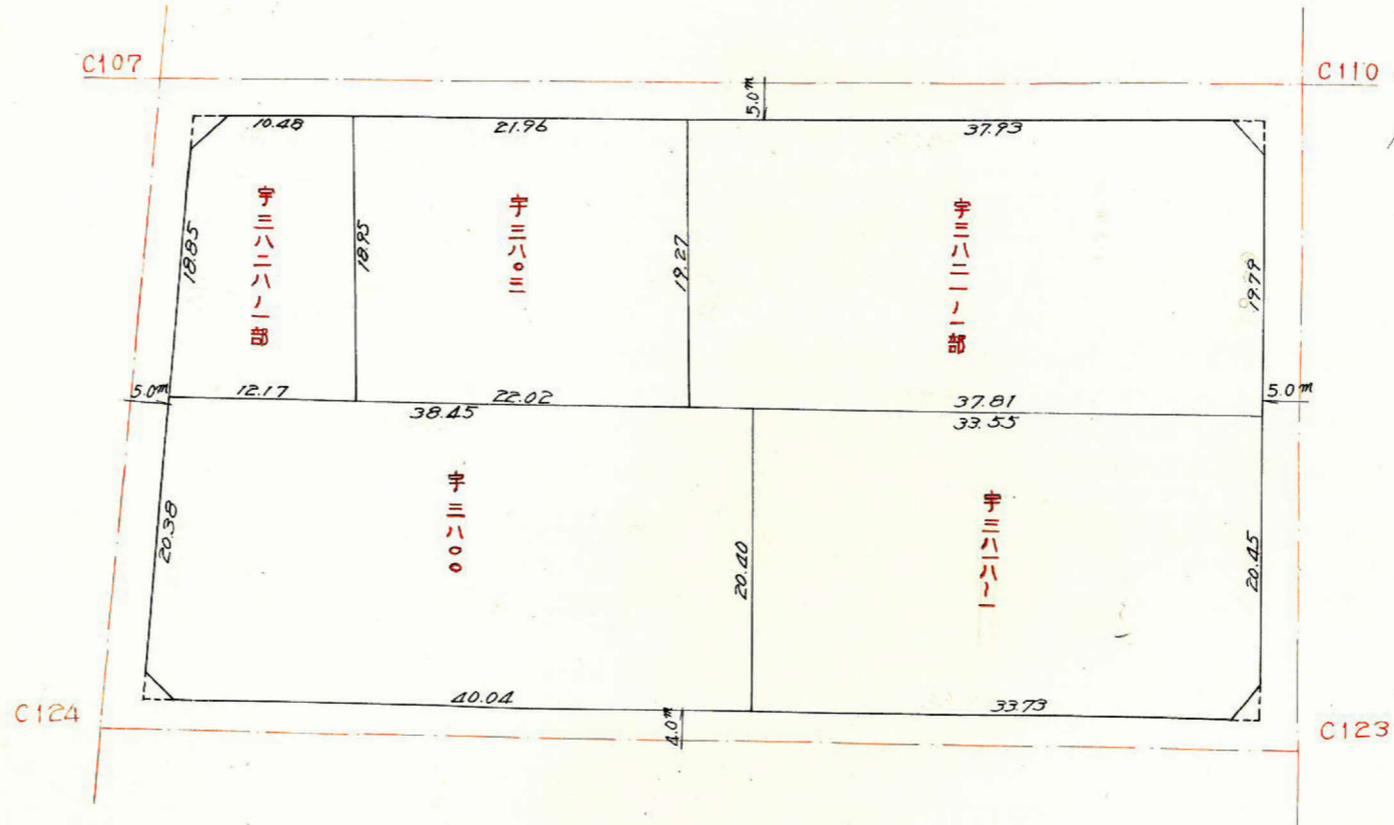


この図面等は、土地区画整理事業に関する参考資料として提供しています。
 ○図面等は換地処分時のものであり、現在の状況とは異なる場合があります。
 ○図面等によって、境界等が確定されるものではありません。

課長	係長	測量士	係

(分筆前)
 確定面積平面図 $S = \frac{1}{500}$

ブロック番号 紫原 240 号


新地名 町 丁目
 年 月 日

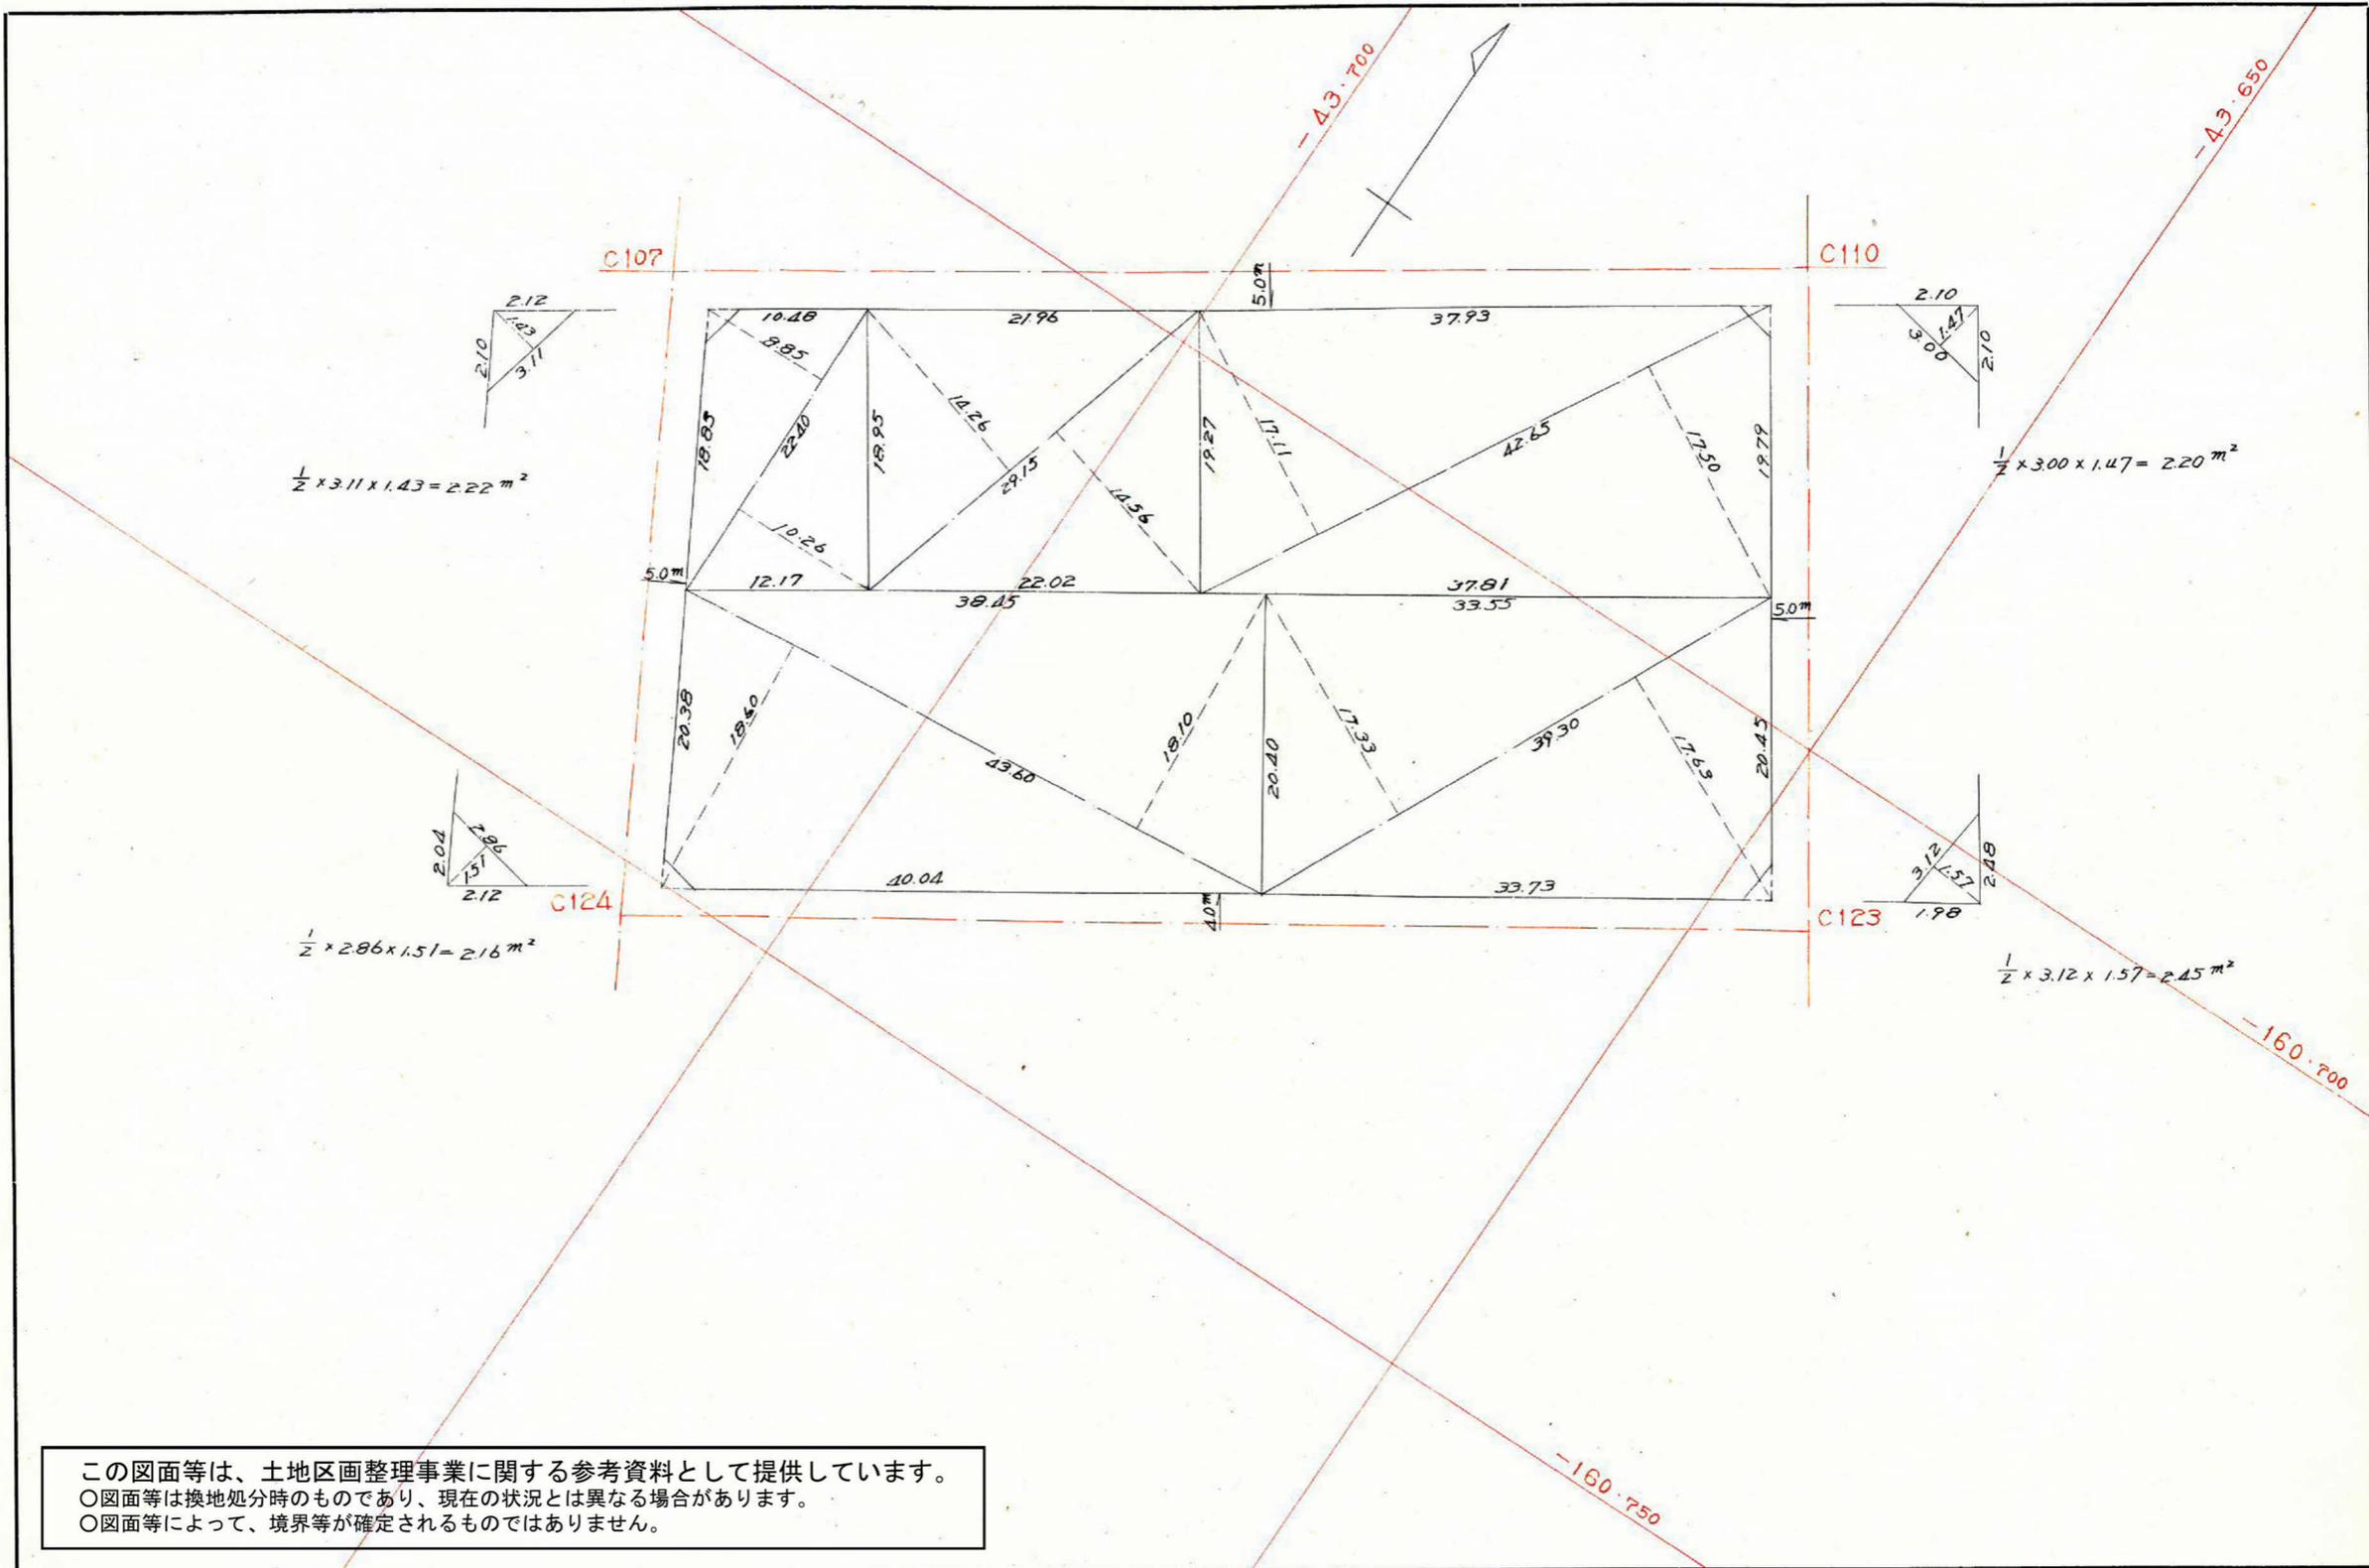

この図面等は、土地区画整理事業に関する参考資料として提供しています。
 ○図面等は換地処分時のものであり、現在の状況とは異なる場合があります。
 ○図面等によって、境界等が確定されるものではありません。

この図面等は、土地区画整理事業に関する参考資料として提供しています。
 ○図面等は換地処分時のものであり、現在の状況とは異なる場合があります。
 ○図面等によって、境界等が確定されるものではありません。

240

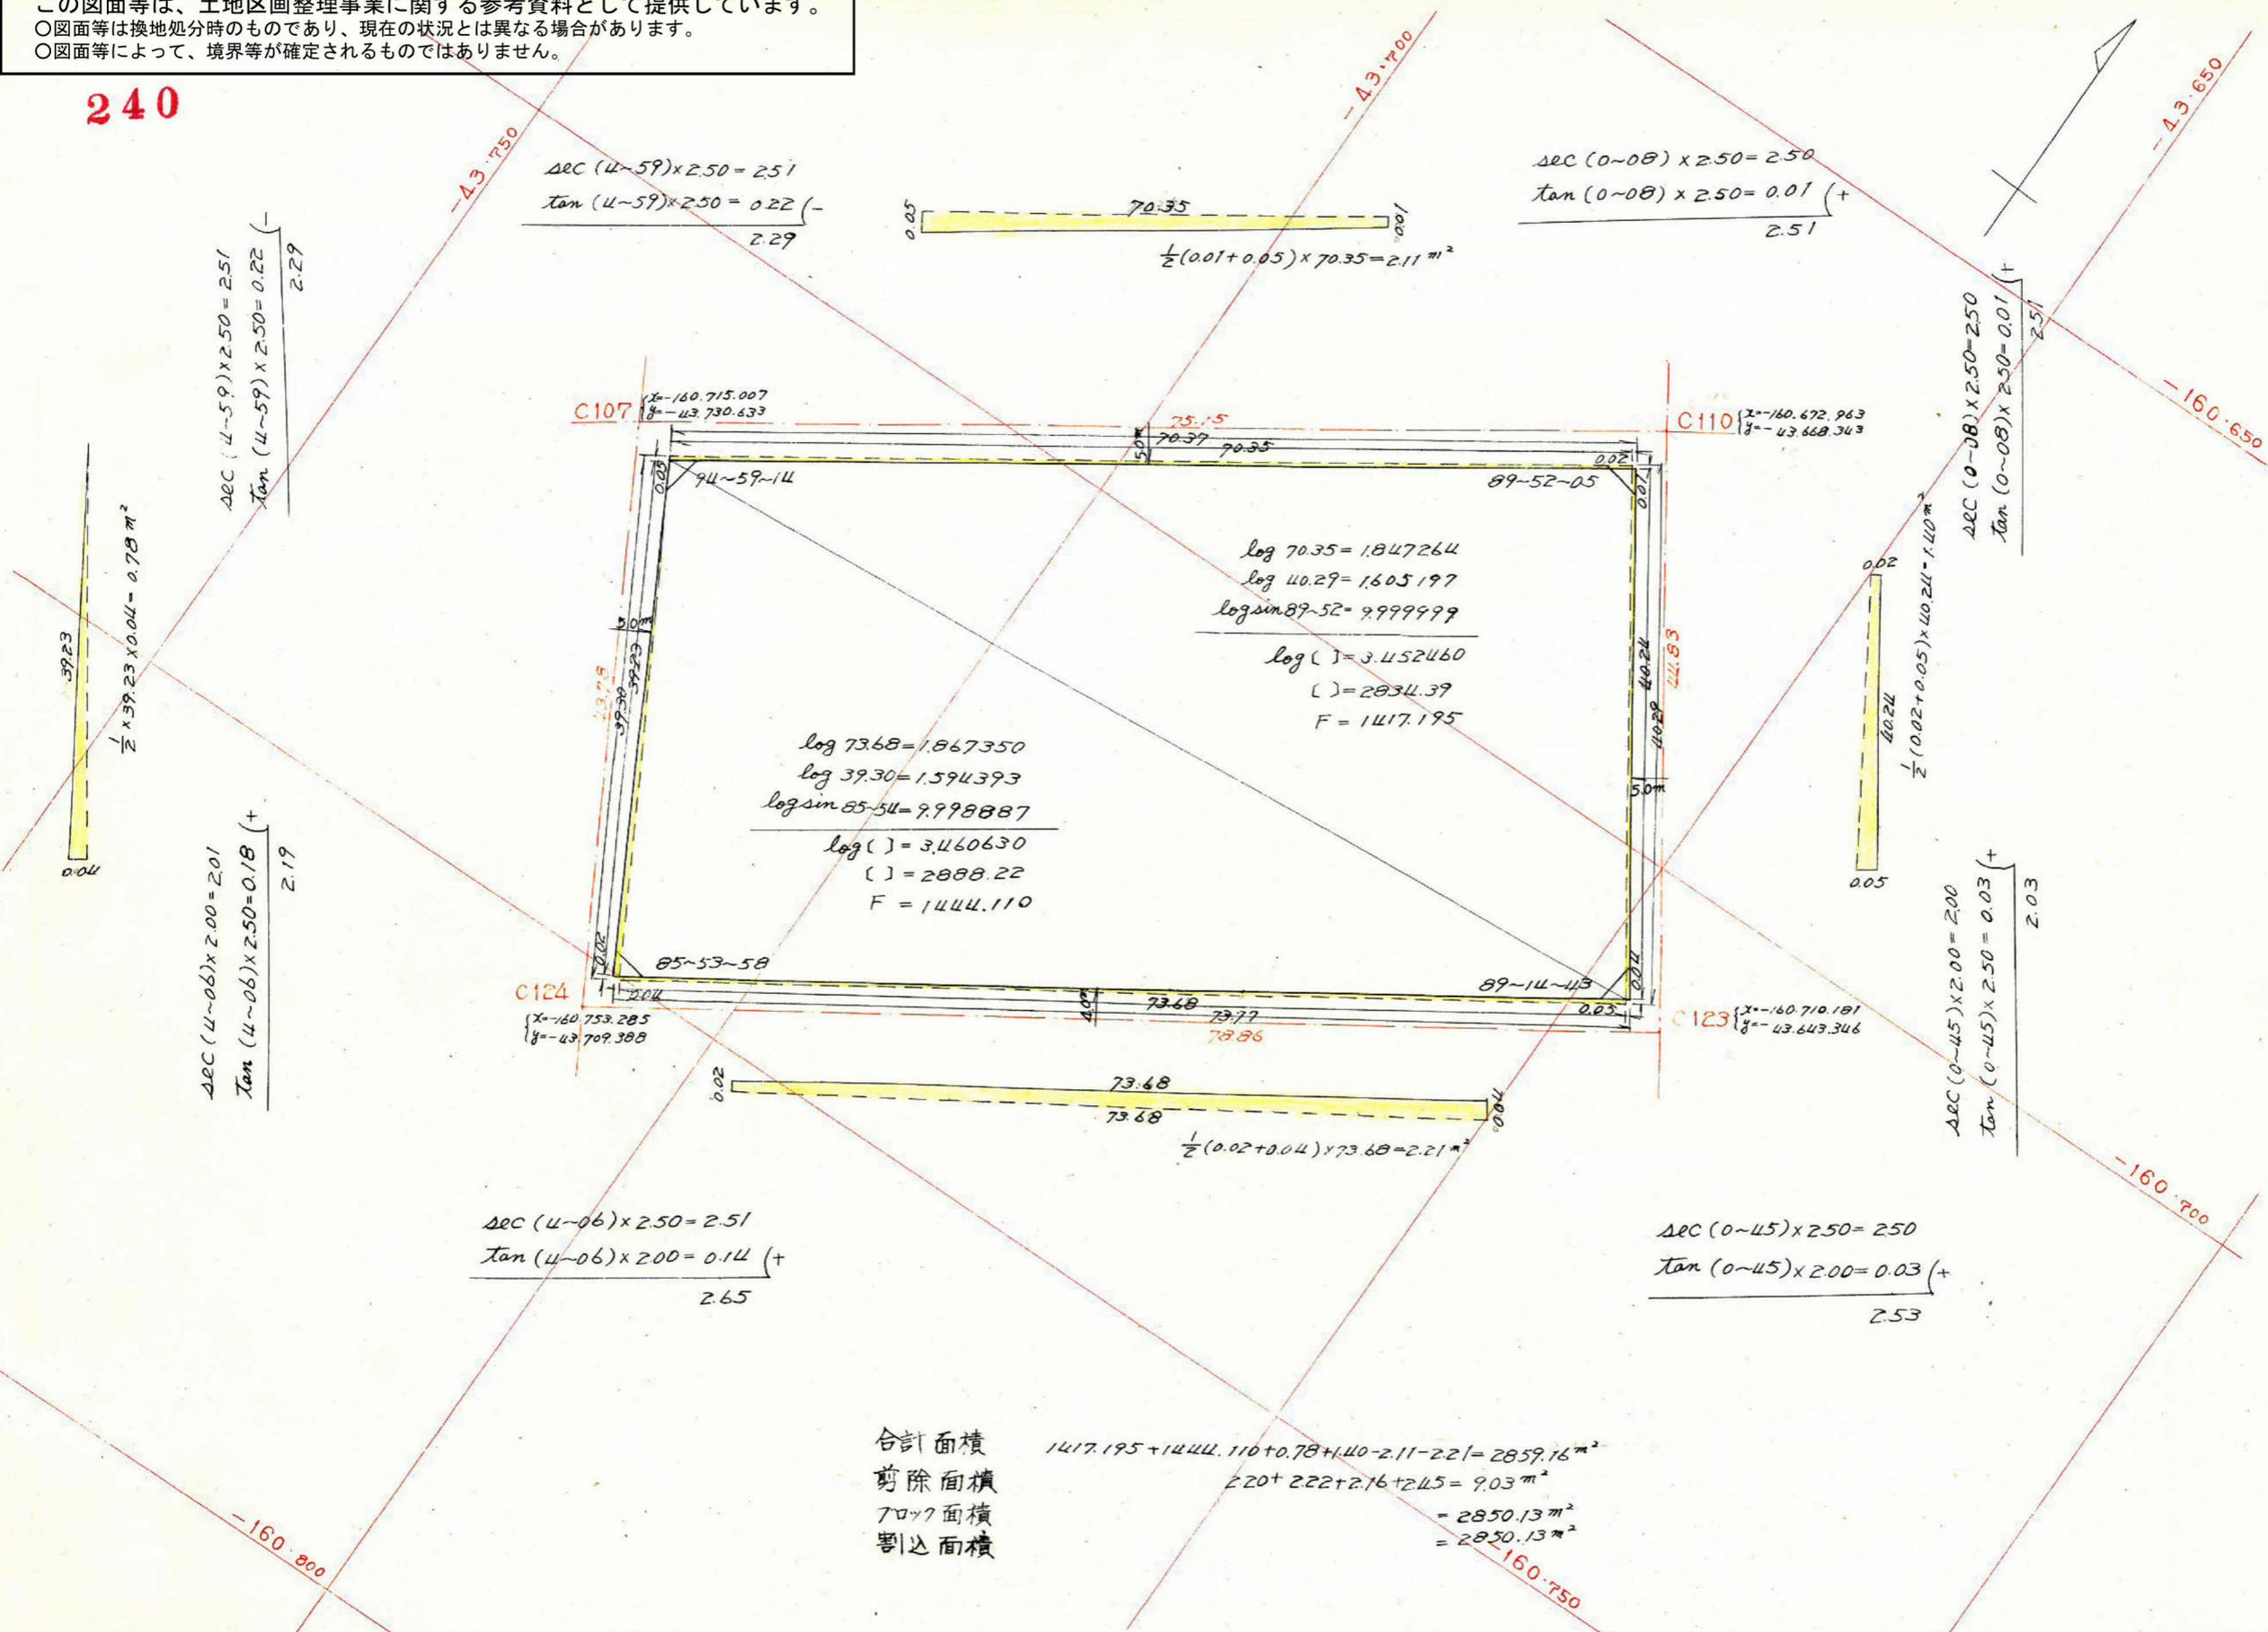

$$\frac{\Delta EC (4-59) \times 2.50 = 2.51}{\tan (4-59) \times 2.50 = 0.22} \quad (-)$$

$$\frac{2.29}{2.29}$$

$$\frac{\Delta EC (4-06) \times 2.00 = 2.01}{\tan (4-06) \times 2.50 = 0.18} \quad (+)$$

$$\frac{2.19}{2.19}$$

$$\frac{\Delta EC (4-59) \times 2.50 = 2.51}{\tan (4-59) \times 2.50 = 0.22} \quad (-)$$

$$\frac{2.29}{2.29}$$

$$\frac{\Delta EC (0-08) \times 2.50 = 2.50}{\tan (0-08) \times 2.50 = 0.01} \quad (+)$$

$$\frac{2.51}{2.51}$$

$$\frac{\Delta EC (0-08) \times 2.50 = 2.50}{\tan (0-08) \times 2.50 = 0.01} \quad (+)$$

$$\frac{2.51}{2.51}$$

$$\frac{\Delta EC (0-45) \times 2.00 = 2.00}{\tan (0-45) \times 2.50 = 0.03} \quad (+)$$

$$\frac{2.03}{2.03}$$

$$\frac{\Delta EC (4-06) \times 2.50 = 2.51}{\tan (4-06) \times 2.00 = 0.14} \quad (+)$$

$$\frac{2.65}{2.65}$$

$$\frac{\Delta EC (0-45) \times 2.50 = 2.50}{\tan (0-45) \times 2.00 = 0.03} \quad (+)$$

$$\frac{2.53}{2.53}$$

$$\log 73.68 = 1.867350$$

$$\log 39.30 = 1.594393$$

$$\log \sin 85-54 = 9.998887$$

$$\log () = 3.460630$$

$$() = 2888.22$$

$$F = 1444.110$$

$$\log 70.35 = 1.847264$$

$$\log 40.29 = 1.605197$$

$$\log \sin 89-52 = 9.999999$$

$$\log () = 3.452460$$

$$() = 2834.39$$

$$F = 1417.195$$

合計面積
 1417.195 + 1444.110 + 0.78 + 1.40 - 2.11 - 2.21 = 2859.16 m²
 剪除面積
 2.20 + 2.22 + 2.16 + 2.45 = 9.03 m²
 = 2850.13 m²
 割込面積
 = 2850.13 m²