



課長	係長	測量士	係

(分 筆 前)
 確定面積平面図 $S = \frac{1}{500}$

ブロック番号 紫原 214 号

新地名 町 丁目
 年 月 日

205	216	219	219
206	215	220	
208		221	
209	213	222	

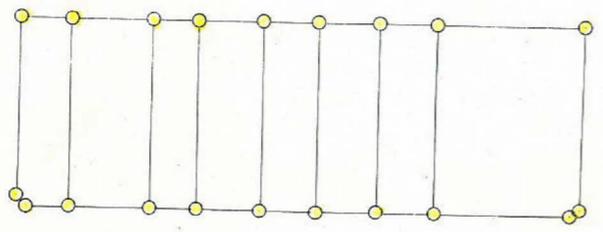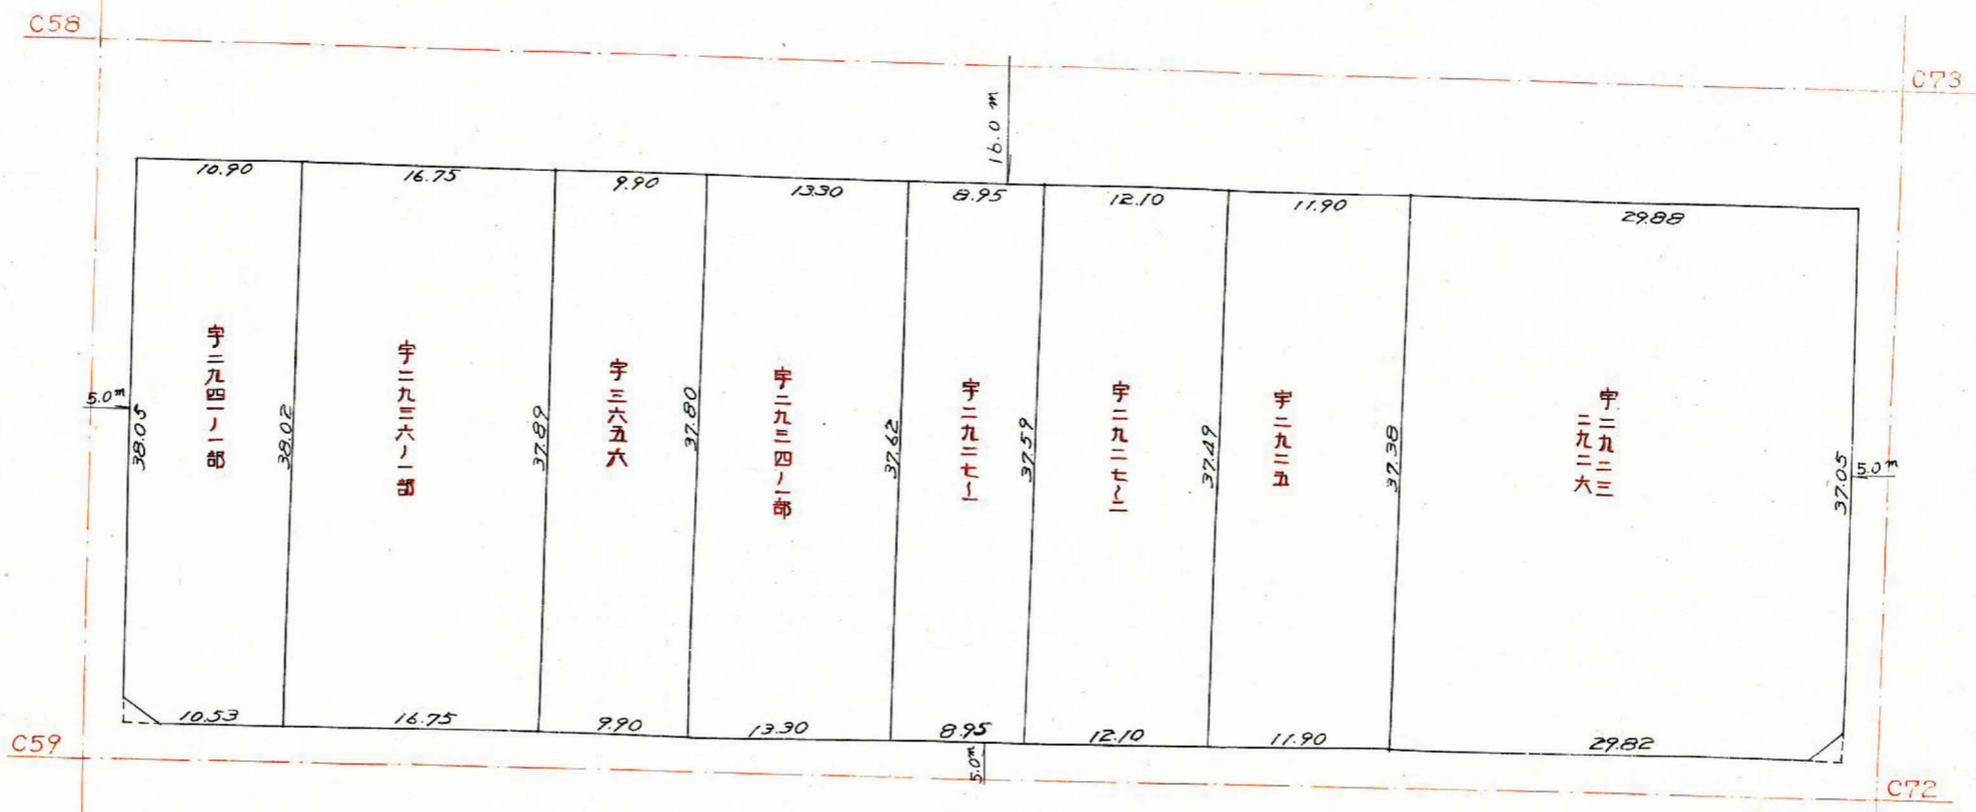


この図面等は、土地区画整理事業に関する参考資料として提供しています。
 ○図面等は換地処分時のものであり、現在の状況とは異なる場合があります。
 ○図面等によって、境界等が確定されるものではありません。

課長	係長	測量士	係


(分筆前)
 確定面積平面図 $S = \frac{1}{500}$

ブロック番号 紫原 214 号

新地名 町 丁目
 年 月 日

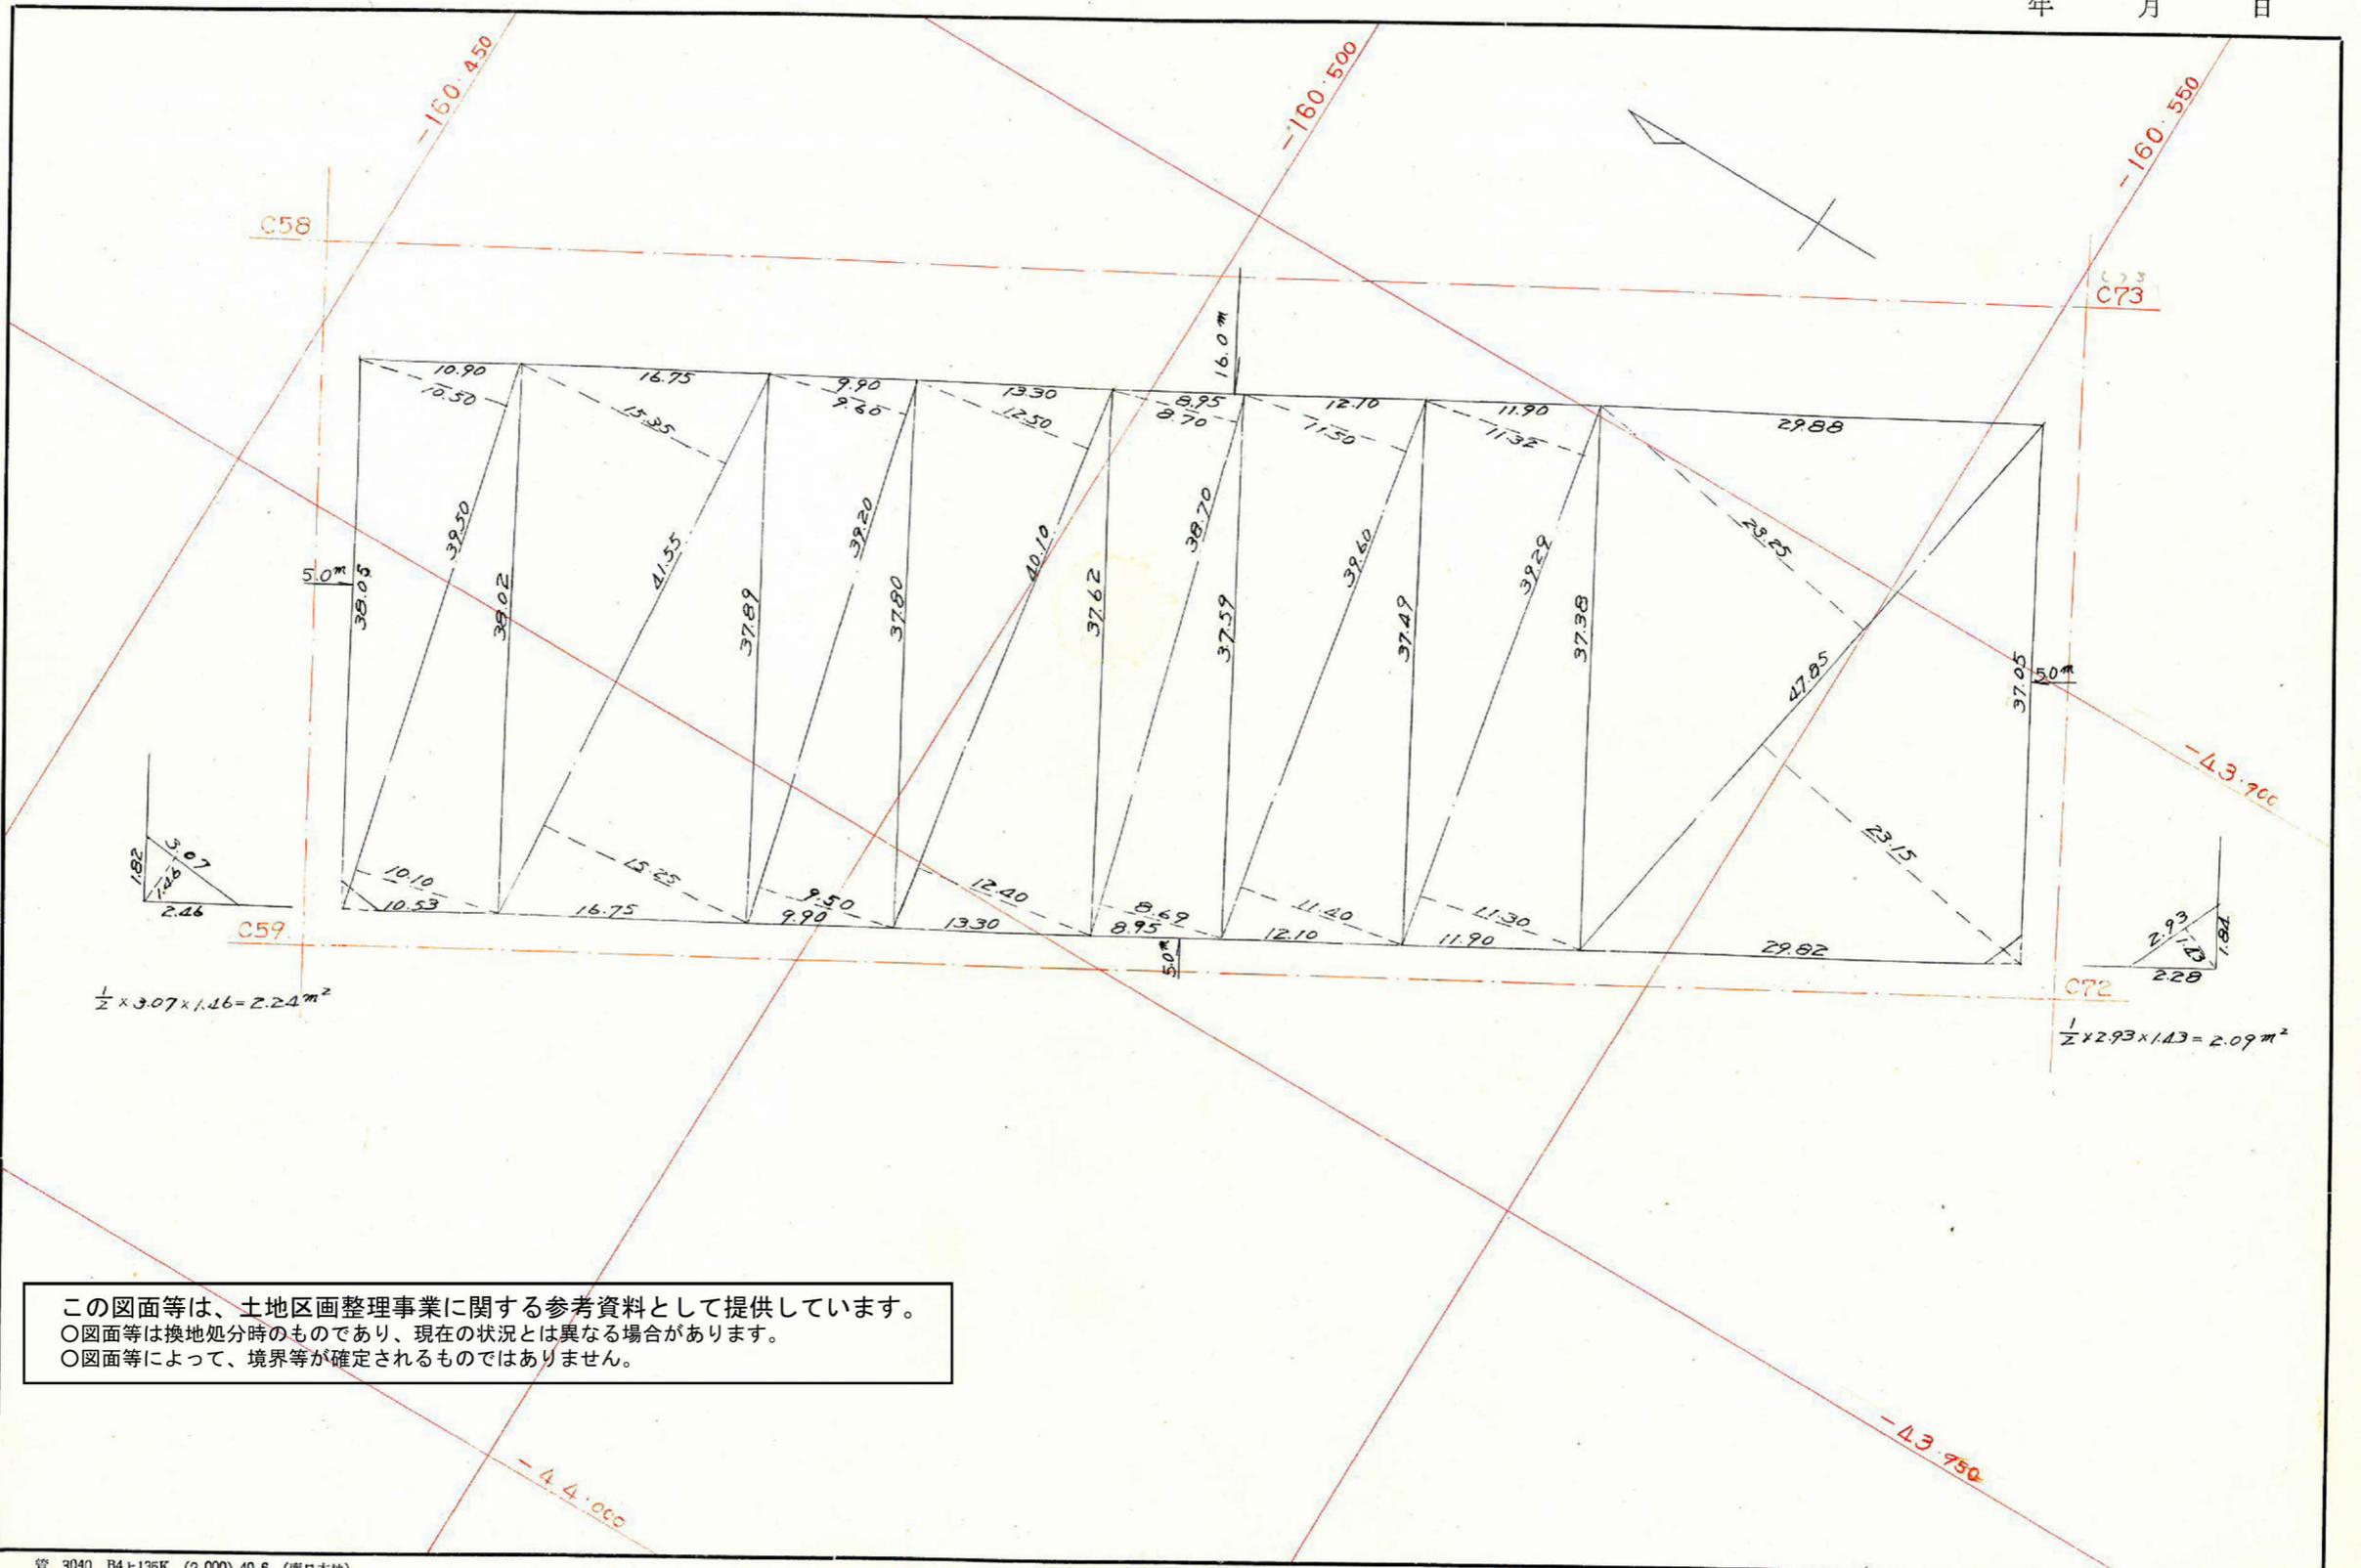

この図面等は、土地区画整理事業に関する参考資料として提供しています。
 ○図面等は換地処分時のものであり、現在の状況とは異なる場合があります。
 ○図面等によって、境界等が確定されるものではありません。

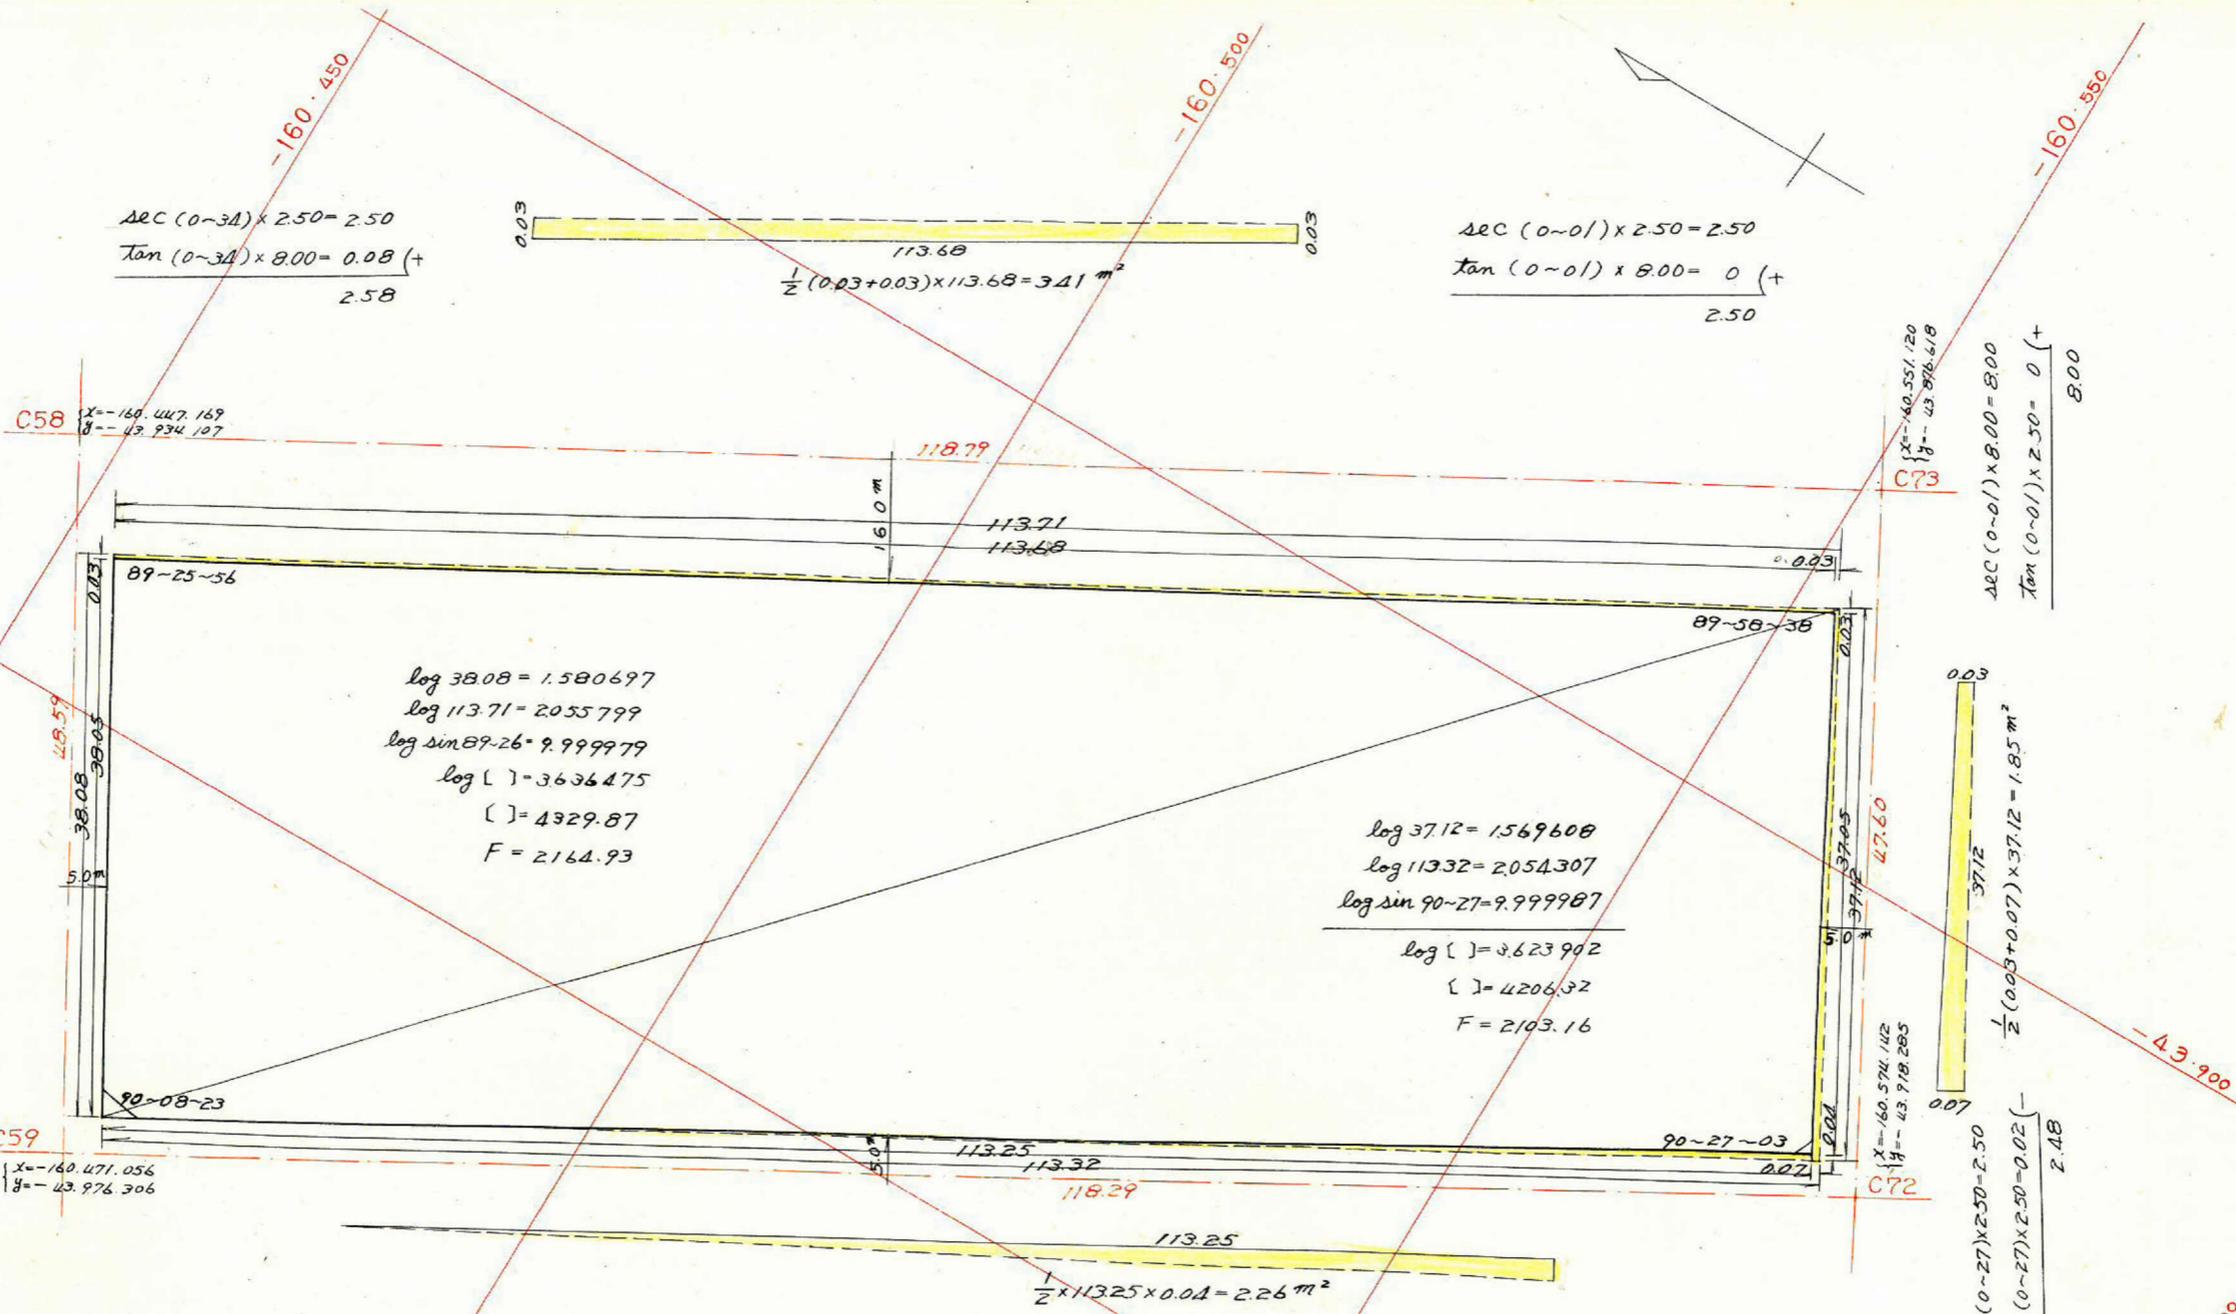

$$\frac{\Delta EC (0-34) \times 2.50 = 2.50}{\tan (0-34) \times 8.00 = 0.08 (+)} \quad 2.58$$

$$\frac{\Delta EC (0-01) \times 2.50 = 2.50}{\tan (0-01) \times 8.00 = 0 (+)} \quad 2.50$$

$$\frac{\Delta EC (0-34) \times 8.00 = 8.00}{\tan (0-34) \times 2.50 = 0.02 (+)} \quad 8.02$$

$$\frac{\Delta EC (0-01) \times 8.00 = 8.00}{\tan (0-01) \times 2.50 = 0 (+)} \quad 8.00$$

$$\begin{aligned} \log 38.08 &= 1.580697 \\ \log 113.71 &= 2.055799 \\ \log \sin 89.26 &= 9.999979 \\ \log [] &= 3.636475 \\ [] &= 4329.87 \\ F &= 2164.93 \end{aligned}$$

$$\begin{aligned} \log 37.12 &= 1.569608 \\ \log 113.32 &= 2.054307 \\ \log \sin 90.27 &= 9.999987 \\ \log [] &= 3.623902 \\ [] &= 4206.32 \\ F &= 2103.16 \end{aligned}$$

$$\frac{\Delta EC (0-08) \times 2.50 = 2.50}{\tan (0-08) \times 2.50 = 0.01 (-)} \quad 2.49$$

$$\frac{\Delta EC (0-08) \times 2.50 = 2.50}{\tan (0-08) \times 2.50 = 0.01 (-)} \quad 2.49$$

$$\frac{\Delta EC (0-27) \times 2.50 = 2.50}{\tan (0-27) \times 2.50 = 0.02 (-)} \quad 2.48$$

$$\frac{\Delta EC (0-27) \times 2.50 = 2.50}{\tan (0-27) \times 2.50 = 0.02 (-)} \quad 2.48$$

この図面等は、土地区画整理事業に関する参考資料として提供しています。
 ○図面等は換地処分時のものであり、現在の状況とは異なる場合があります。
 ○図面等によって、境界等が確定されるものではありません。

合計面積 $2164.93 + 2103.16 - 341 - 1.85 - 2.26 = 4260.57 \text{ m}^2$
 剪除面積 $2.24 + 2.09 = 4.33 \text{ m}^2$
 フロク面積 $= 4256.24 \text{ m}^2$
 割込面積 $= 4256.24 \text{ m}^2$