
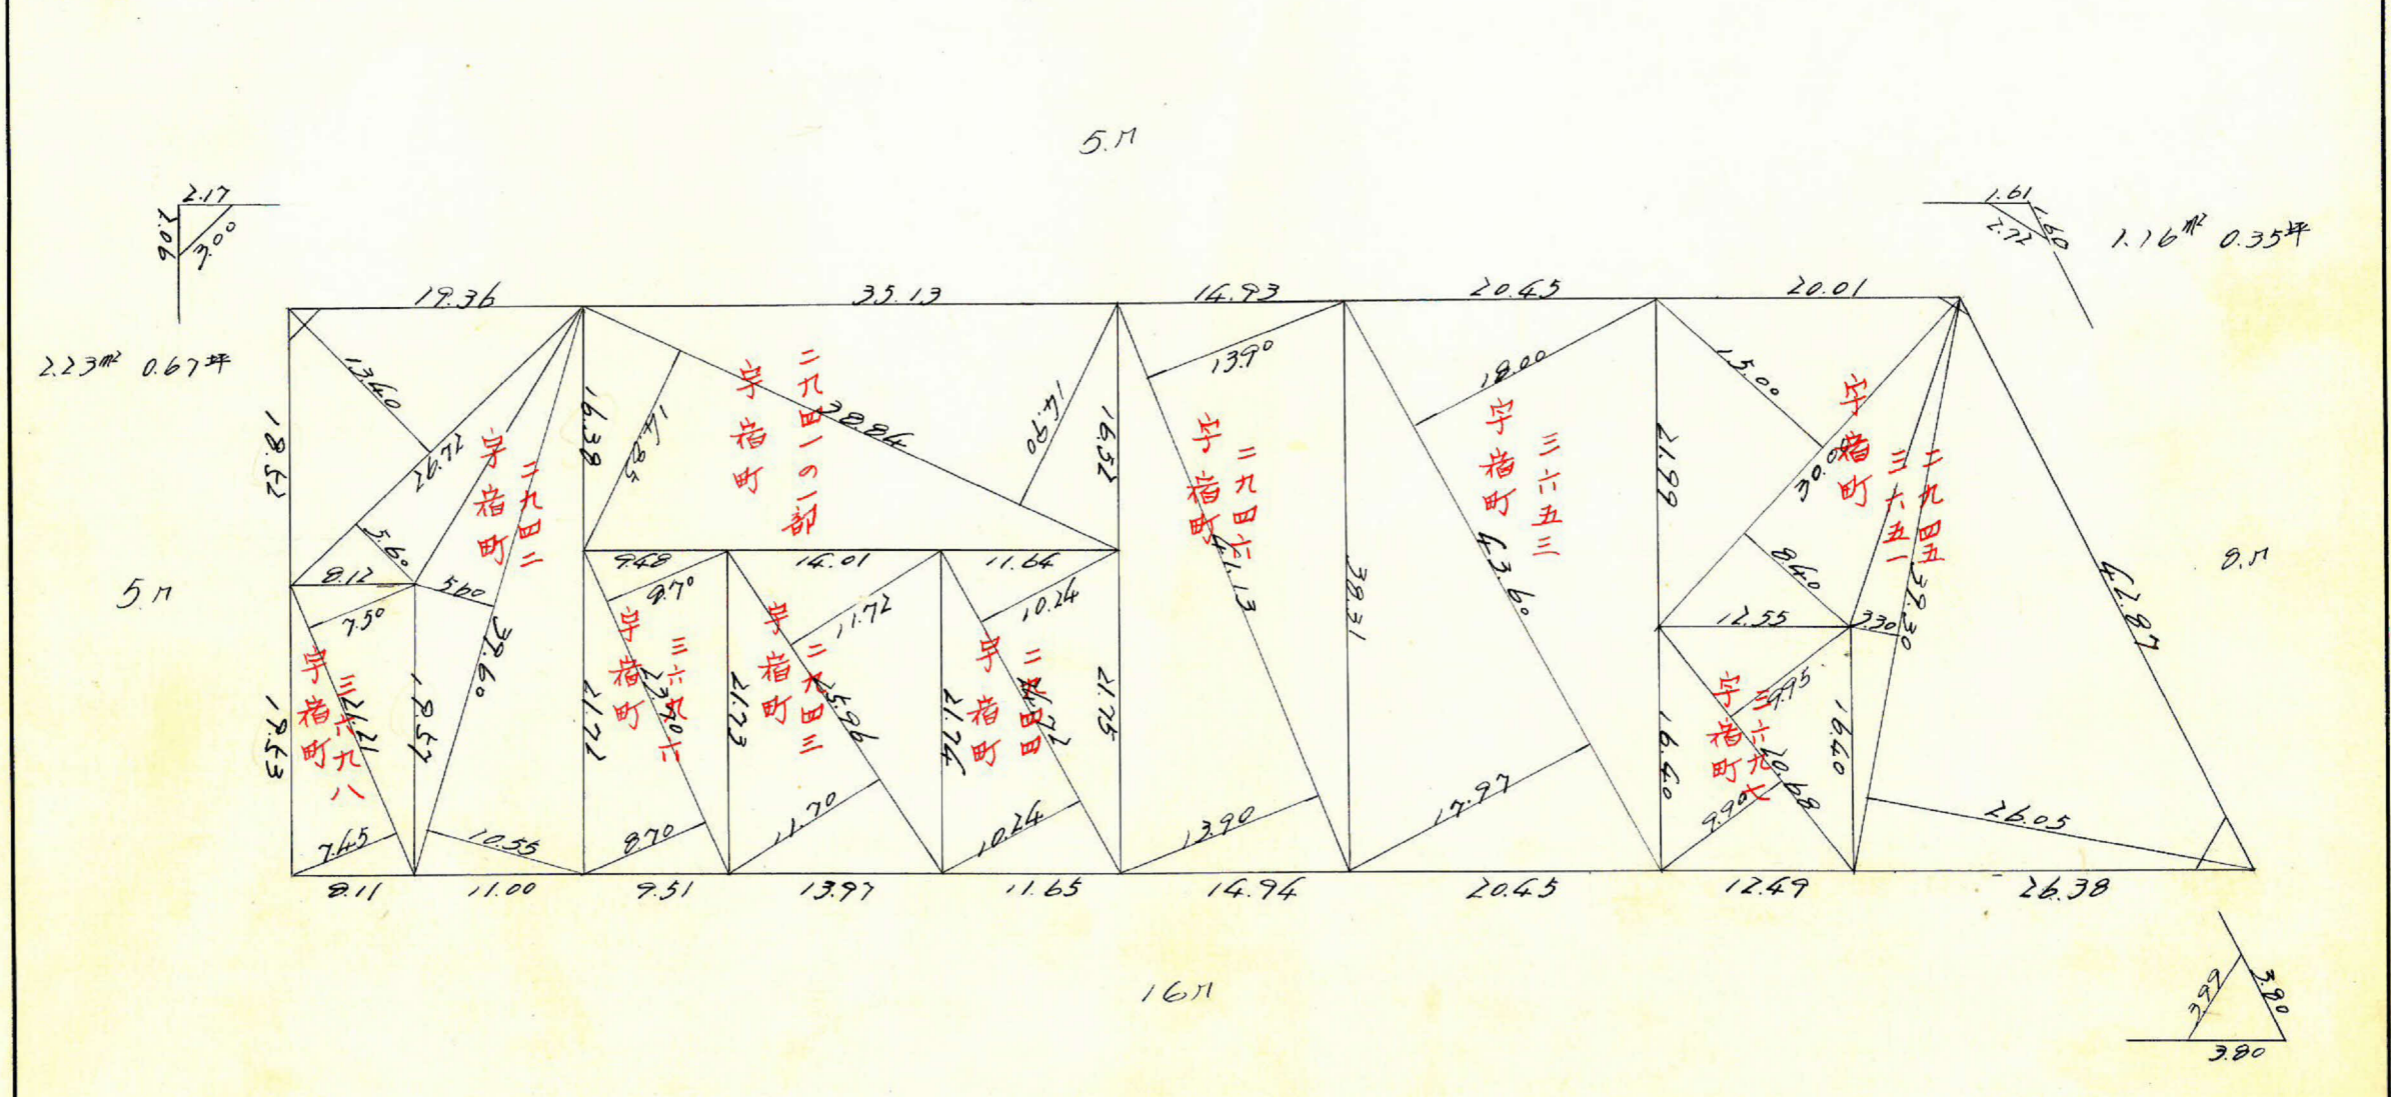


課長	係長	測量士	係

(分筆前)
確定面積平面図 $S = \frac{1}{500}$

紫原
ブロック番号 208 号


新地名 町 丁目
年 月 日

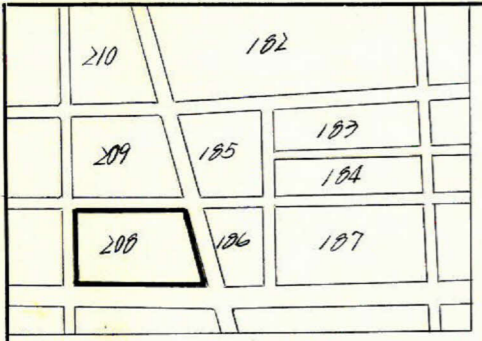

この図面等は、土地区画整理事業に関する参考資料として提供しています。
 ○図面等は換地処分時のものであり、現在の状況とは異なる場合があります。
 ○図面等によって、境界等が確定されるものではありません。

x=1520

y=1600

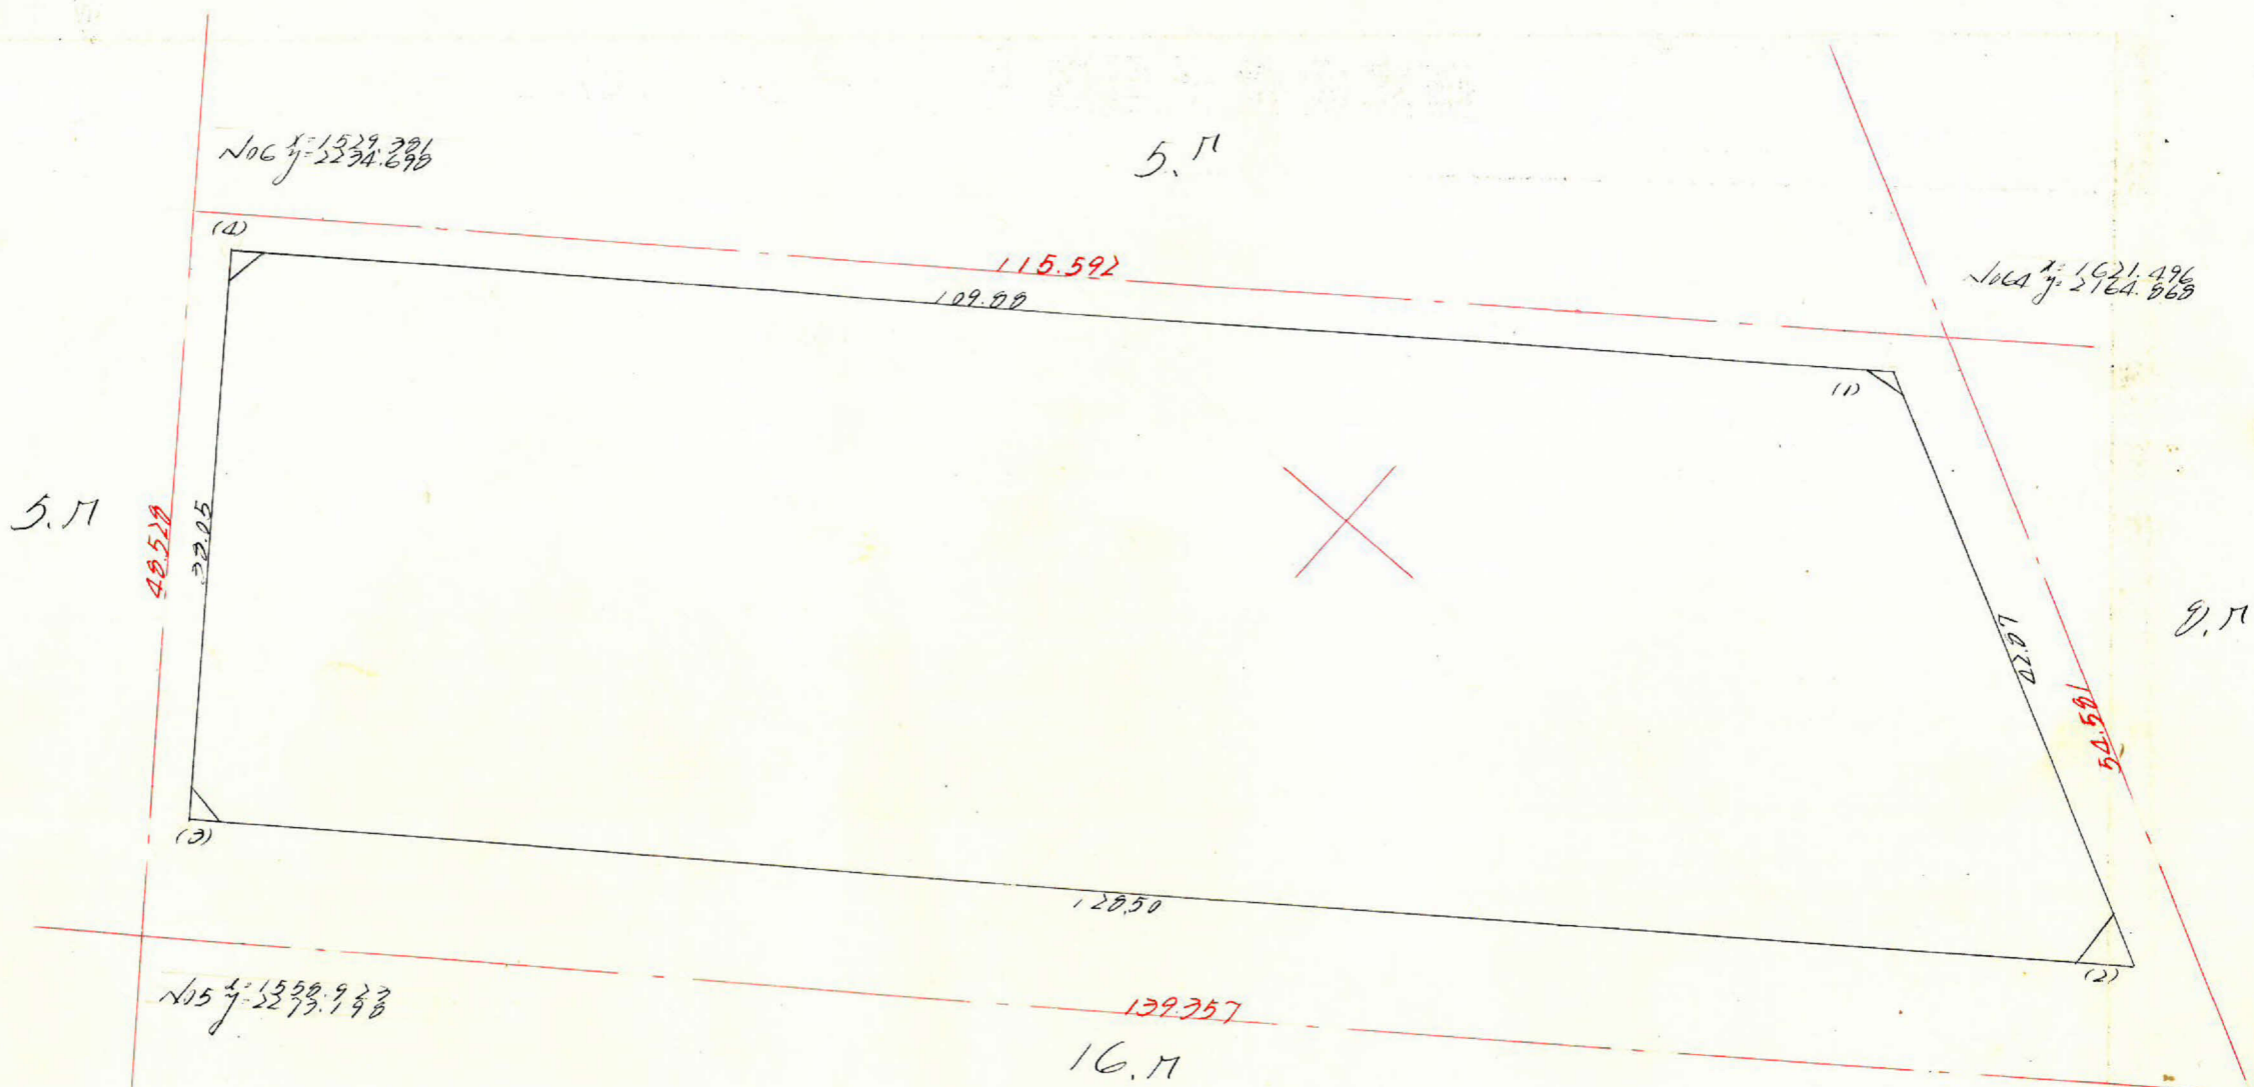

この図面等は、土地区画整理事業に関する参考資料として提供しています。
 ○図面等は換地処分時のものであり、現在の状況とは異なる場合があります。
 ○図面等によって、境界等が確定されるものではありません。

1	1620428			2168785					
2	1658717	+ 38225		2198071	+ 19286				
3	1556056	- 102657	- 64772	2265762	+ 77291	+ 96577	+ 160191267	- 140121879	
4	1532887	- 23173	- 125870	2235180	- 30182	+ 47109	+ 73319927	- 285050375	
1	1620428	+ 38225	+ 64772	2168785	- 66395	- 96577	- 148039709	+ 143138692	
			+ 125870			- 47109	- 763361743	+ 272999217	
							9.135.344	9.135.345	

合計面積 $9.135.344 \times 1/2 = 4,567.67^m^2 \times 0.3025 = 1,381.72^m^2$
 削除 " " 2.97^m^2
 割込 " " $1,378.75^m^2$

y=2200