
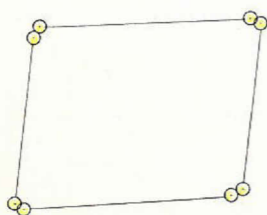


課長	係長	測量士	係

(分筆前)
 確定面積平面図 $S = \frac{1}{500}$

ブロック番号 紫原 224 号

新地名 町 丁目
 年 月 日

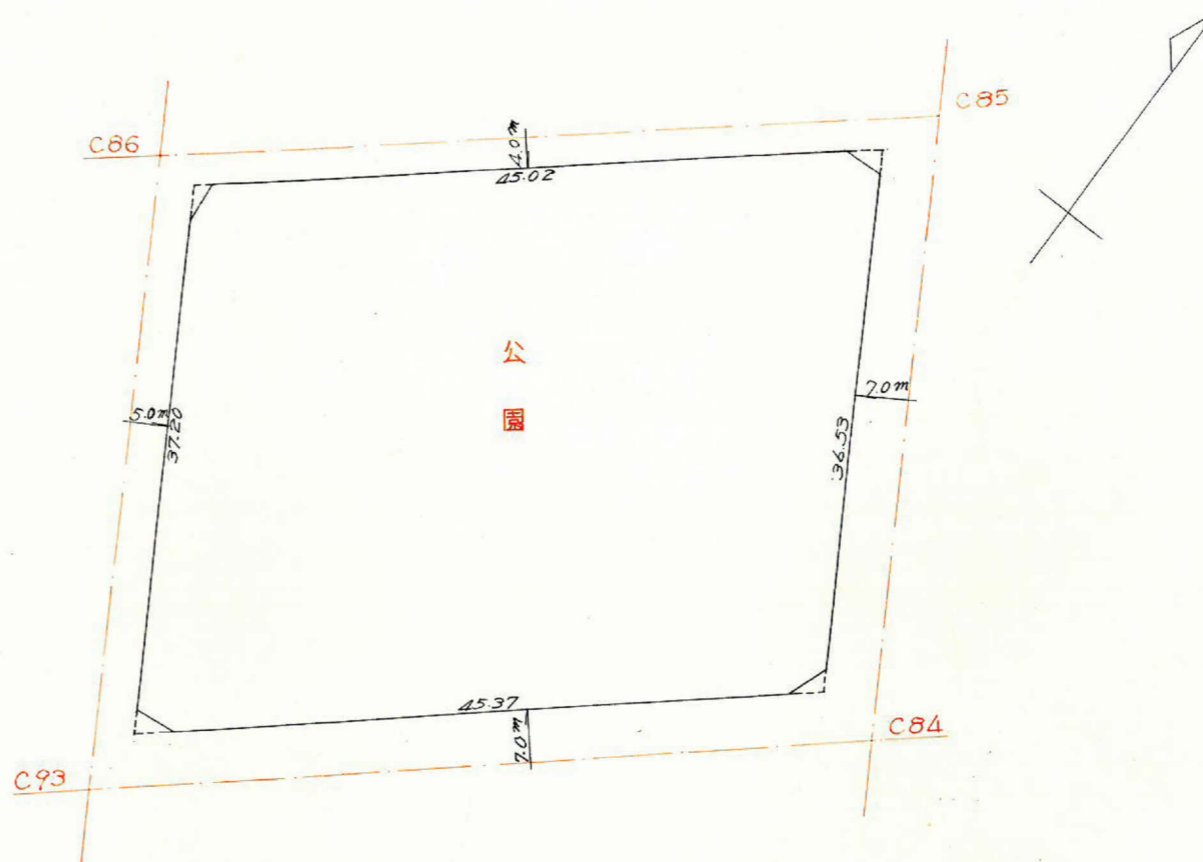


この図面等は、土地区画整理事業に関する参考資料として提供しています。
 ○図面等は換地処分時のものであり、現在の状況とは異なる場合があります。
 ○図面等によって、境界等が確定されるものではありません。

課	長	係	長	測量士	係


(分 筆 前)
 確定面積平面図 $S = \frac{1}{500}$

ブロック番号 紫原 224 号

新地名 町 丁目
 年 月 日

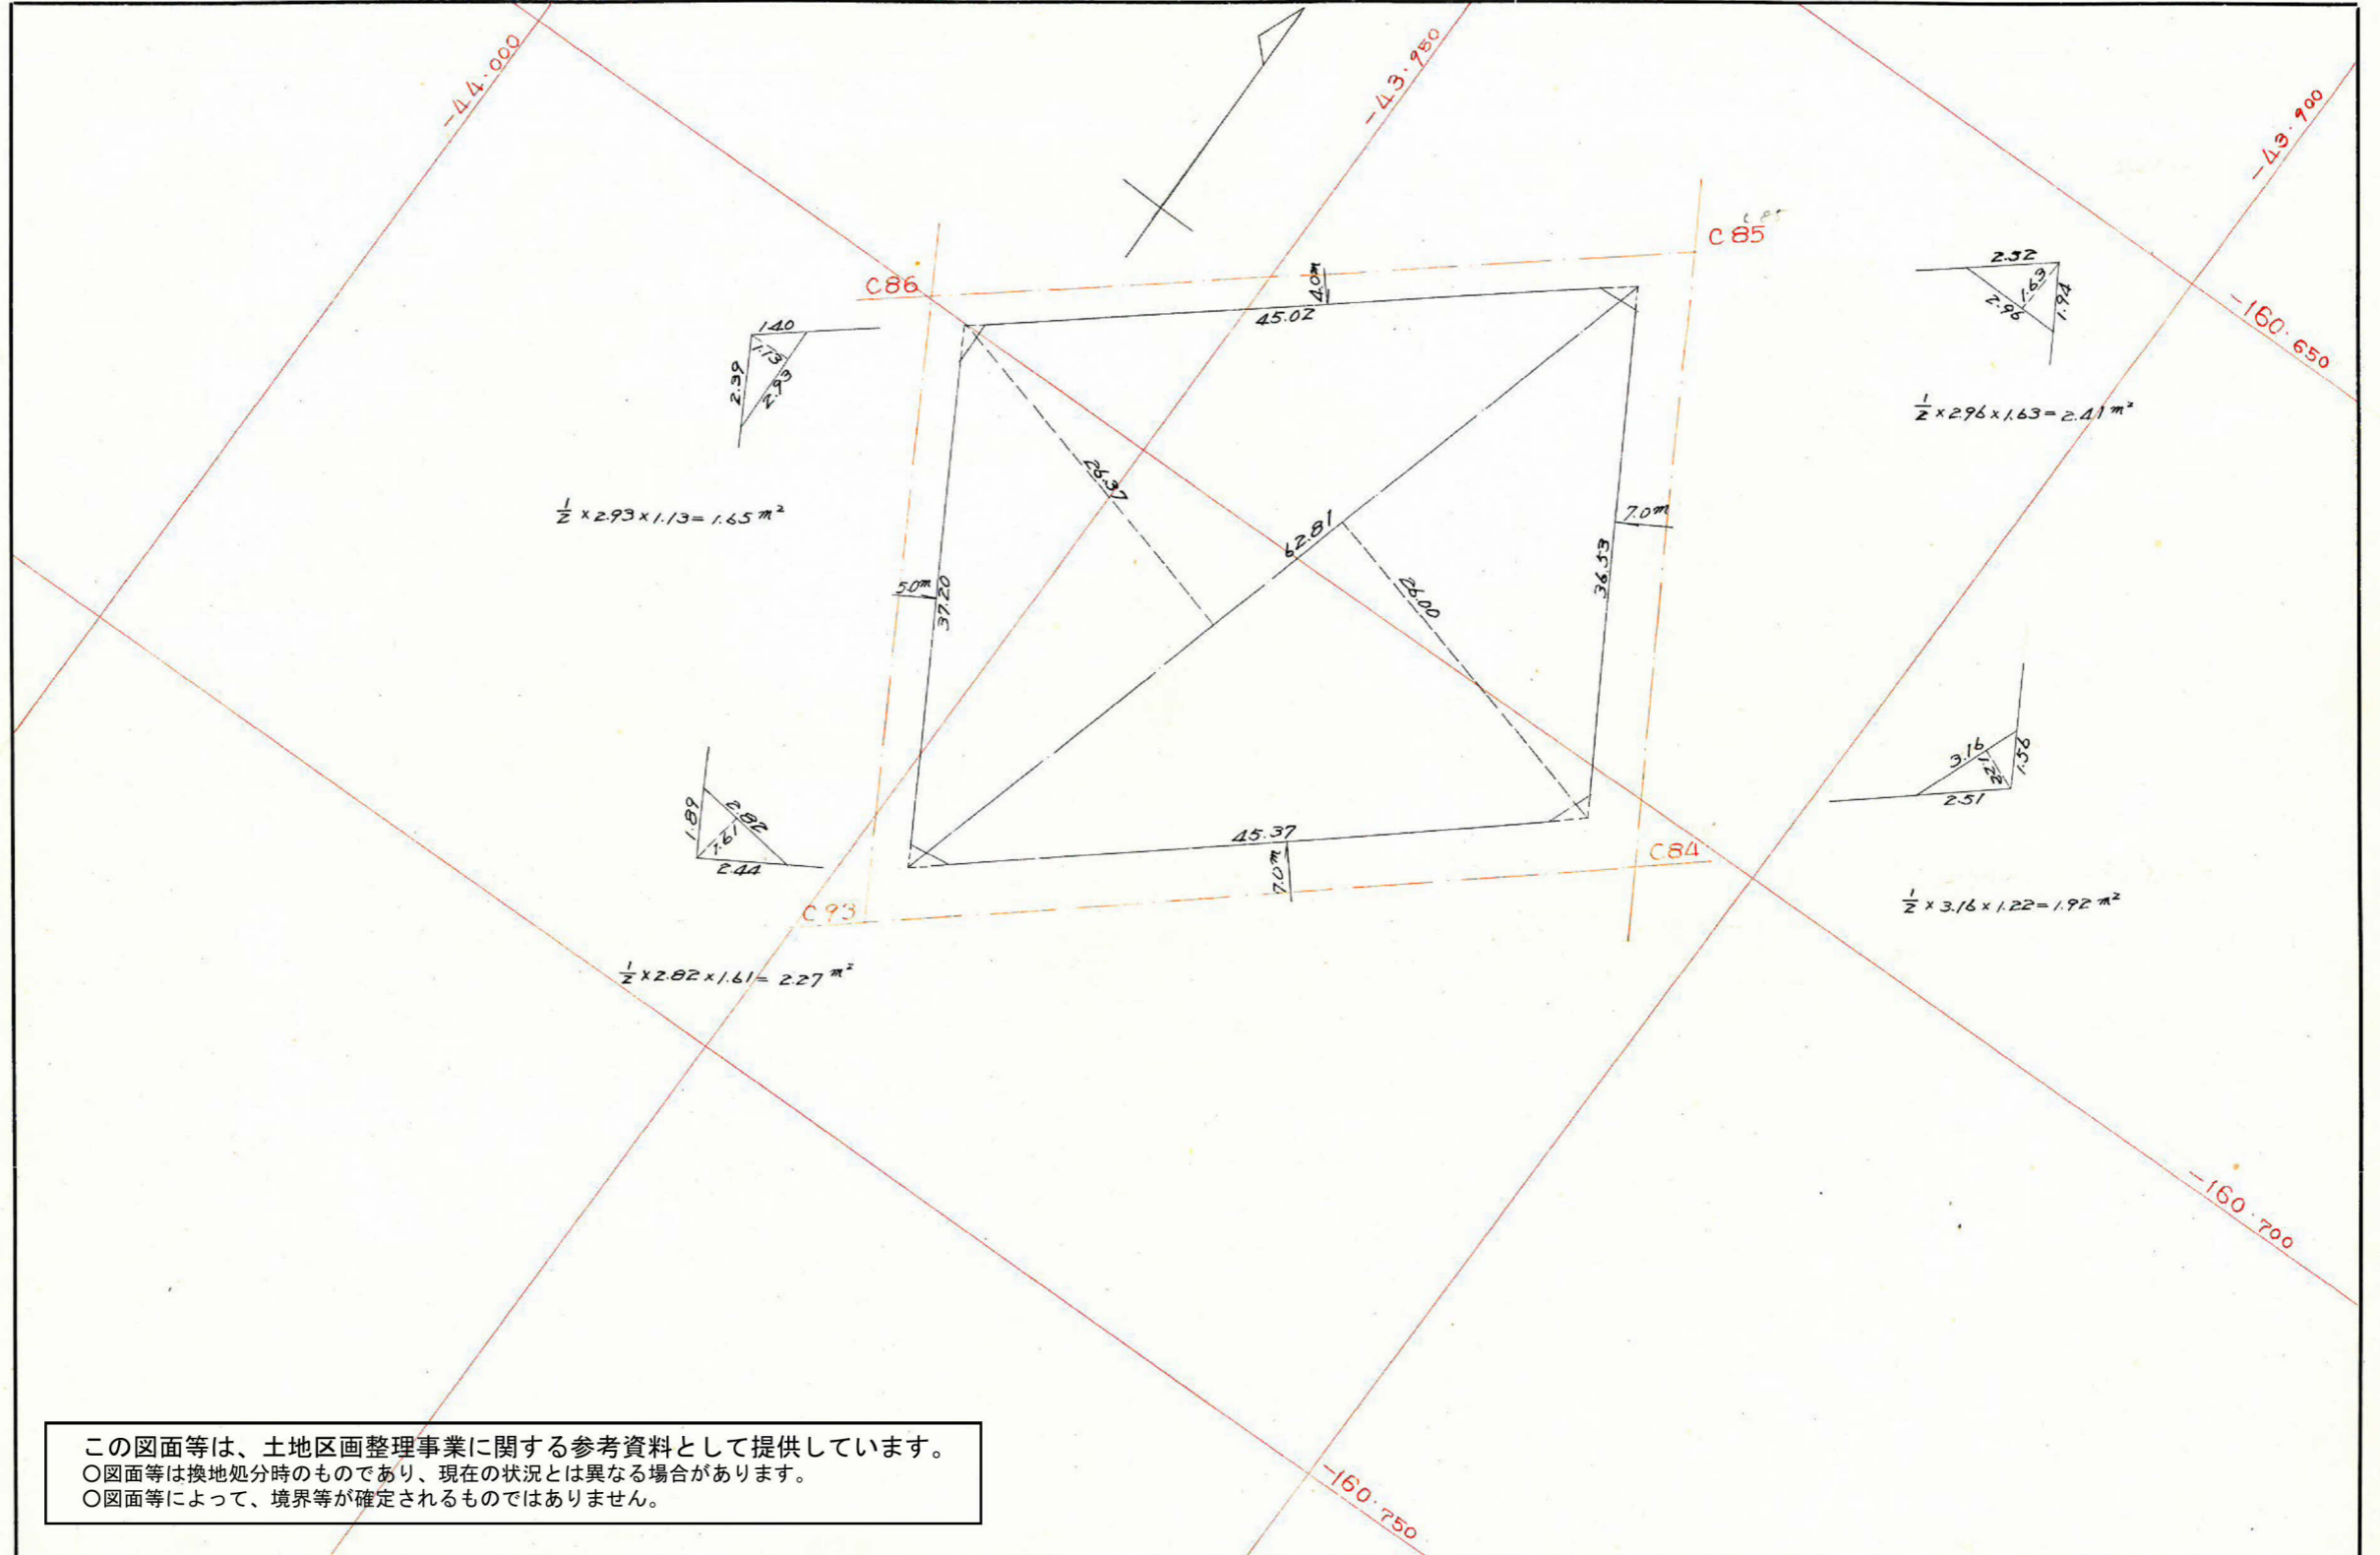

この図面等は、土地区画整理事業に関する参考資料として提供しています。
 ○図面等は換地処分時のものであり、現在の状況とは異なる場合があります。
 ○図面等によって、境界等が確定されるものではありません。

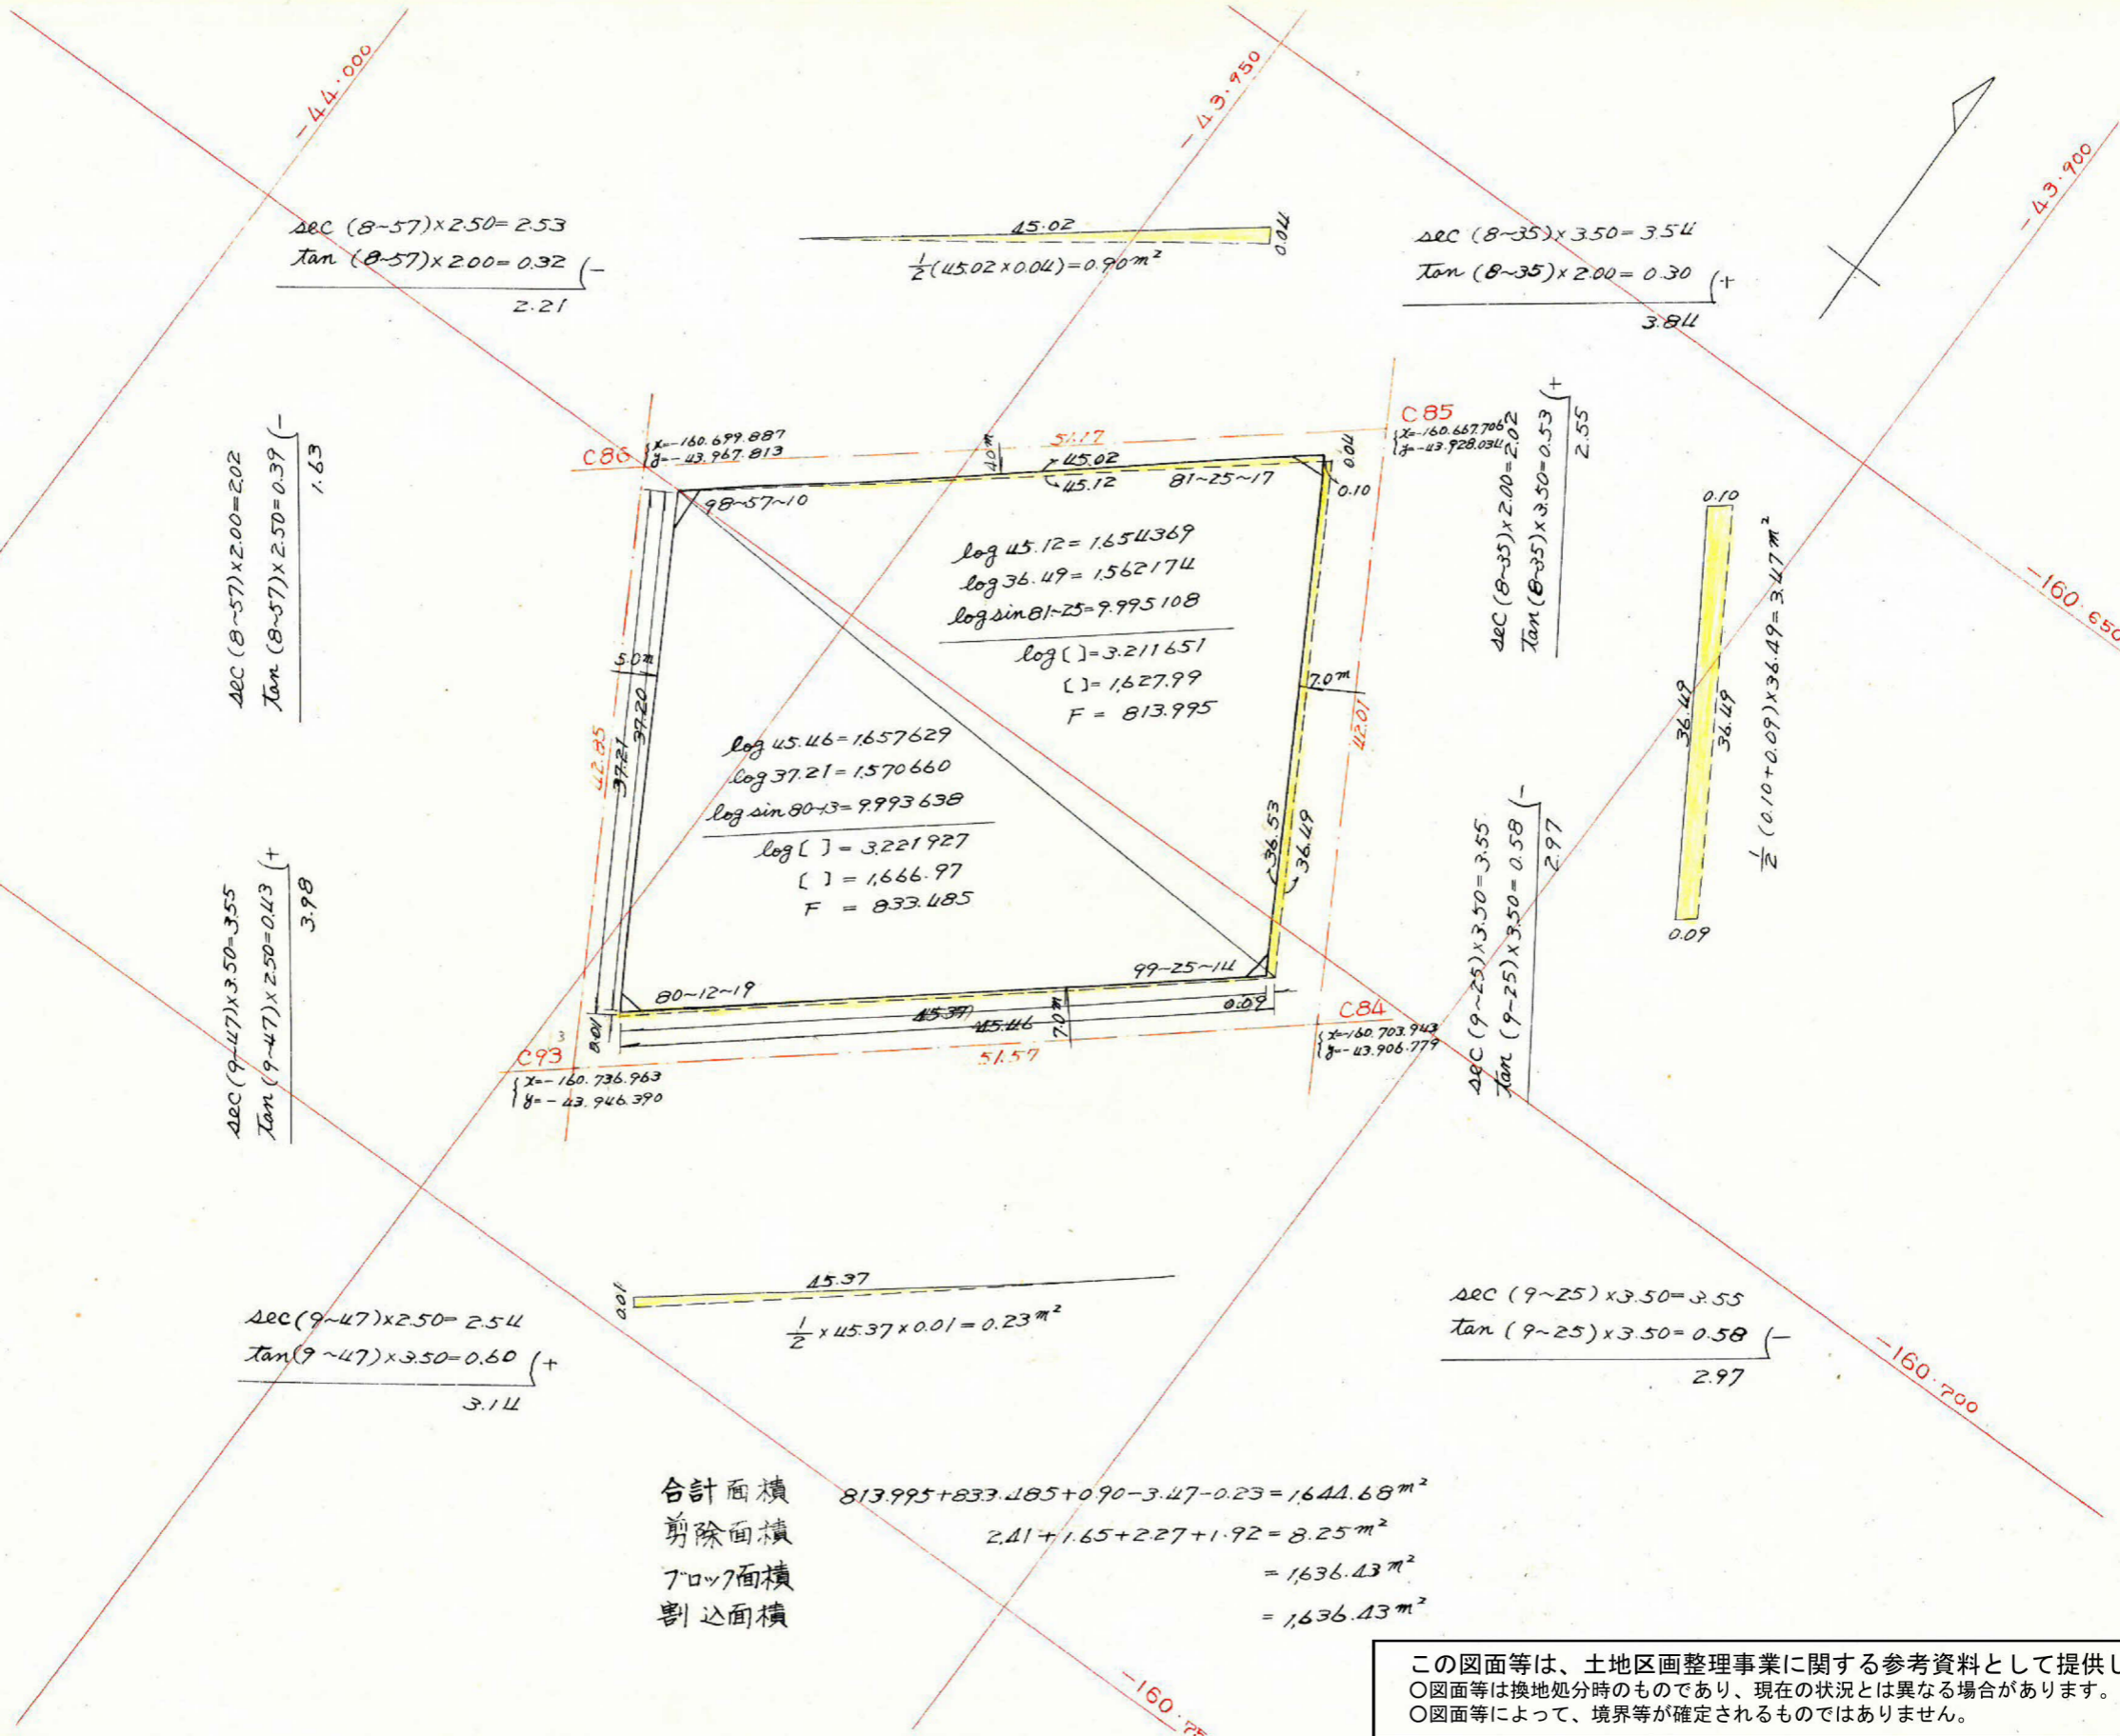

$$\frac{\Delta EC (8-57) \times 2.50 = 2.53}{\tan (8-57) \times 2.00 = 0.32} \quad (-)$$

2.21

$$\frac{1}{2} (45.02 \times 0.04) = 0.90 \text{ m}^2$$

$$\frac{\Delta EC (8-35) \times 3.50 = 3.54}{\tan (8-35) \times 2.00 = 0.30} \quad (+)$$

3.84

$$\frac{\Delta EC (8-57) \times 2.00 = 2.02}{\tan (8-57) \times 2.50 = 0.39} \quad (-)$$

1.63

C86
 $x = -160.699.887$
 $y = -43.967.813$

$$\log 45.12 = 1.654369$$

$$\log 36.49 = 1.562174$$

$$\log \sin 81-25 = 9.995108$$

$$\log [] = 3.211651$$

$$[] = 1,627.99$$

$$F = 813.995$$

C85
 $x = -160.657.706$
 $y = -43.928.034$

$$\frac{\Delta EC (8-35) \times 2.00 = 2.02}{\tan (8-35) \times 3.50 = 0.53} \quad (+)$$

2.55

$$\frac{1}{2} (0.10 + 0.09) \times 36.49 = 3.47 \text{ m}^2$$

$$\frac{\Delta EC (9-47) \times 3.50 = 3.55}{\tan (9-47) \times 2.50 = 0.43} \quad (+)$$

3.98

$$\log 45.46 = 1.657629$$

$$\log 37.21 = 1.570660$$

$$\log \sin 80-13 = 9.993638$$

$$\log [] = 3.221927$$

$$[] = 1,666.97$$

$$F = 833.485$$

$$\frac{\Delta EC (9-25) \times 3.50 = 3.55}{\tan (9-25) \times 3.50 = 0.58} \quad (-)$$

2.97

C93
 $x = -160.736.963$
 $y = -43.946.390$

$$\frac{\Delta EC (9-47) \times 2.50 = 2.54}{\tan (9-47) \times 3.50 = 0.60} \quad (+)$$

3.14

$$\frac{1}{2} \times 45.37 \times 0.01 = 0.23 \text{ m}^2$$

$$\frac{\Delta EC (9-25) \times 3.50 = 3.55}{\tan (9-25) \times 3.50 = 0.58} \quad (-)$$

2.97

合計面積 $813.995 + 833.485 + 0.90 - 3.47 - 0.23 = 1,644.68 \text{ m}^2$
 剪除面積 $2.41 + 1.65 + 2.27 + 1.92 = 8.25 \text{ m}^2$
 フロック面積 $= 1,636.43 \text{ m}^2$
 割込面積 $= 1,636.43 \text{ m}^2$

この図面等は、土地区画整理事業に関する参考資料として提供しています。
 ○図面等は換地処分時のものであり、現在の状況とは異なる場合があります。
 ○図面等によって、境界等が確定されるものではありません。