
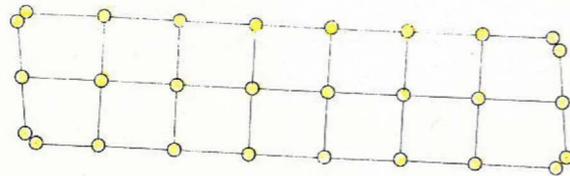


課長	係長	測量士	係

(分筆前)  
 確定面積平面図  $S = \frac{1}{500}$

ブロック番号 紫原 248-1 号

新地名 町 丁目  
 年 月 日

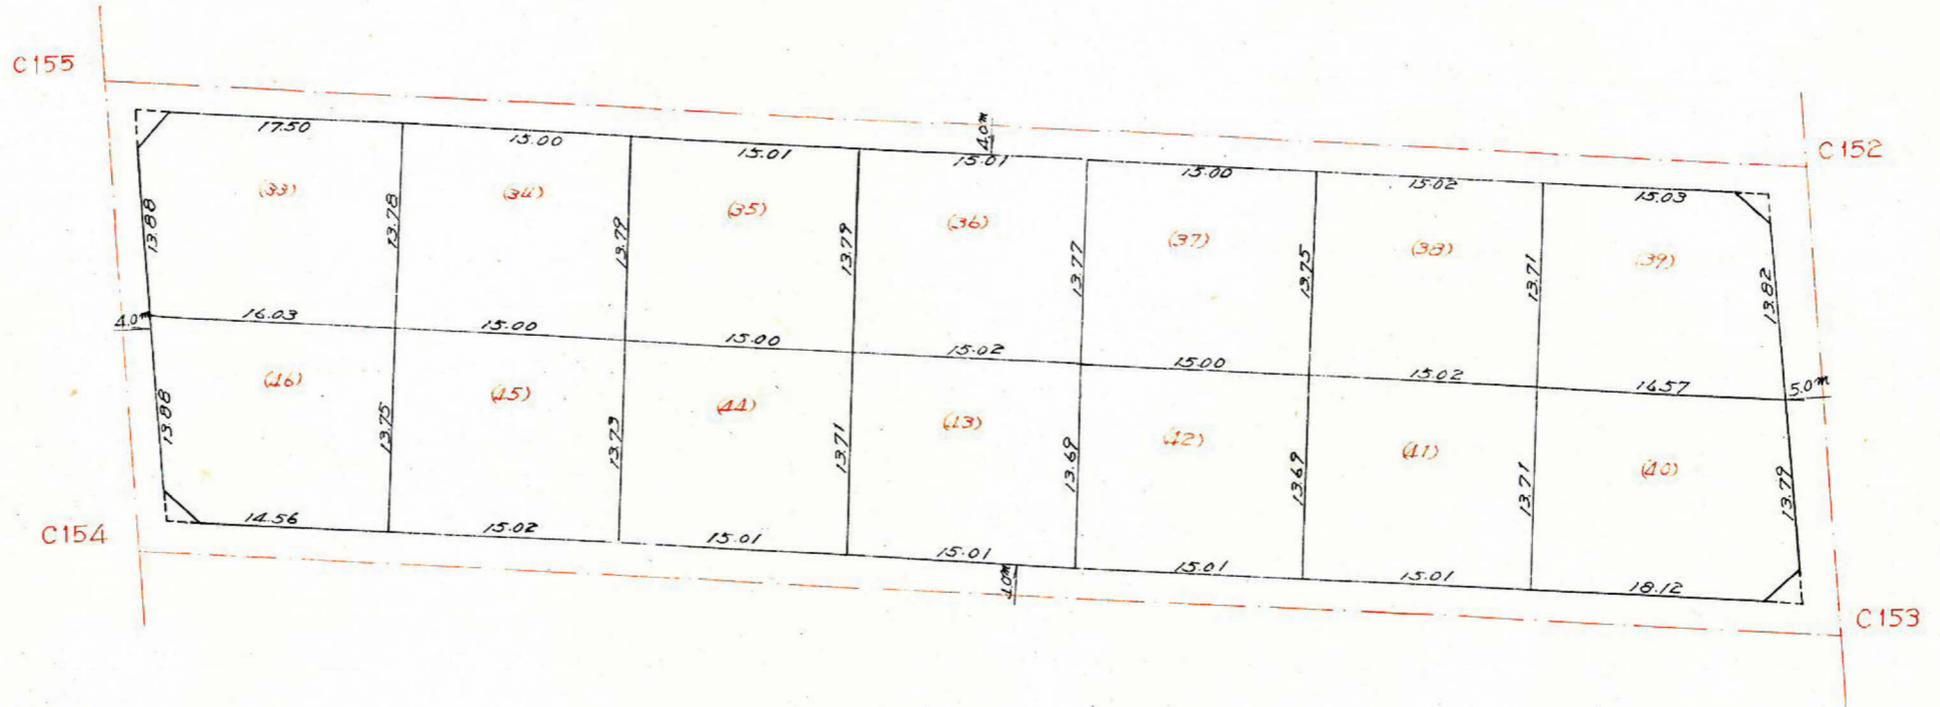


この図面等は、土地区画整理事業に関する参考資料として提供しています。  
 ○図面等は換地処分時のものであり、現在の状況とは異なる場合があります。  
 ○図面等によって、境界等が確定されるものではありません。

課	長	係	長	測	量	士	係

(分 筆 前)  
 確定面積平面図  $S = \frac{1}{500}$


ブロック番号 紫原 248-1 号

新地名 町 丁目  
 年 月 日

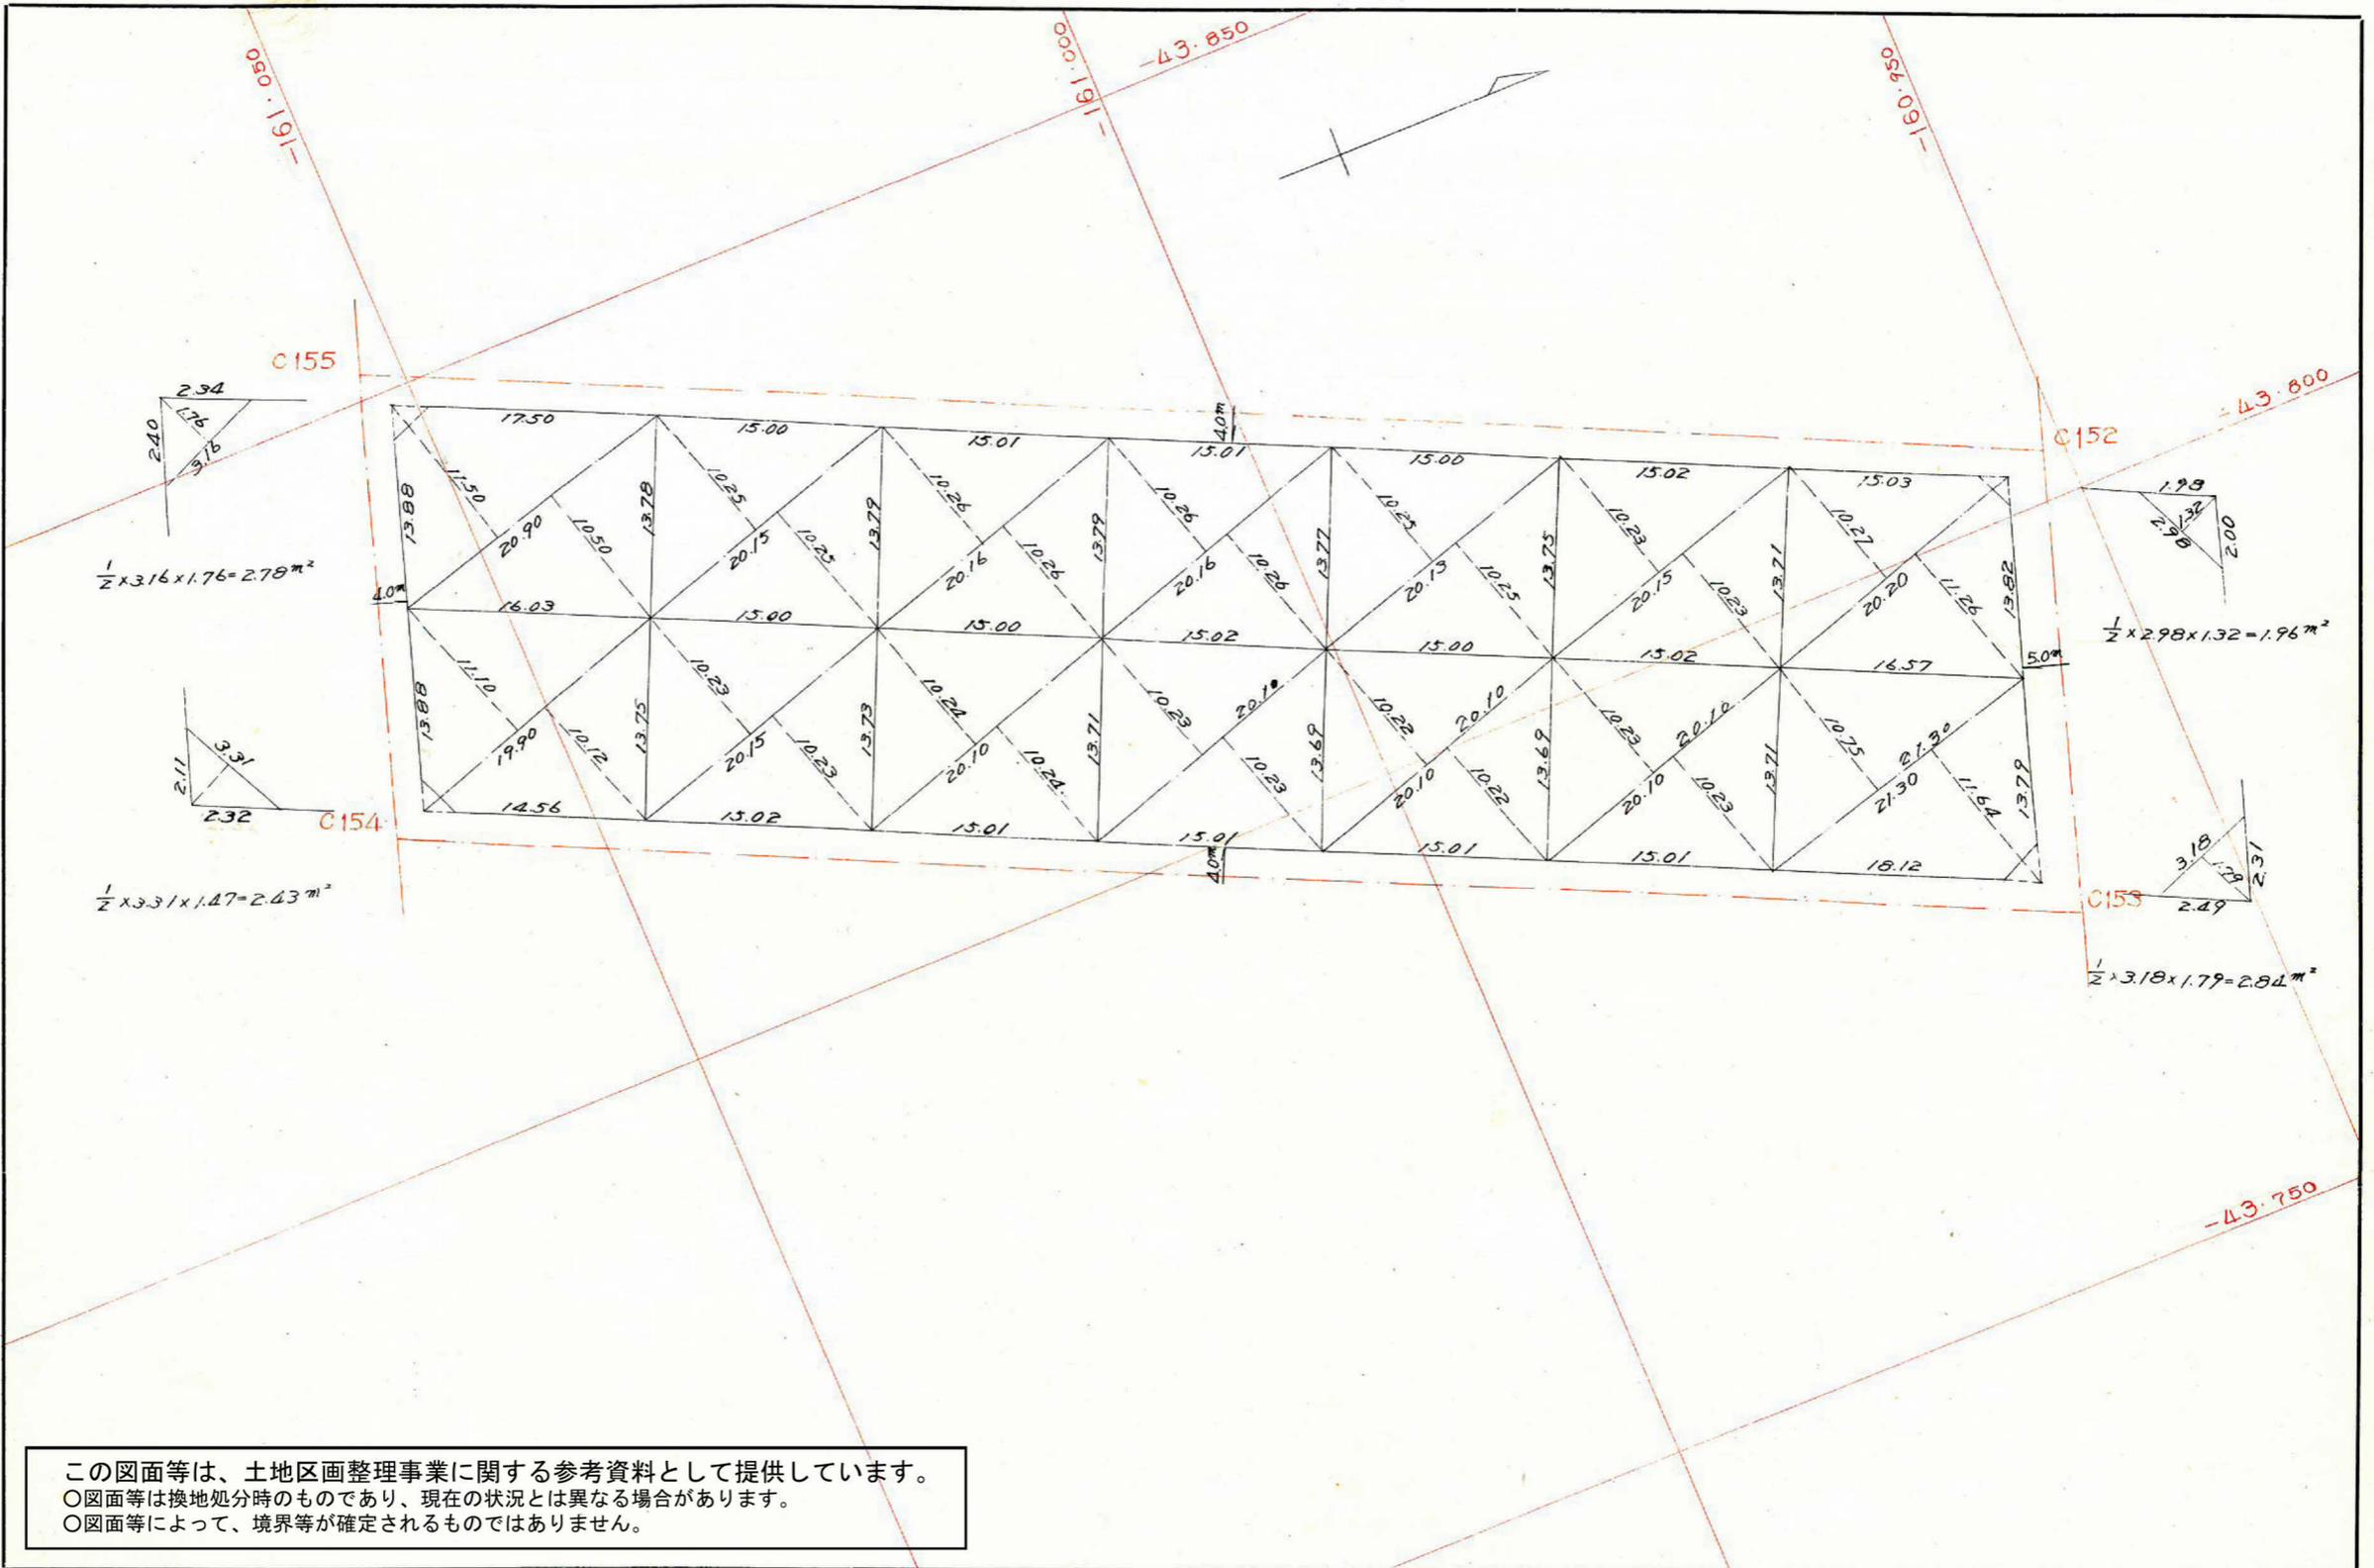

この図面等は、土地区画整理事業に関する参考資料として提供しています。  
 ○図面等は換地処分時のものであり、現在の状況とは異なる場合があります。  
 ○図面等によって、境界等が確定されるものではありません。

248-1

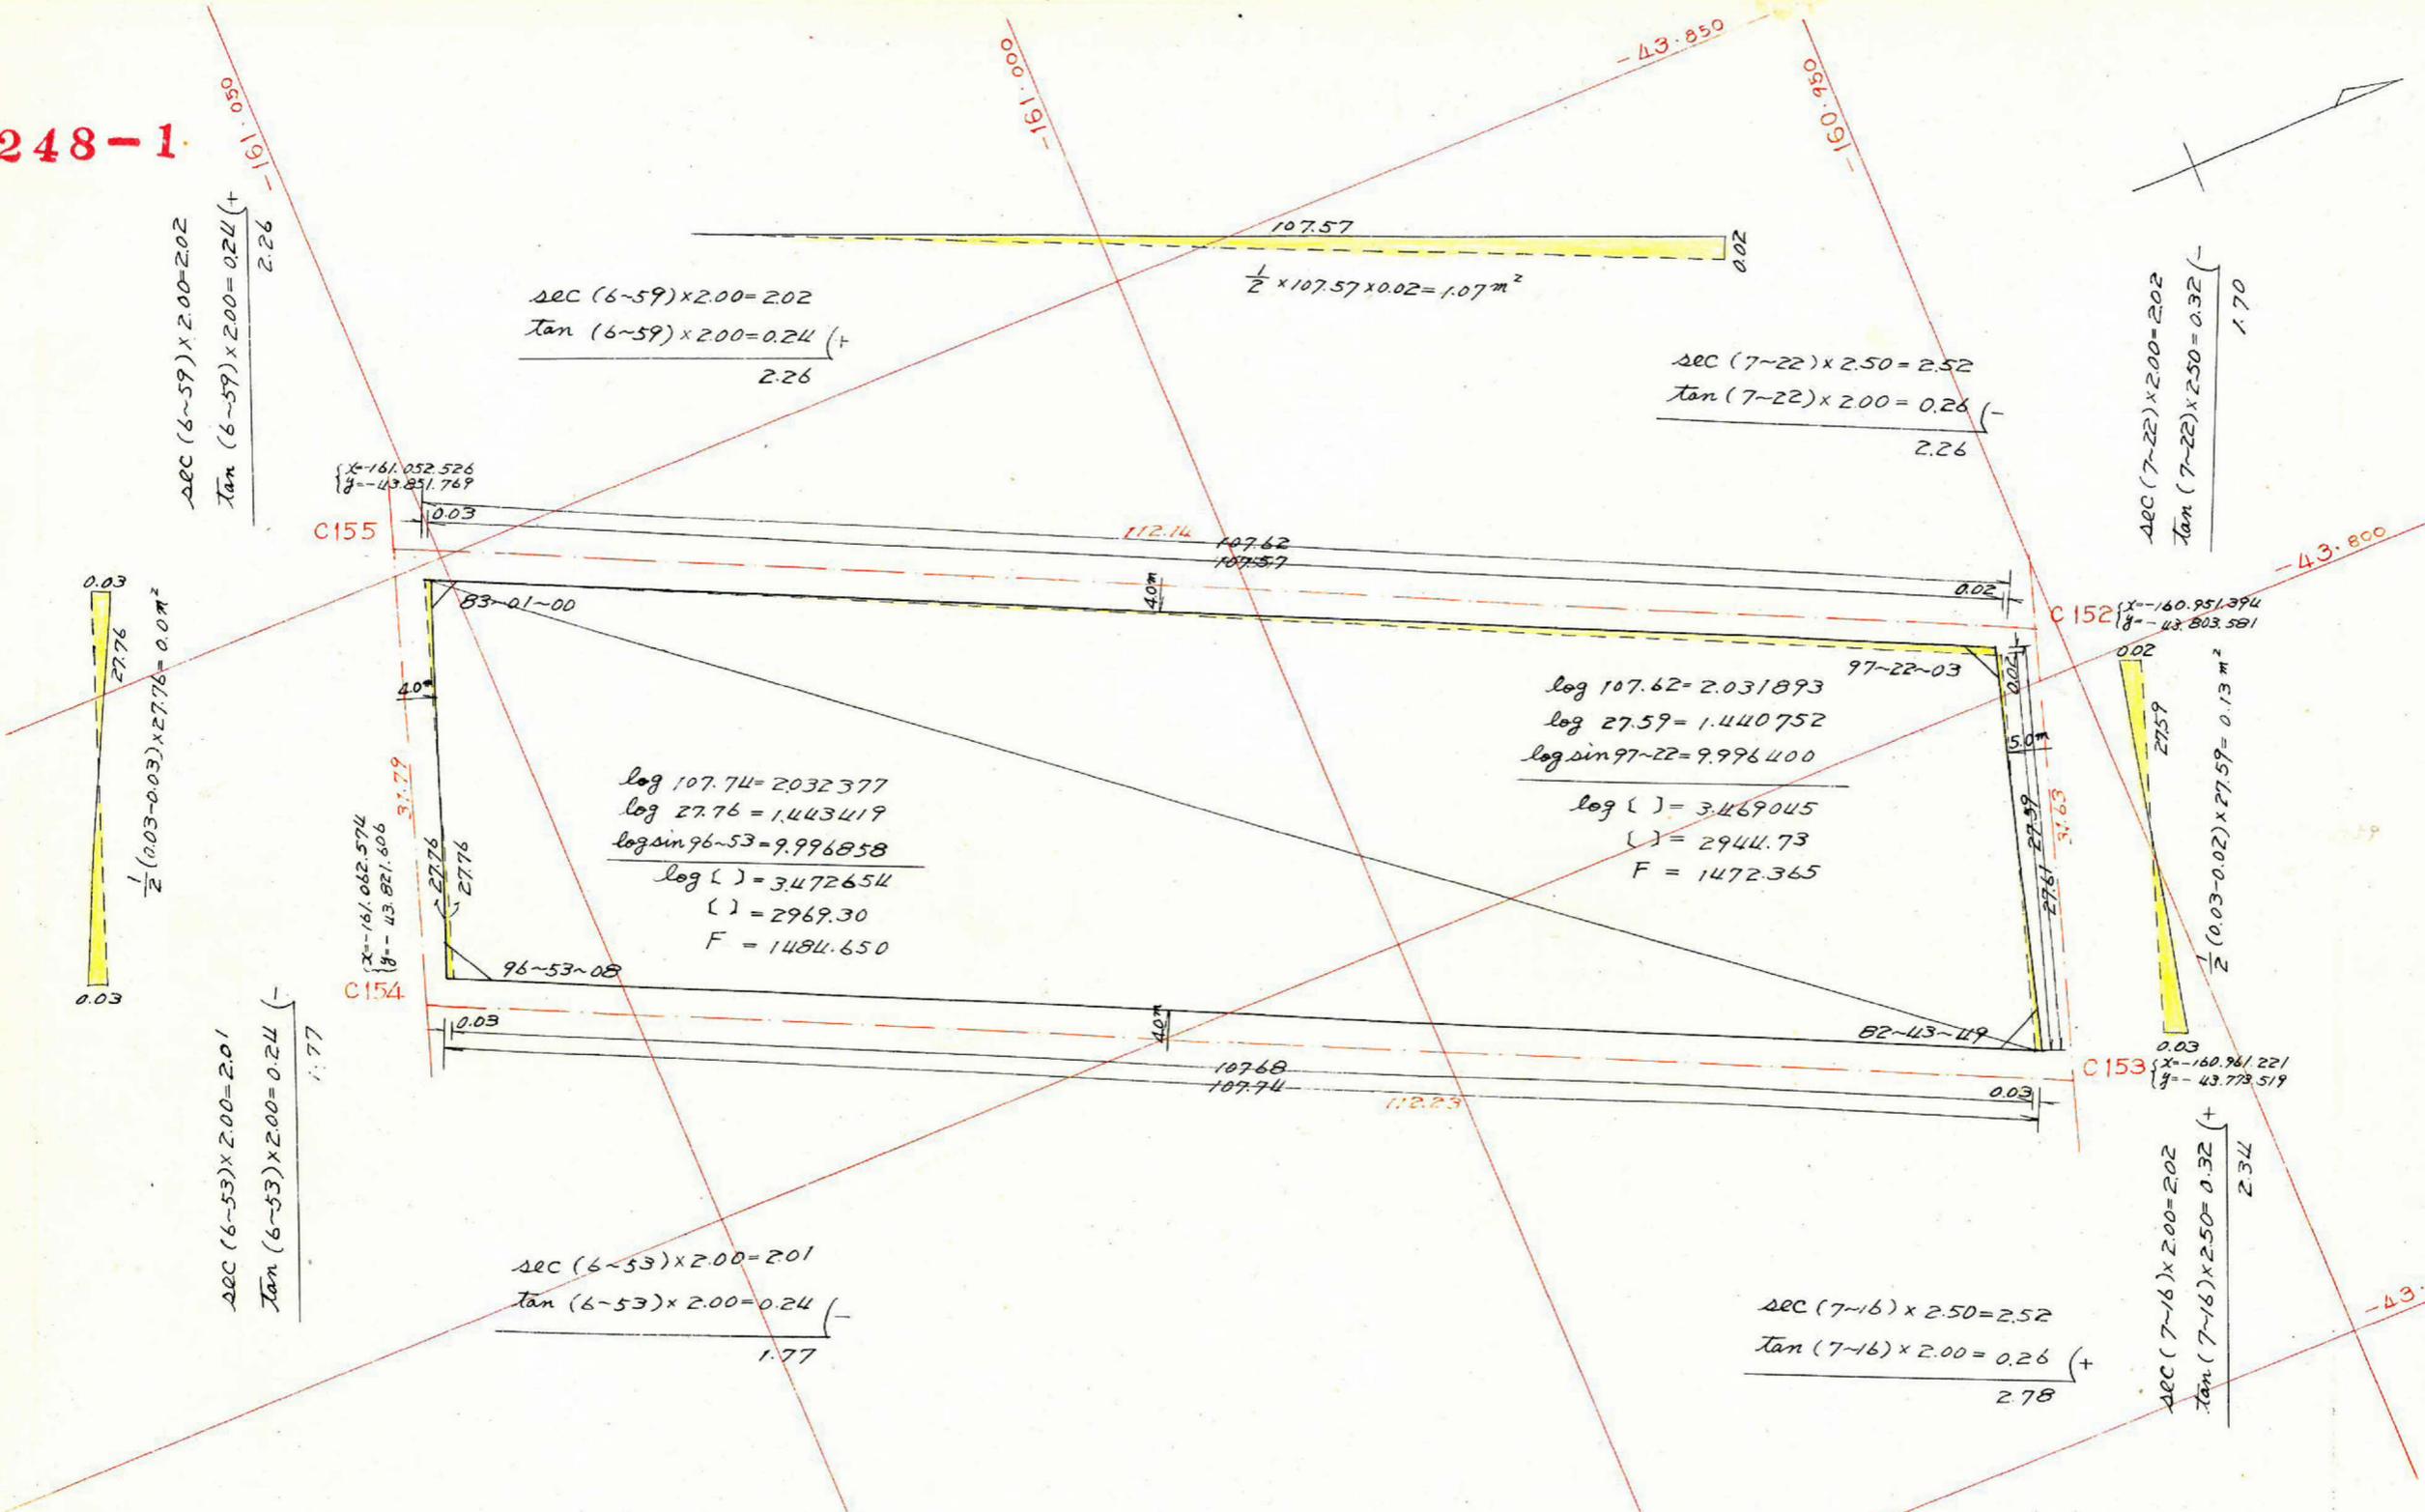

$$\frac{\sec(6-59) \times 2.00 = 2.02}{\tan(6-59) \times 2.00 = 0.24} \quad (+)$$

$$\frac{\sec(6-59) \times 2.00 = 2.02}{\tan(6-59) \times 2.00 = 0.24} \quad (+)$$

$$\frac{\sec(7-22) \times 2.50 = 2.52}{\tan(7-22) \times 2.00 = 0.26} \quad (-)$$

$$\frac{\sec(7-22) \times 2.00 = 2.02}{\tan(7-22) \times 2.50 = 0.32} \quad (-)$$

$$\frac{1}{2} (0.03 - 0.03) \times 27.76 = 0.00 \text{ m}^2$$

$$\frac{\sec(6-53) \times 2.00 = 2.01}{\tan(6-53) \times 2.00 = 0.24} \quad (-)$$

$$\frac{\sec(6-53) \times 2.00 = 2.01}{\tan(6-53) \times 2.00 = 0.24} \quad (-)$$

$$\frac{\sec(7-16) \times 2.50 = 2.52}{\tan(7-16) \times 2.00 = 0.26} \quad (+)$$

$$\frac{\sec(7-16) \times 2.00 = 2.02}{\tan(7-16) \times 2.50 = 0.32} \quad (+)$$

$$\begin{aligned} \log 107.74 &= 2.032377 \\ \log 27.76 &= 1.443419 \\ \log \sin 96-53 &= 9.996858 \\ \hline \log L &= 3.472654 \\ L &= 2969.30 \\ F &= 1484.650 \end{aligned}$$

$$\begin{aligned} \log 107.62 &= 2.031893 \\ \log 27.59 &= 1.440752 \\ \log \sin 97-22 &= 9.996400 \\ \hline \log L &= 3.469045 \\ L &= 2944.73 \\ F &= 1472.365 \end{aligned}$$

$$\frac{1}{2} \times 107.57 \times 0.02 = 1.07 \text{ m}^2$$

$$\frac{1}{2} (0.03 - 0.02) \times 27.59 = 0.13 \text{ m}^2$$

合計面積  
 剪除面積  
 プロット面積  
 割込面積

$$\begin{aligned} 1472.365 + 1484.650 + 1.07 + 0.13 &= 2958.21 \text{ m}^2 \\ 1.96 + 2.78 + 2.43 + 2.84 &= 10.01 \text{ m}^2 \\ &= 2948.20 \text{ m}^2 \\ &= 2948.20 \text{ m}^2 \end{aligned}$$

この図面等は、土地区画整理事業に関する参考資料として提供しています。  
 ○図面等は換地処分時のものであり、現在の状況とは異なる場合があります。  
 ○図面等によって、境界等が確定されるものではありません。