


課長	係長	測量士	係

(分筆前)
 確定面積平面図 $S = \frac{1}{500}$

ブロック番号 紫原 256-1号

新地名 町 丁目
 年 月 日

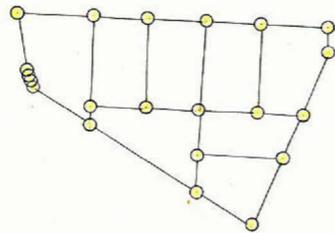


この図面等は、土地区画整理事業に関する参考資料として提供しています。
 ○図面等は換地処分時のものであり、現在の状況とは異なる場合があります。
 ○図面等によって、境界等が確定されるものではありません。

課	長	係	長	測	量	士	係

(分 筆 前)
 確定面積平面図 $S = \frac{1}{500}$

ブロック番号 紫原 256-1号

新地名 町 丁目
 年 月 日

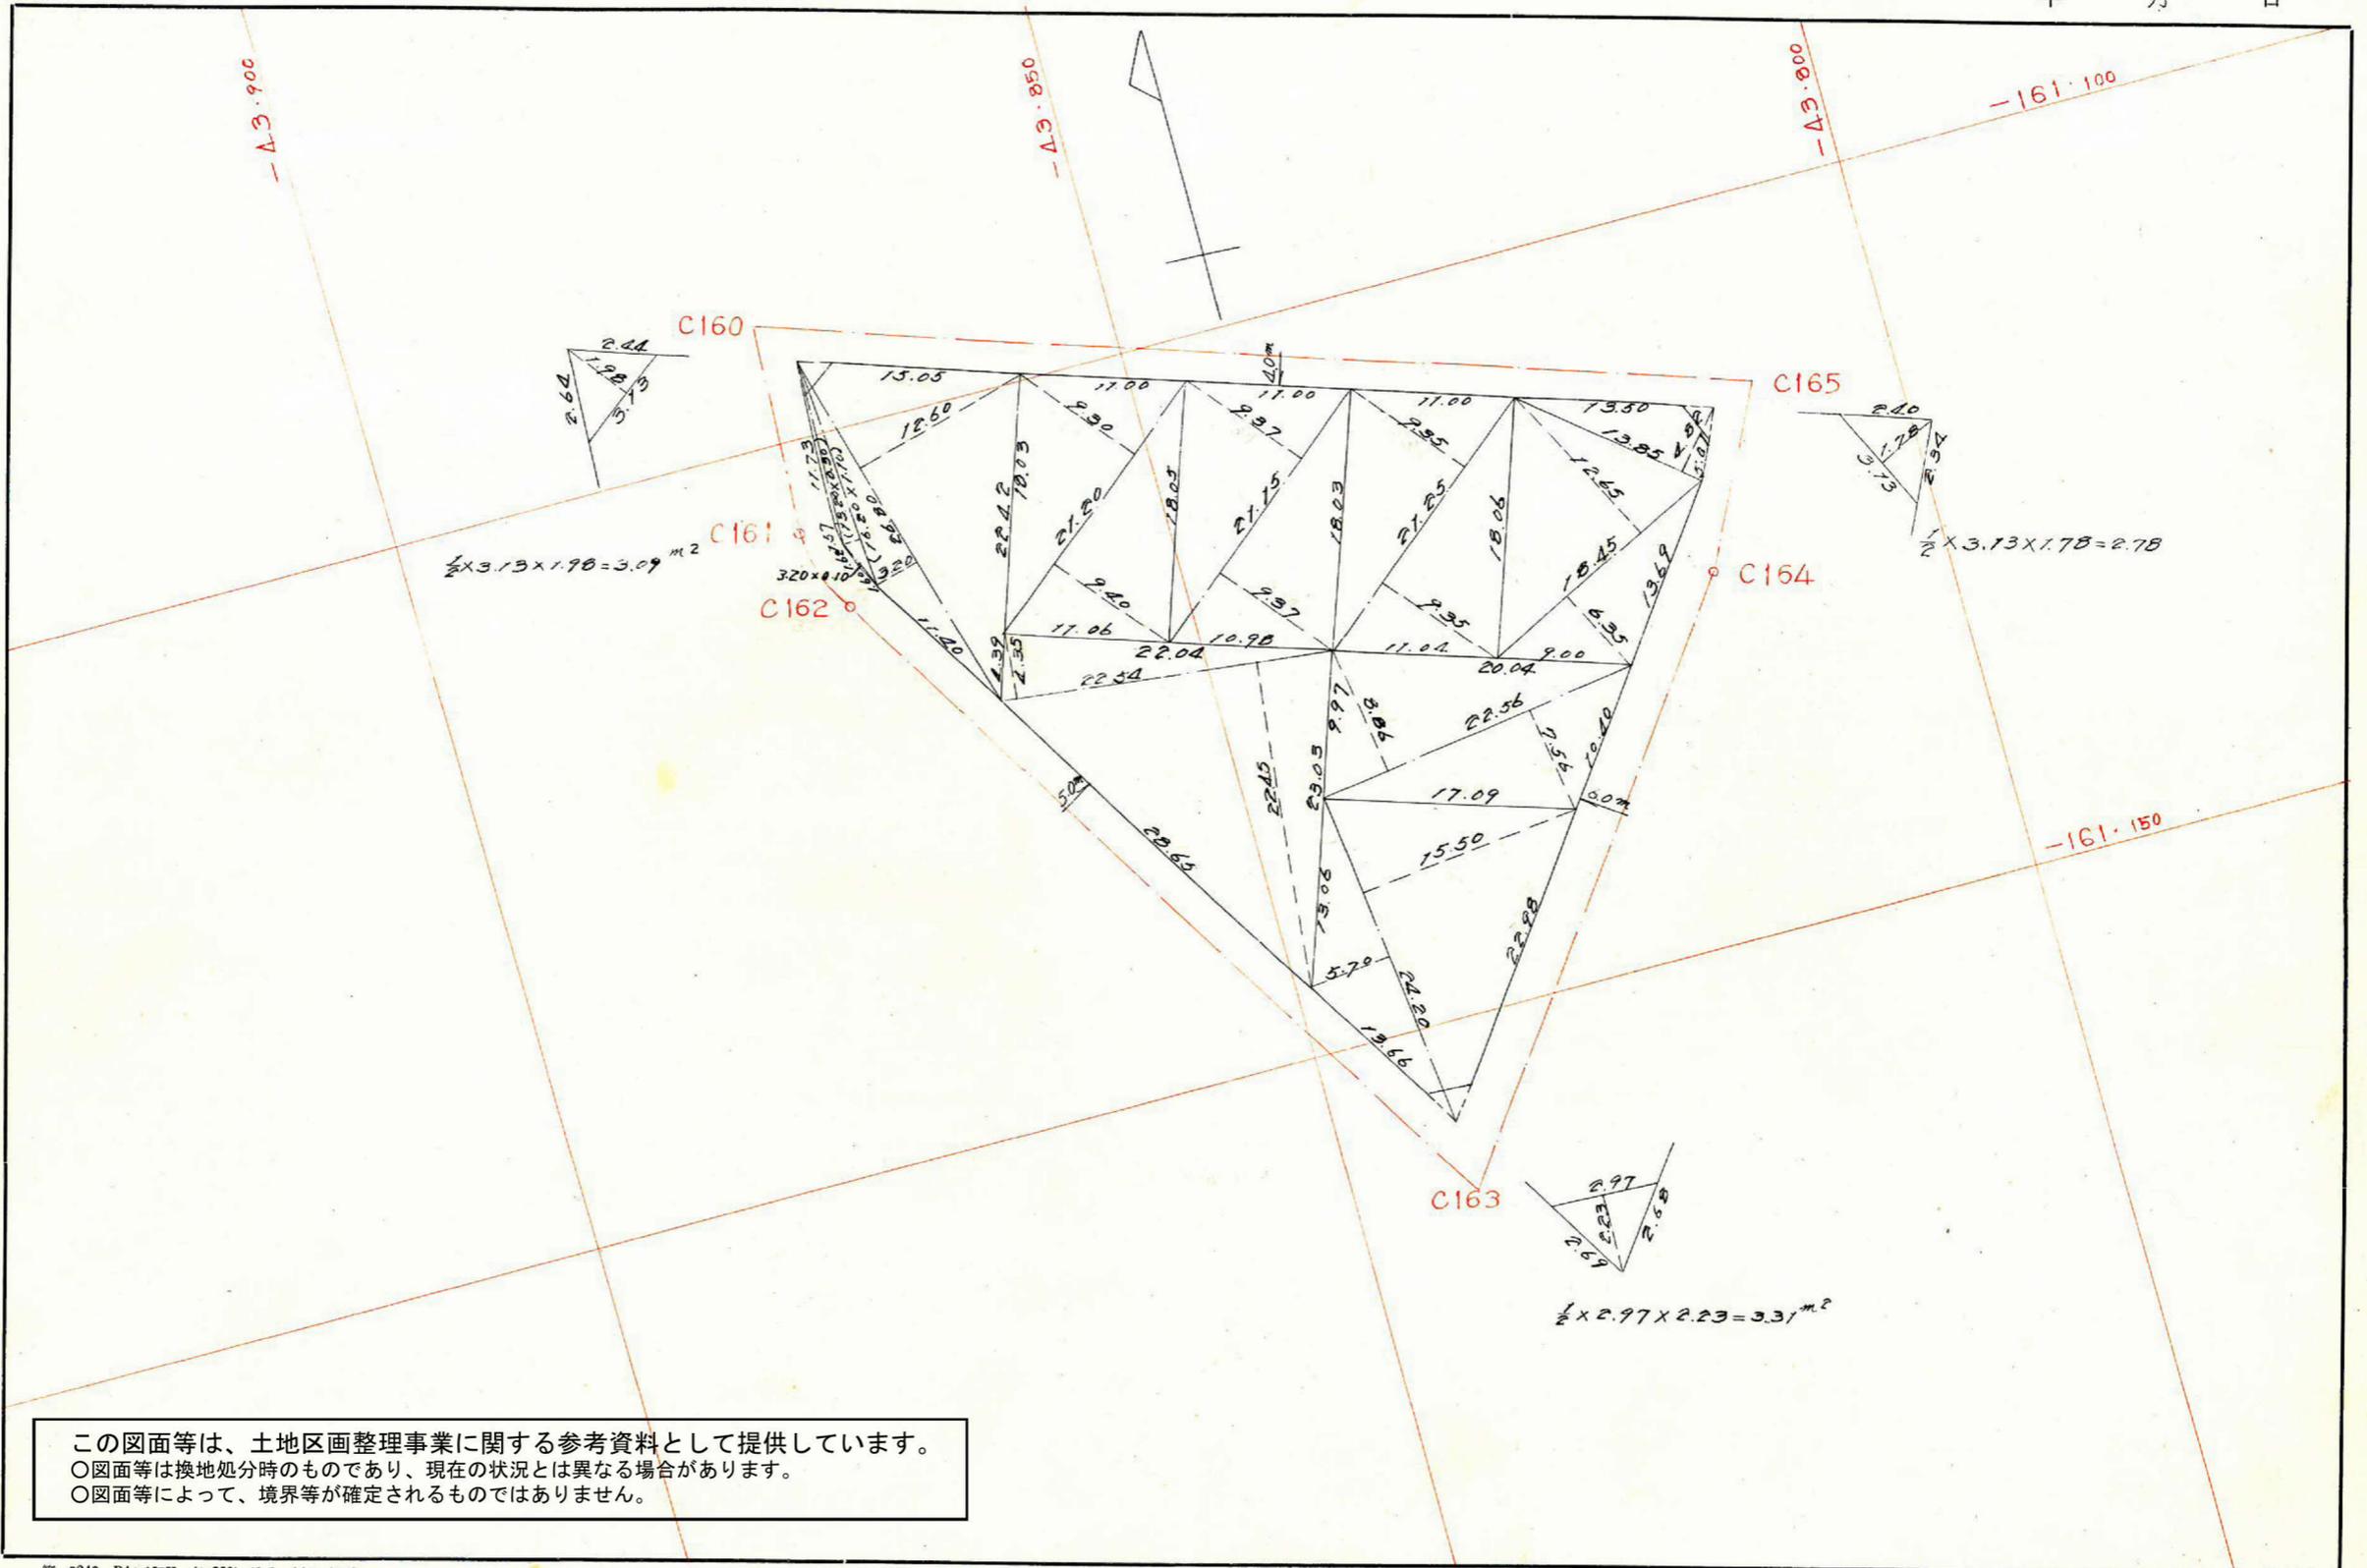

この図面等は、土地区画整理事業に関する参考資料として提供しています。
 ○図面等は換地処分時のものであり、現在の状況とは異なる場合があります。
 ○図面等によって、境界等が確定されるものではありません。

256-1


-43.900
008.CV-

053.CV-

008.CV-

-161.100

(256-1)

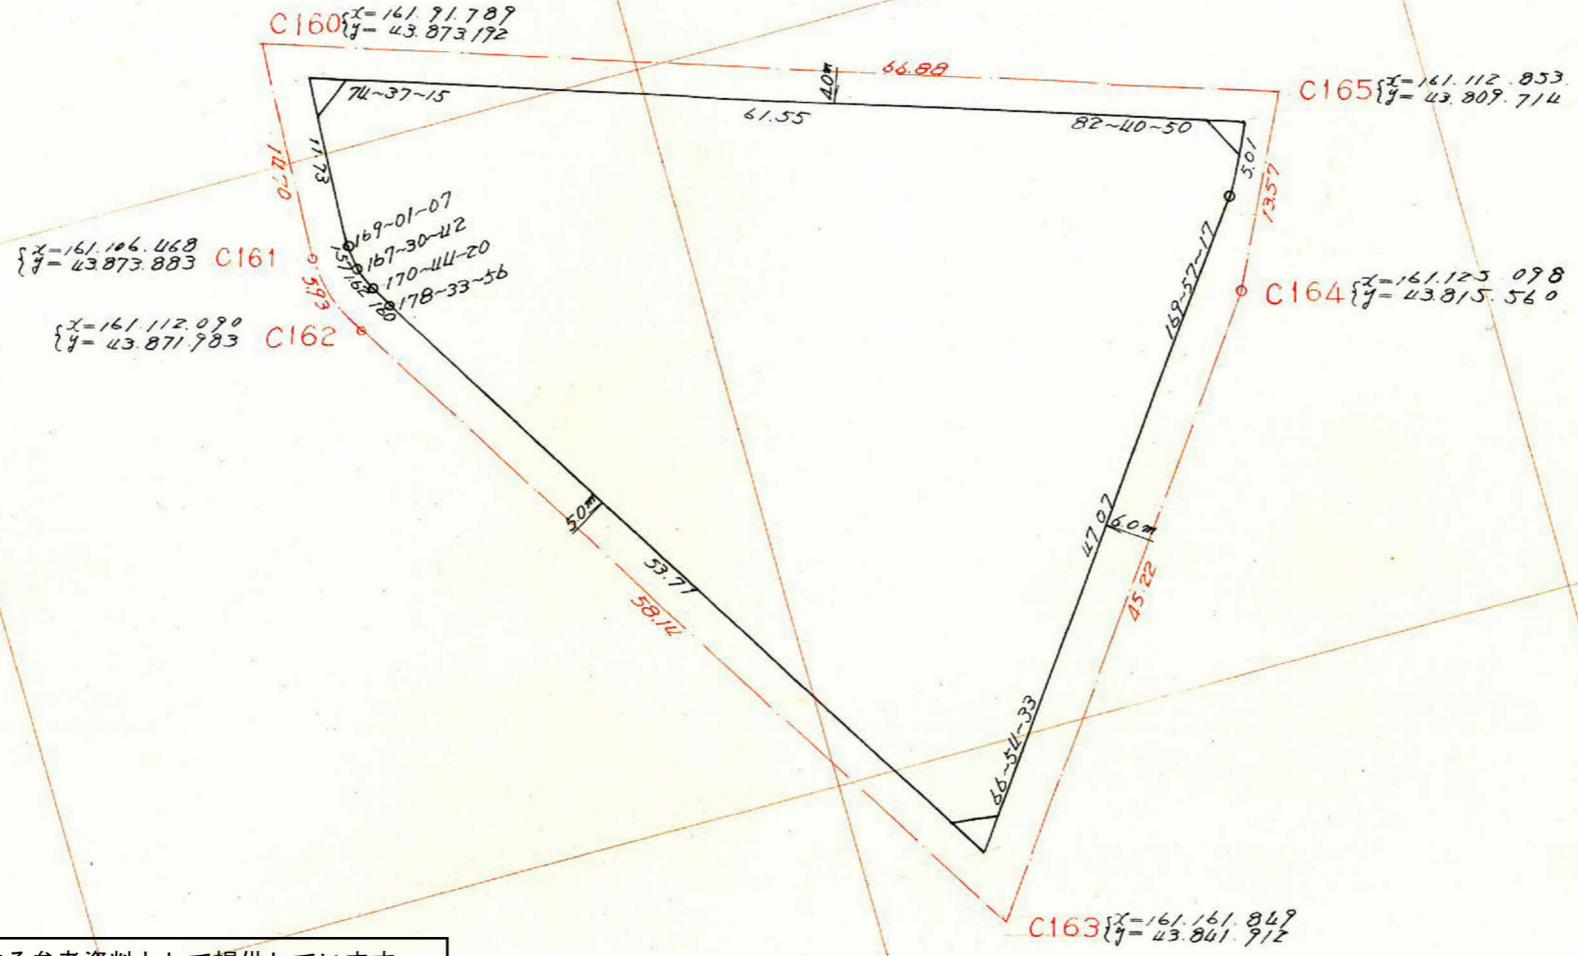

この図面等は、土地区画整理事業に関する参考資料として提供しています。
 ○図面等は換地処分時のものであり、現在の状況とは異なる場合があります。
 ○図面等によって、境界等が確定されるものではありません。

測点	距離	方位角	方位	Cos	sin	更正 緯距		更正 経距		合緯距	合経距	倍横距	倍面積
						N	S	E	W				
A	11.73	74-37	N74-37E	0.2652	0.9641	3.108		11.309		+ 3.108	+ 11.309	+ 11.309	+ 35.148
B	1.57	63-38	N63-38E	0.4441	0.8959	0.695		1.407		+ 3.803	+ 12.716	+ 24.025	+ 16.697
C	1.62	51-09	N51-09E	0.6272	0.7787	1.014		1.262		+ 4.817	+ 13.978	+ 26.694	+ 27.067
D	1.60	41-53	N41-53E	0.7445	0.6676	1.189		1.069		+ 6.006	+ 15.047	+ 29.025	+ 34.510
E	53.71	40-27	N40-27E	0.7609	0.6487	40.865		34.842		+ 46.871	+ 49.889	+ 64.936	+ 2653.609
F	47.07	287-22	N72-38W	0.2984	0.9544		14.043		44.922	+ 60.914	+ 4.967	+ 54.856	+ 770.342
G	50.1	277-19	N82-41W	0.1273	0.9918		0.636		4.967	+ 61.550	0	+ 4.967	+ 3.159
H	61.55	180-0	S 0 W	1.0000	0		61.550		0	0	0		0
計						61.550	61.550	49.889	49.889				3540.532
													面積 = 1770.26

剪除面積 $3.09 + 3.31 + 2.78 = 9.18 \text{ m}^2$
 7077面積 $1,770.26 - 9.18 = 1,761.08 \text{ m}^2$
 割込面積 $= 1,761.08 \text{ m}^2$