


課	長	係	長	測	量	士	係

(分 筆 前)
 確定面積平面図 $S = \frac{1}{500}$

ブロック番号 **紫原** 153 号

新地名 町 丁目
 年 月 日

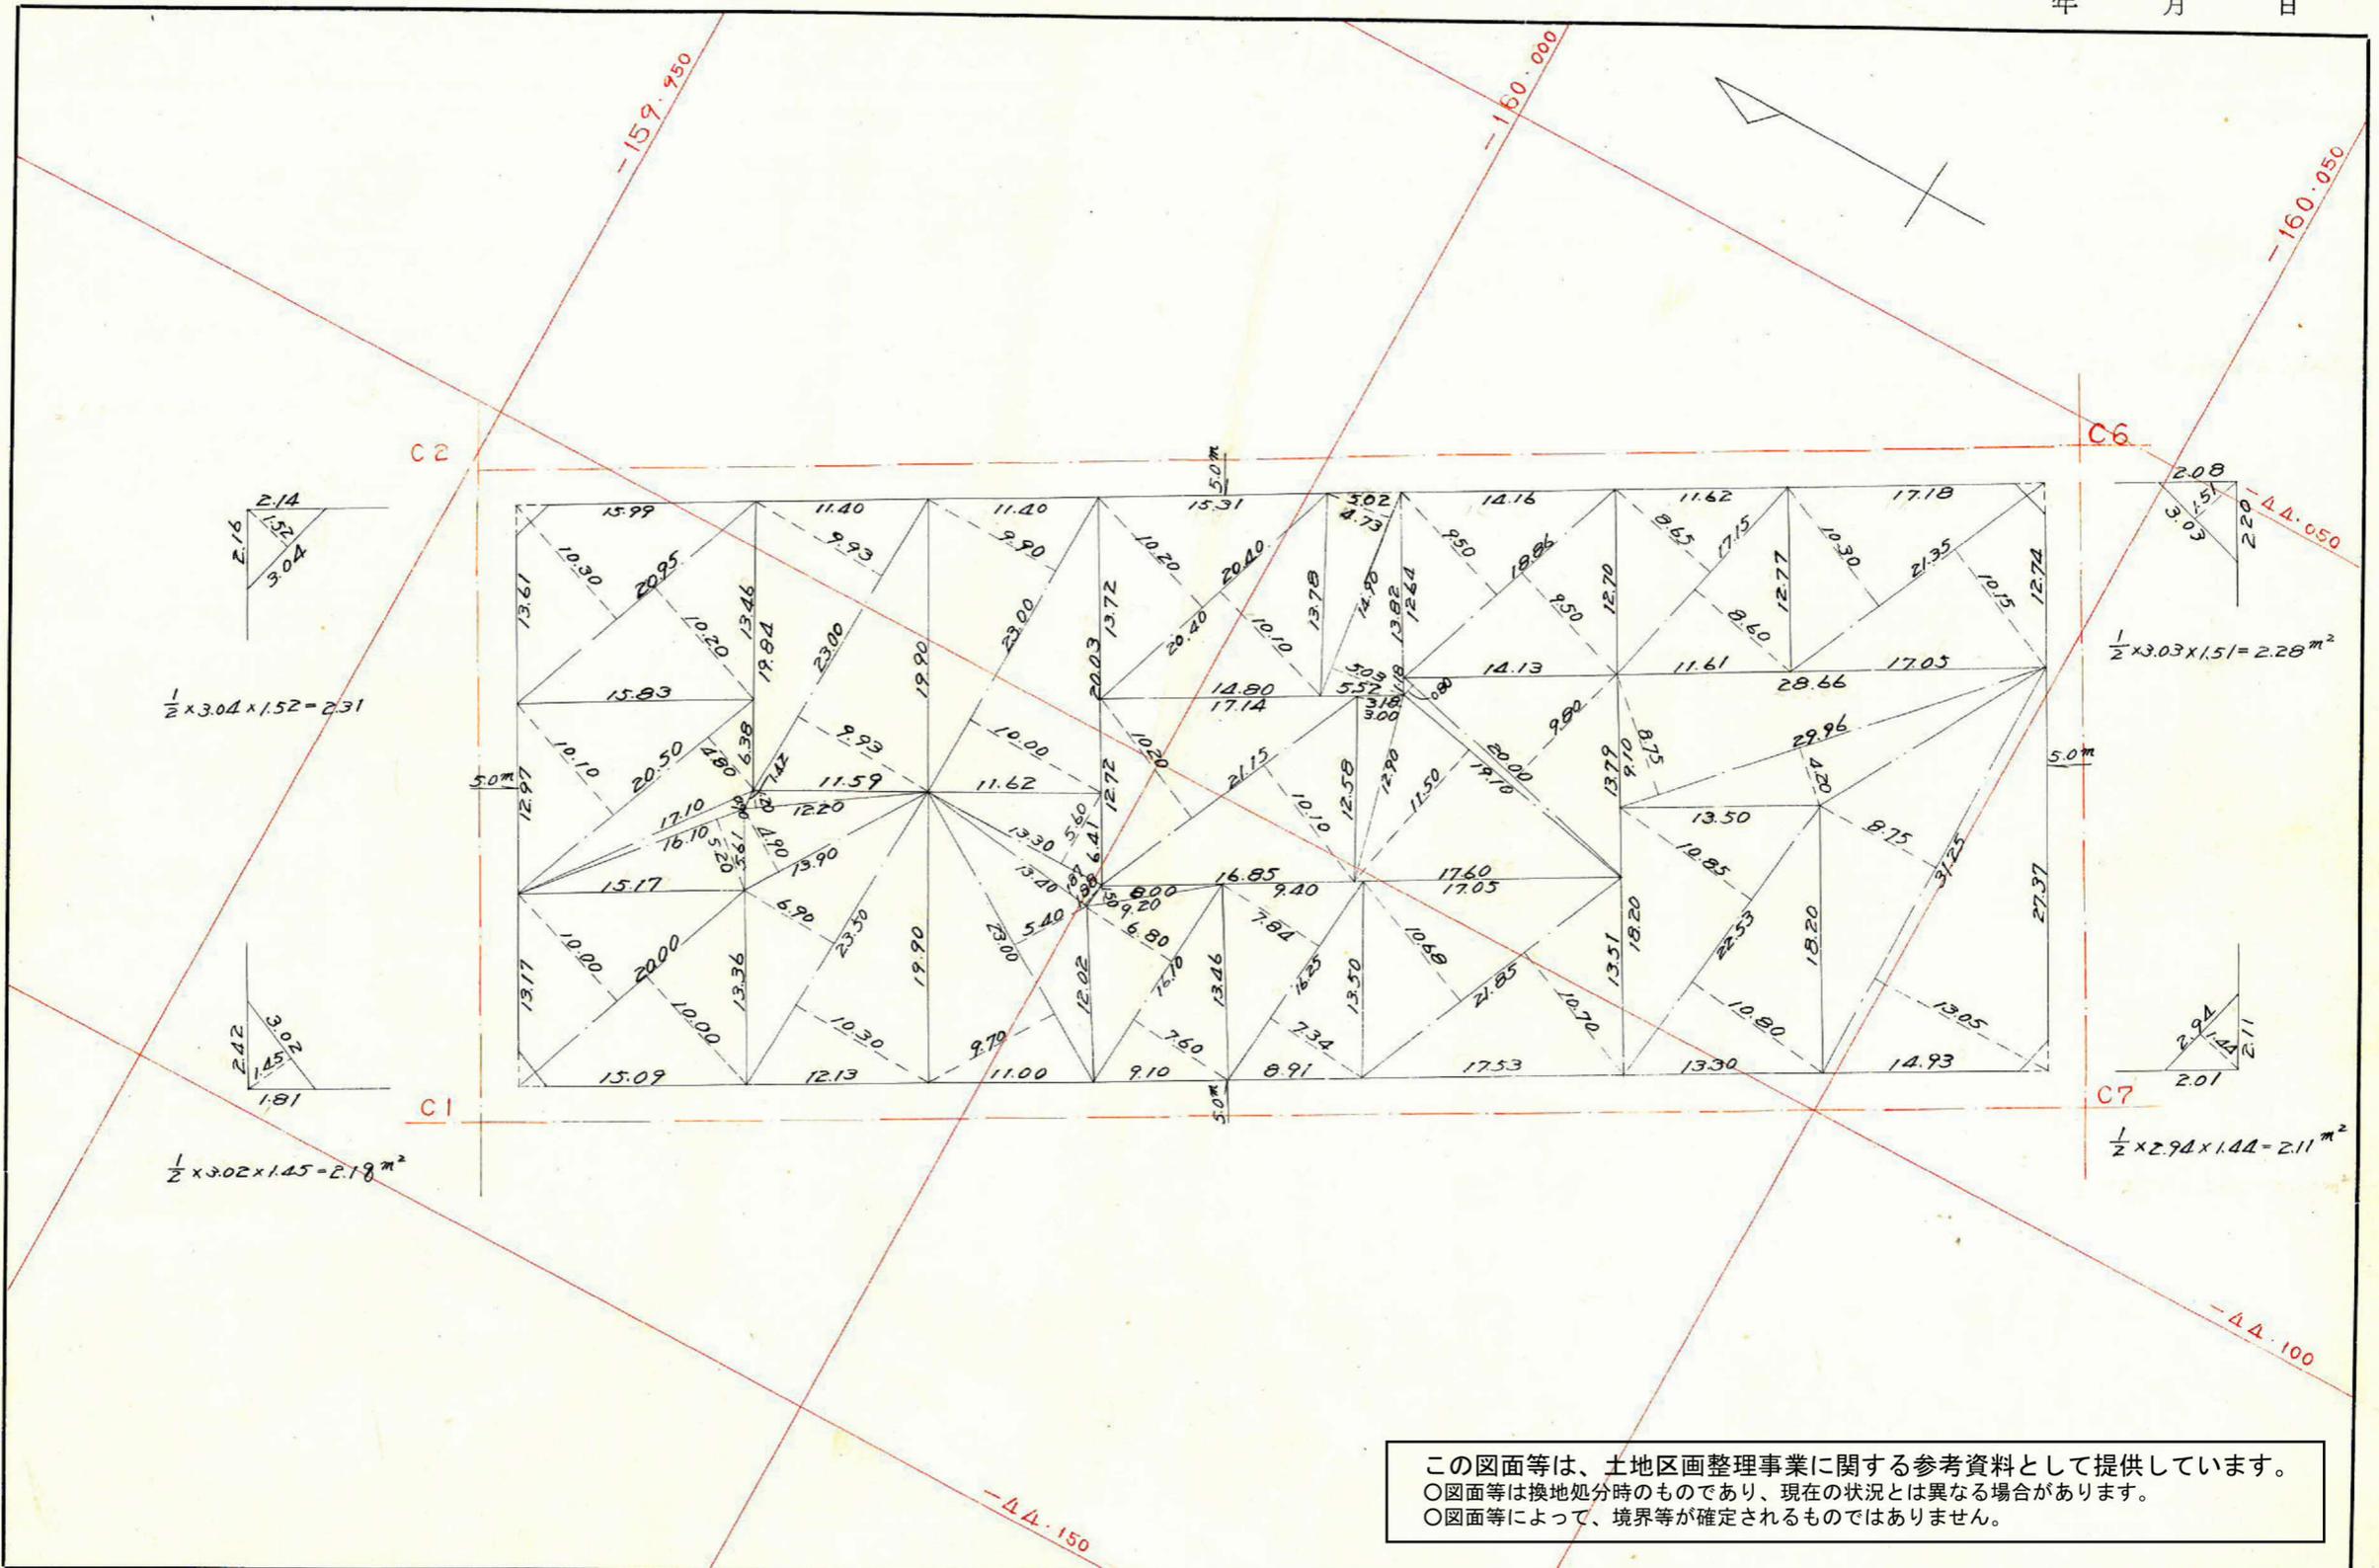

この図面等は、土地区画整理事業に関する参考資料として提供しています。
 ○図面等は換地処分時のものであり、現在の状況とは異なる場合があります。
 ○図面等によって、境界等が確定されるものではありません。

$$\frac{\Delta EC(0-15) \times 2.50 = 2.50}{\tan(0-15) \times 2.50 = 0.01} (-)$$

$$\frac{\Delta EC(0-01) \times 2.50 = 2.50}{\tan(0-01) \times 2.50 = 0} (+)$$

$$\frac{\Delta EC(0-15) \times 2.50 = 2.50}{\tan(0-15) \times 2.50 = 0.01} (-)$$

$$\frac{\Delta EC(0-19) \times 2.50 = 2.50}{\tan(0-19) \times 2.50 = 0.01} (+)$$

$$\frac{\Delta EC(0-19) \times 2.50 = 2.50}{\tan(0-19) \times 2.50 = 0.01} (+)$$

$$\frac{\Delta EC(0-05) \times 2.50 = 2.50}{\tan(0-05) \times 2.50 = 0} (-)$$

$$\frac{1}{2}(0.03-0.02) \times 102.08 = 0.51 \text{ m}^2$$

C2 { x = -159.950.715
y = -44.104.062

C6 { x = -160.044.138
y = -44.051.731

C1 { x = -159.972.400
y = -44.143.168

C7 { x = -160.022.407
y = -44.012.403

$$\begin{aligned} \log 39.73 &= 1.599119 \\ \log 102.08 &= 2.008941 \\ \log \sin 90-15 &= 9.999996 \\ \log [] &= 3.608056 \\ [] &= 4055.61 \\ F &= 2027.805 \end{aligned}$$

$$\begin{aligned} \log 40.14 &= 1.603577 \\ \log 102.02 &= 2.008685 \\ \log \sin 90-05 &= 0.000000 \\ \log [] &= 3.612262 \\ [] &= 4095.07 \\ F &= 2047.535 \end{aligned}$$

$$\frac{\Delta EC(0-01) \times 2.50 = 2.50}{\tan(0-01) \times 2.50 = 0} (+)$$

$$\frac{\Delta EC(0-05) \times 2.50 = 2.50}{\tan(0-05) \times 2.50 = 0} (-)$$

合計面積 2027.805 + 2047.535 - 0.51 - 0.60 = 4074.23 m²
 剪除面積 2.31 + 2.19 + 2.28 + 2.11 = 8.89 m²
 フロア面積 = 4065.34 m²
 割込面積 = 4065.34 m²


この図面等は、土地区画整理事業に関する参考資料として提供しています。
 ○図面等は換地処分時のものであり、現在の状況とは異なる場合があります。
 ○図面等によって、境界等が確定されるものではありません。

課長	係長	測量士	係



(分筆前)
確定面積平面図 $S = \frac{1}{500}$

ブロック番号 **紫原** 153 号

新地名 町 丁目
年 月 日

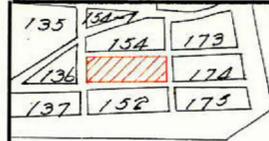

紫原4丁目

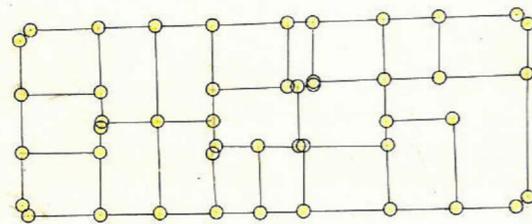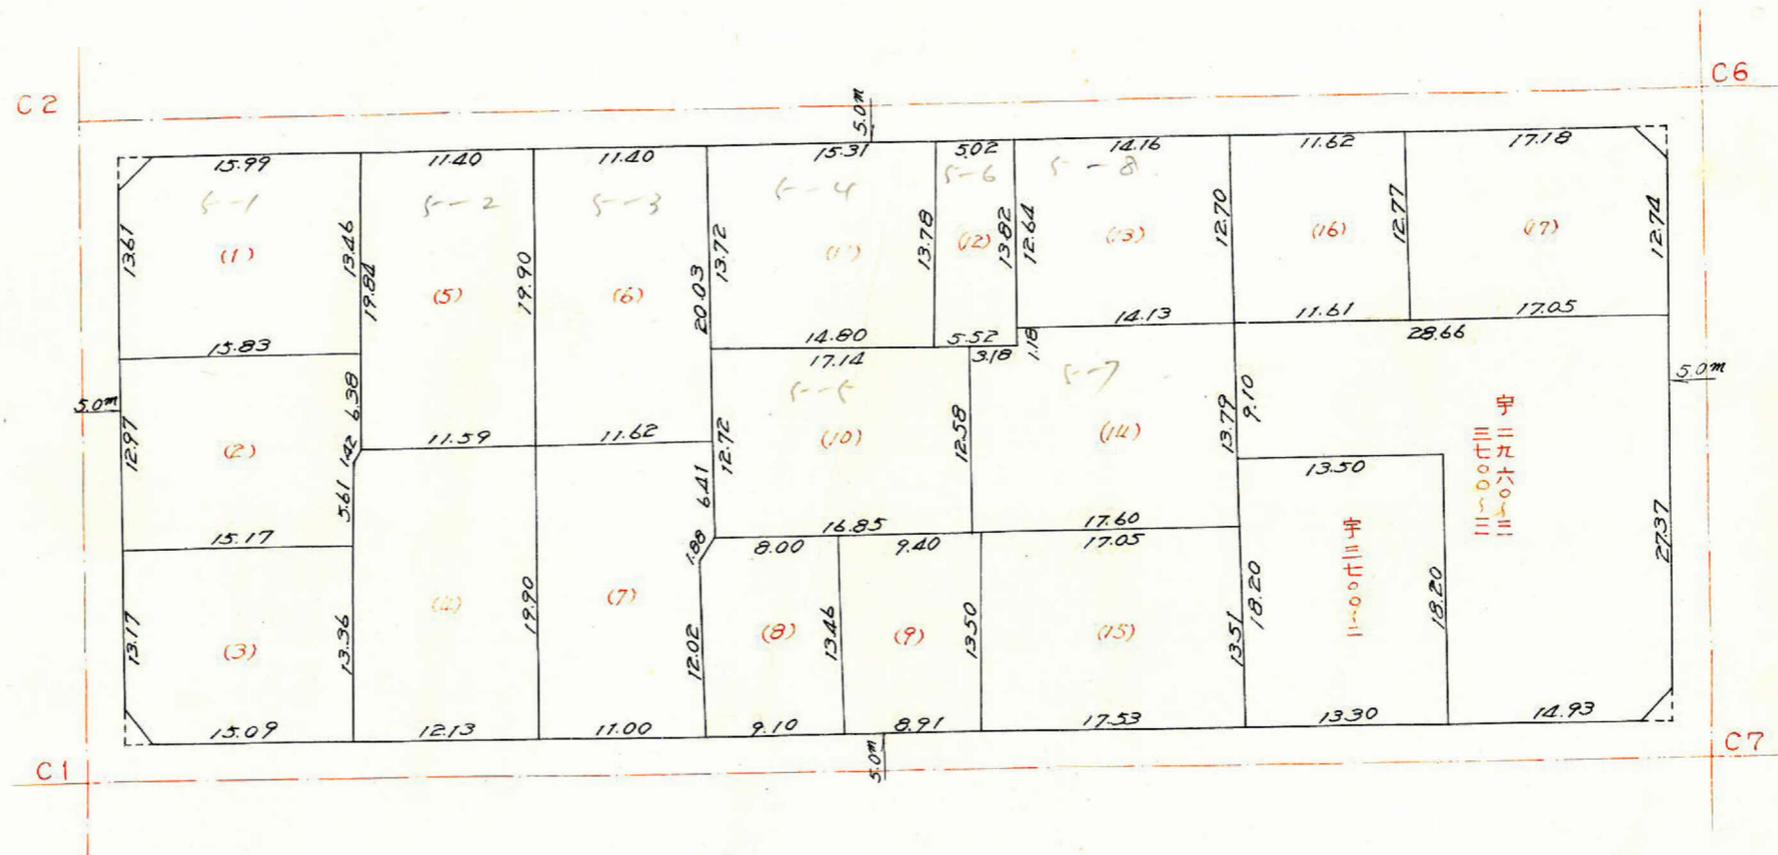

この図面等は、土地区画整理事業に関する参考資料として提供しています。
○図面等は換地処分時のものであり、現在の状況とは異なる場合があります。
○図面等によって、境界等が確定されるものではありません。