
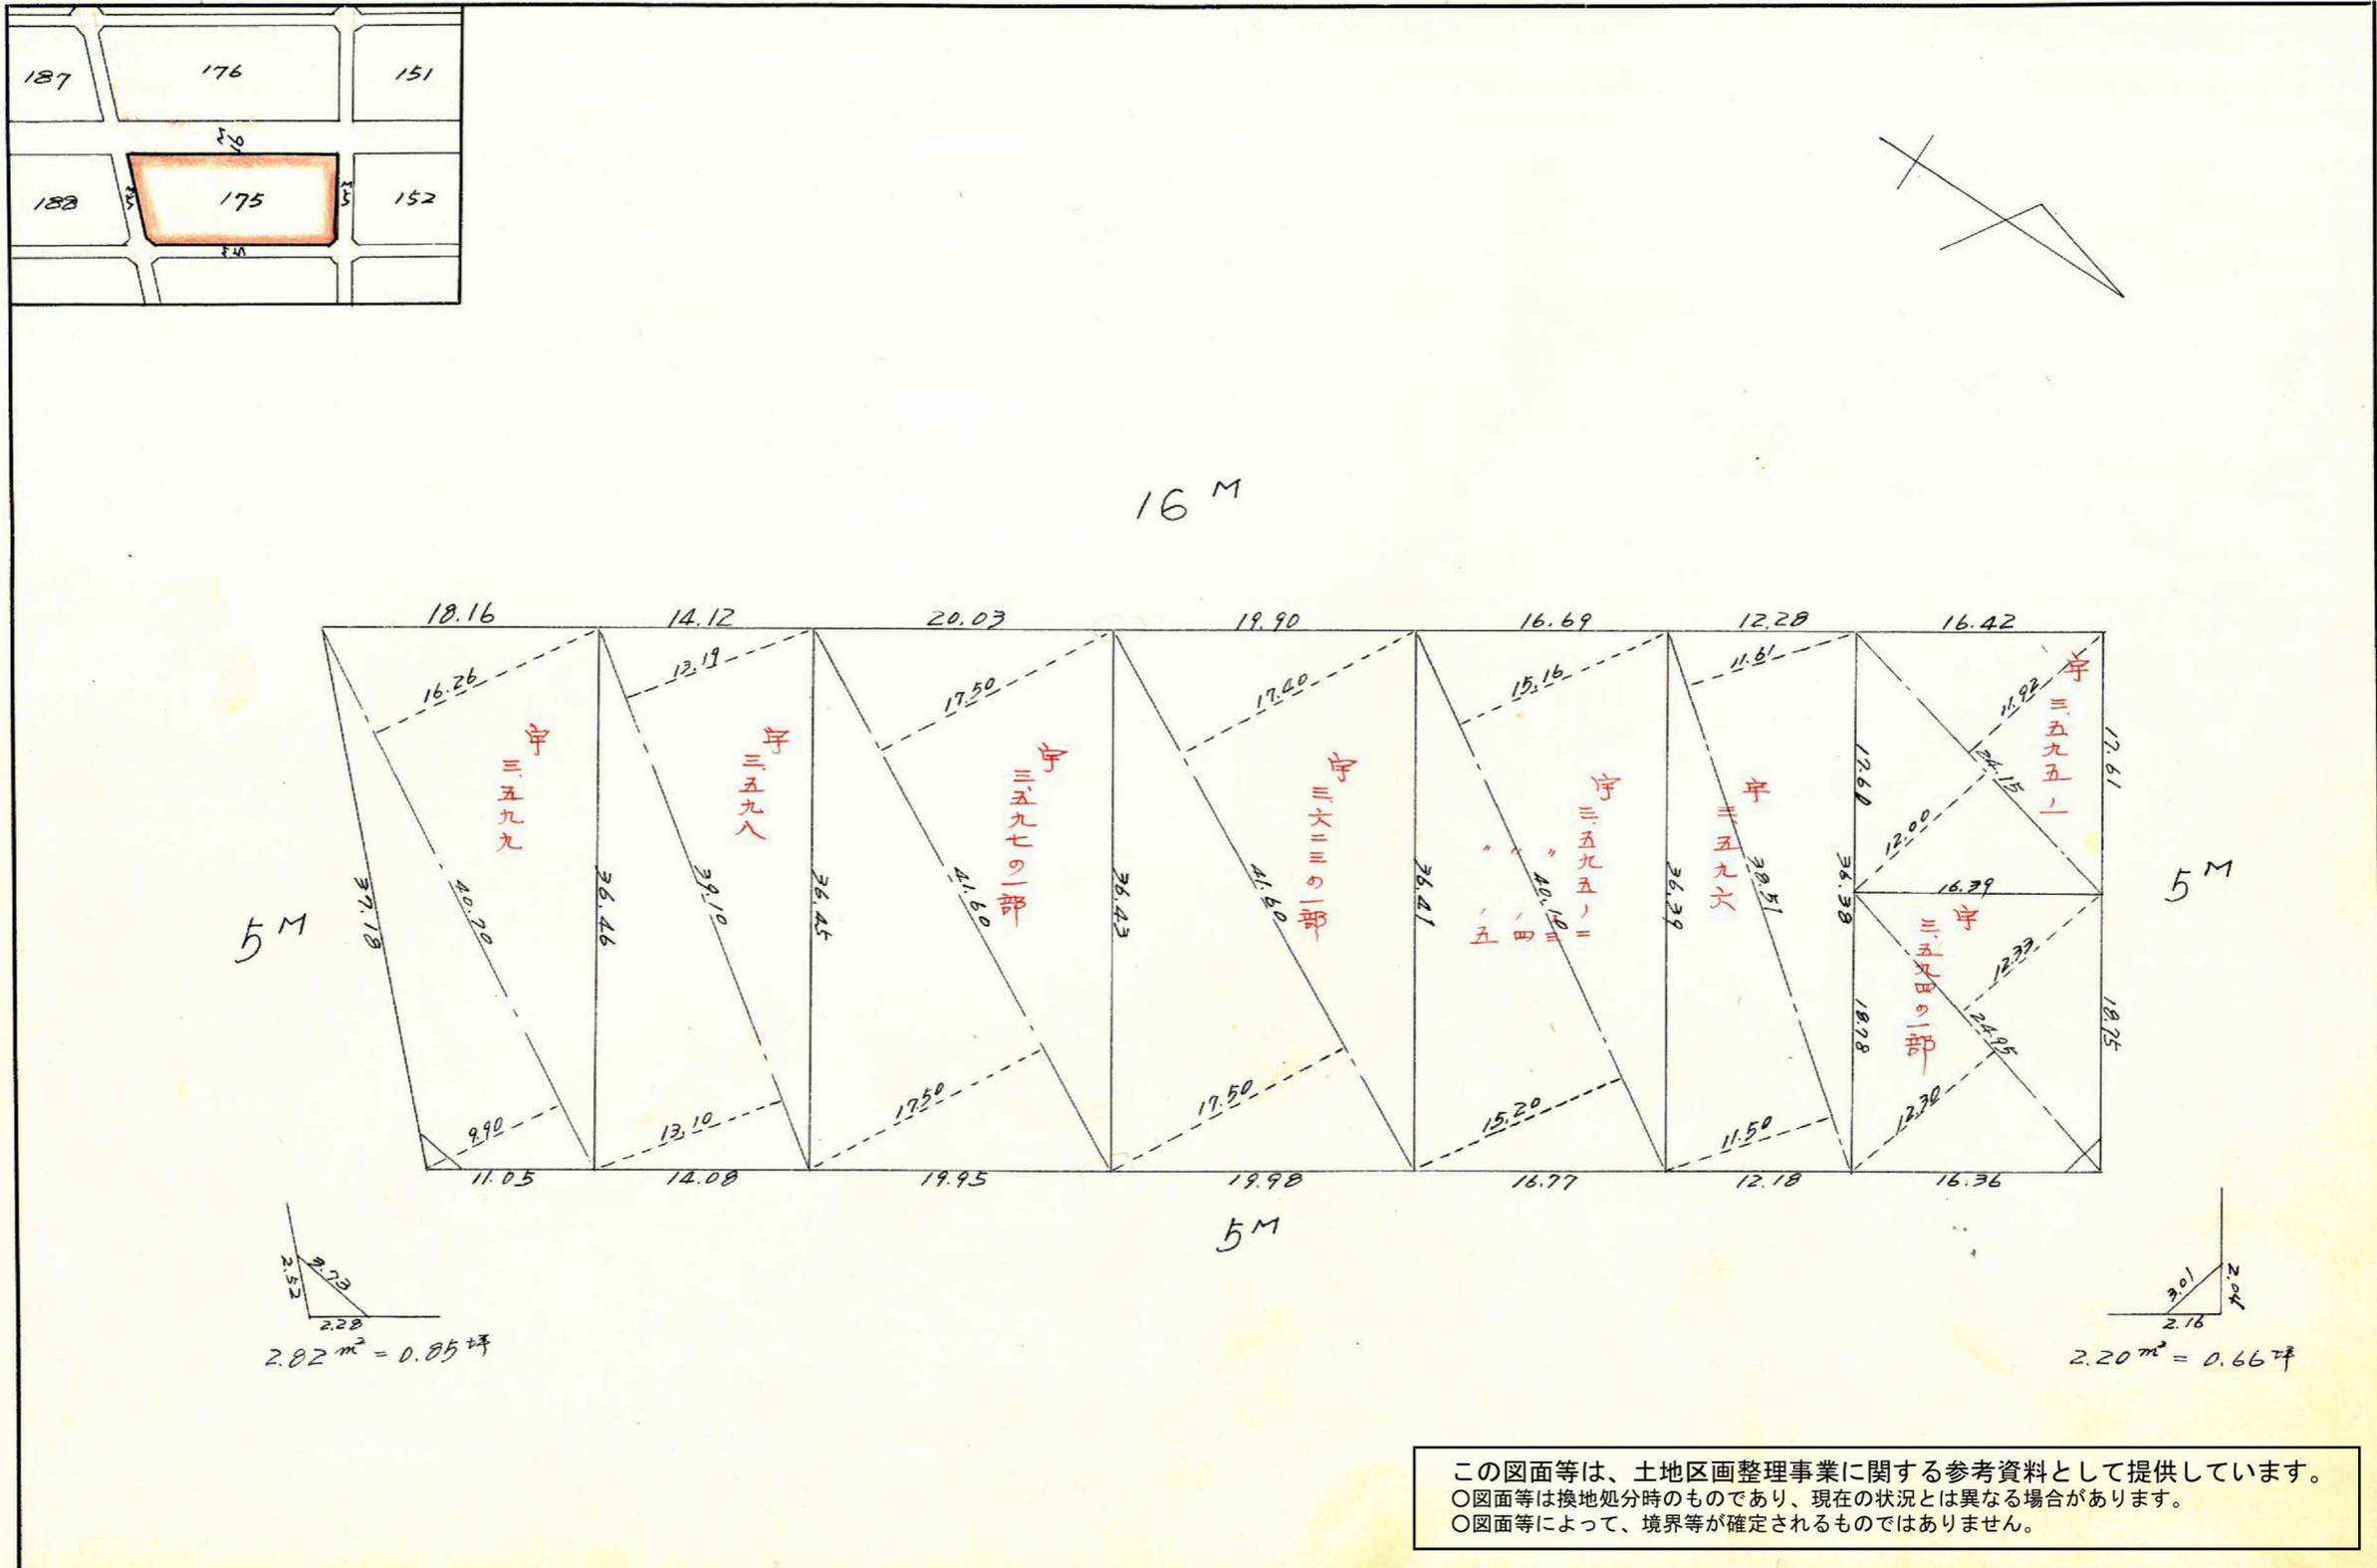


課長	係長	測量士	係

(分筆前)
 確定面積平面図 $S = \frac{1}{500}$

ブロック番号 紫原 175 号

新地名 町 丁目
 年 月 日

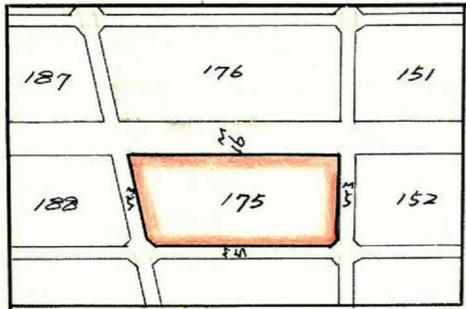


この図面等は、土地区画整理事業に関する参考資料として提供しています。
 ○図面等は換地処分時のものであり、現在の状況とは異なる場合があります。
 ○図面等によって、境界等が確定されるものではありません。

$$x = 1.787.008$$

$$y = 2.101.708$$

$$x = 1.886.339$$

$$y = 2.026.948$$

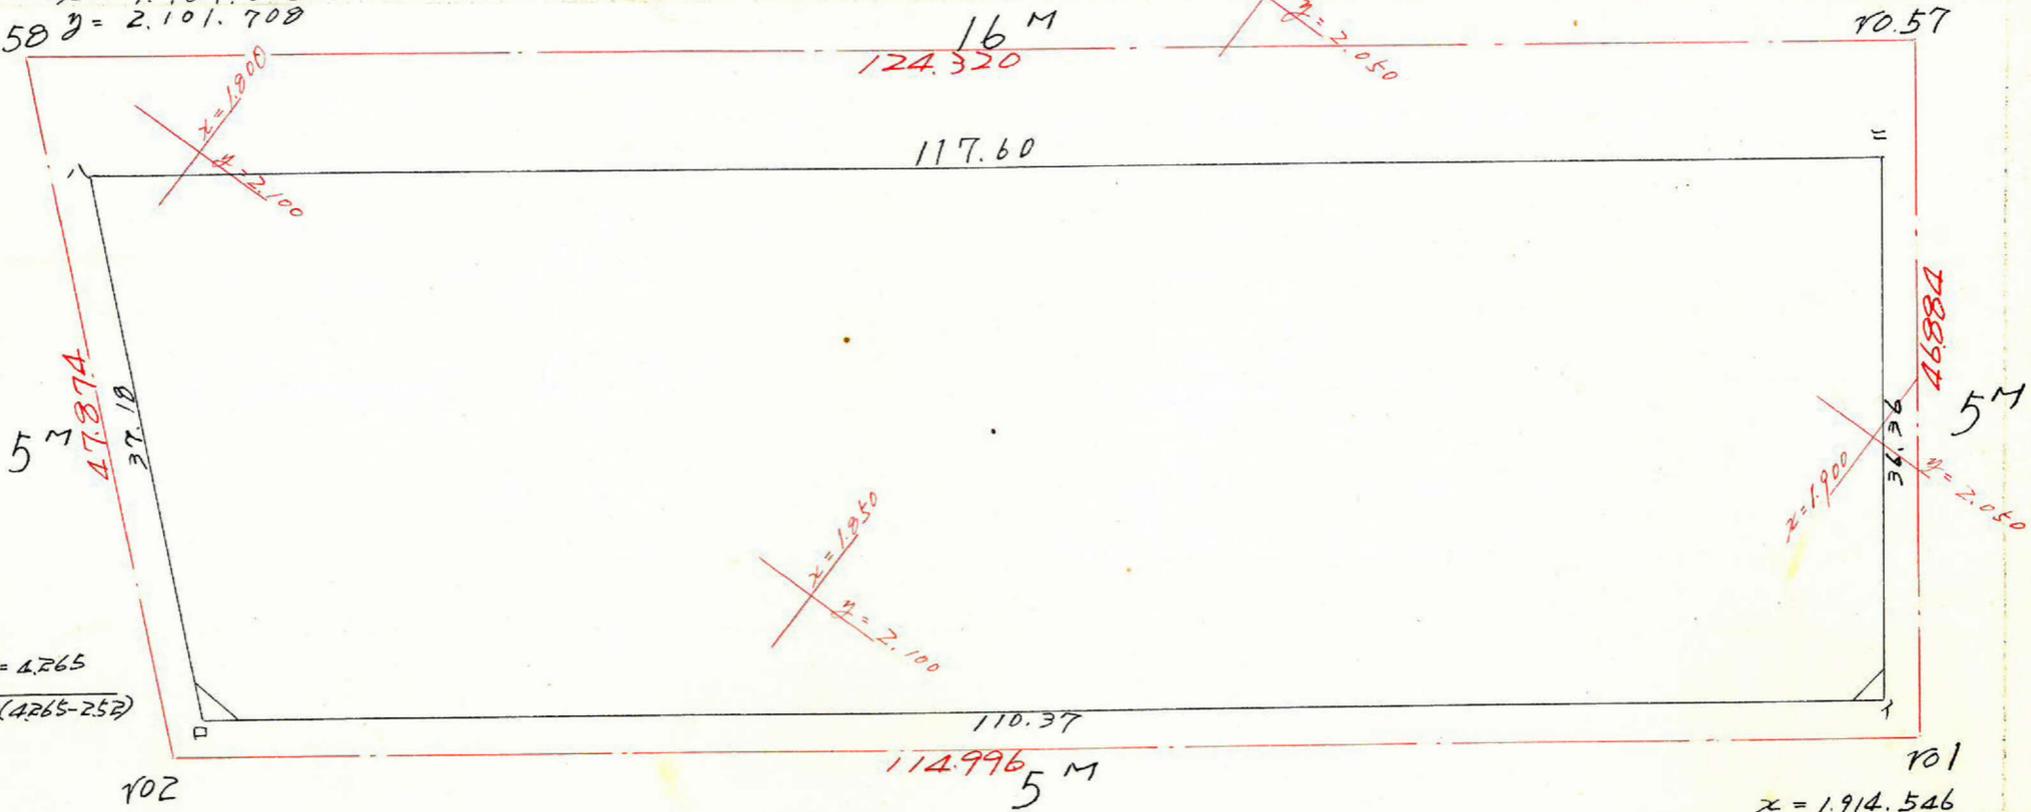

$$s = \frac{3.73 + 2.28 + 2.52}{2} = 4.265$$

$$\sqrt{4.265(4.265 - 3.73)(4.265 - 2.28)(4.265 - 2.52)}$$

$$= 2.82 \text{ m}^2 = 0.85 \text{ 坪}$$

$$x = 1.822.707$$

$$y = 2.133.607$$

$$x = 1.914.546$$

$$y = 2.064.398$$

$$s = \frac{3.01 + 2.16 + 2.04}{2} = 3.605$$

$$\sqrt{3.605(3.605 - 3.01)(3.605 - 2.16)(3.605 - 2.04)}$$

$$= 2.20 \text{ m}^2 = 0.66 \text{ 坪}$$

別	1	2	3	4	5	6	7	8
△	1.911.011	- 88.113		2.063.867	+ 66.461			
□	1.822.898	- 27.773	- 115.886	2.130.328	- 24.720	+ 41.741	+ 76.089.585	- 246.875.191
△	1.795.125	+ 93.946	+ 66.173	2.105.608	- 70.738	- 95.458	- 171.359.042	+ 139.734.798
=	1.889.071	+ 21.940	+ 115.886	2.034.870	+ 28.997	- 41.741	- 78.851.713	+ 235.812.945
△	1.911.011	- 88.113	- 66.173	2.063.867	+ 66.461	+ 95.458	+ 182.421.288	- 136.572.271

$$\text{合計面積} = 8.300.118 \times \frac{1}{2} = 4.150.05 \text{ m}^2$$

$$\text{剪除} = 5.02 \times 0.3025 = 1.51 \text{ 坪}$$

$$\text{割込} = 1.253.84 \text{ 坪}$$

この図面等は、土地区画整理事業に関する参考資料として提供しています。
 ○図面等は換地処分時のものであり、現在の状況とは異なる場合があります。
 ○図面等によって、境界等が確定されるものではありません。