


課長	係長	測量士	係

(分筆前)
確定面積平面図 $S = \frac{1}{500}$

ブロック番号 紫原 174 号

新地名 町 丁目
年 月 日

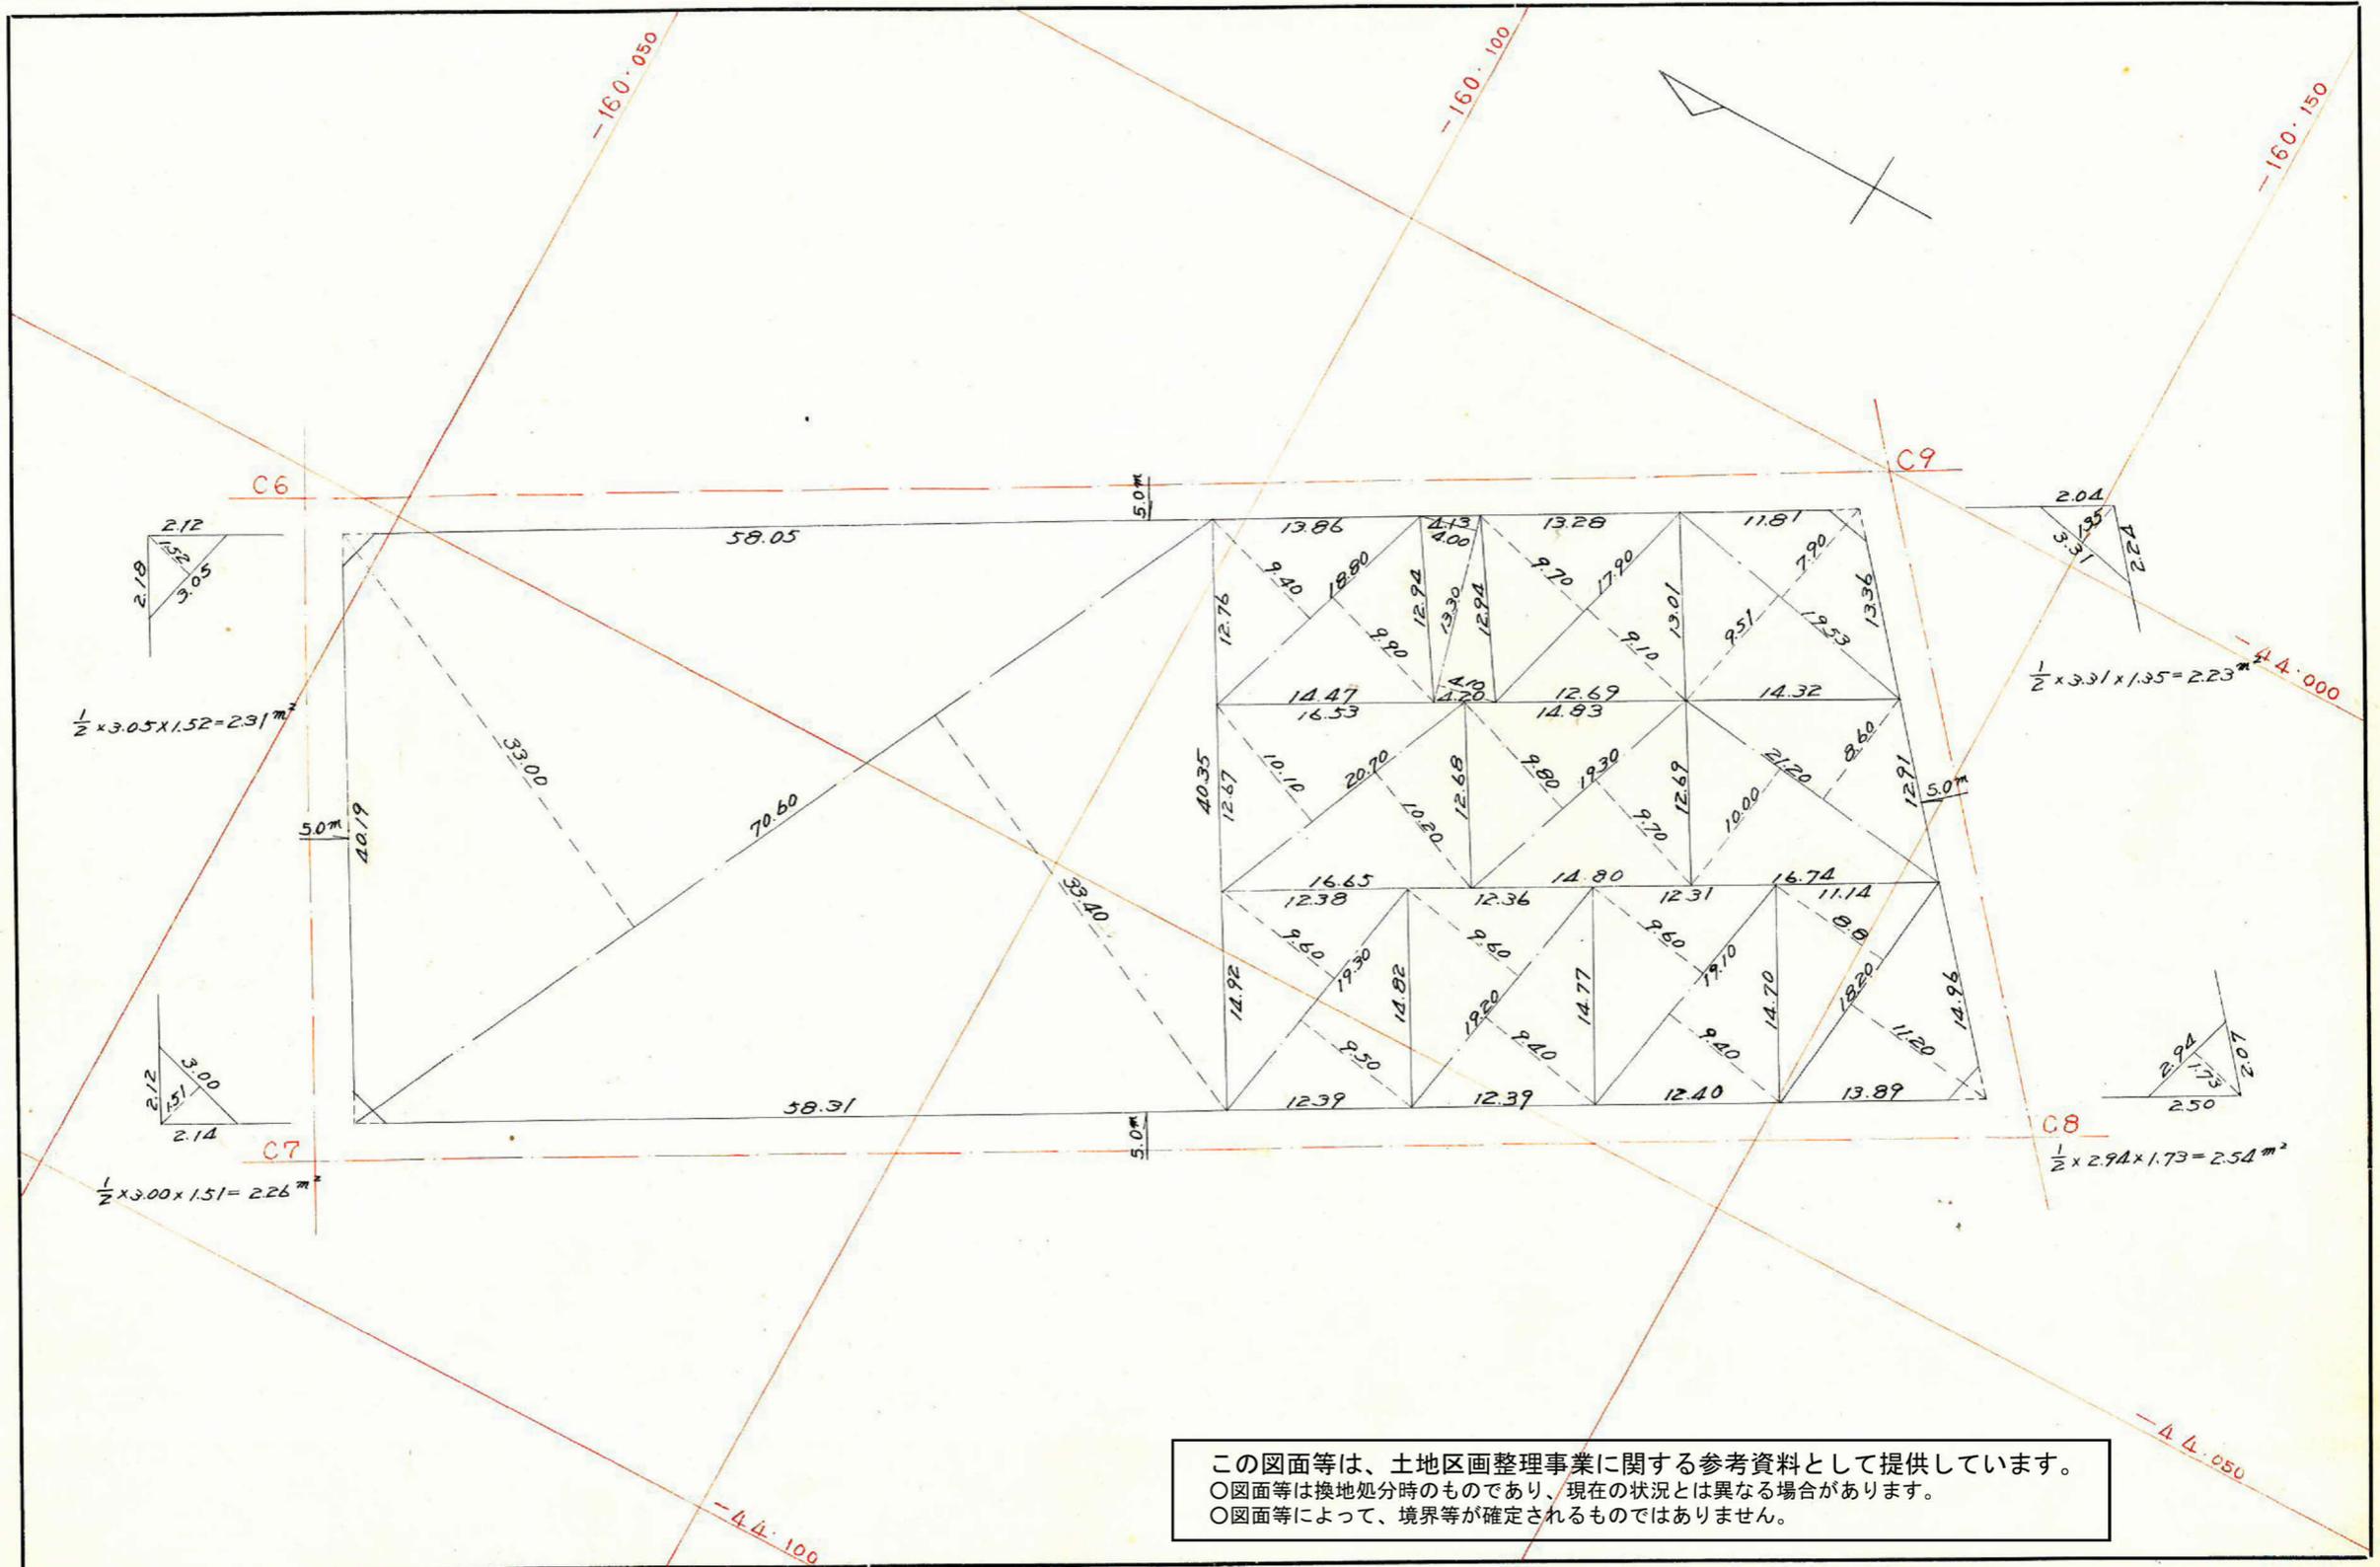

この図面等は、土地区画整理事業に関する参考資料として提供しています。
 ○図面等は換地処分時のものであり、現在の状況とは異なる場合があります。
 ○図面等によって、境界等が確定されるものではありません。

174

$$\frac{\Delta EC (0-18) \times 2.50 = 2.50}{\tan (0-18) \times 2.50 = 0.01} (-)$$


$$\frac{\Delta EC (0-18) \times 2.50 = 2.50}{\tan (0-18) \times 2.50 = 0.01} (-)$$

$$\frac{\Delta EC (11-07) \times 2.50 = 2.55}{\tan (11-07) \times 2.50 = 0.49} (-)$$

$$\frac{\Delta EC (11-07) \times 2.50 = 2.55}{\tan (11-07) \times 2.50 = 0.49} (-)$$

C6 { x = -160.044.138
y = -44.051.731

C9 { x = -160.136.315
y = -44.000.128

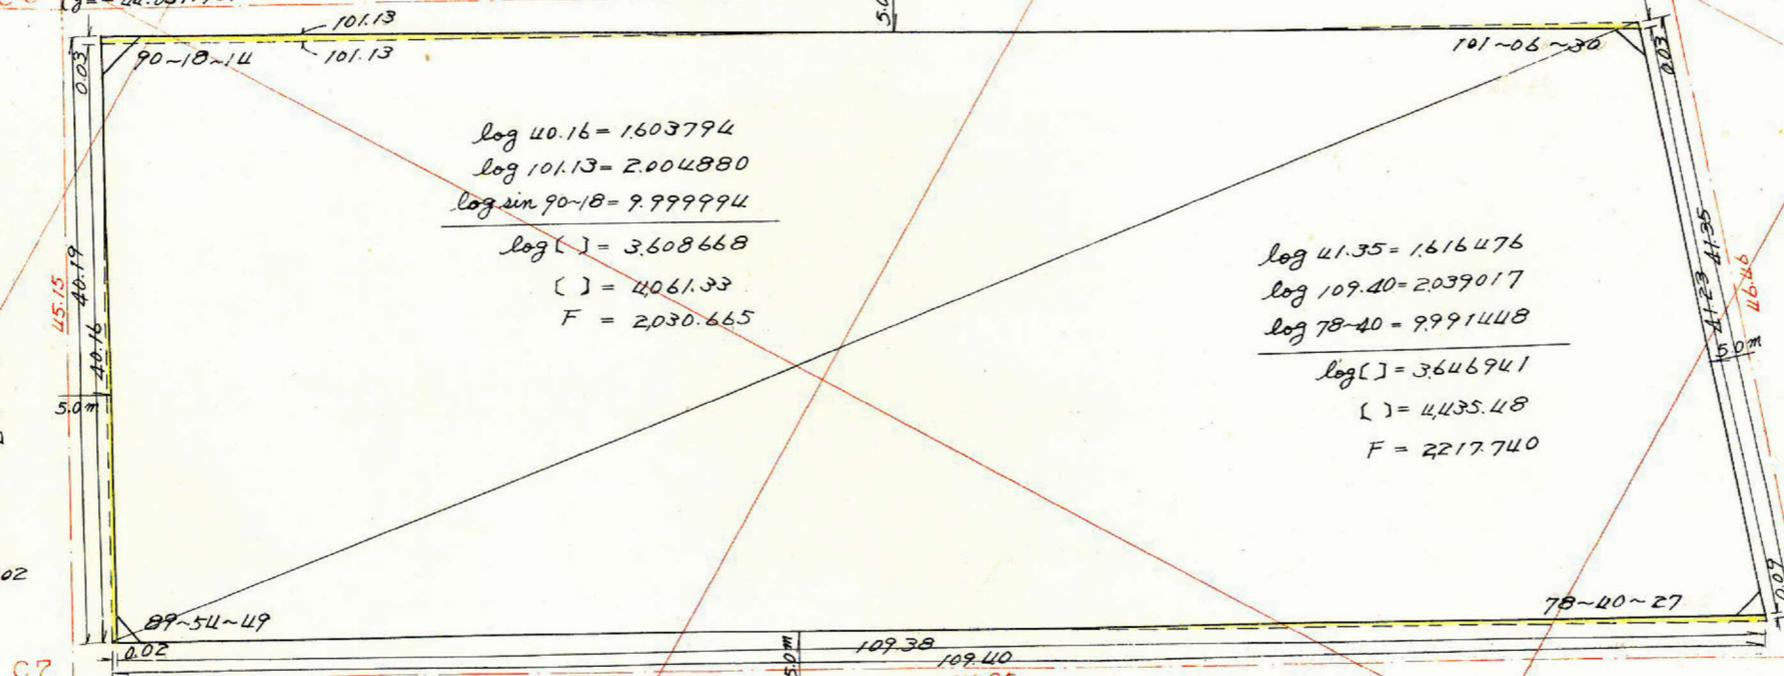

$$\begin{aligned} \log 40.16 &= 1.603794 \\ \log 101.13 &= 2.004880 \\ \log \sin 90-18 &= 9.999994 \\ \log [] &= 3.608668 \\ [] &= 4061.33 \\ F &= 2030.665 \end{aligned}$$

$$\begin{aligned} \log 41.35 &= 1.616476 \\ \log 109.40 &= 2.039017 \\ \log 78-40 &= 9.991448 \\ \log [] &= 3.646941 \\ [] &= 4435.48 \\ F &= 2217.740 \end{aligned}$$

$$\frac{\Delta EC (11-20) \times 2.50 = 2.55}{\tan (11-20) \times 2.50 = 0.50} (+)$$

$$\frac{\Delta EC (0-05) \times 2.50 = 2.50}{\tan (0-05) \times 2.50 = 0.00} (+)$$

$$\frac{\Delta EC (0-05) \times 2.50 = 2.50}{\tan (0-05) \times 2.50 = 0.00} (+)$$

$$\begin{aligned} \Delta A 11-20 &= 0.1965 \times 0.09 = 0.02 \\ \Delta B 11-20 &= 0.9805 \times 0.09 = 0.09 \\ \frac{1}{2} (109.40 \times 0.09) &= 4.92 \text{ m}^2 \end{aligned}$$

合計面積 $2030.665 \text{ m}^2 + 2217.740 \text{ m}^2 - 0.40 - 4.92 = 4243.08 \text{ m}^2$
 削除面積 $2.31 + 2.26 + 2.54 + 2.23 = 9.34 \text{ m}^2$
 フロック面積 $= 4233.74 \text{ m}^2$
 割込面積 $= 4233.74 \text{ m}^2$

$$\frac{\Delta EC (11-20) \times 2.50 = 2.55}{\tan (11-20) \times 2.50 = 0.50} (+)$$

この図面等は、土地区画整理事業に関する参考資料として提供しています。
 ○図面等は換地処分時のものであり、現在の状況とは異なる場合があります。
 ○図面等によって、境界等が確定されるものではありません。



課長	係長	測量士	係

(分筆前)
 確定面積平面図 $S = \frac{1}{500}$

ブロック番号 紫原 174 号

新地名 町 丁目
 年 月 日

172	171
154	173
153	109
152	175

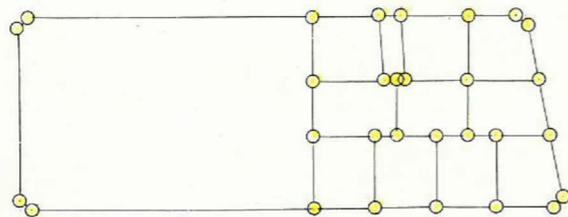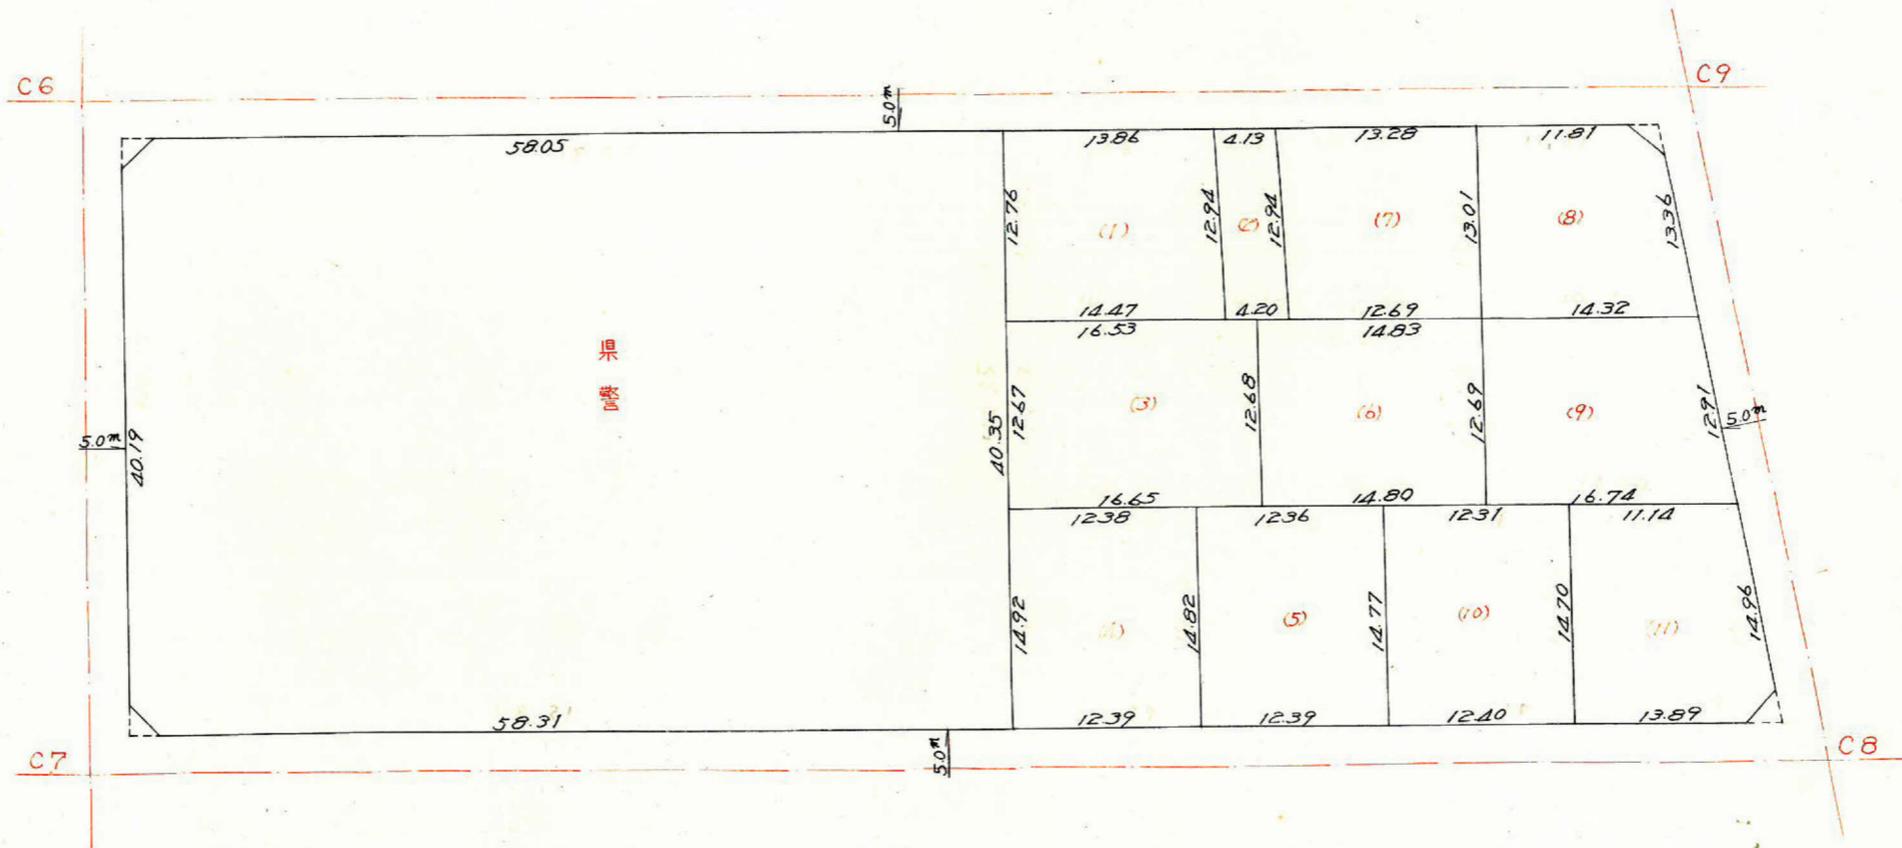

この図面等は、土地区画整理事業に関する参考資料として提供しています。
 ○図面等は換地処分時のものであり、現在の状況とは異なる場合があります。
 ○図面等によって、境界等が確定されるものではありません。