


(191)

課長	係長	測量士	係

(分筆前)
 確定面積平面図 $S = \frac{1}{500}$

ブロック番号 紫原 191 号


新地名 町 丁目
 年 月 日

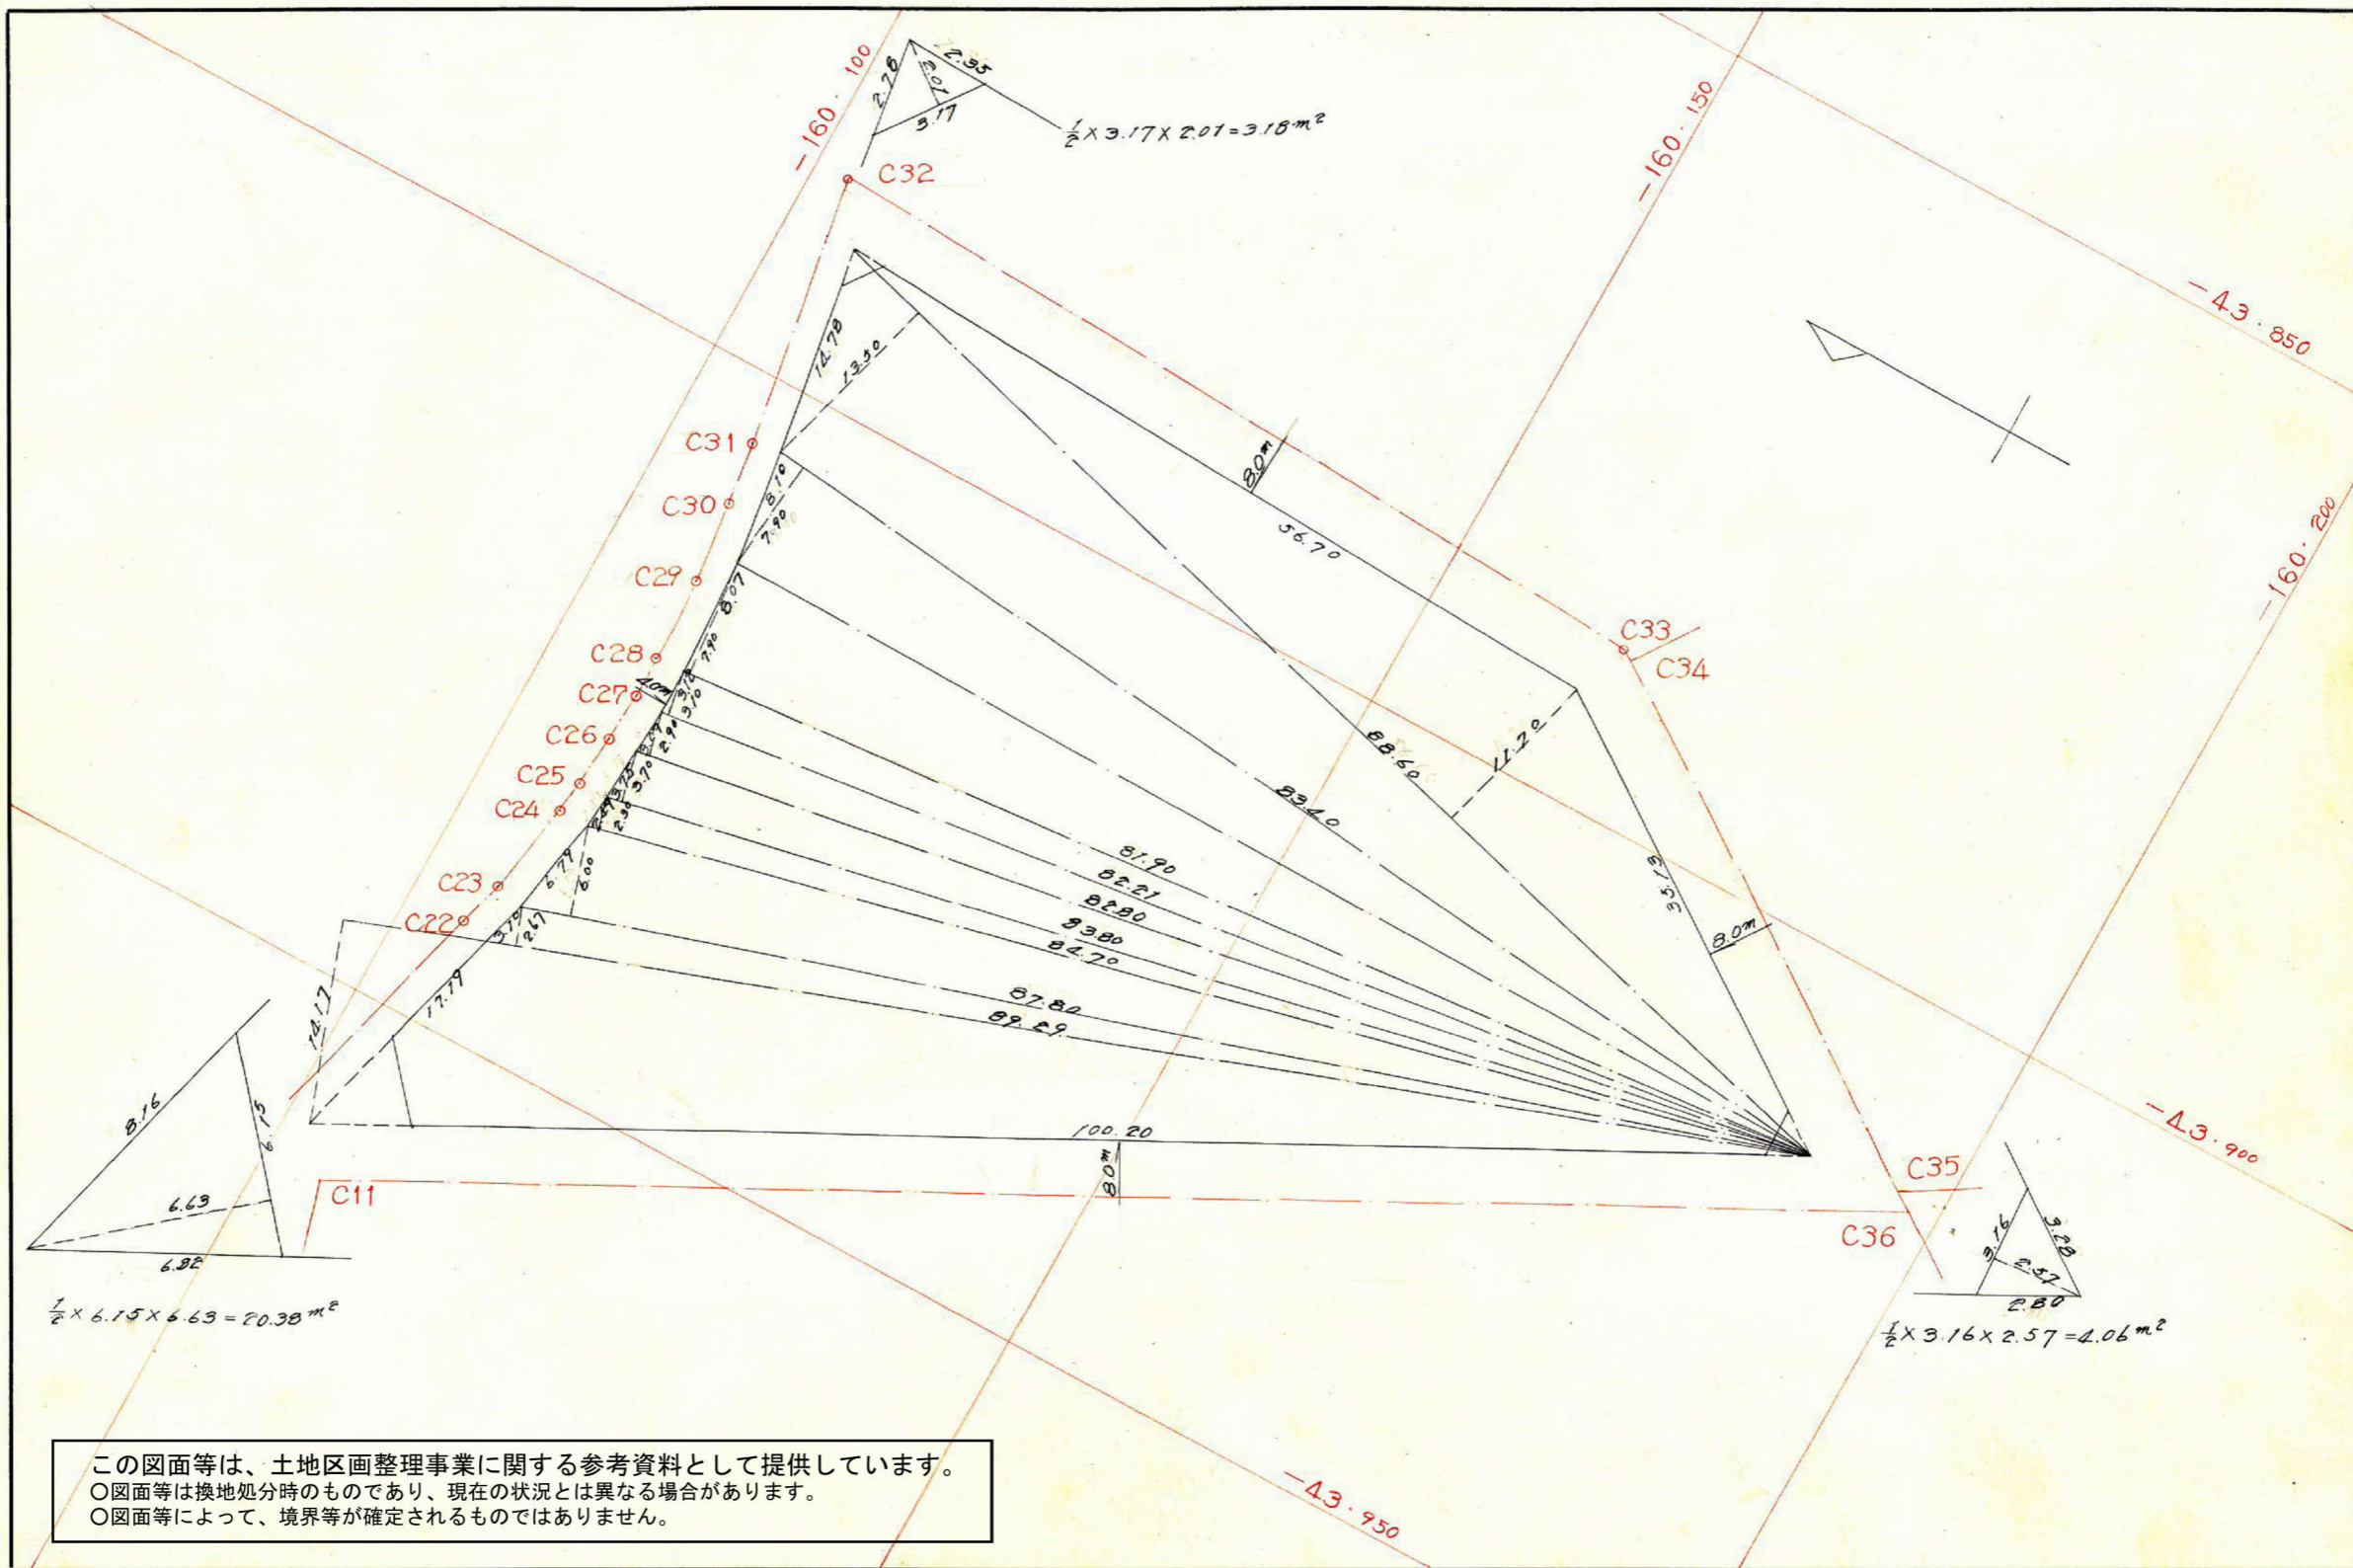

この図面等は、土地区画整理事業に関する参考資料として提供しています。
 ○図面等は換地処分時のものであり、現在の状況とは異なる場合があります。
 ○図面等によって、境界等が確定されるものではありません。

この図面等は、土地区画整理事業に関する参考資料として提供しています。
 ○図面等は換地処分時のものであり、現在の状況とは異なる場合があります。
 ○図面等によって、境界等が確定されるものではありません。

191

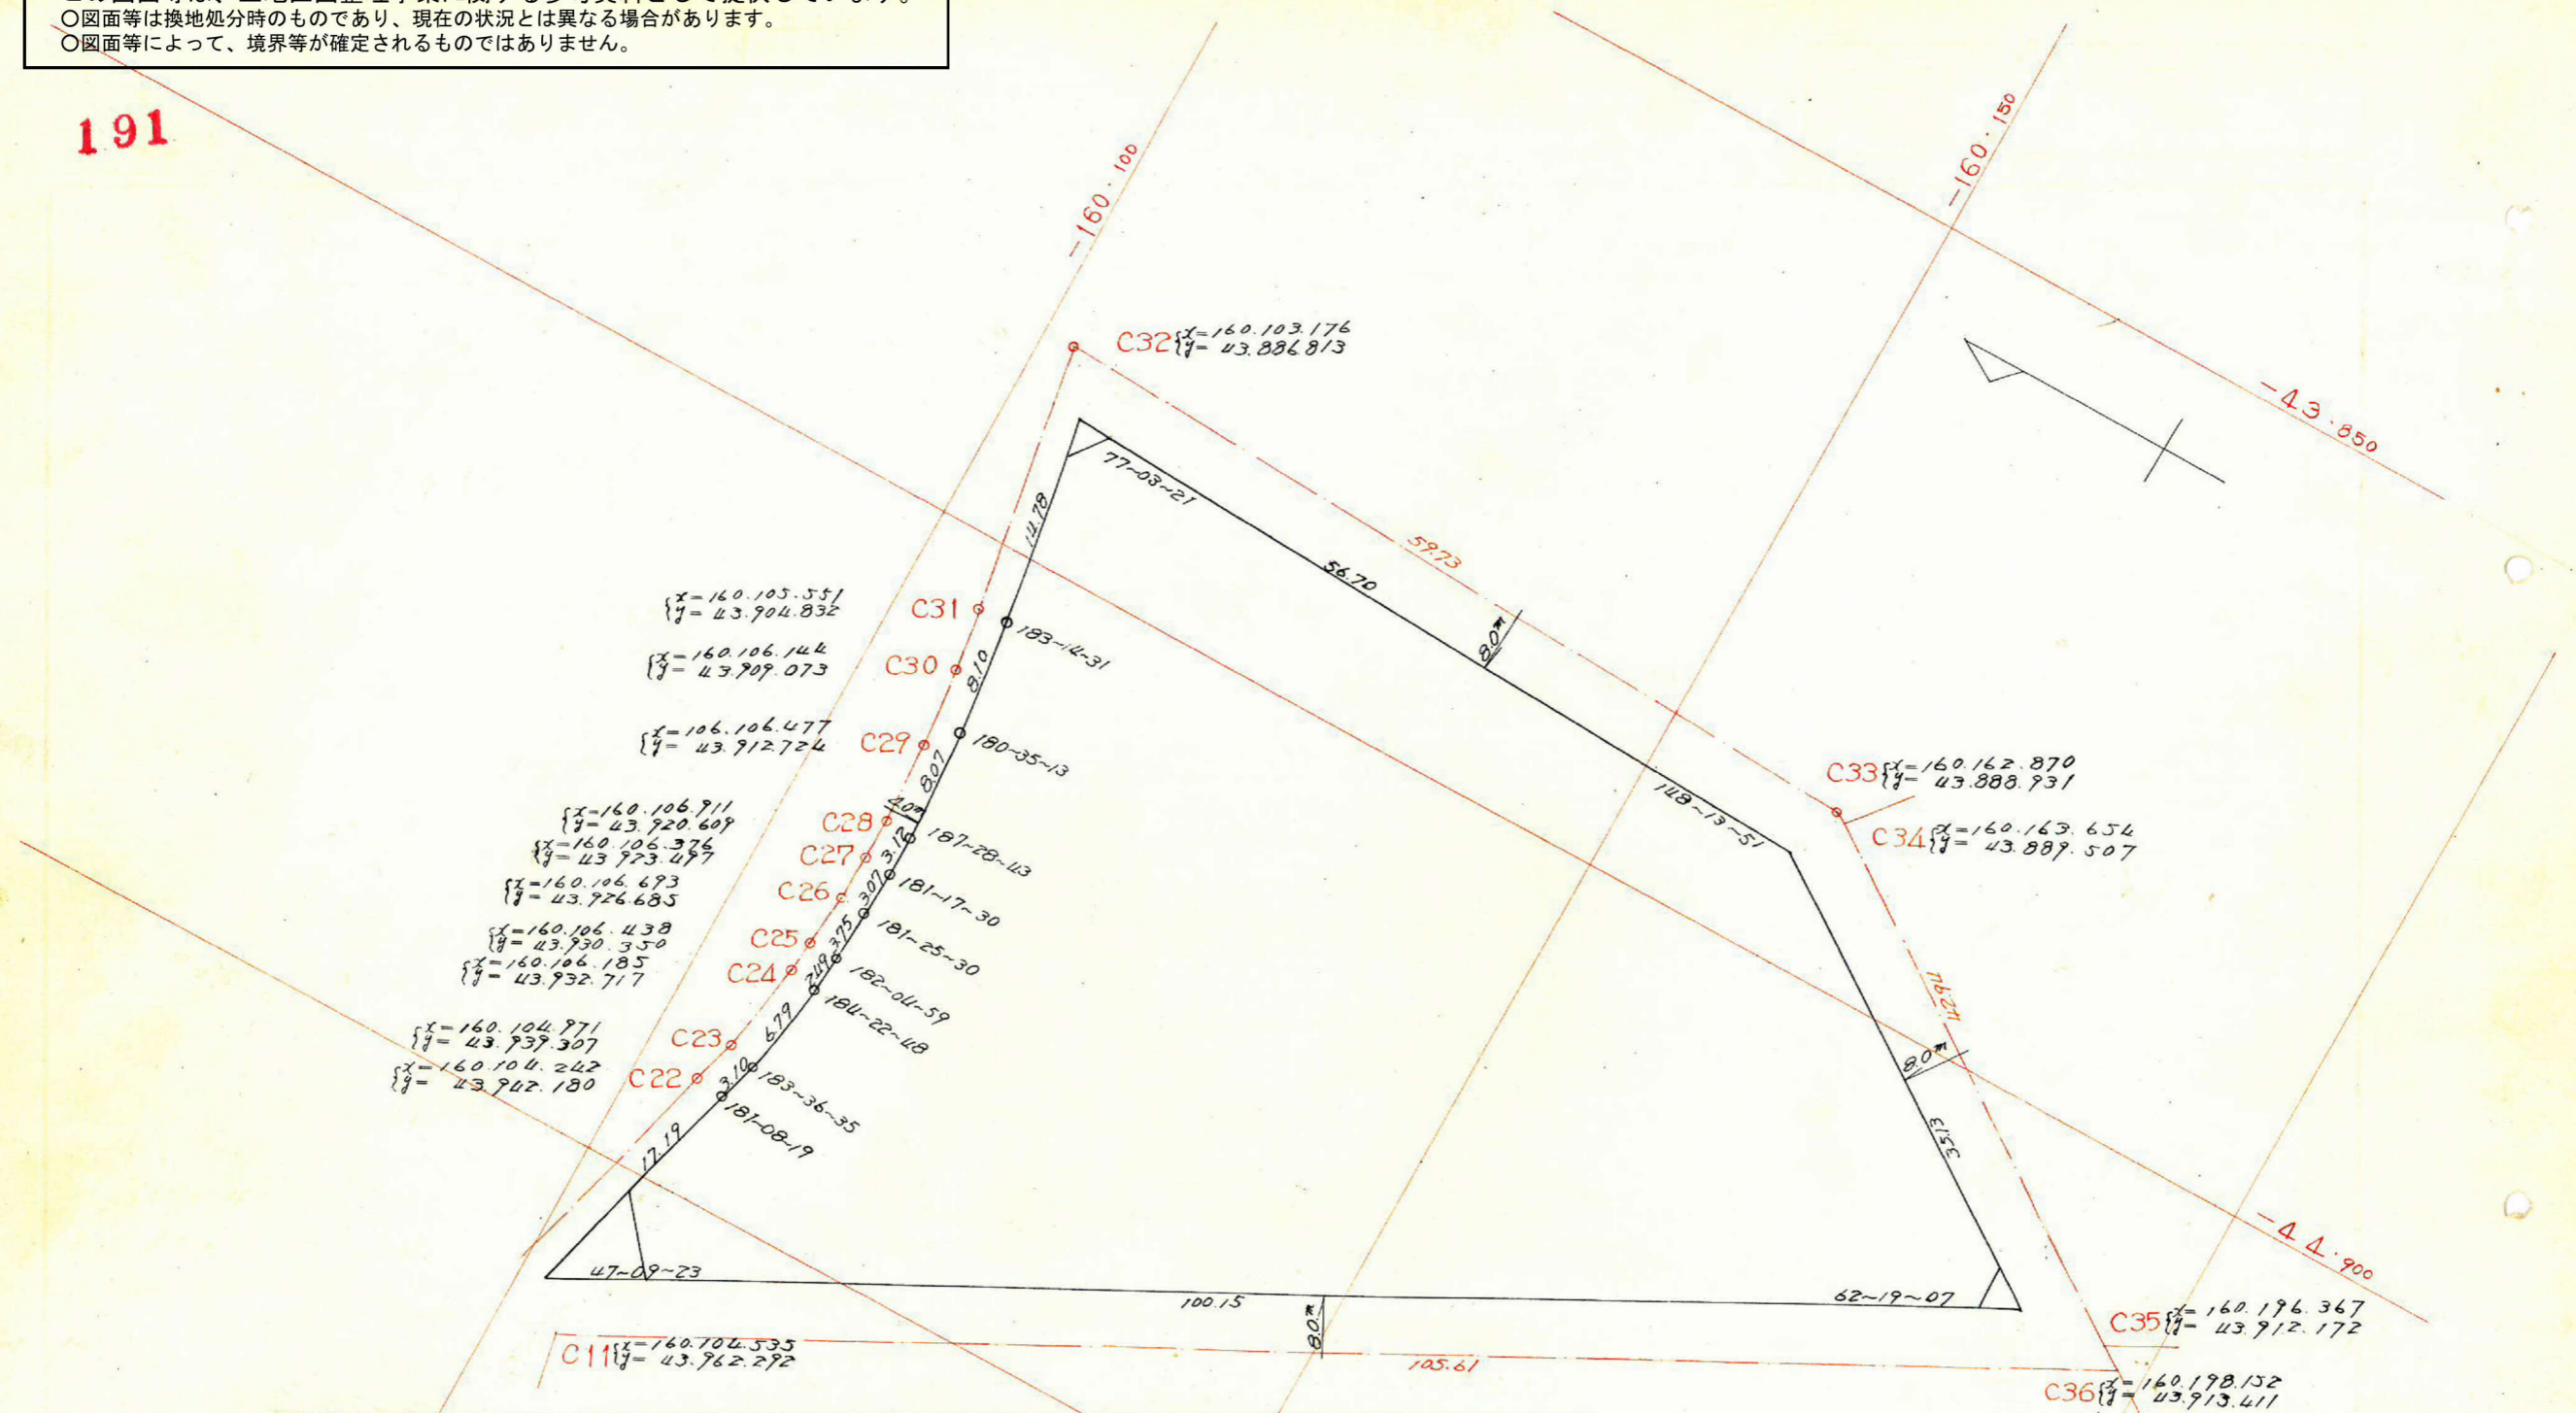

測点	距離	方位角	方位	cos	sin	更正 緯距		更正 経距		合緯距	合経距	倍横距	倍面積
						N	S	E	W				
A	100.15	47-09	N47-09E	0.6800	0.7331	68.091			73.389	+68.091	+73.389	+73.389	+4997.130
B	35.13	289-28	N70-32W	0.3332	0.9428	11.694				+79.785	+40.299	+113.628	+1328.765
C	56.70	257-42	S77-42W	0.2130	0.9770		12.088			+67.697	-15.196	+25.053	-302.840
D	14.78	154-45	S25-15E	0.9044	0.4265		13.378	6.273		+54.319	-8.913	-24.099	+322.396
E	8.10	158-0	S22-0E	0.9271	0.3746		7.520	3.004		+46.799	-5.909	-14.822	+111.461
F	6.07	158-35	S21-25E	0.9309	0.3651		7.523	2.916		+39.276	-2.993	8.902	+66.967
G	3.12	166-04	S13-56E	0.9705	0.2407		3.037	0.720		+36.299	-2.273	-5.266	+15.992
H	3.07	167-21	S12-39E	0.9757	0.2189		3.005	0.643		+33.294	-1.630	-3.903	+11.728
I	3.75	168-47	S11-13E	0.9808	0.1945		3.687	0.699		+29.545	-0.931	-2.361	+9.447
J	2.49	170-52	S9-08E	0.9873	0.1587		2.468	0.366		+27.077	-0.565	-1.496	+3.692
K	6.79	175-15	S4-45E	0.9965	0.0828		6.777	0.539		+20.300	-0.032	-0.597	+11.045
L	3.10	178-52	S1-08E	0.9998	0.0197		3.110	0.032		+17.190	0	-0.032	+0.099
M	17.19	180-0	S0E	1.0000	0		17.190	0		0	0	0	0
計							79.785	79.785	88.575	88.575			6568.884
													面積 = 3284.44

期 除面積
7077面積
測 込面積
-43.950

$20.38 + 4.06 + 3.18 = 27.62 \text{ m}^2$
 $3284.44 - 27.62 = 3256.82 \text{ m}^2$
 -3256.82 m^2



課長	係長	測量士	係

(分 筆 前)

確定面積平面図 $S = \frac{1}{500}$

ブロック番号 紫原 191 号

新地名 町 丁目
年 月 日

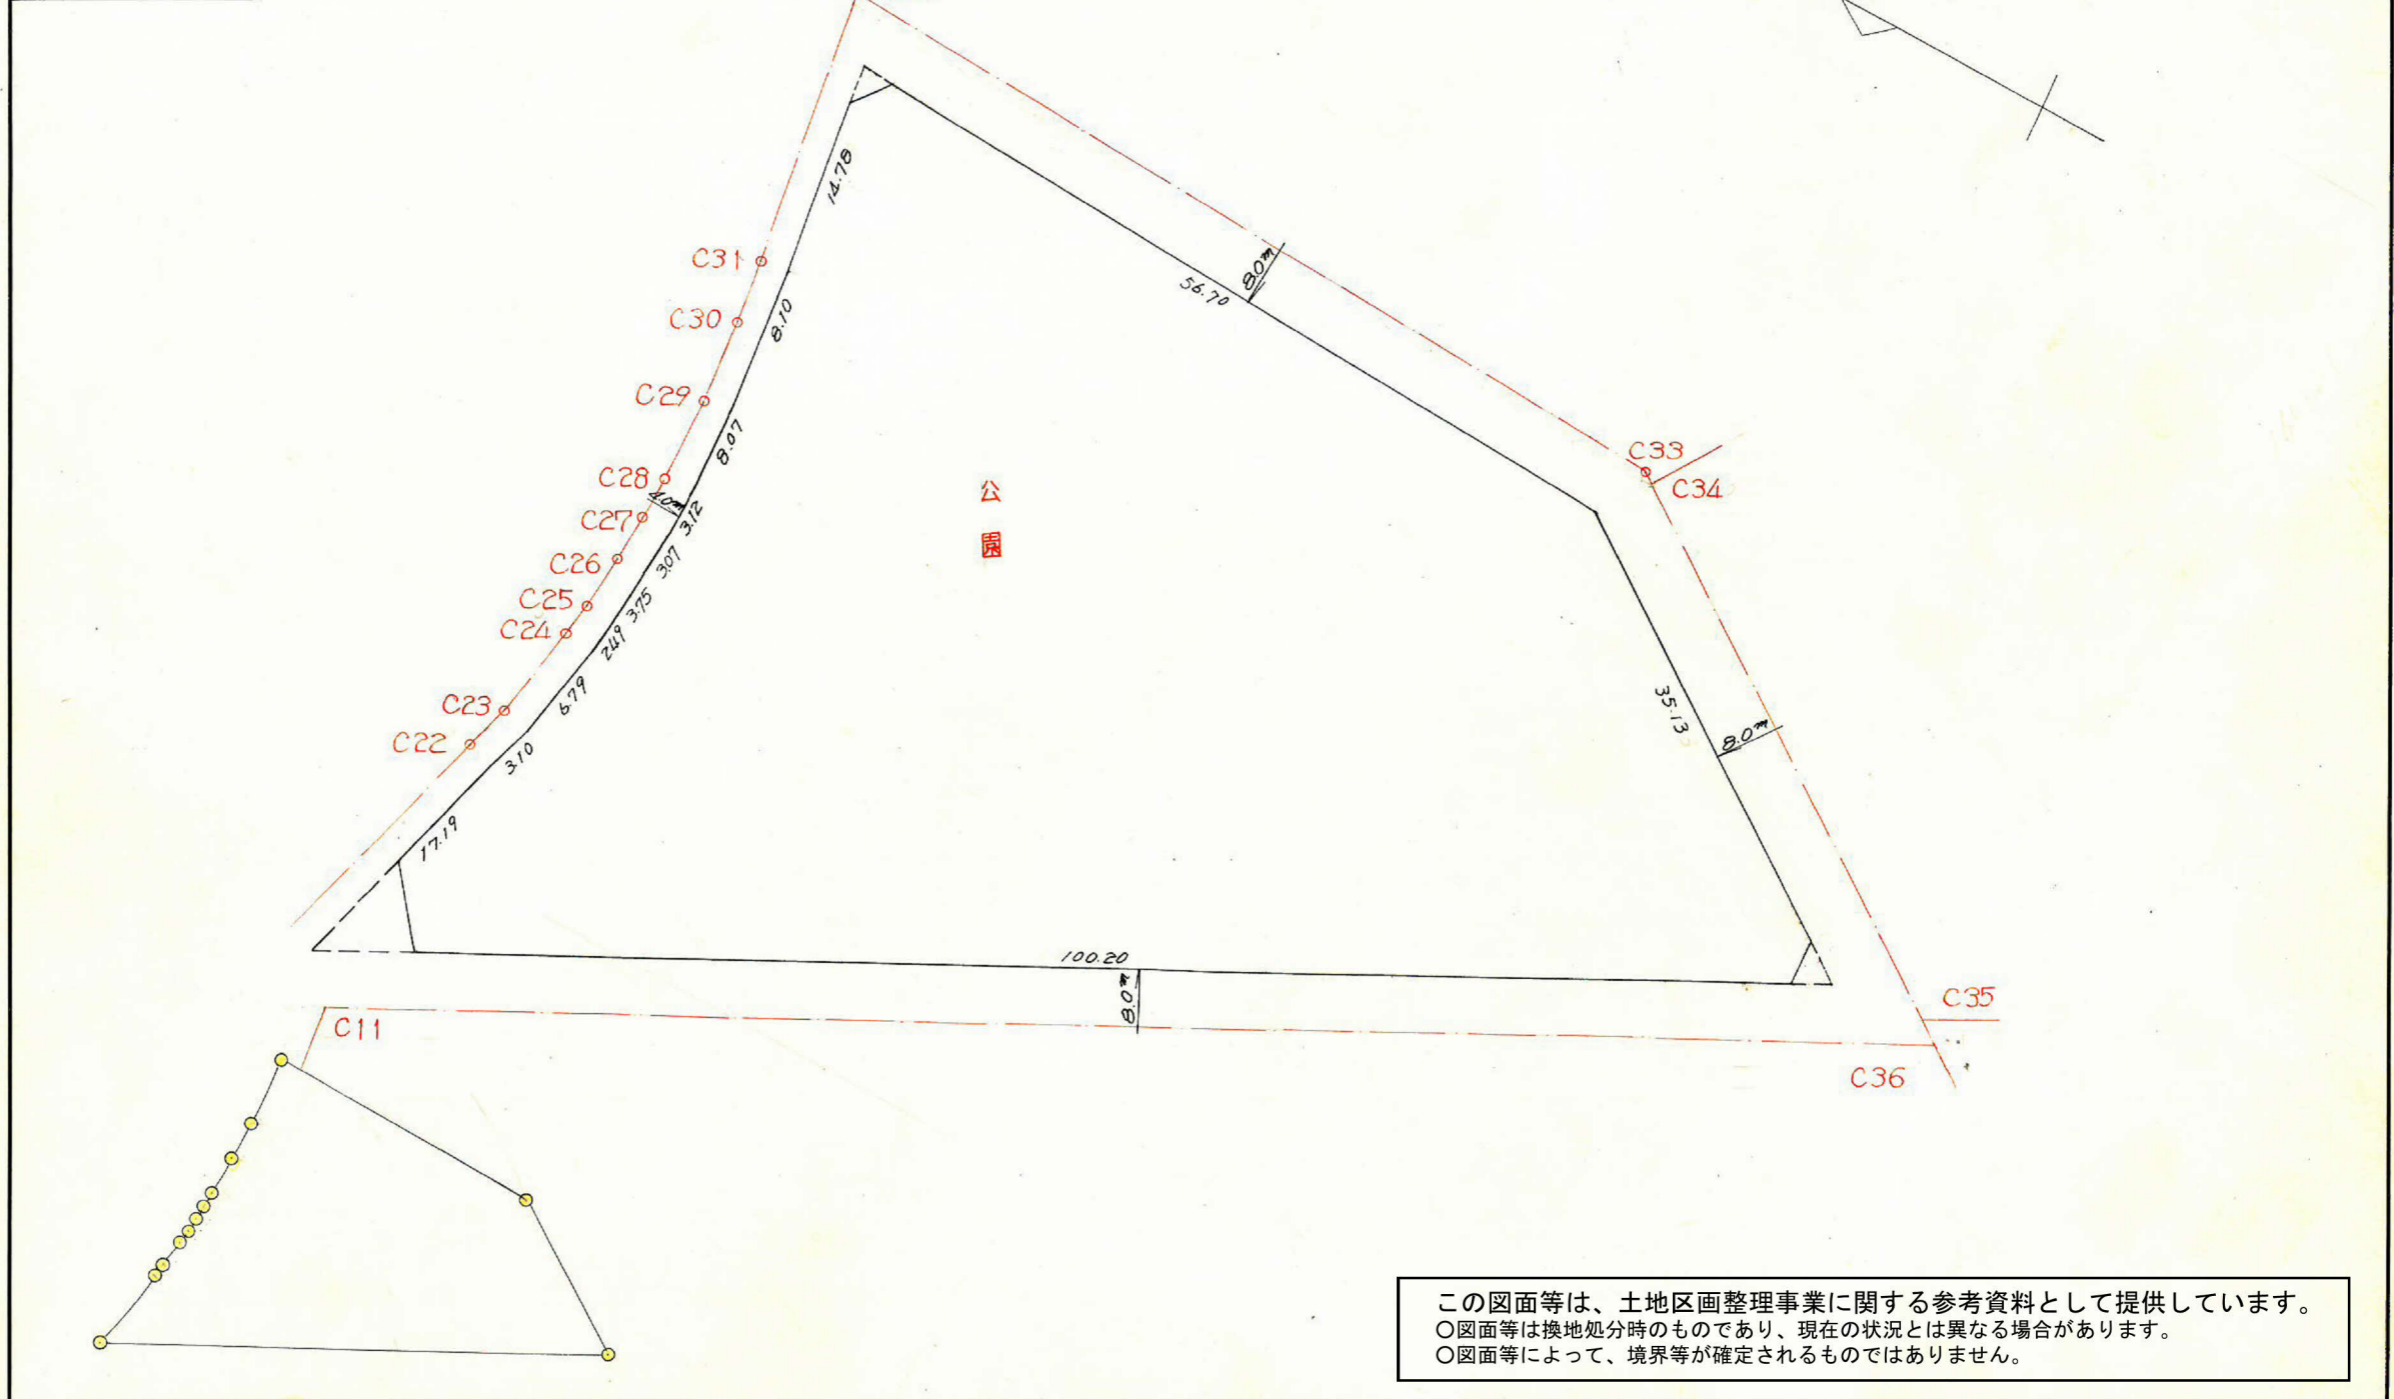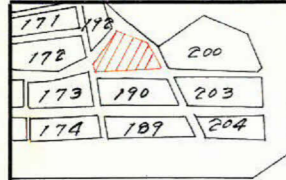

この図面等は、土地区画整理事業に関する参考資料として提供しています。
 ○図面等は換地処分時のものであり、現在の状況とは異なる場合があります。
 ○図面等によって、境界等が確定されるものではありません。