


課長	係長	測量士	係

(分 筆 前)


確定面積平面図 $S = \frac{1}{500}$

ブロック番号 紫原 190 号

新地名 町 丁目
年 月 日

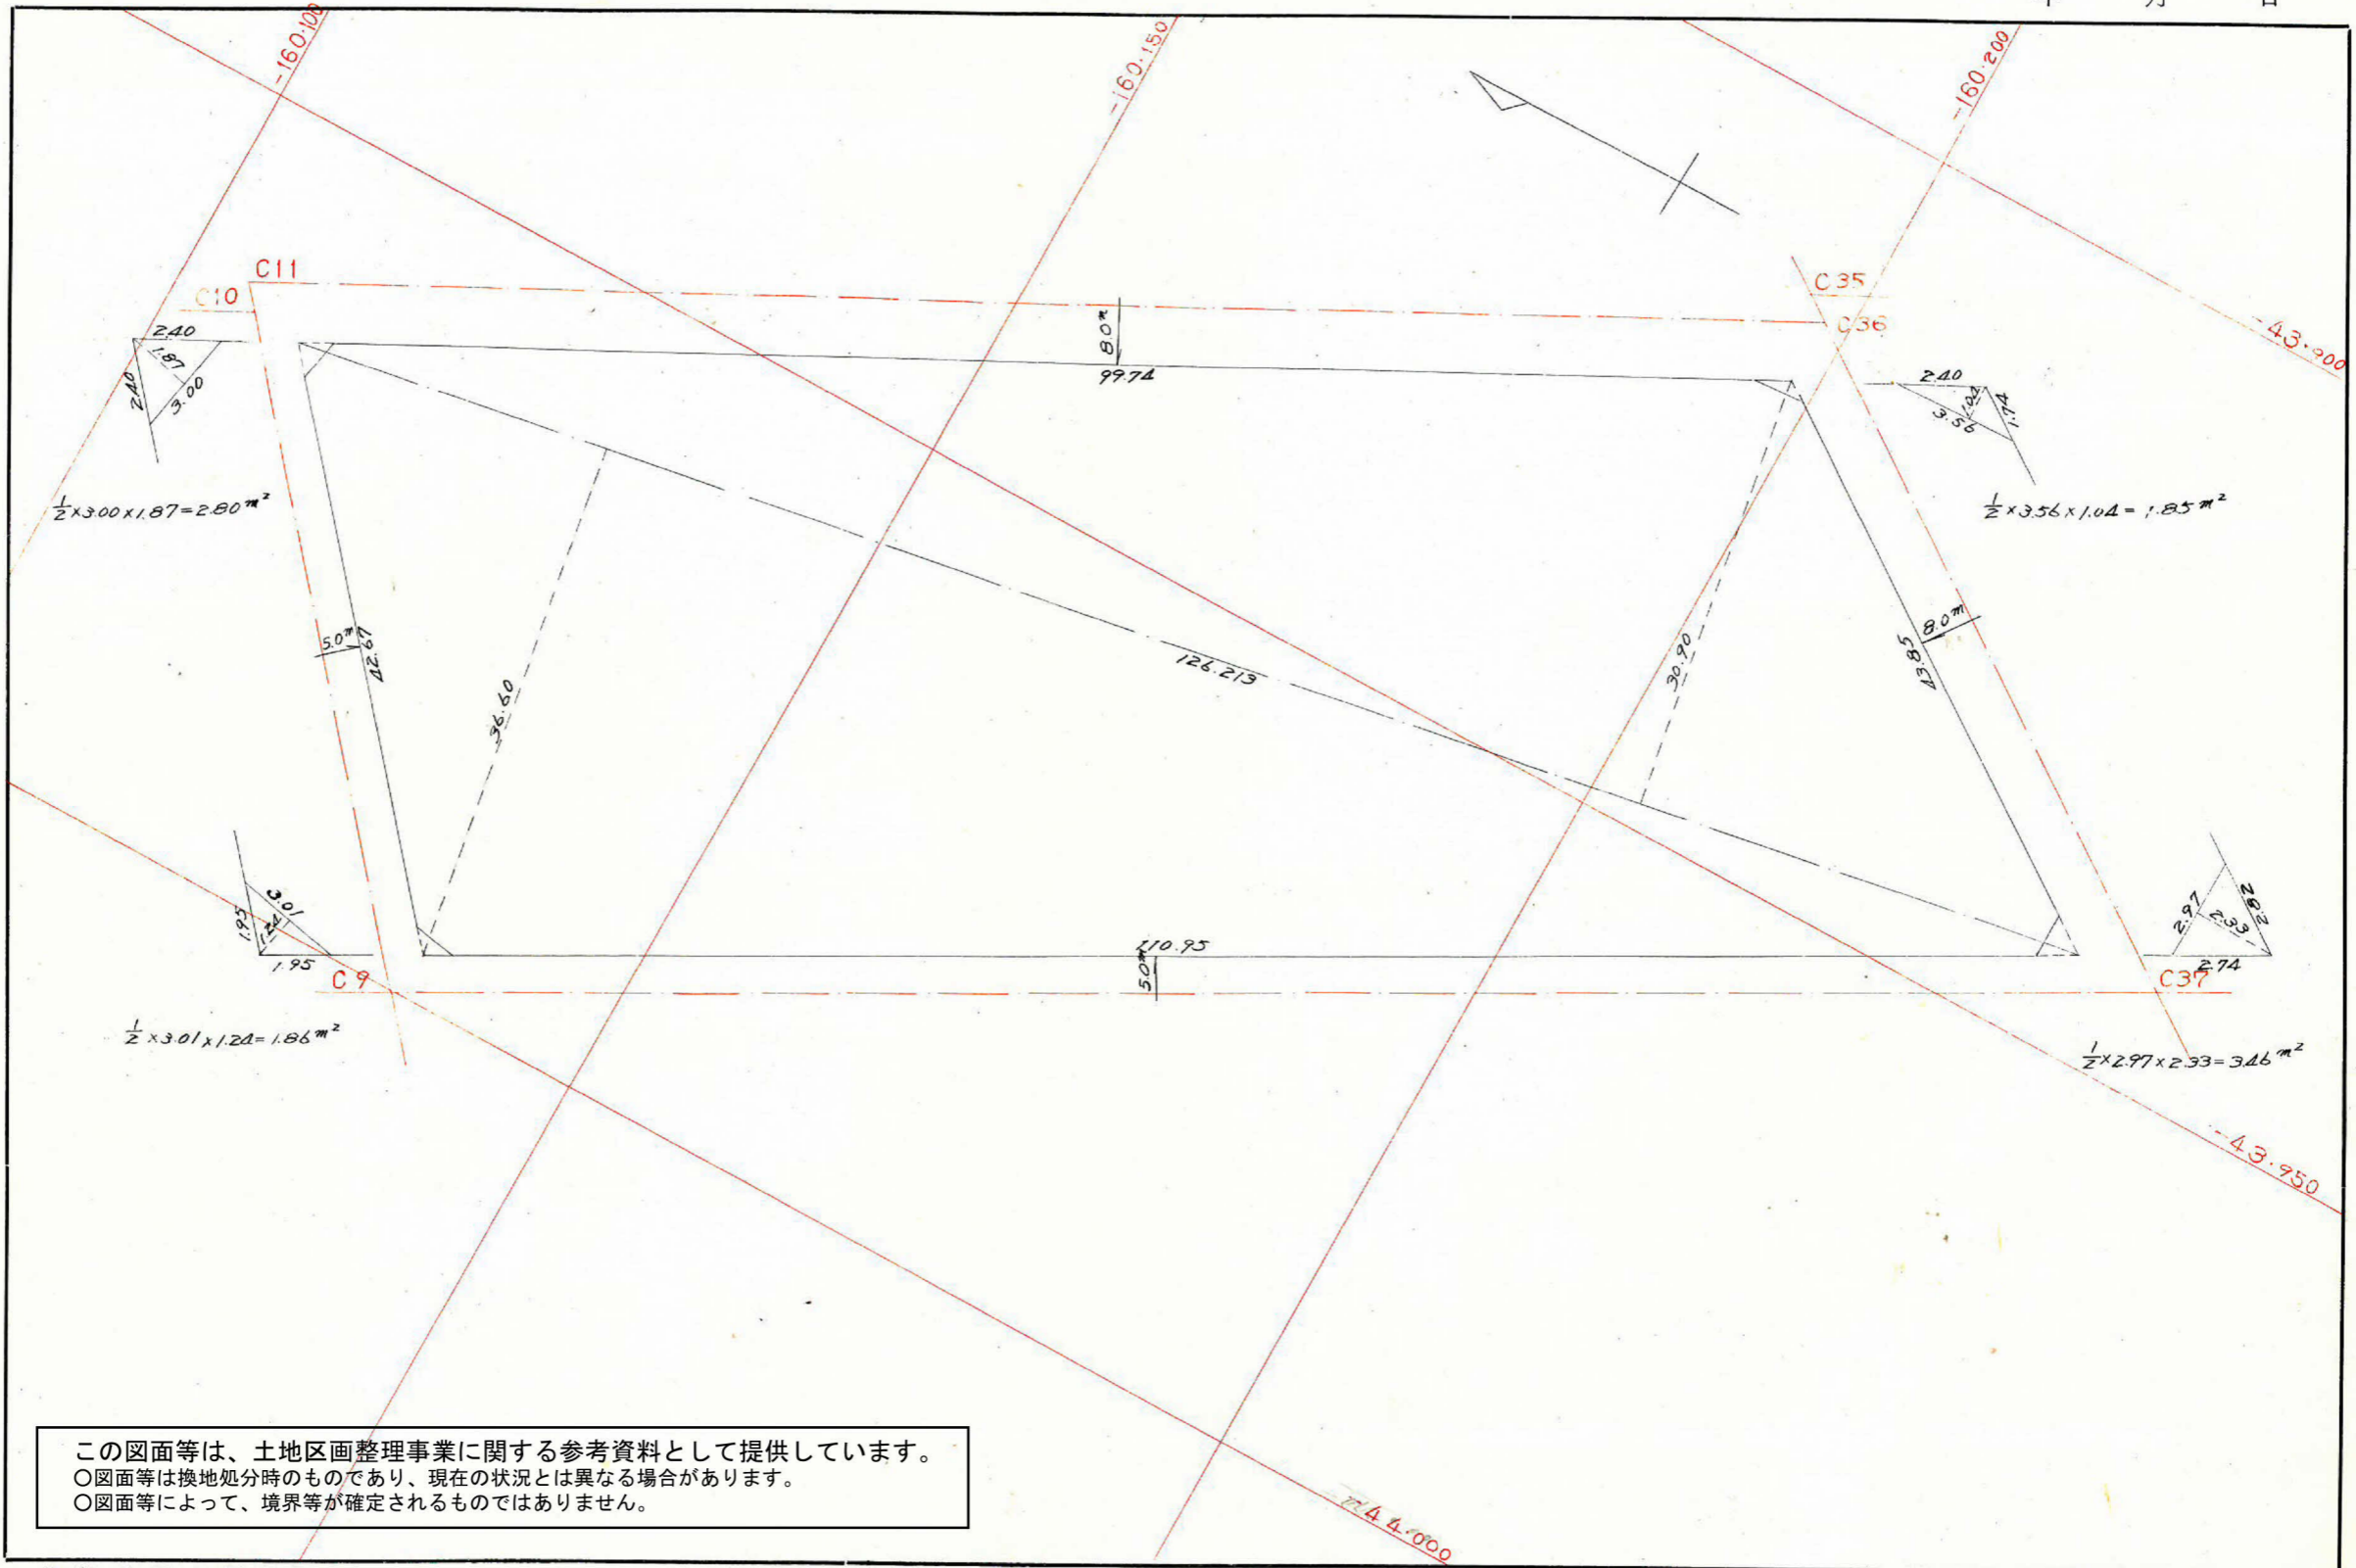

この図面等は、土地区画整理事業に関する参考資料として提供しています。
 ○図面等は換地処分時のものであり、現在の状況とは異なる場合があります。
 ○図面等によって、境界等が確定されるものではありません。

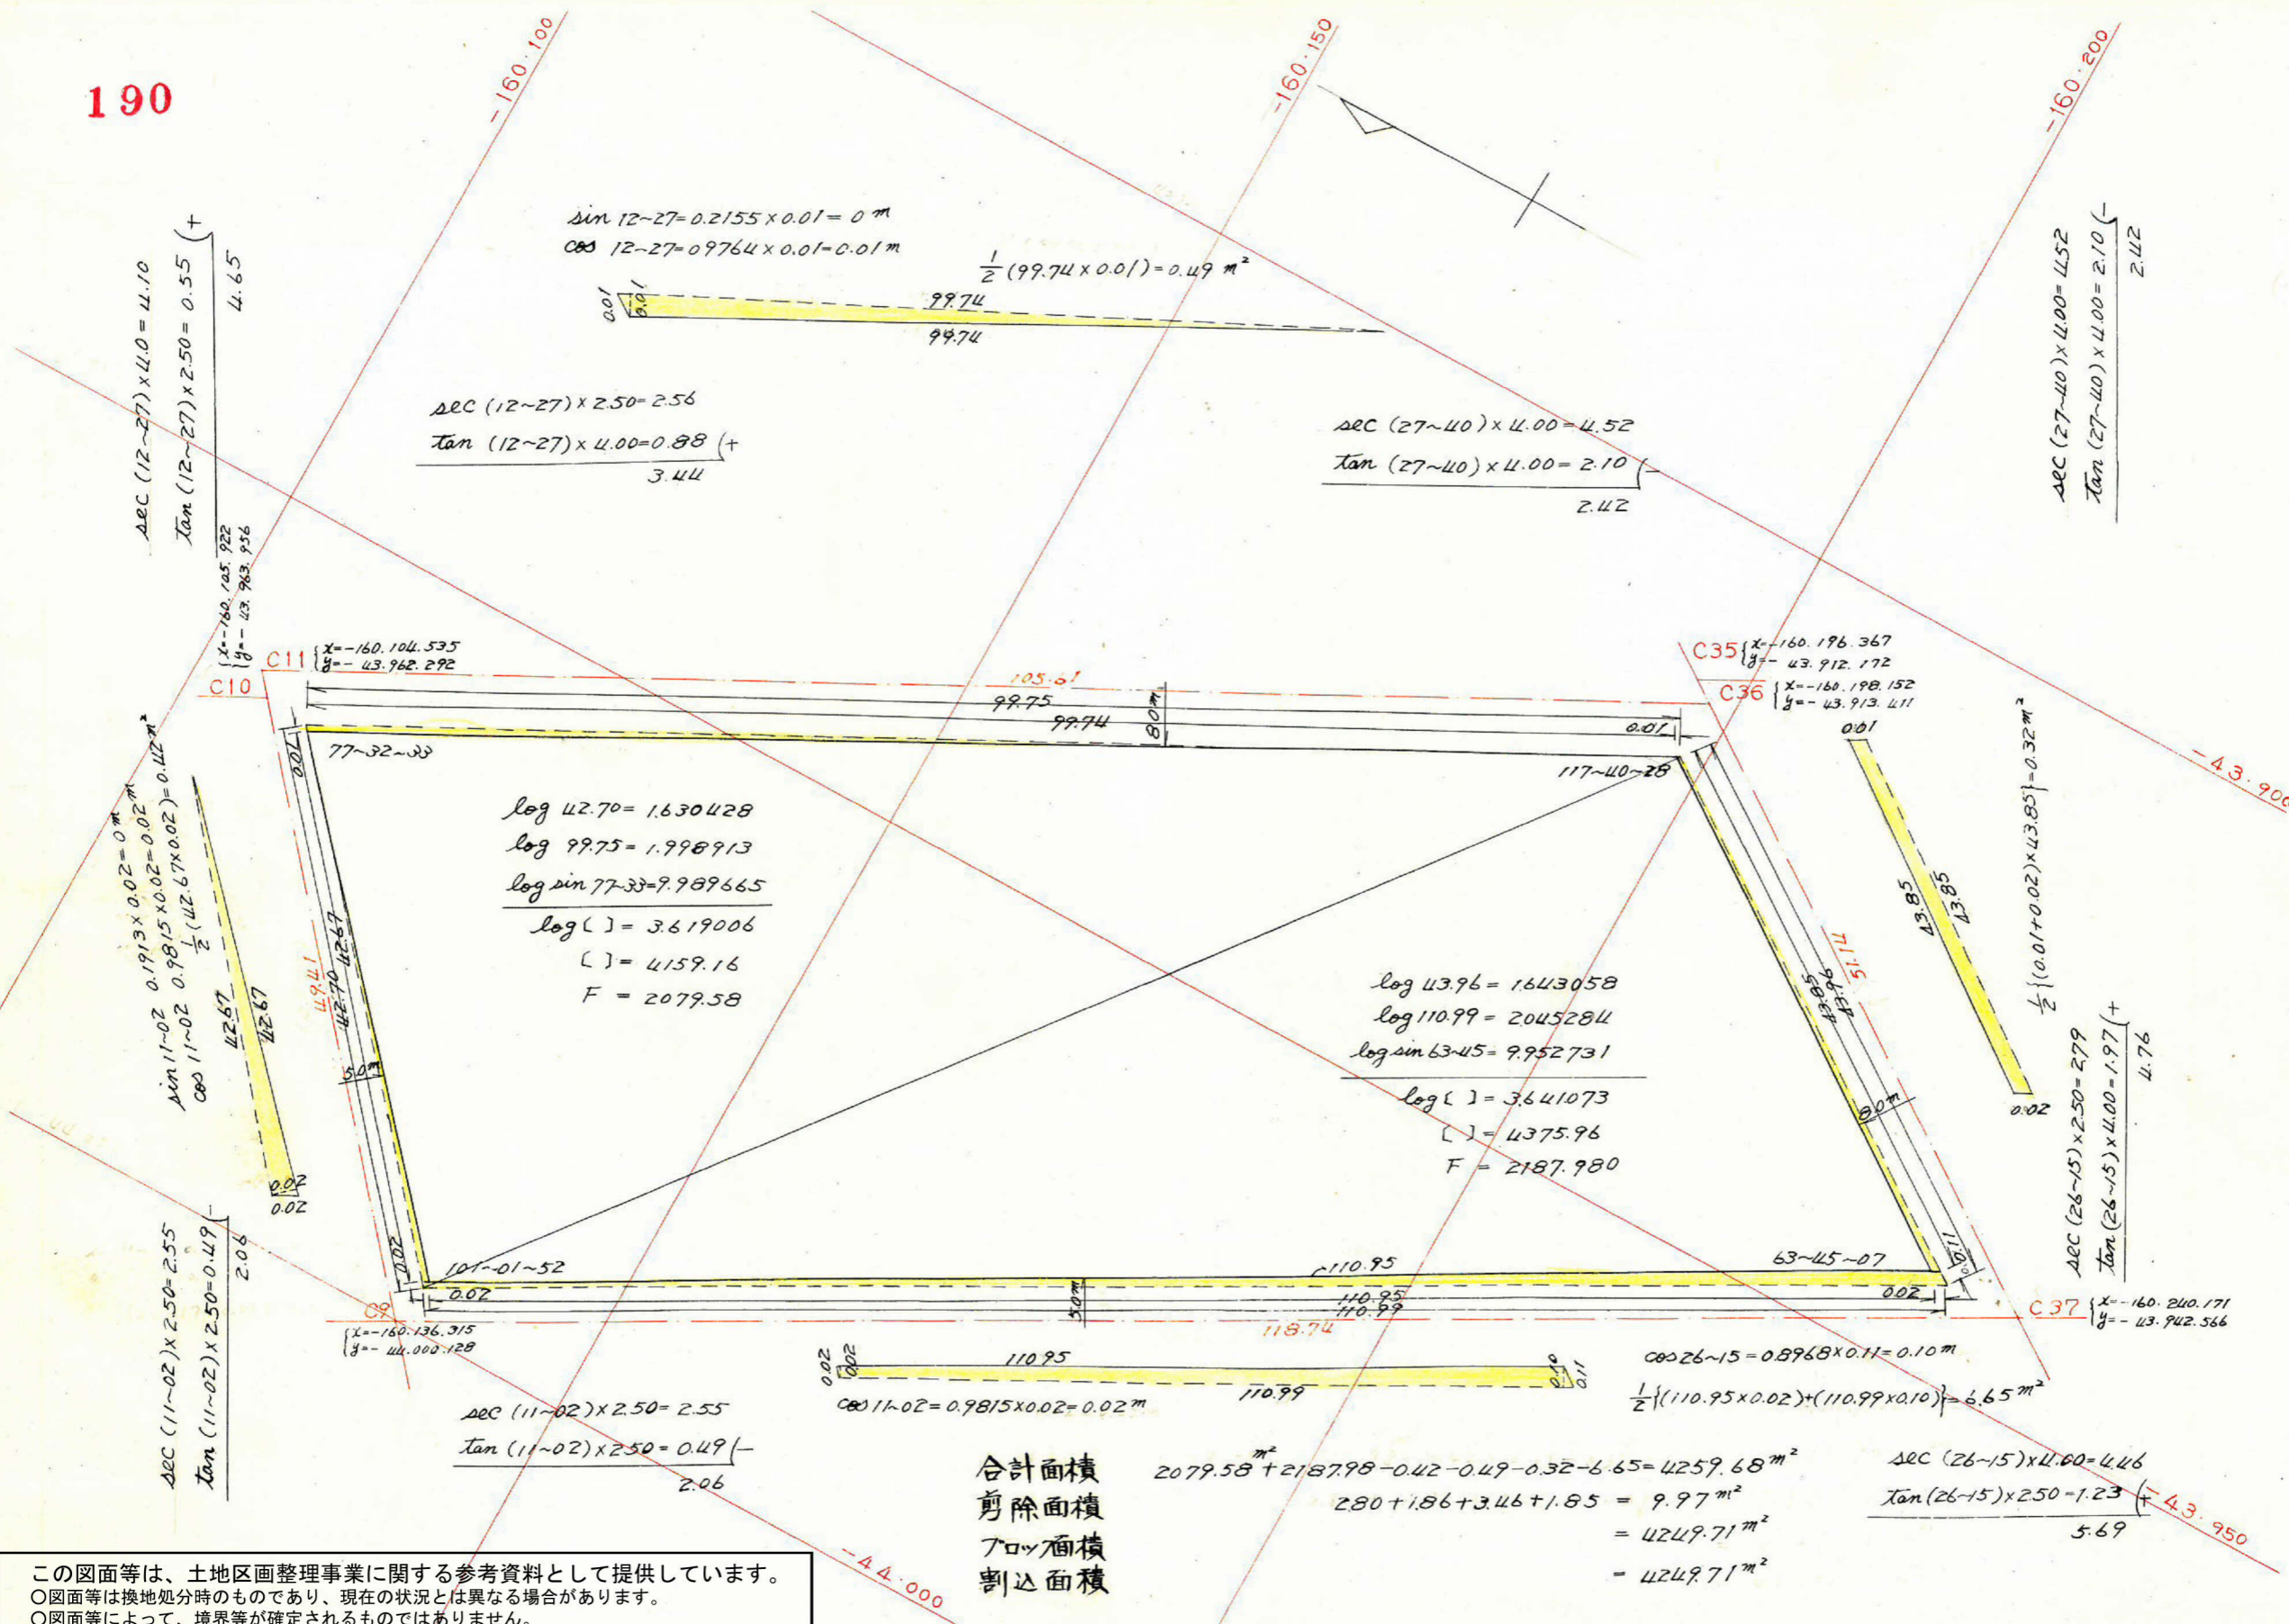

$\sin 12-27 = 0.2155 \times 0.01 = 0 \text{ m}$
 $\cos 12-27 = 0.9764 \times 0.01 = 0.01 \text{ m}$
 $\frac{1}{2} (99.74 \times 0.01) = 0.49 \text{ m}^2$

$\Delta EC (12-27) \times 2.50 = 2.56$
 $\frac{\tan (12-27) \times 4.00 = 0.88}{3.44} (+)$

$\Delta EC (27-40) \times 4.00 = 4.52$
 $\frac{\tan (27-40) \times 4.00 = 2.10}{2.42}$

$\Delta EC (27-40) \times 4.00 = 4.52$
 $\frac{\tan (27-40) \times 4.00 = 2.10}{2.42} (-)$

$\Delta EC (12-27) \times 4.10 = 4.10$
 $\frac{\tan (12-27) \times 2.50 = 0.55}{4.65} (+)$

$x = -160.104.535$
 $y = -43.962.292$

$x = -160.196.367$
 $y = -43.912.172$
 $x = -160.198.152$
 $y = -43.913.411$

$\log 42.70 = 1.630428$
 $\log 99.75 = 1.998913$
 $\log \sin 77-33 = 9.989665$
 $\log L = 3.619006$
 $L = 4159.16$
 $F = 2079.58$

$\log 43.96 = 1.643058$
 $\log 110.99 = 2.045284$
 $\log \sin 63-45 = 9.952731$
 $\log L = 3.641073$
 $L = 4375.96$
 $F = 2187.980$

$\Delta EC (26-15) \times 2.50 = 2.79$
 $\frac{\tan (26-15) \times 4.00 = 1.97}{4.76} (+)$

$\sin 11-02 = 0.1913 \times 0.02 = 0 \text{ m}$
 $\cos 11-02 = 0.9815 \times 0.02 = 0.02 \text{ m}$
 $\frac{1}{2} (42.67 \times 0.02) = 0.42 \text{ m}^2$

$x = -160.136.315$
 $y = -43.942.566$

$\cos 26-15 = 0.8968 \times 0.11 = 0.10 \text{ m}$
 $\frac{1}{2} \{ (110.95 \times 0.02) + (110.99 \times 0.10) \} = 6.65 \text{ m}^2$

$\Delta EC (11-02) \times 2.50 = 2.55$
 $\frac{\tan (11-02) \times 2.50 = 0.49}{2.06} (-)$

$\Delta EC (26-15) \times 4.00 = 4.46$
 $\frac{\tan (26-15) \times 2.50 = 1.23}{5.69} (+)$

合計面積 $2079.58 + 2187.98 - 0.42 - 0.49 - 0.32 - 6.65 = 4259.68 \text{ m}^2$
 剪除面積 $2.80 + 1.86 + 3.46 + 1.85 = 9.97 \text{ m}^2$
 フロツ面積 $= 4249.71 \text{ m}^2$
 割込面積 $= 4249.71 \text{ m}^2$



この図面等は、土地区画整理事業に関する参考資料として提供しています。
 ○図面等は換地処分時のものであり、現在の状況とは異なる場合があります。
 ○図面等によって、境界等が確定されるものではありません。

課長	係長	測量士	係

(分筆前)
 確定面積平面図 $S = \frac{1}{500}$

ブロック番号 紫原 190 号

新地名 町 丁目
 年 月 日

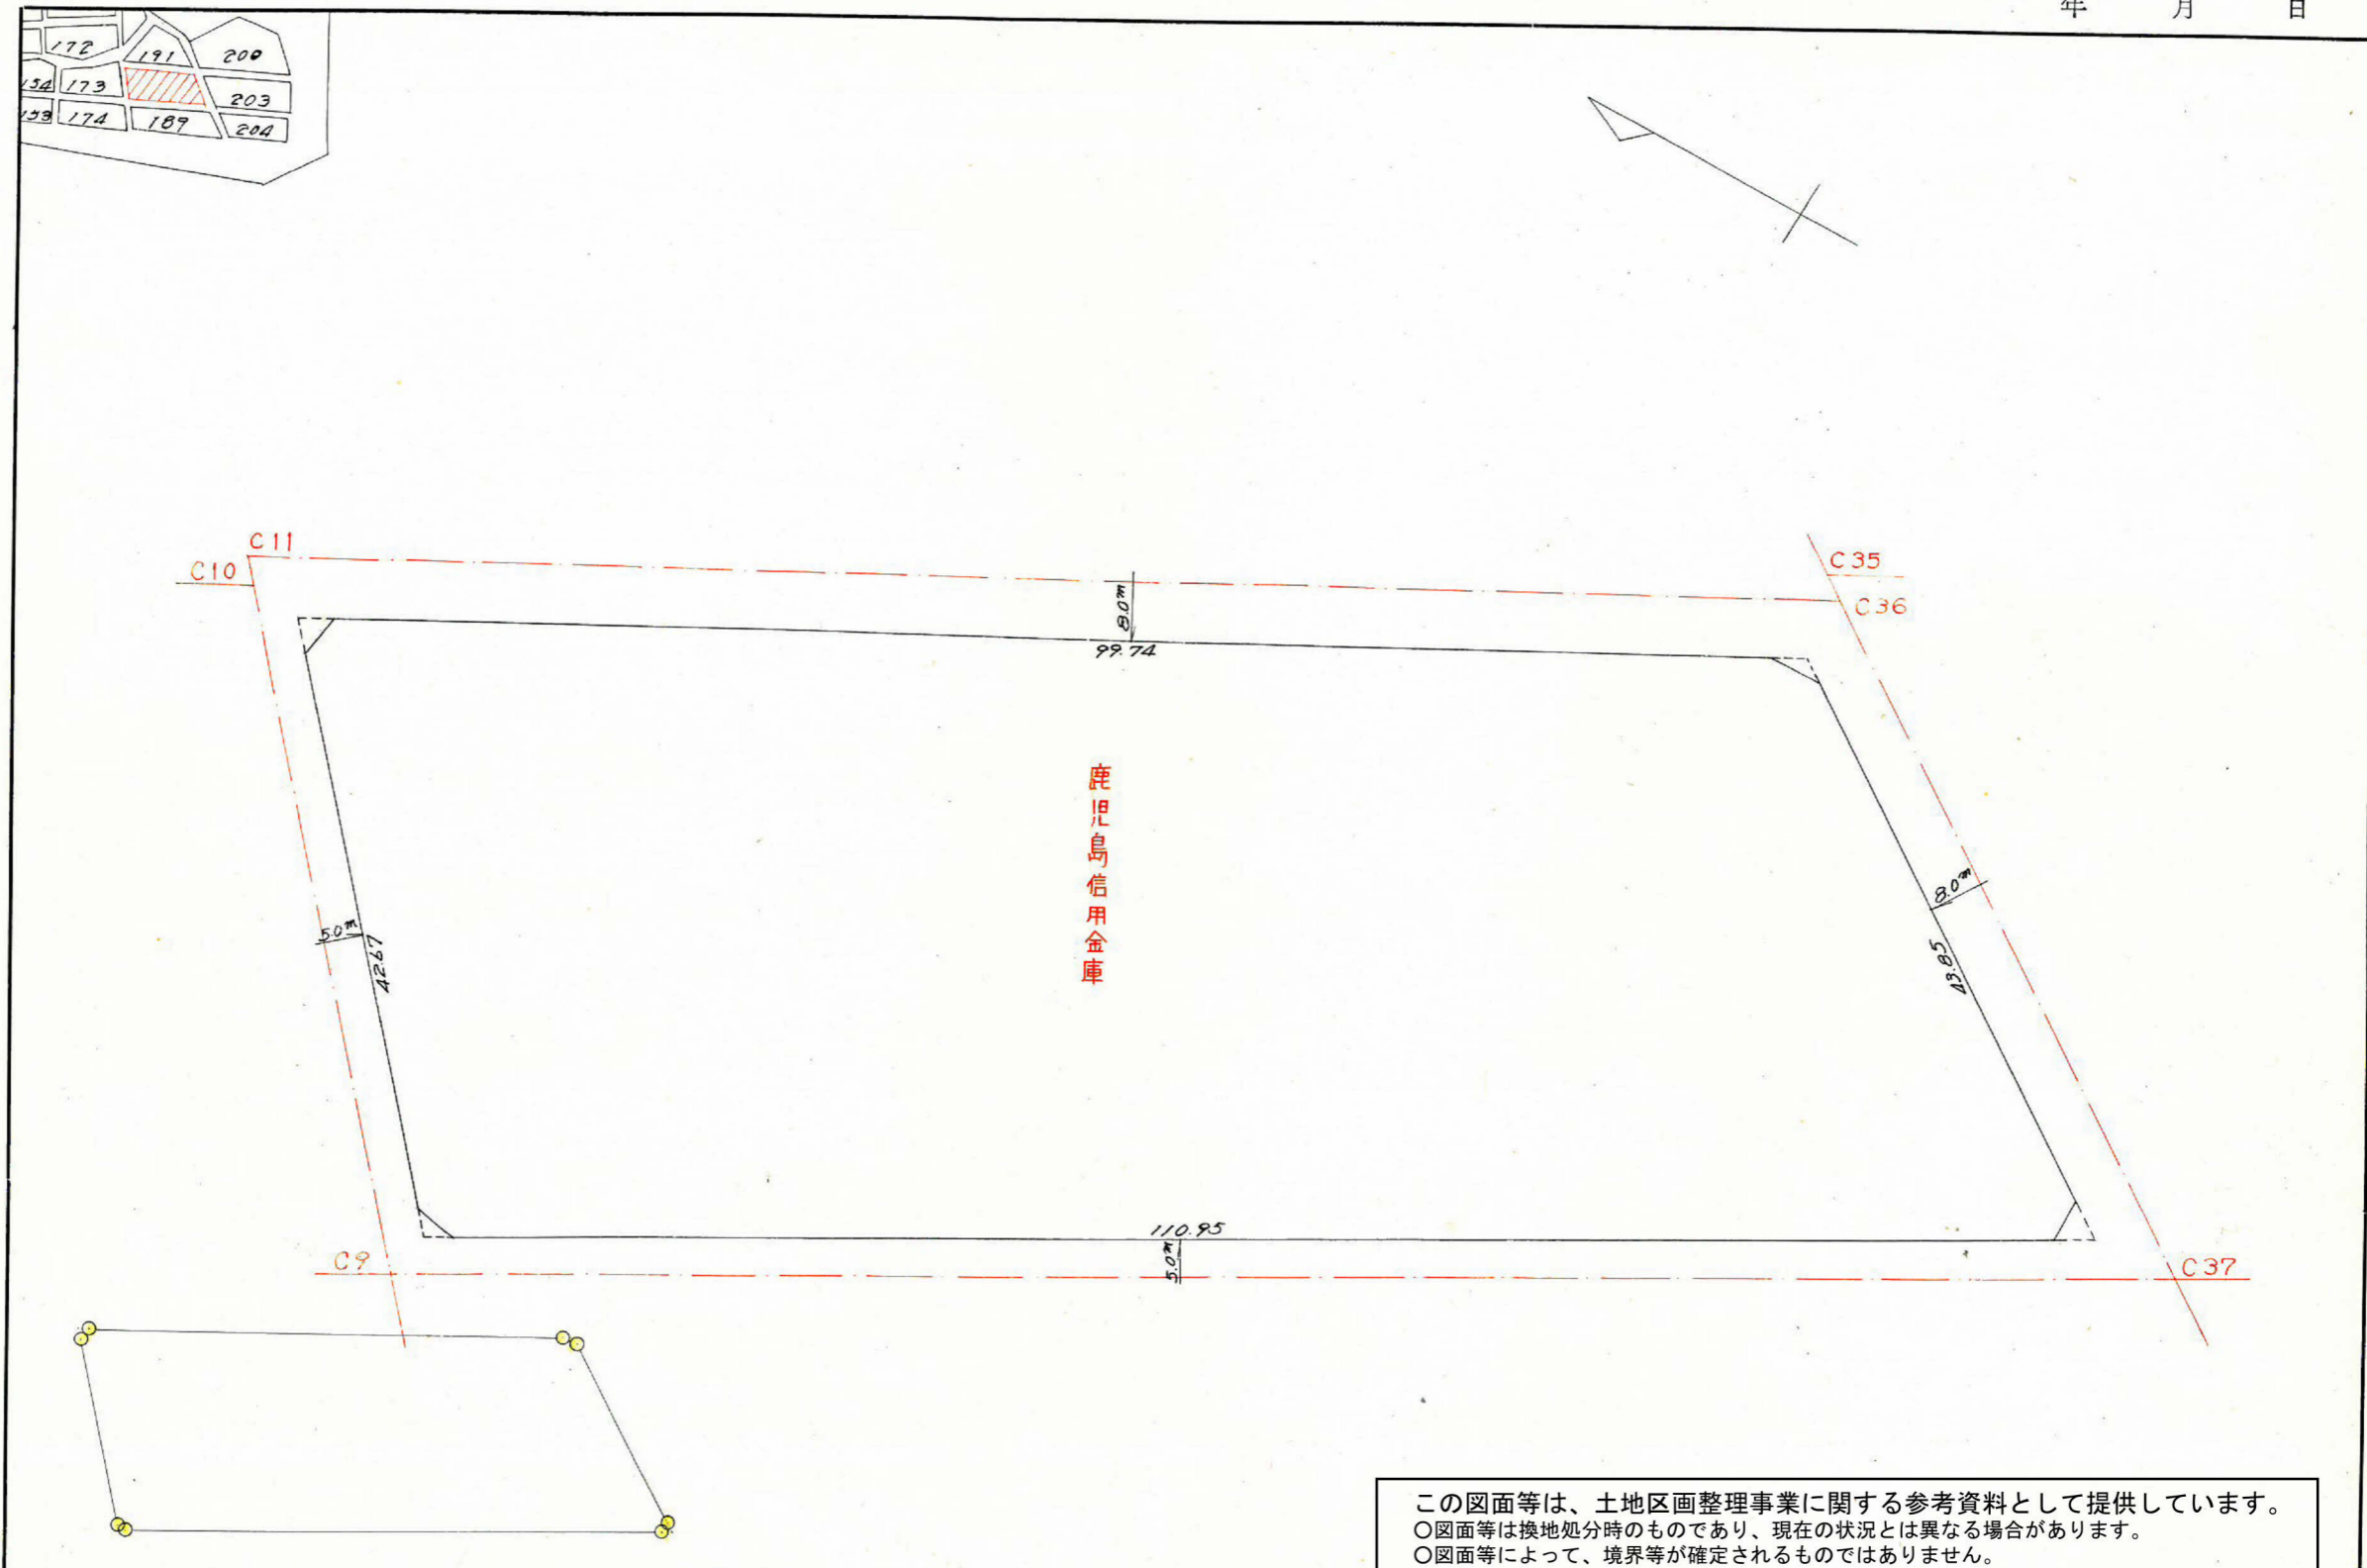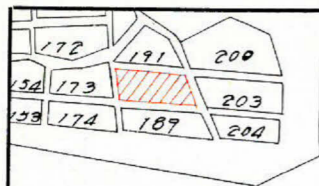

この図面等は、土地区画整理事業に関する参考資料として提供しています。
 ○図面等は換地処分時のものであり、現在の状況とは異なる場合があります。
 ○図面等によって、境界等が確定されるものではありません。