


課長	係長	測量士	係

(分筆前)
 確定面積平面図 $S = \frac{1}{1000}$

紫原
 ブロック番号 182 号

新地名 町 丁目
 年 月 日

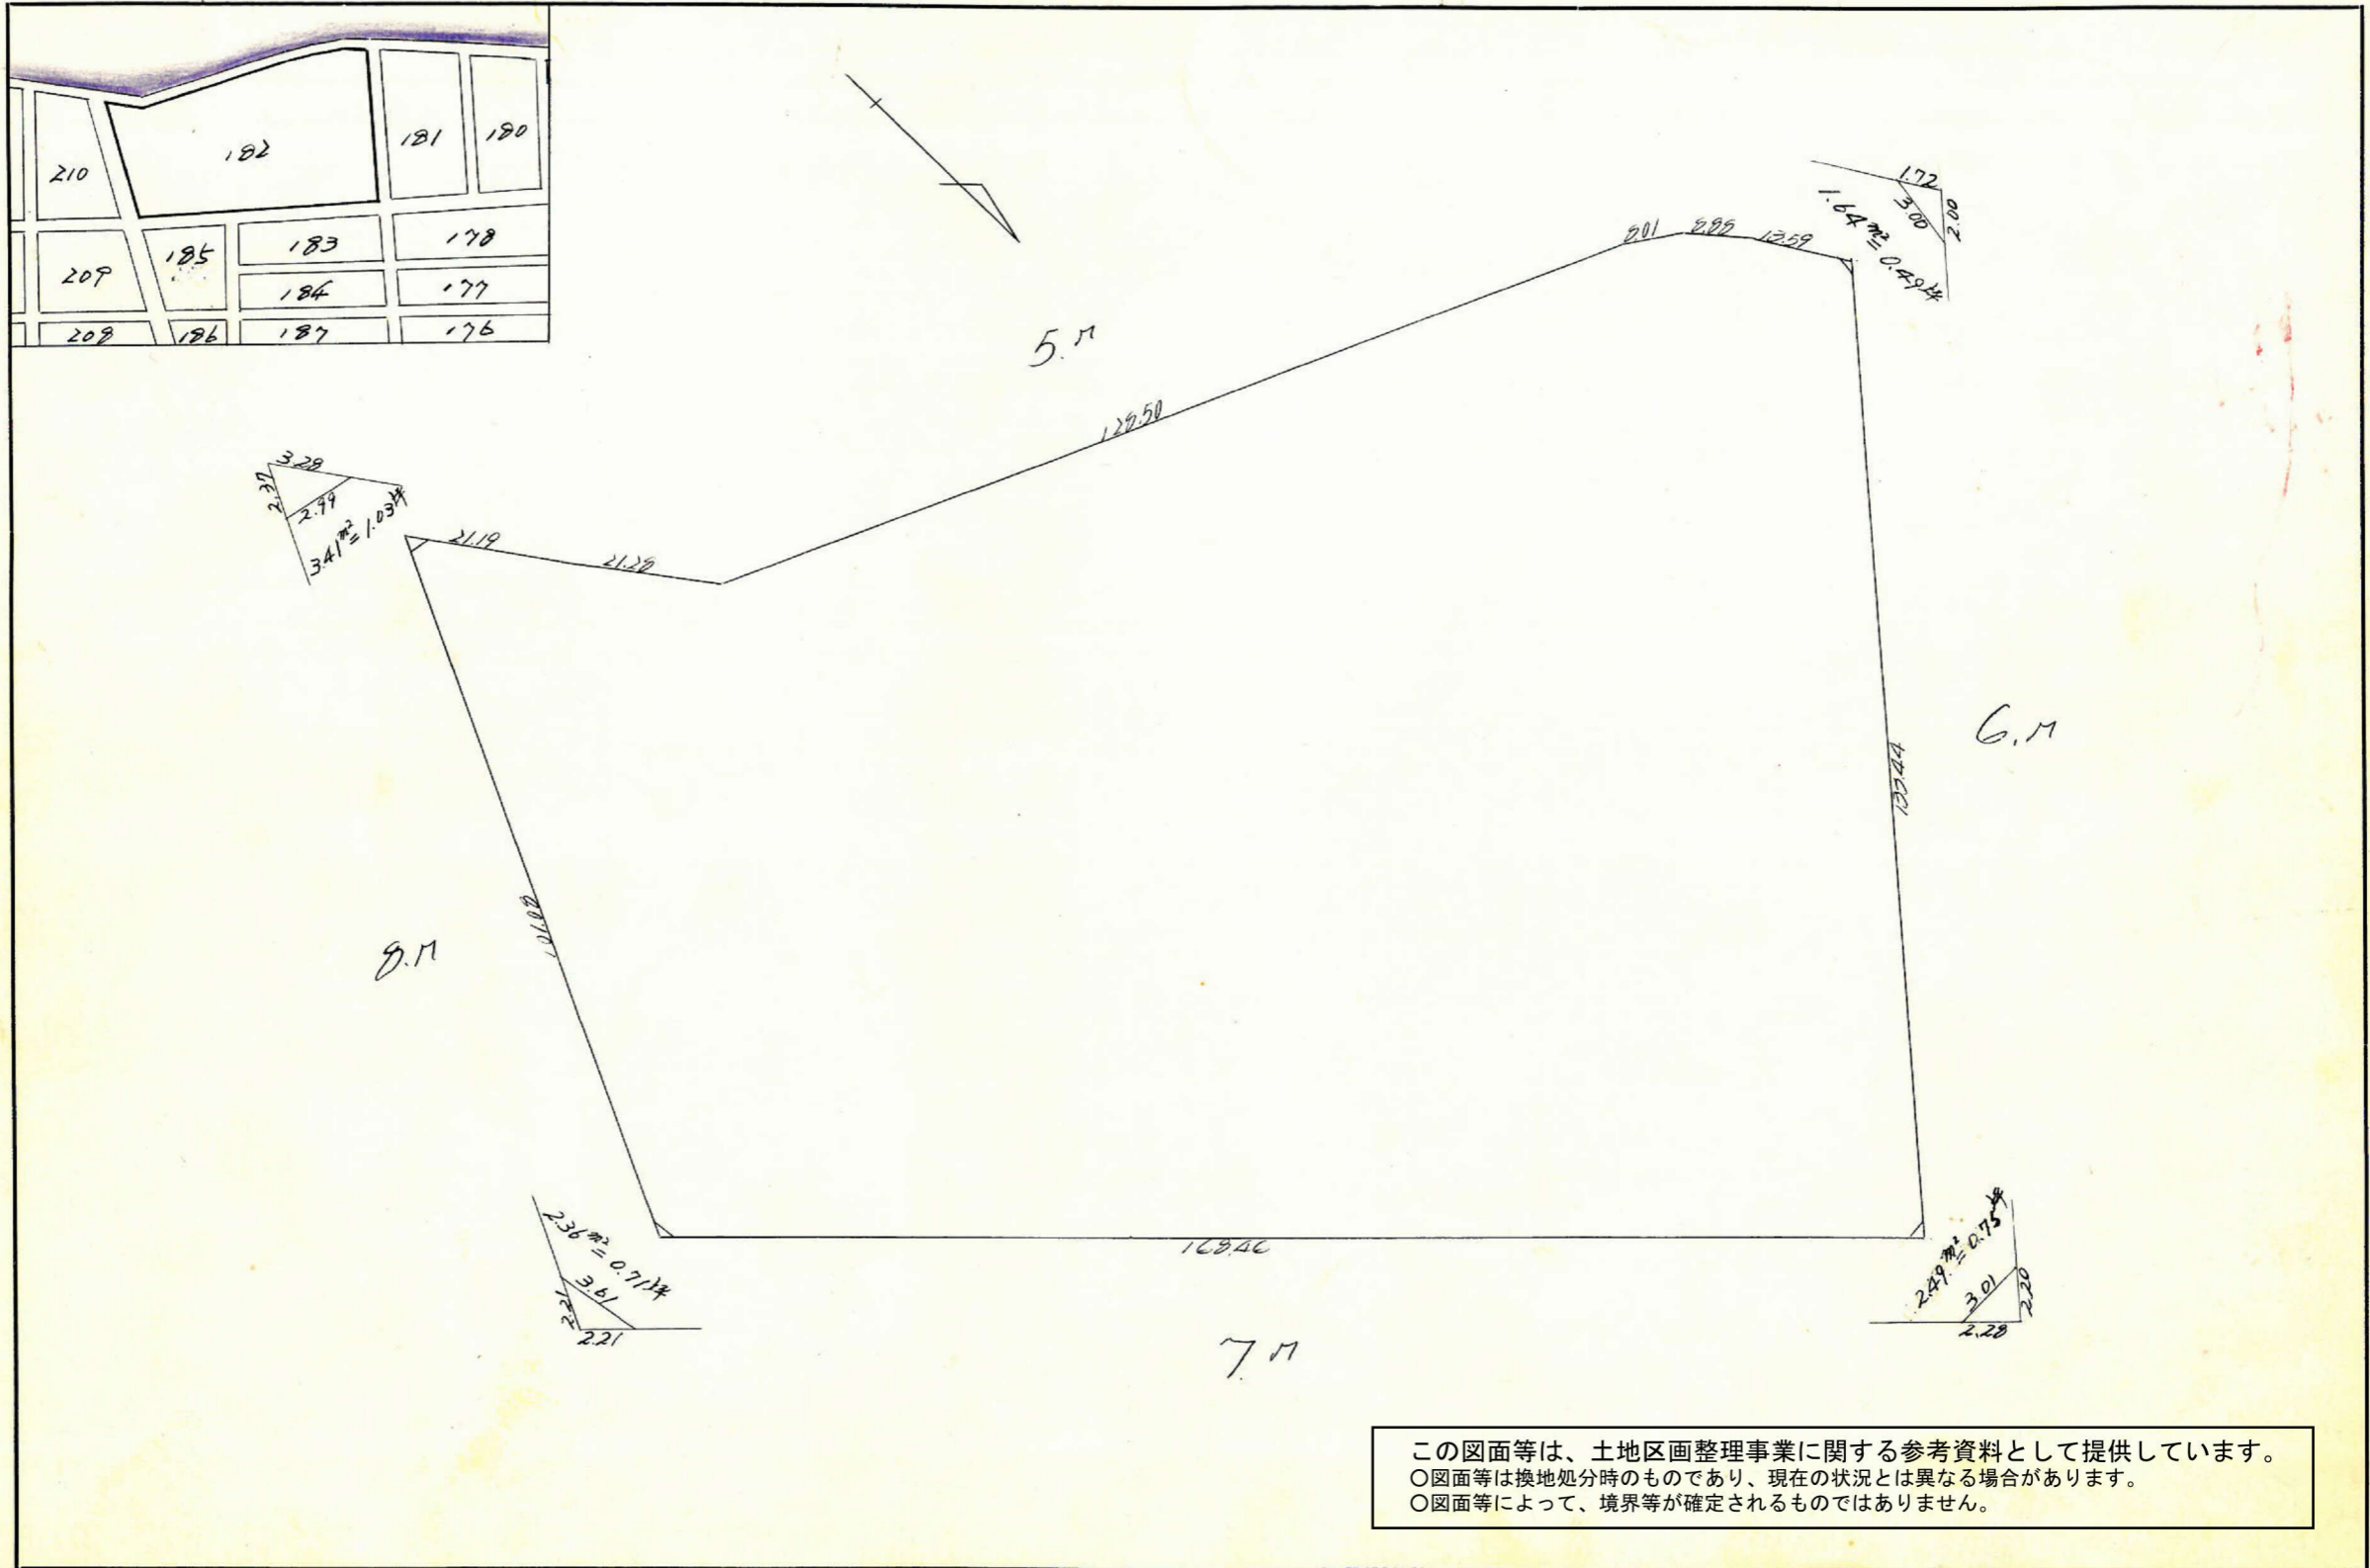

210	182	181	180
209	185	183	178
208	186	187	176
		184	177

この図面等は、土地区画整理事業に関する参考資料として提供しています。
 ○図面等は換地処分時のものであり、現在の状況とは異なる場合があります。
 ○図面等によって、境界等が確定されるものではありません。

