


この図面等は、土地区画整理事業に関する参考資料として提供しています。

○図面等は換地処分時のものであり、現在の状況とは異なる場合があります。

○図面等によって、境界等が確定されるものではありません。

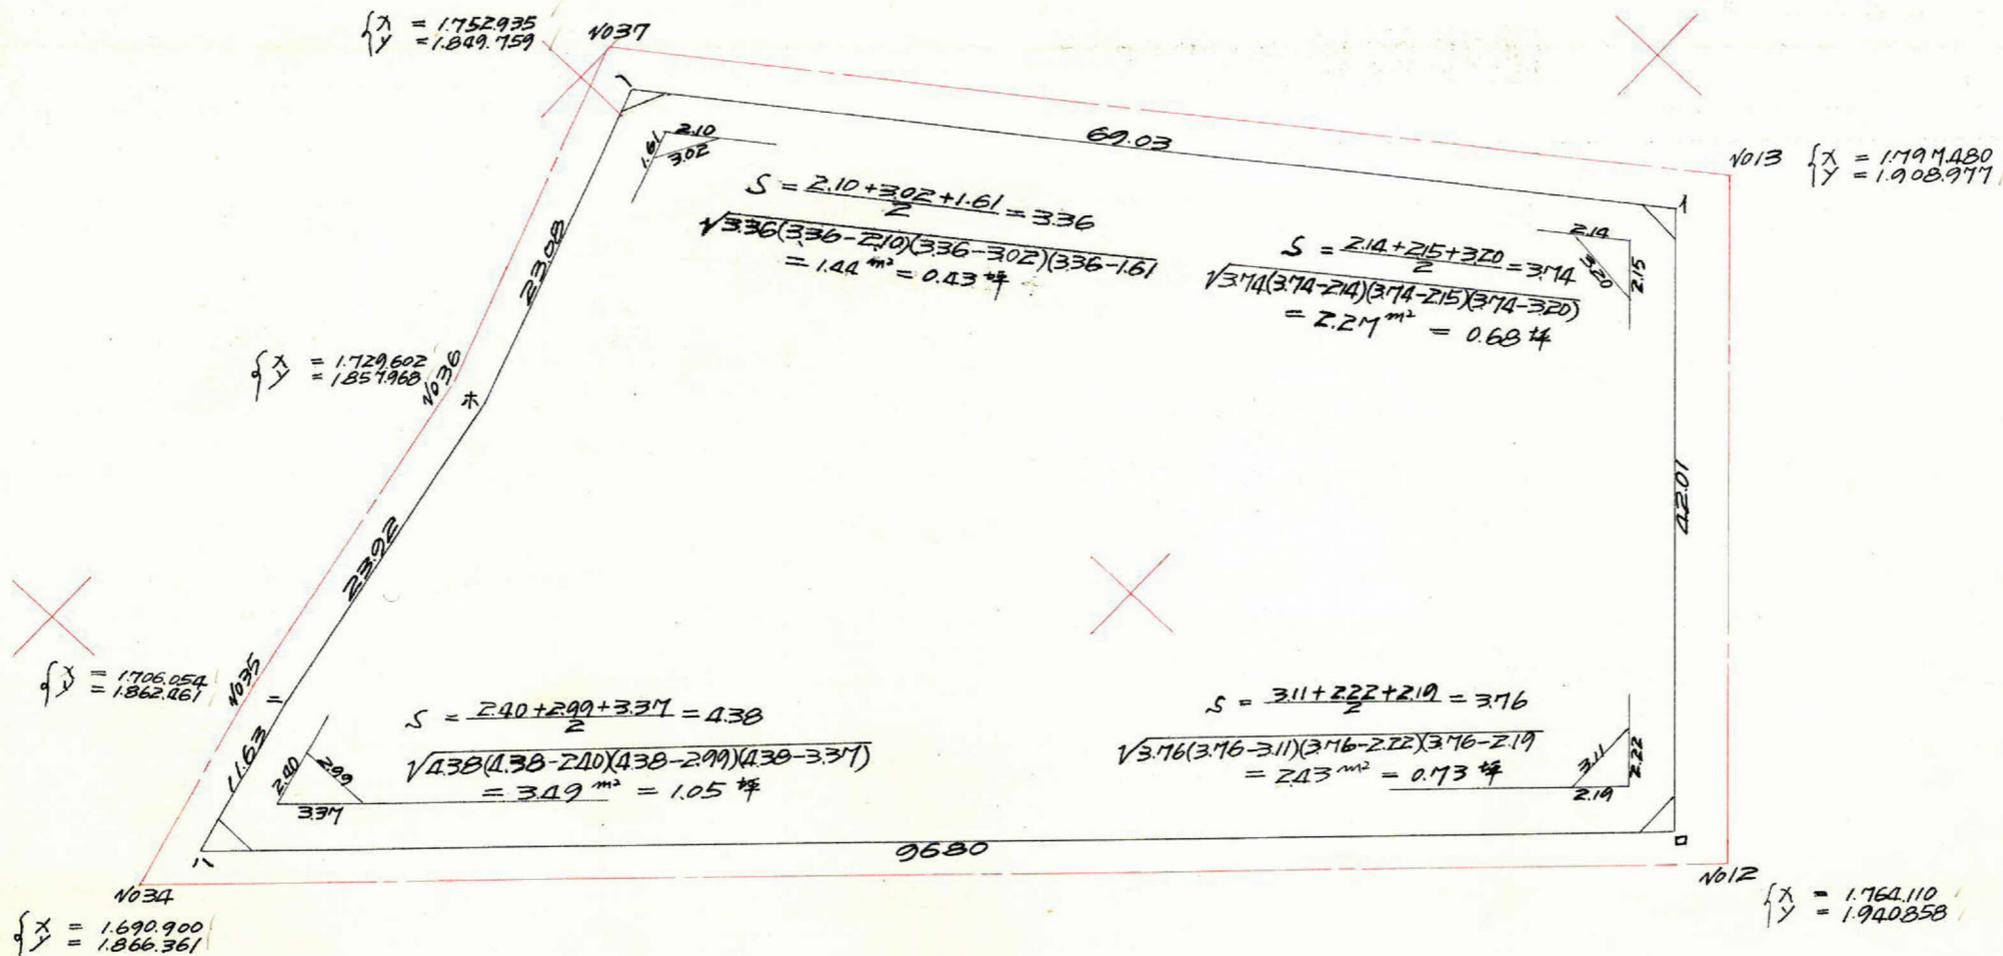

| 測点 | 1 | 2 | 3 | 4 | 5 | 6 | 1 × 6 | 3 × 4 |
|----|-----------|--------|--------|-----------|--------|--------|-------------|-------------|
| イ | 1.793.506 | | | 1.907.893 | | | | |
| ロ | 1.763.192 | 30.314 | 98.048 | 1.936.903 | 29.010 | 40.160 | 70.809.791 | 189.909.465 |
| ハ | 1.695.458 | 67.734 | 56.462 | 1.867.733 | 69.170 | 72.029 | 122.122.144 | 105.455.941 |
| ニ | 1.706.730 | 11.272 | 34.793 | 1.864.874 | 2.859 | 7.348 | 12.541.052 | 64.884.561 |
| ホ | 1.730.251 | 23.521 | 45.298 | 1.860.385 | 4.489 | 12.135 | 20.996.596 | 84.271.720 |
| ヘ | 1.752.028 | 21.777 | 63.255 | 1.852.739 | 7.646 | 47.508 | 83.235.346 | 117.195.005 |
| イ | 1.793.506 | 41.478 | 11.164 | 1.907.893 | 55.154 | 84.164 | 150.948.639 | 21.299.717 |
| | | 30.314 | | | 29.010 | | 7.714.402 | 7.714.403 |

合計面積
 剪除面積
 割込面積

$$7.714.402 \times \frac{1}{2} = 3.857.201 \text{ m}^2$$

$$- 9.63 \text{ m}^2 = 3.847.57 \text{ m}^2 = 1.163.88 \text{ 坪}$$

$$3.847.03 \text{ m}^2 = 1.163.71 \text{ 坪}$$