


課長	係長	測量士	係

(分筆前)
 確定面積平面図 $S = \frac{1}{500}$


ブロック番号 紫原 142 号

新地名 町 丁目
 年 月 日

100	135	154
	136	153
101	138	152
102	130	142
103	140	150

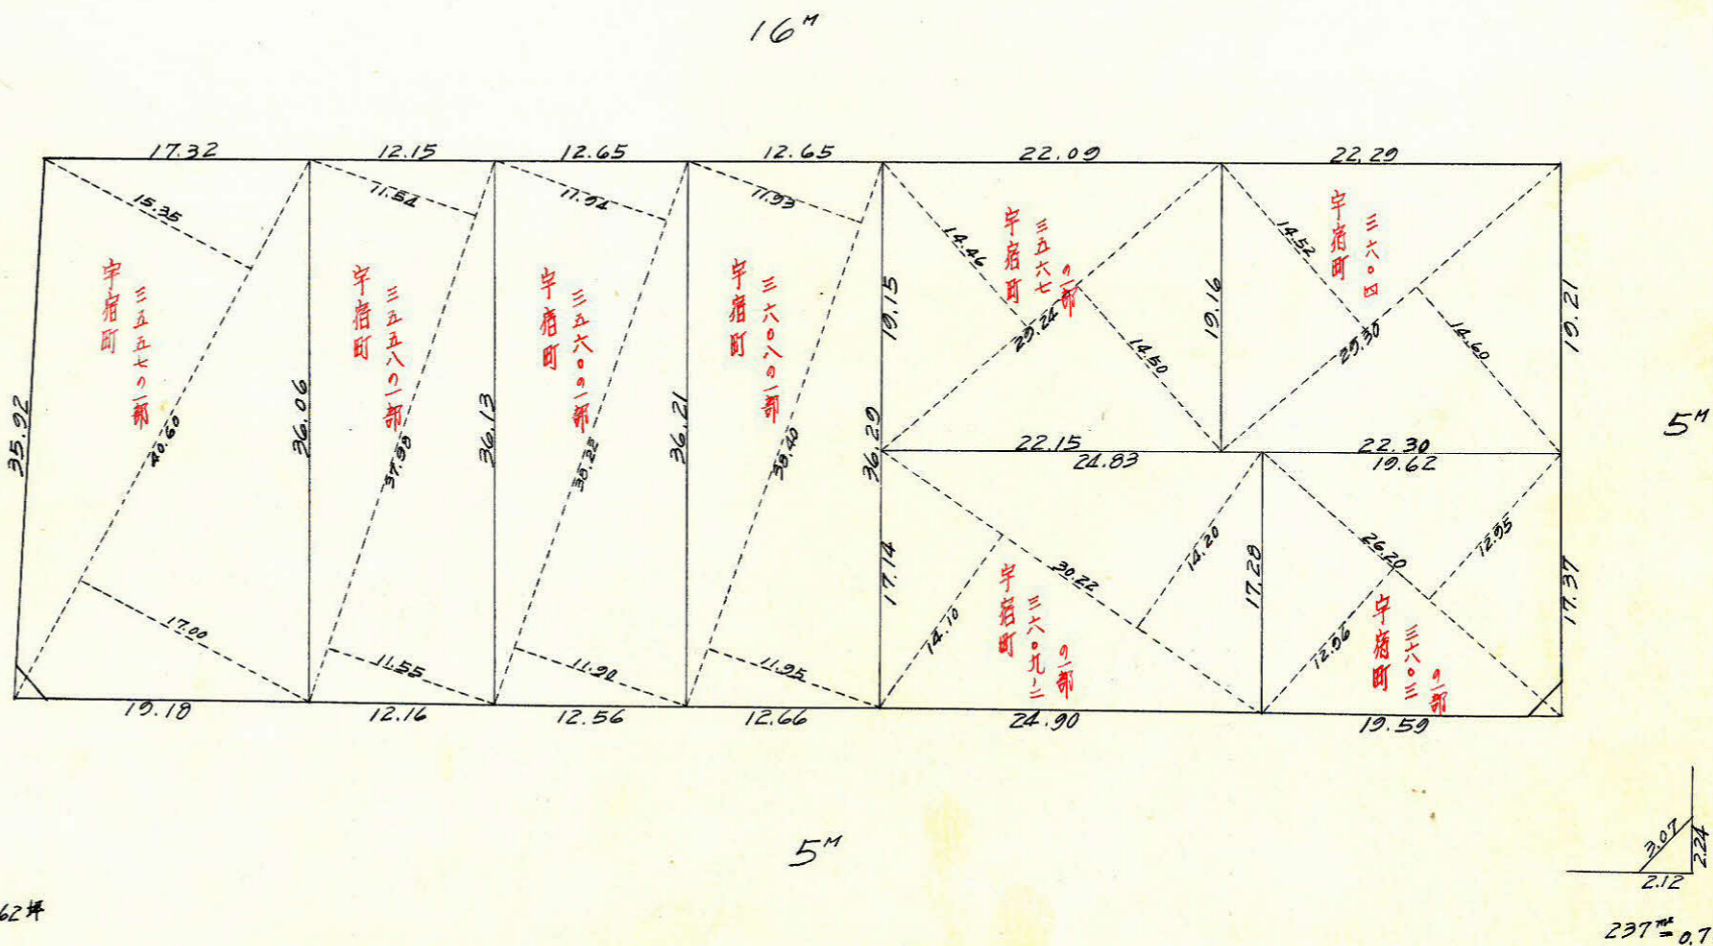

この図面等は、土地区画整理事業に関する参考資料として提供しています。
 ○図面等は換地処分時のものであり、現在の状況とは異なる場合があります。
 ○図面等によって、境界等が確定されるものではありません。

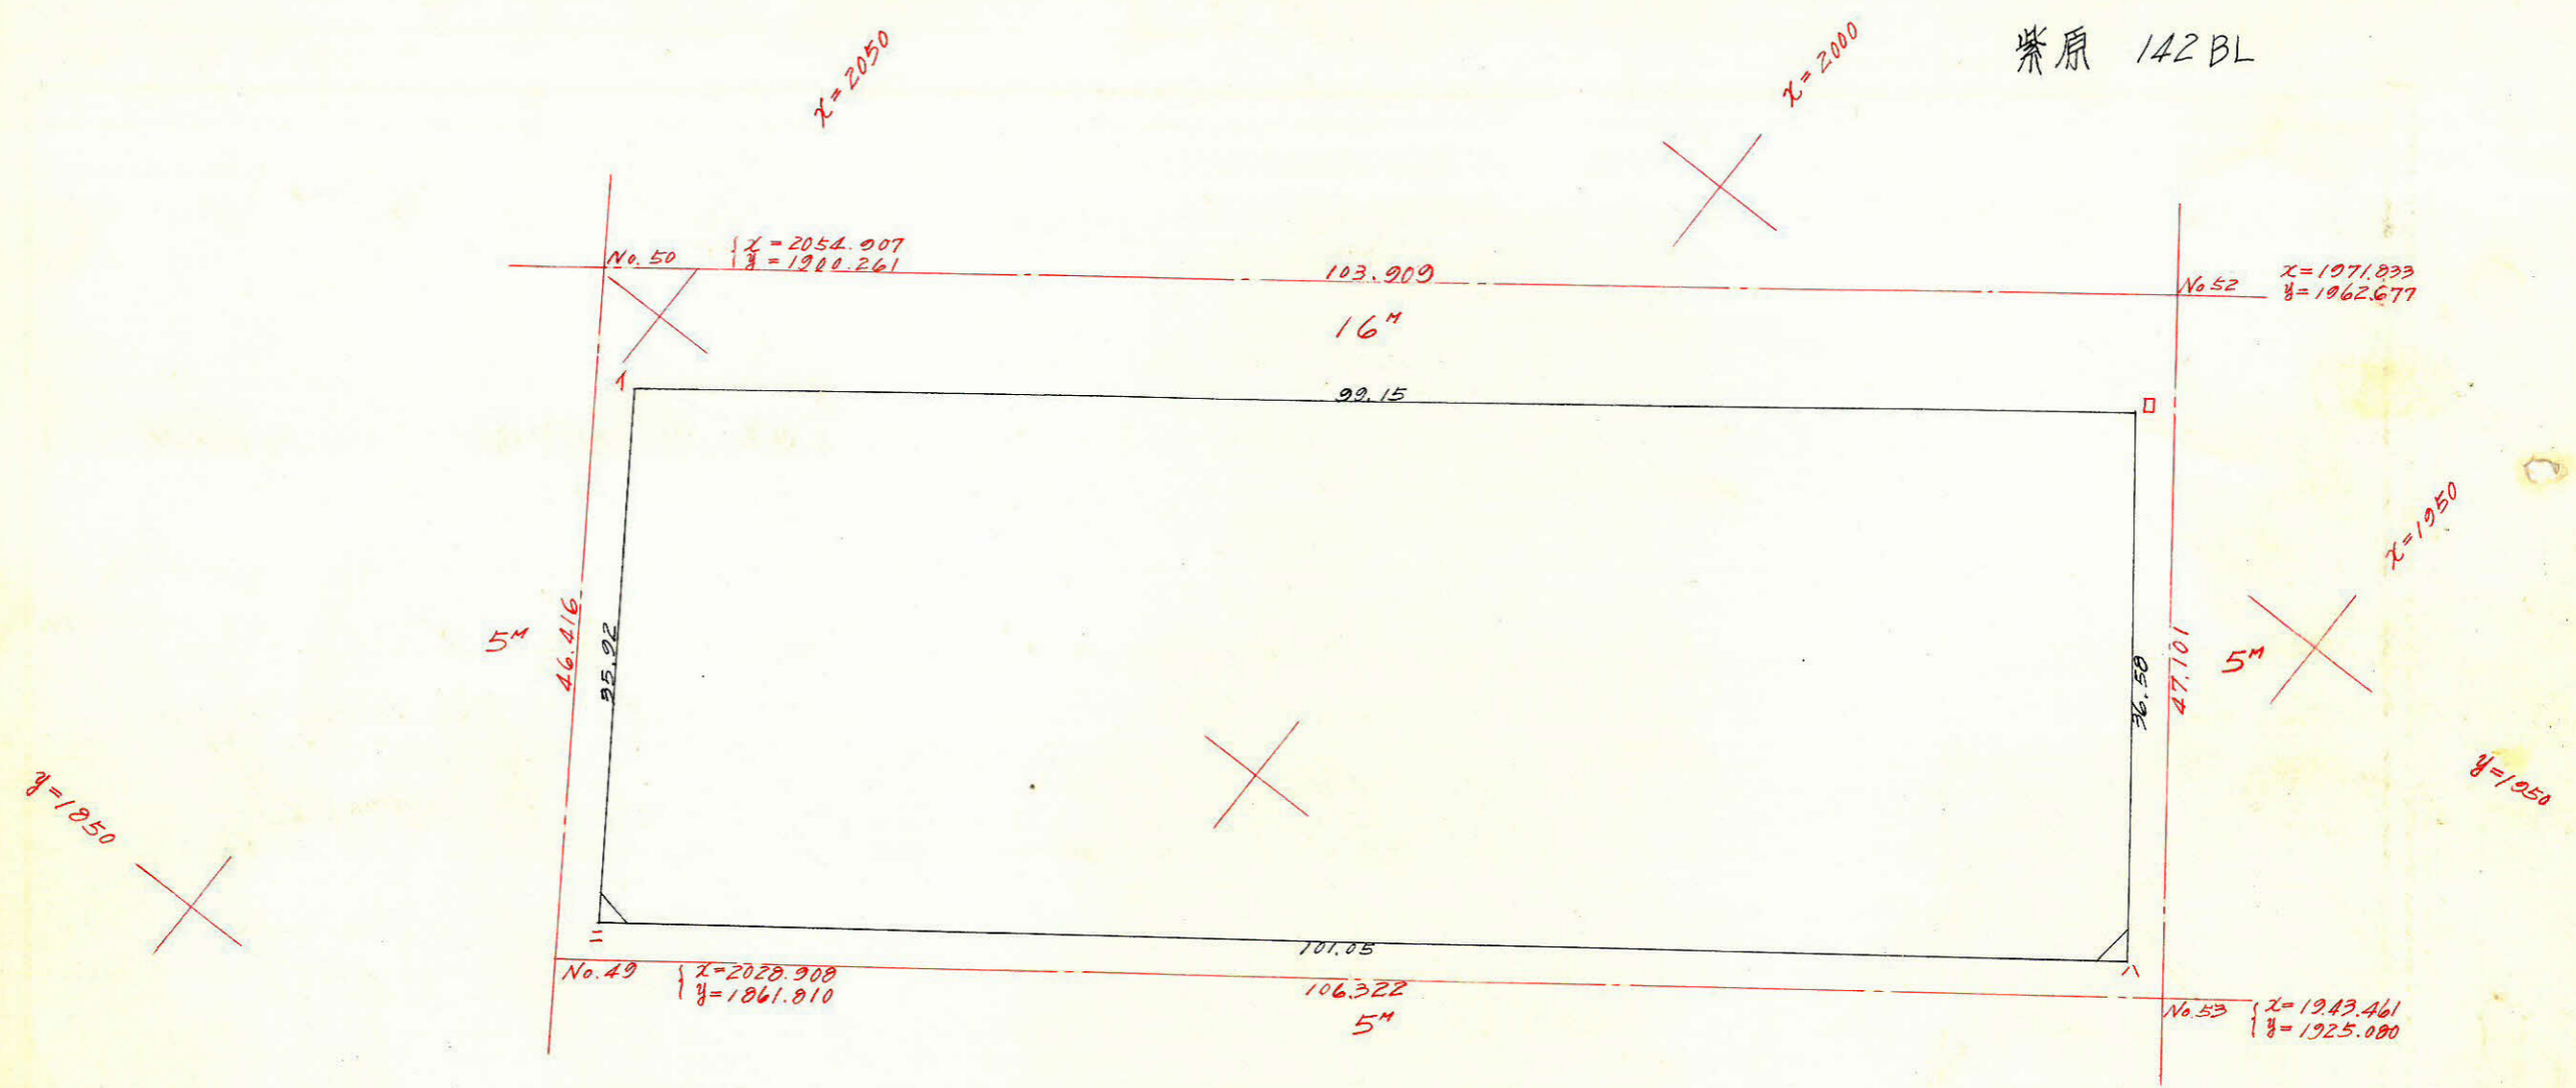

測点	1	2	3	4	5	6	1 x 6	3 x 4
1	2048.323			1895.200				
□	1969.049	-79.274	-101.320	1954.762	+59.554	+30.375	+59,809.863	-198,072.124
ハ	1946.995	-22.054	+59.157	1925.583	-29.179	-99.300	-173,882.229	+113,911.714
ニ	2028.206	+81.211	+101.320	1865.454	-60.129	-30.375	-61,606.757	+189,022.723
イ	(2048.323)	+20.117	-59.157	(1895.200)	+29.754	+99.300	+182,931.620	-112,114.819
		(-79.274)			(+59.554)			
計							7,252.507	7,252.506

合計面積 $\frac{1}{2} 7252.506 = 3626.253 \text{ m}^2 \times 0.3025 = 1096.94 \text{ 坪}$
 剪除面積 1.33 坪
 割込面積 1095.61 坪

この図面等は、土地区画整理事業に関する参考資料として提供しています。
 ○図面等は換地処分時のものであり、現在の状況とは異なる場合があります。
 ○図面等によって、境界等が確定されるものではありません。