
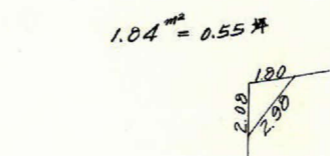
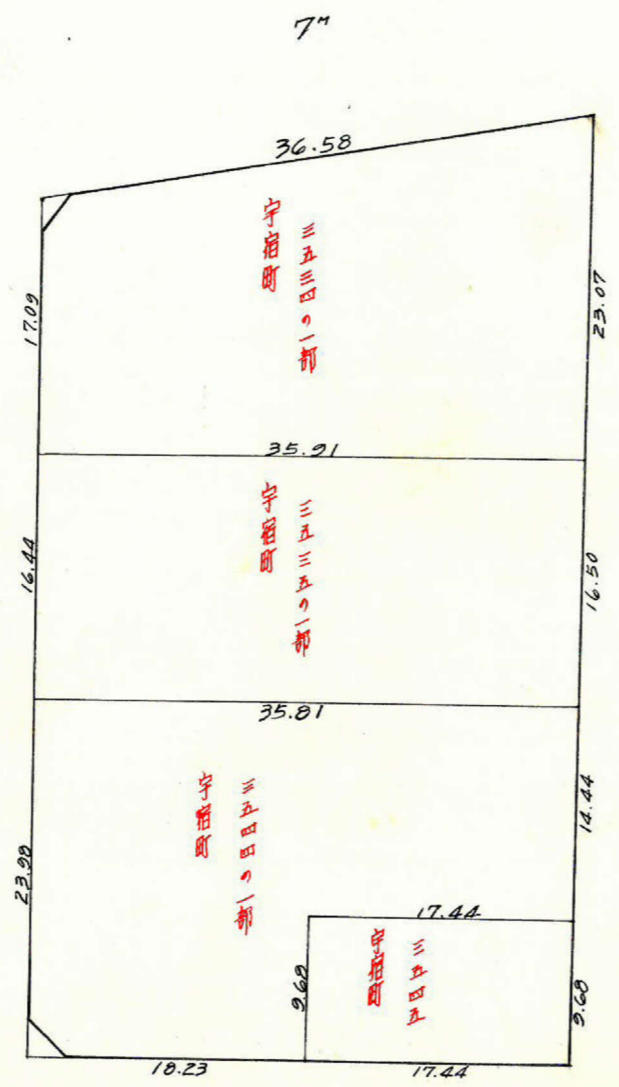


課長	係長	測量士	係



(分筆前)
 確定面積平面図 $S = \frac{1}{500}$

ブロック番号 紫原 141号


新地名 町 丁目
 年 月 日

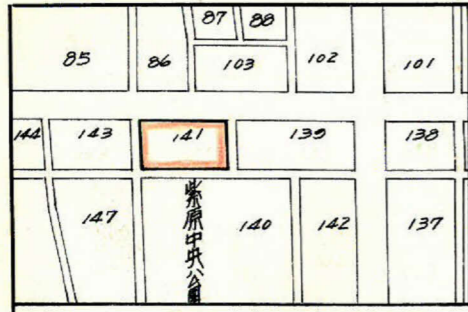

16m

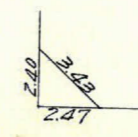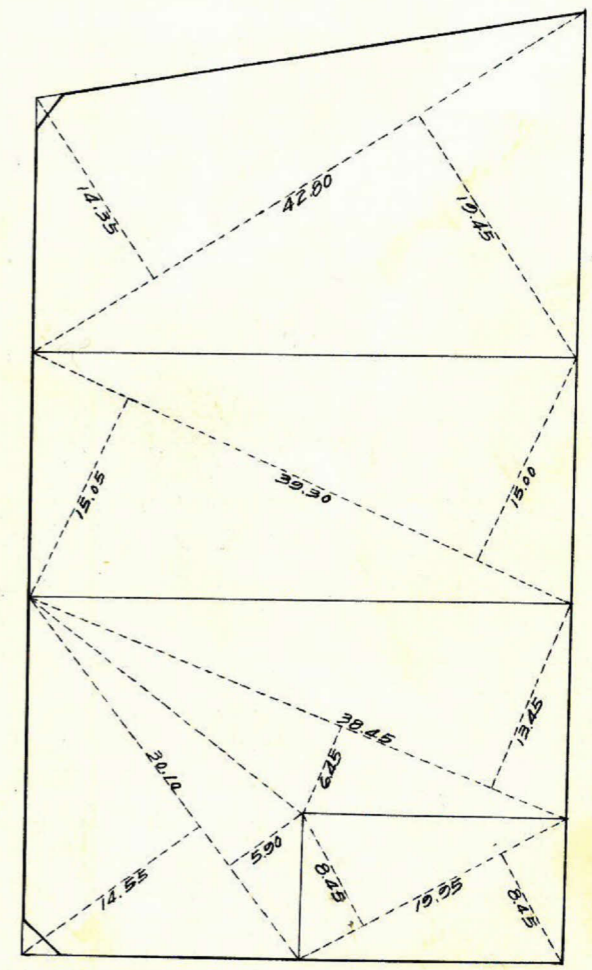

この図面等は、土地区画整理事業に関する参考資料として提供しています。
 ○図面等は換地処分時のものであり、現在の状況とは異なる場合があります。
 ○図面等によって、境界等が確定されるものではありません。

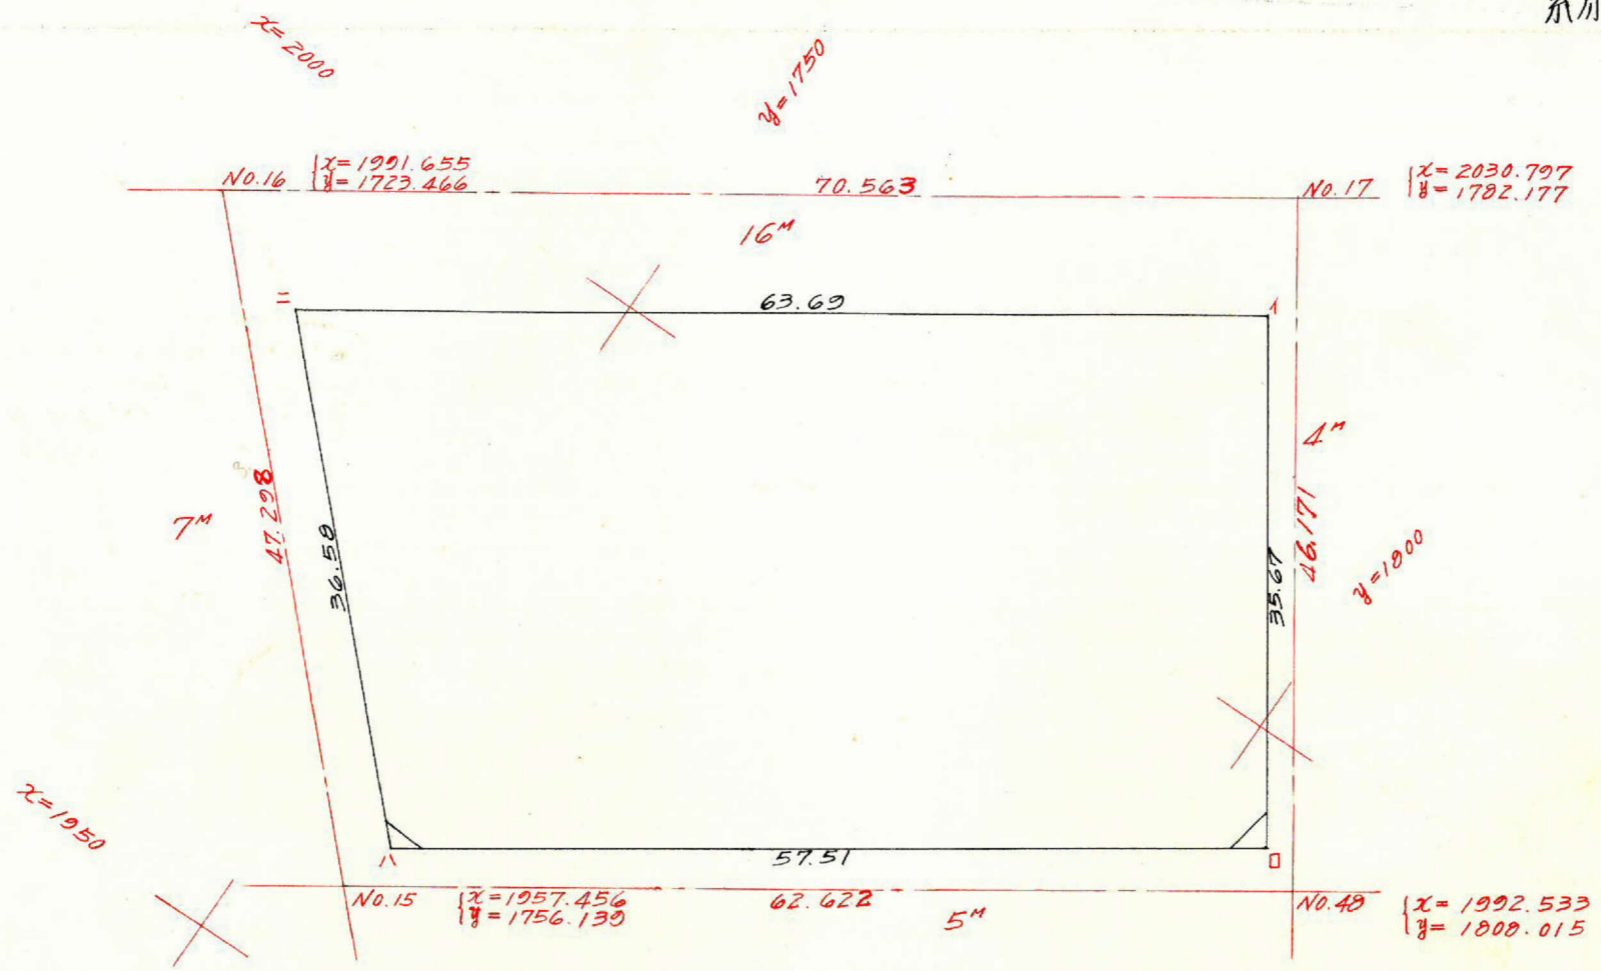

測点	1	2	3	4	5	6	1 x 6	3 x 4
イ	2023.056			1704.904				
ロ	1993.492	-29.564		1804.941	+12.957	-27.700	-55,235.676	-111,453.302
ハ	1961.307	-32.185	-61.749	1757.276	-47.665	-72.957	-143,091.075	-10,111.366
ニ	1987.738	+26.431	+61.749	1731.984	-25.292	+27.700	+55,076.244	+106,948.280
イ	2023.056	+35.310	+5.754	1704.904	+53.000	+72.957	+147,596.097	+10,270.790
		(-29.564)			(+12.957)			
計							+ 4,345.590	- 4,345.590

合計面積
 扣除面積
 割込面積
 $4345.590 \times \frac{1}{2} = 2172.795$
 $2172.795 \times 0.3025 = 657.26$
 1.44
 655.82

この図面等は、土地区画整理事業に関する参考資料として提供しています。
 ○図面等は換地処分時のものであり、現在の状況とは異なる場合があります。
 ○図面等によって、境界等が確定されるものではありません。