


課長	係長	測量士	係


(分筆前)  
確定面積平面図  $S = \frac{1}{500}$

ブロック番号 紫原 147 号


新地名 町 丁目  
年 月 日

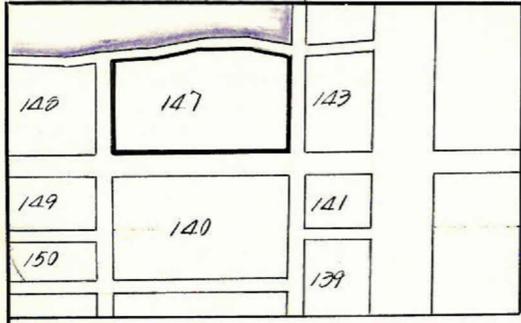

この図面等は、土地区画整理事業に関する参考資料として提供しています。  
○図面等は換地処分時のものであり、現在の状況とは異なる場合があります。  
○図面等によって、境界等が確定されるものではありません。

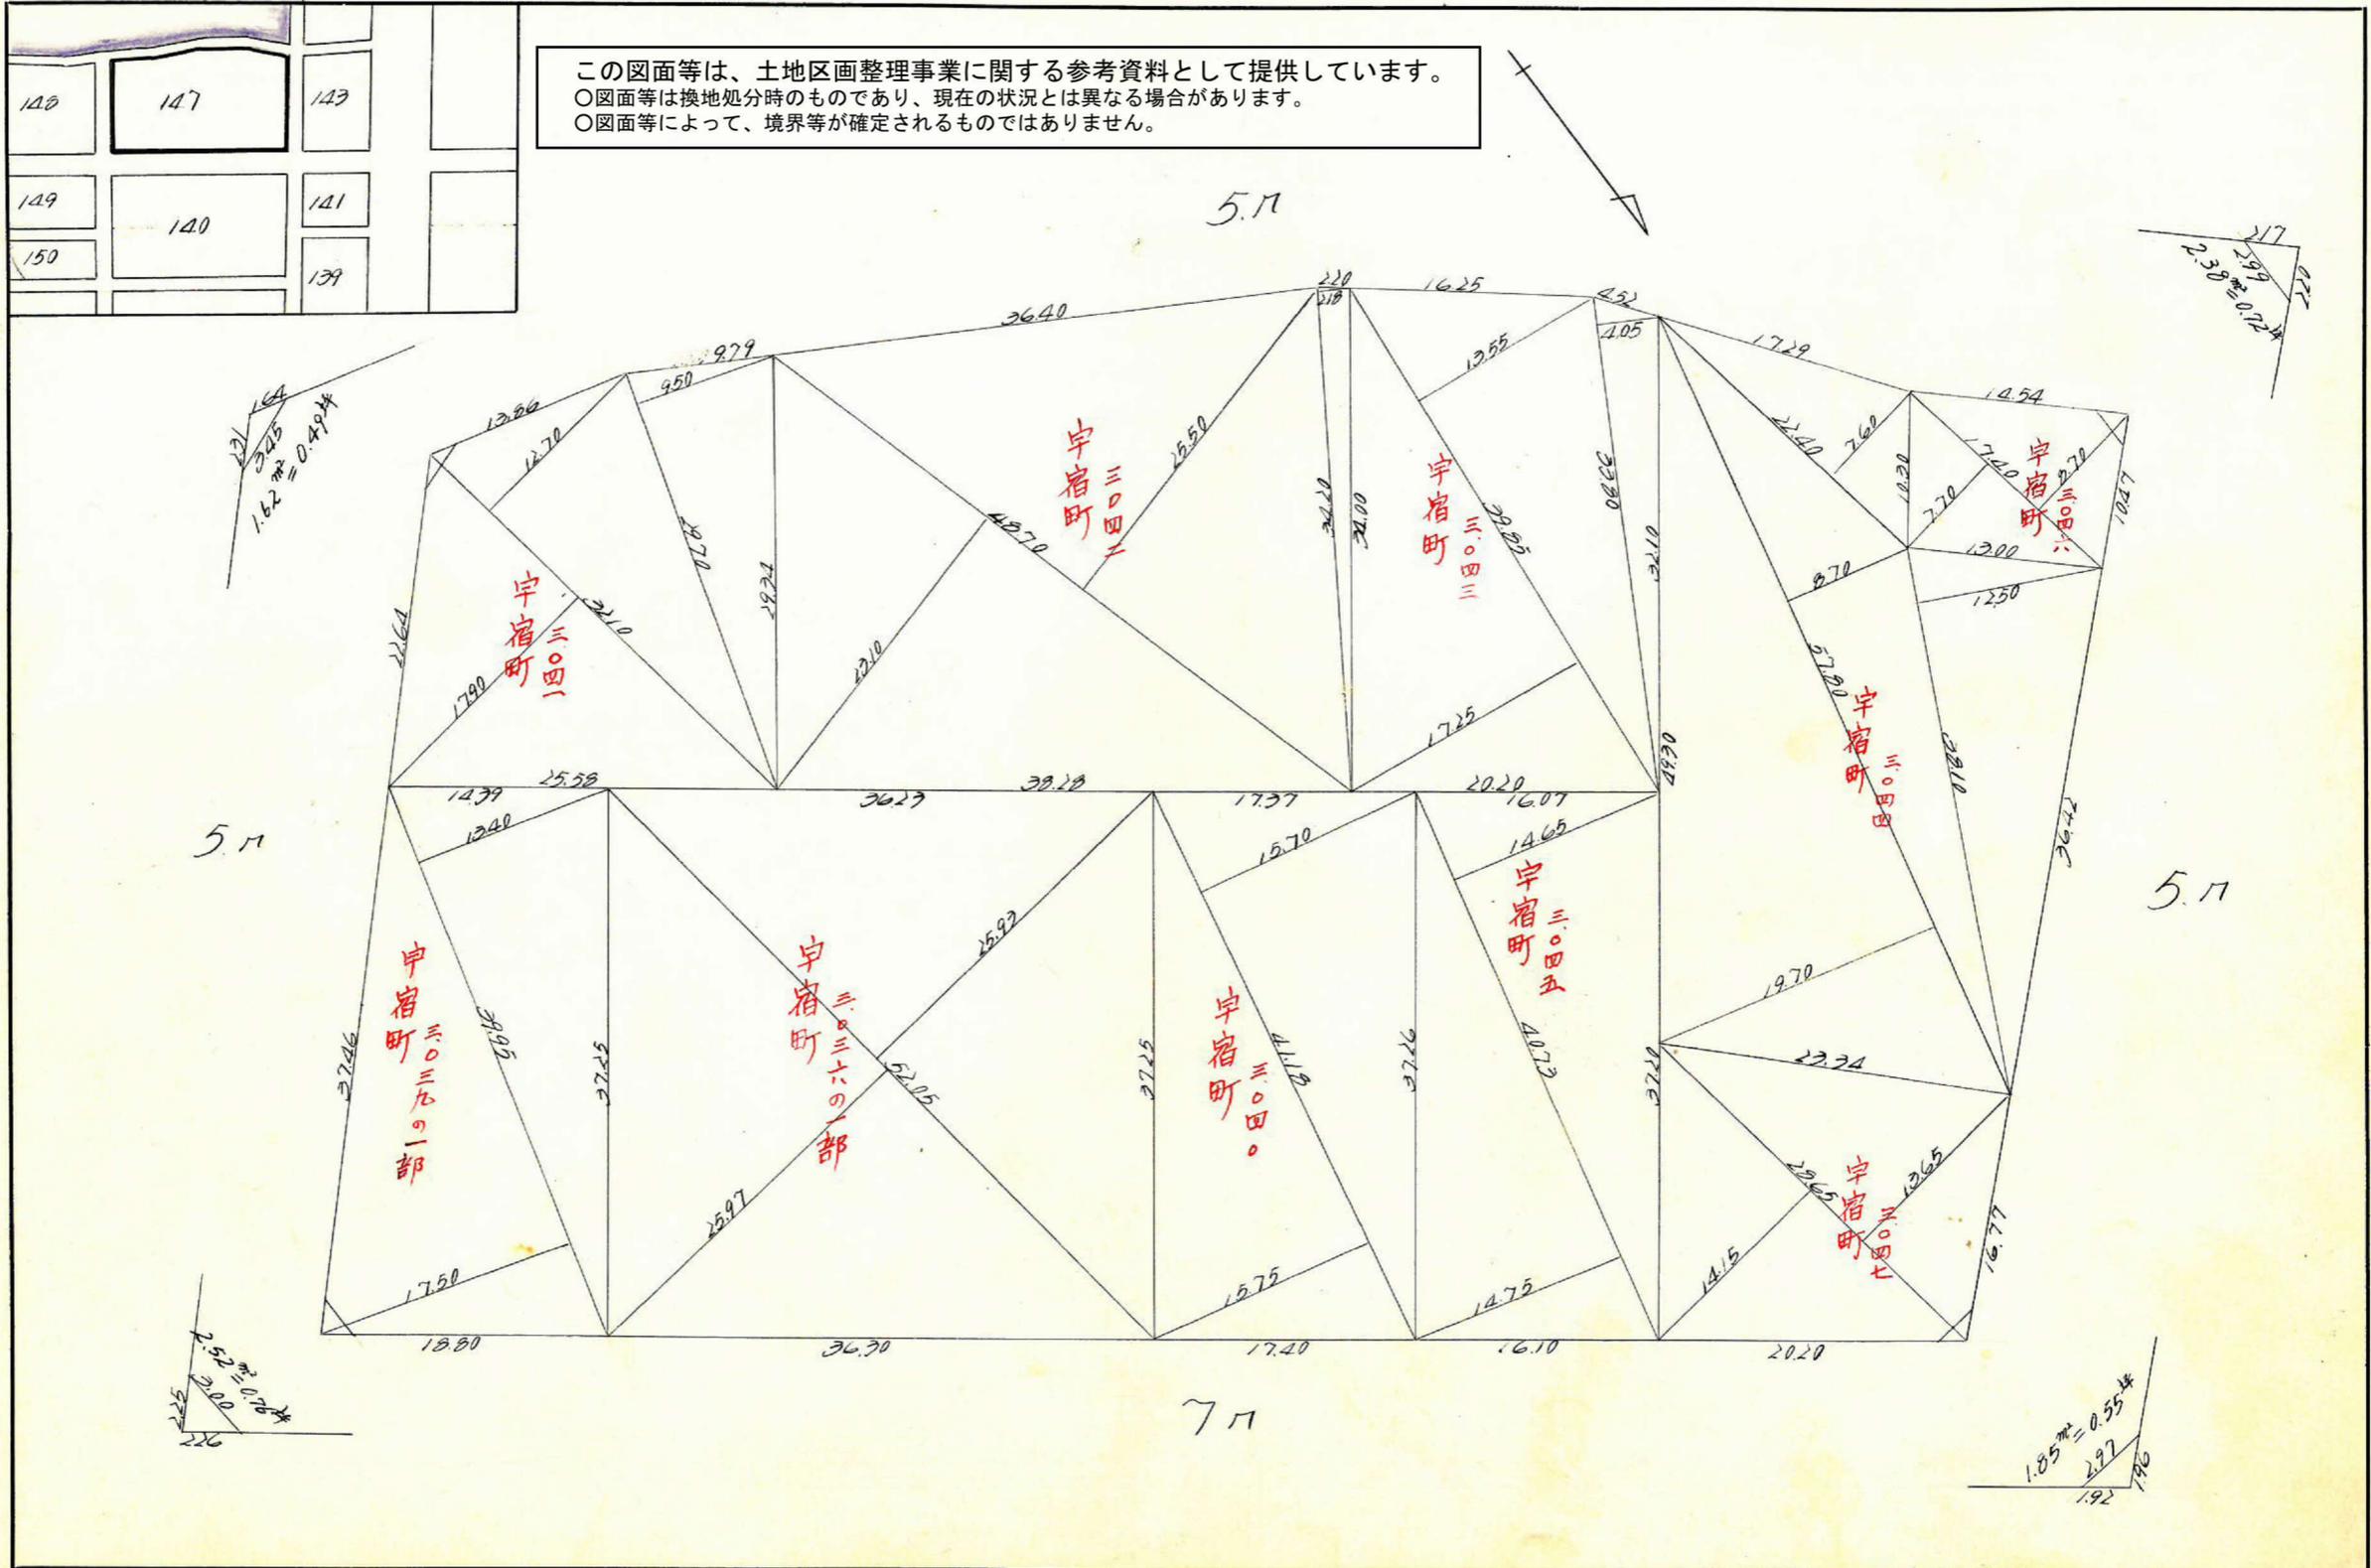

この図面等は、土地区画整理事業に関する参考資料として提供しています。  
 ○図面等は換地処分時のものであり、現在の状況とは異なる場合があります。  
 ○図面等によって、境界等が確定されるものではありません。

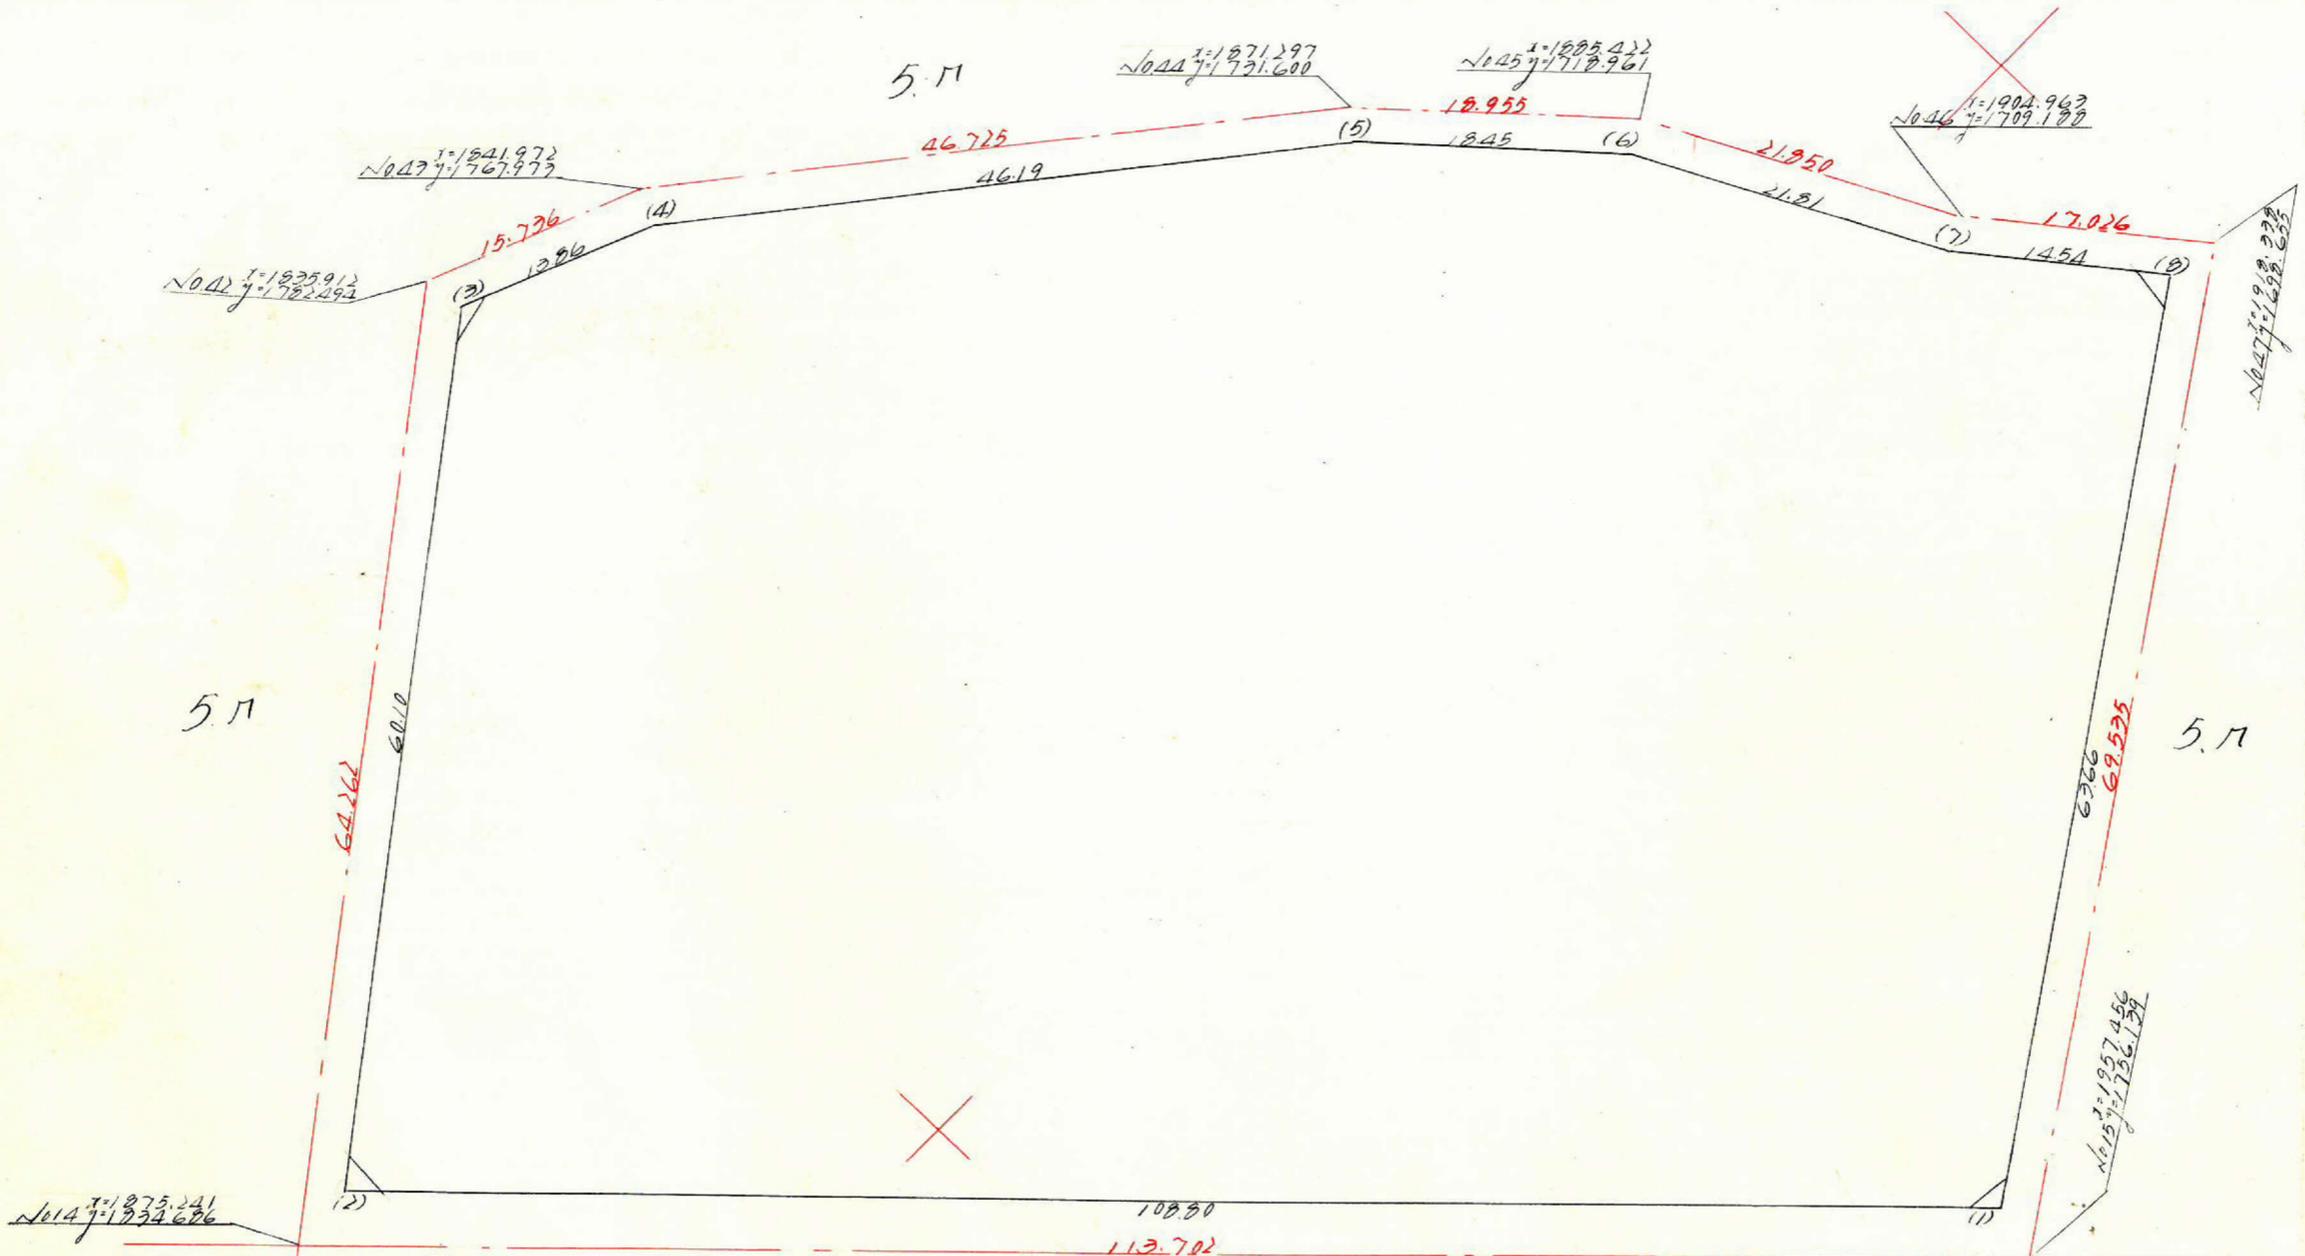

	1	2	3	4	5	6	7	8
1	1,953,653			1,754,982				
2	1,974,688	98,685		1,830,120	75,142			
3	1,870,771	36,197	114,282	1,782,142	47,981	27,161	1,50,926,005	1210,249,1305
4	1,204,112	5,347	30,950	1,239,409	12,789	60,770	1,11,742,114	1,54,979,112
5	1,273,065	20,947	34,284	1,328,354	35,997	48,782	1,89,959,1764	1,60,679,1226
6	1,926,046	13,781	42,728	1,772,555	12,277	48,266	1,90,405,355	1,74,063,1049
7	1,906,339	19,492	33,273	1,721,088	9,788	22,061	1,41,625,710	1,57,265,761
8	1,917,808	11,470	31,962	1,711,200	8,931	18,719	1,35,684,741	1,52,989,1271
9	1,957,653	25,945	47,315	1,702,369	2,931	43,682	1,87,773,689	1,80,547,589
10		78,685	42,940	1,754,982	75,142	127,755	1,29,582,929	1,75,187,429
							14,870,949	-14,870,950

合計面積 14,870,949 X 1/2 = 7,435,474 X 0.3025 = 2,249,230<sup>坪</sup>  
 前除 2.52<sup>坪</sup>  
 2,246,71<sup>坪</sup>