


課	長	係	長	測量士	係

(分 筆 前)  
 確定面積平面図  $S = \frac{1}{500}$

ブロック番号 紫原 145-1 号

新地名 町 丁目  
 年 月 日

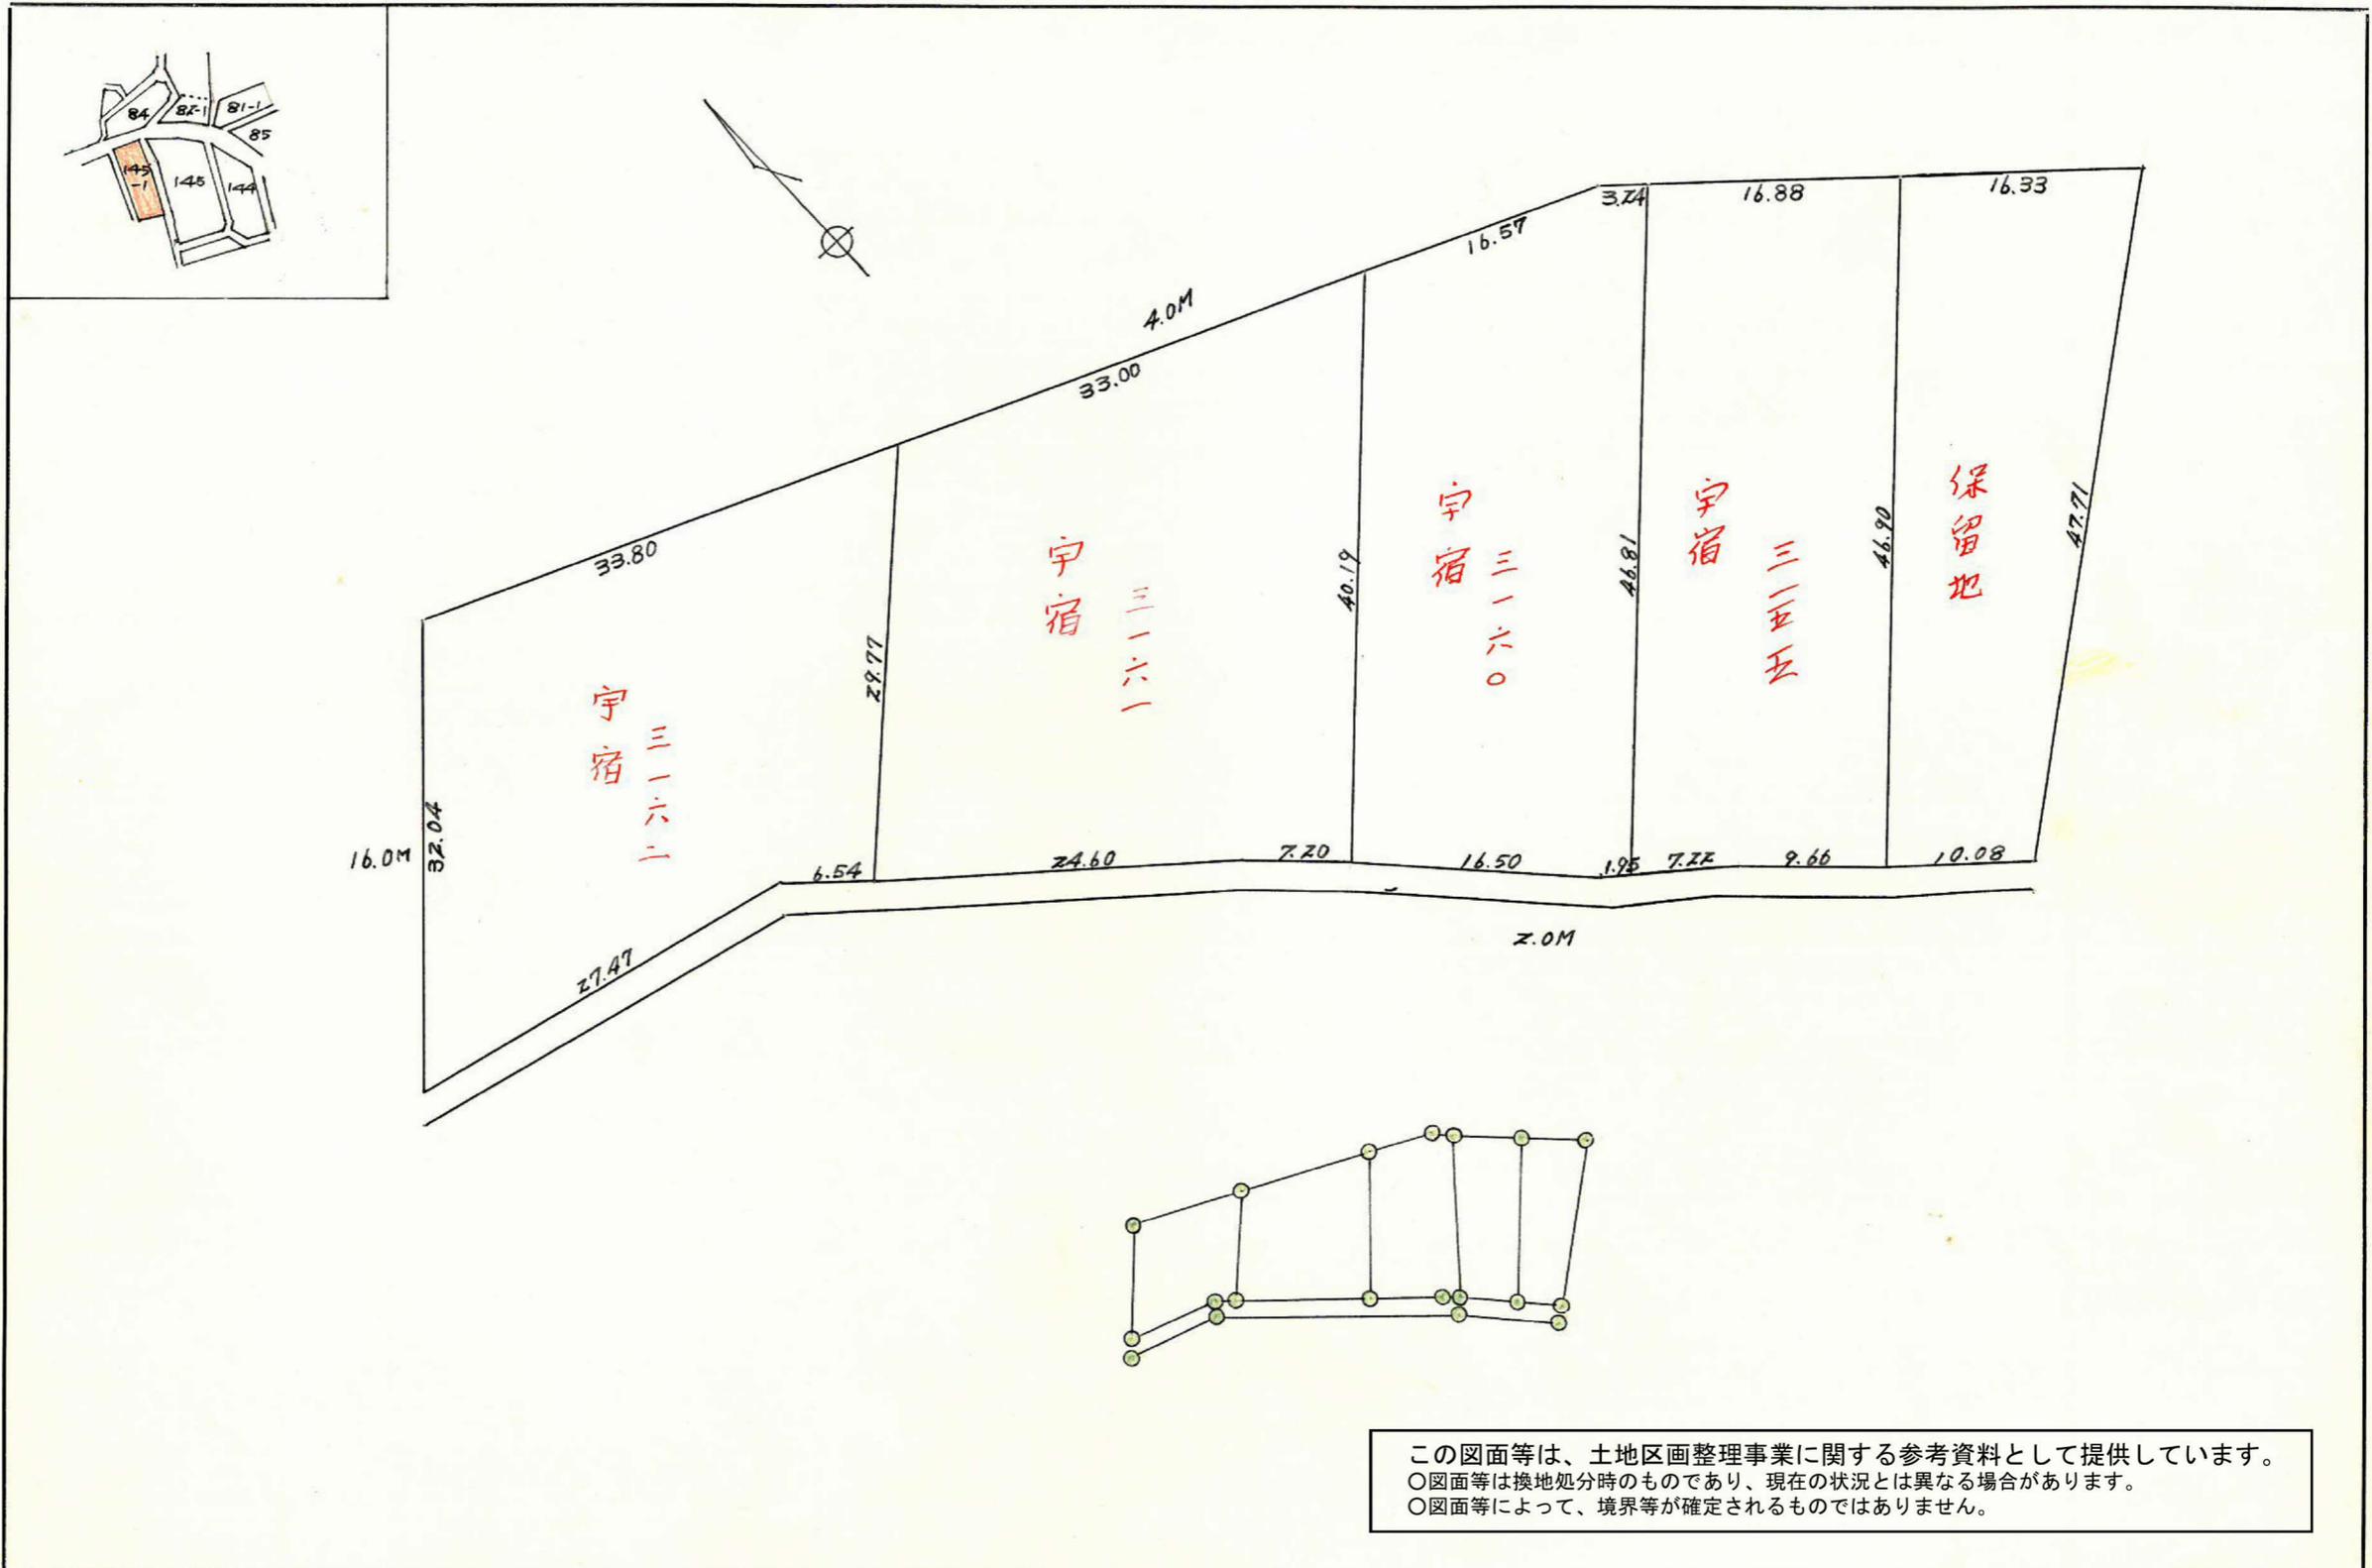




この図面等は、土地区画整理事業に関する参考資料として提供しています。  
 ○図面等は換地処分時のものであり、現在の状況とは異なる場合があります。  
 ○図面等によって、境界等が確定されるものではありません。

課	長	係	長	測	量	士	係

# 確定面積平面図 $S = \frac{1}{500}$

ブロック番号 紫原 145-1号

新地名 町 丁目  
年 月 日

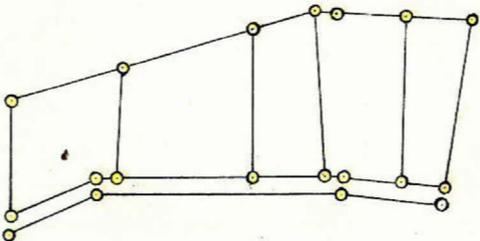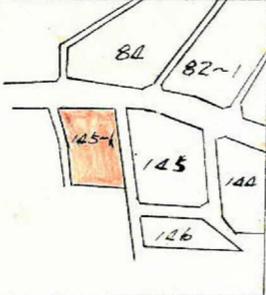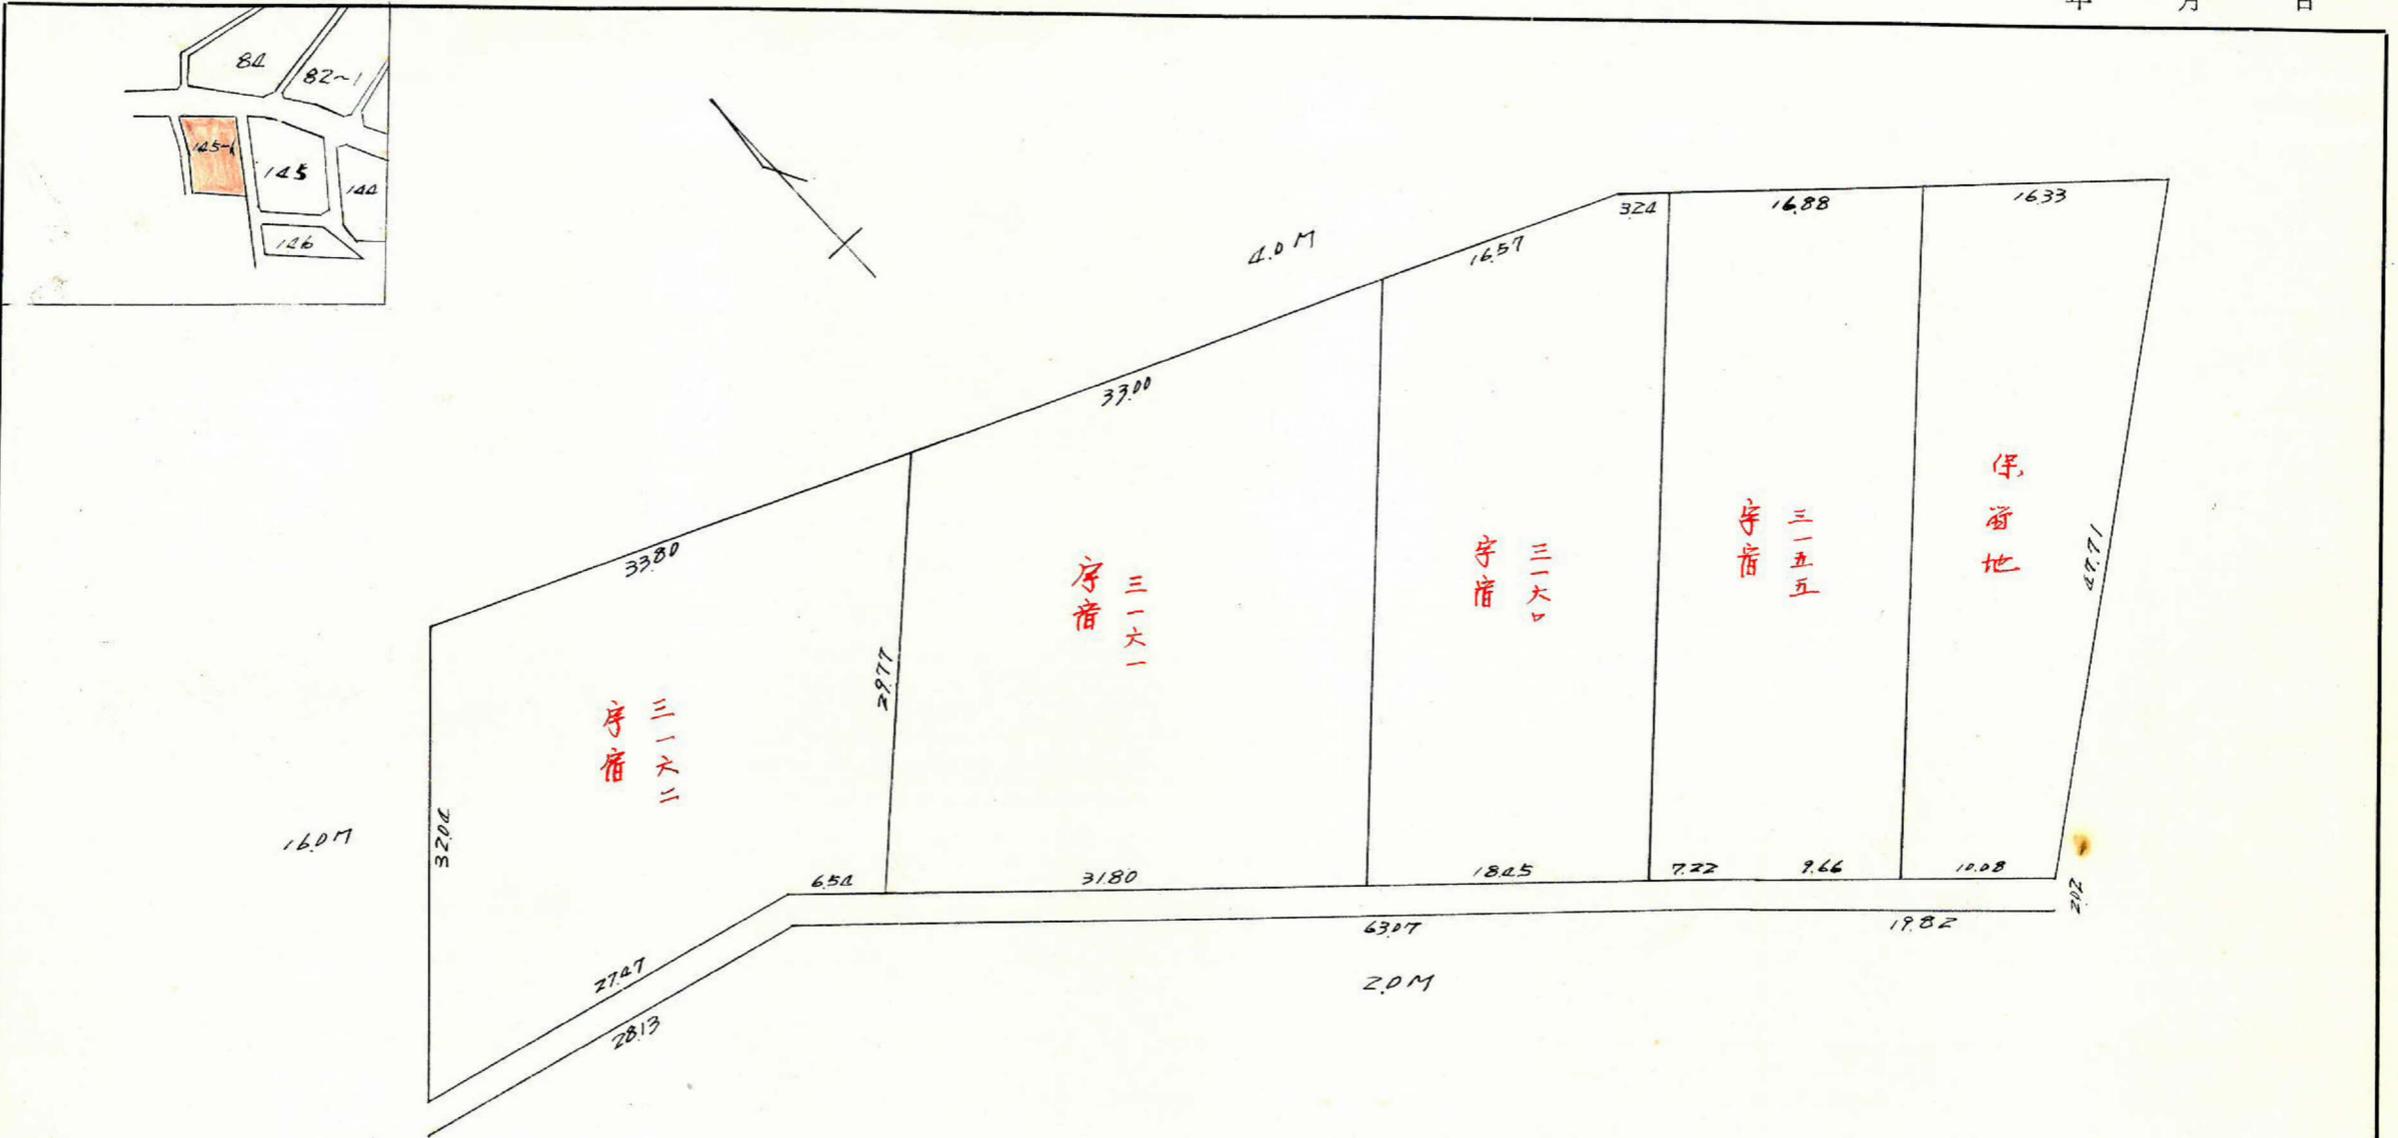


この図面等は、土地区画整理事業に関する参考資料として提供しています。  
 ○図面等は換地処分時のものであり、現在の状況とは異なる場合があります。  
 ○図面等によって、境界等が確定されるものではありません。

課	長	係	長	測量士	係

(分 筆 前)  
 確定面積平面図  $S = \frac{1}{\dots}$

ブロック番号 紫原 145-1 号

新地名 町 丁目  
 年 月 日

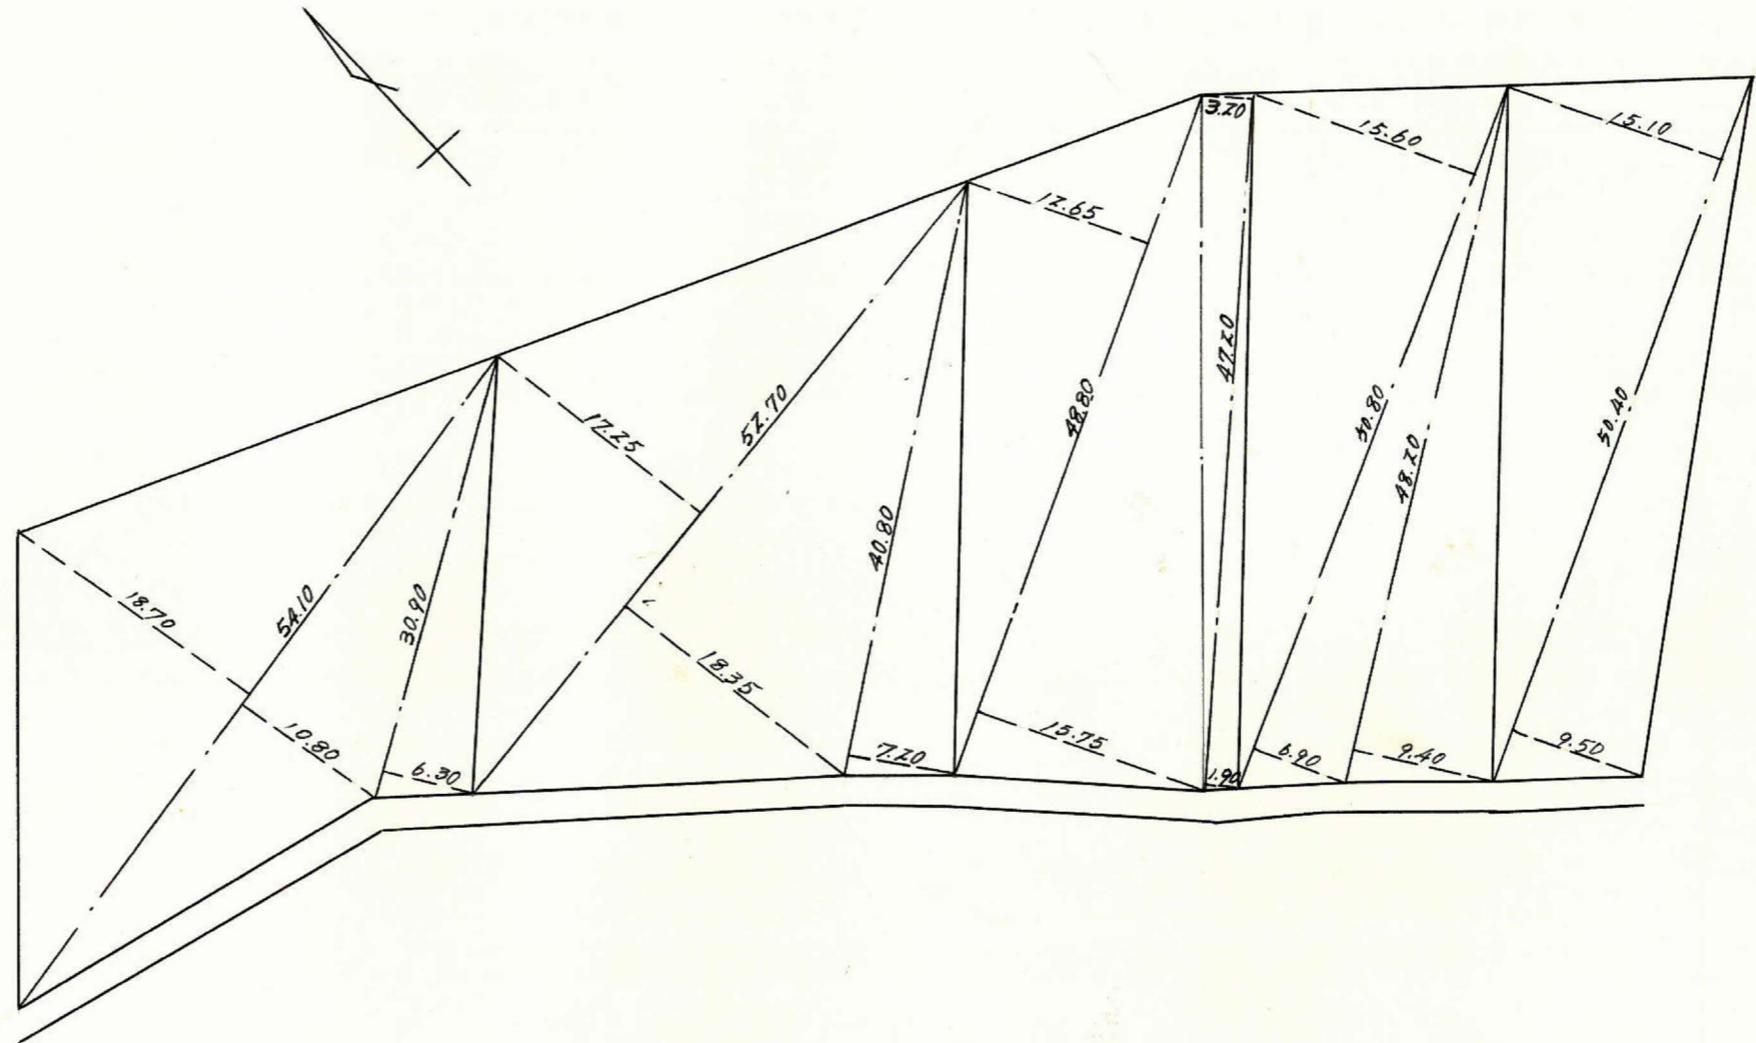


この図面等は、土地区画整理事業に関する参考資料として提供しています。  
 ○図面等は換地処分時のものであり、現在の状況とは異なる場合があります。  
 ○図面等によって、境界等が確定されるものではありません。

課	長	係	長	測	量	士	係

確定面積平面図  $S = \frac{1}{500}$

ブロック番号 紫原 145~1 号

新地名 町 丁目  
年 月 日

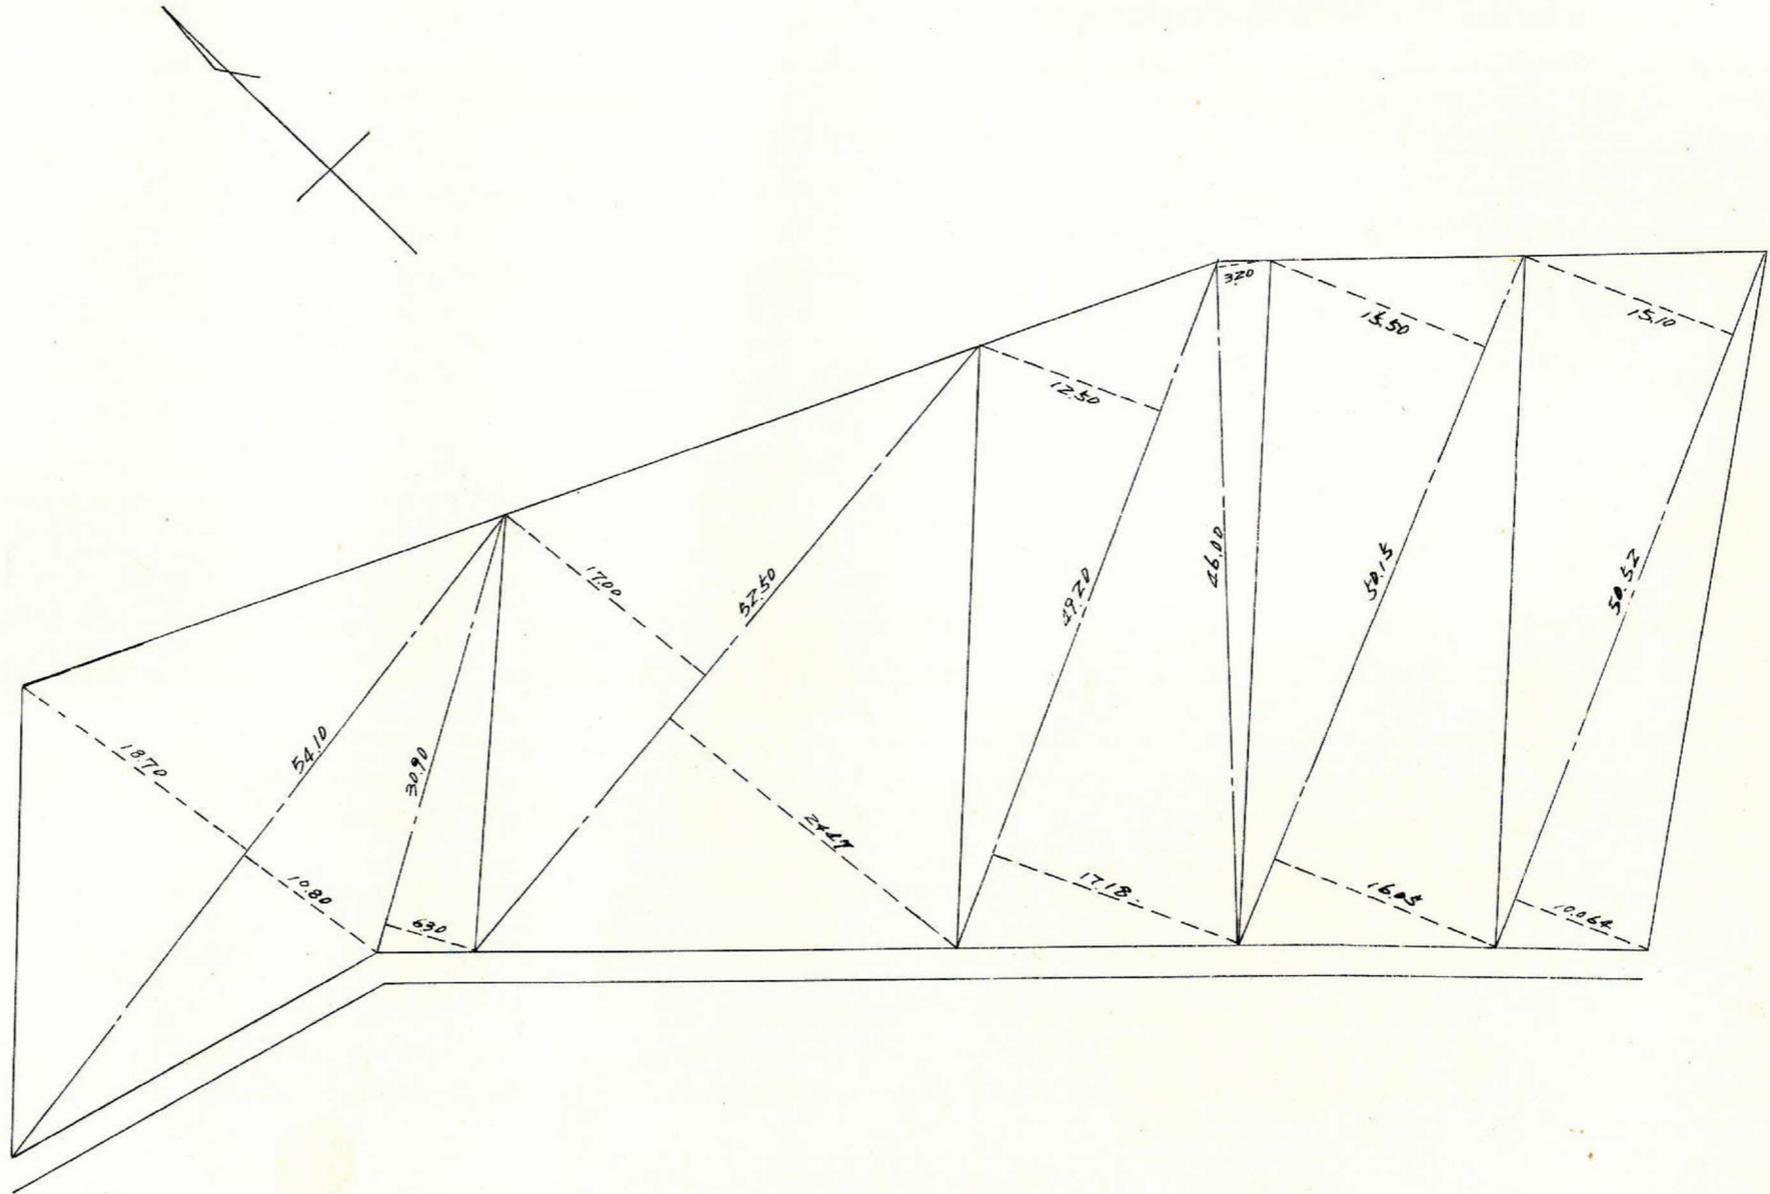




この図面等は、土地区画整理事業に関する参考資料として提供しています。  
 ○図面等は換地処分時のものであり、現在の状況とは異なる場合があります。  
 ○図面等によって、境界等が確定されるものではありません。

課	長	係	長	測	量	士	係

# 確定面積平面図 $S = \frac{1}{500}$

ブロック番号 紫 145-1 号

新地名 町 丁目  
年 月 日

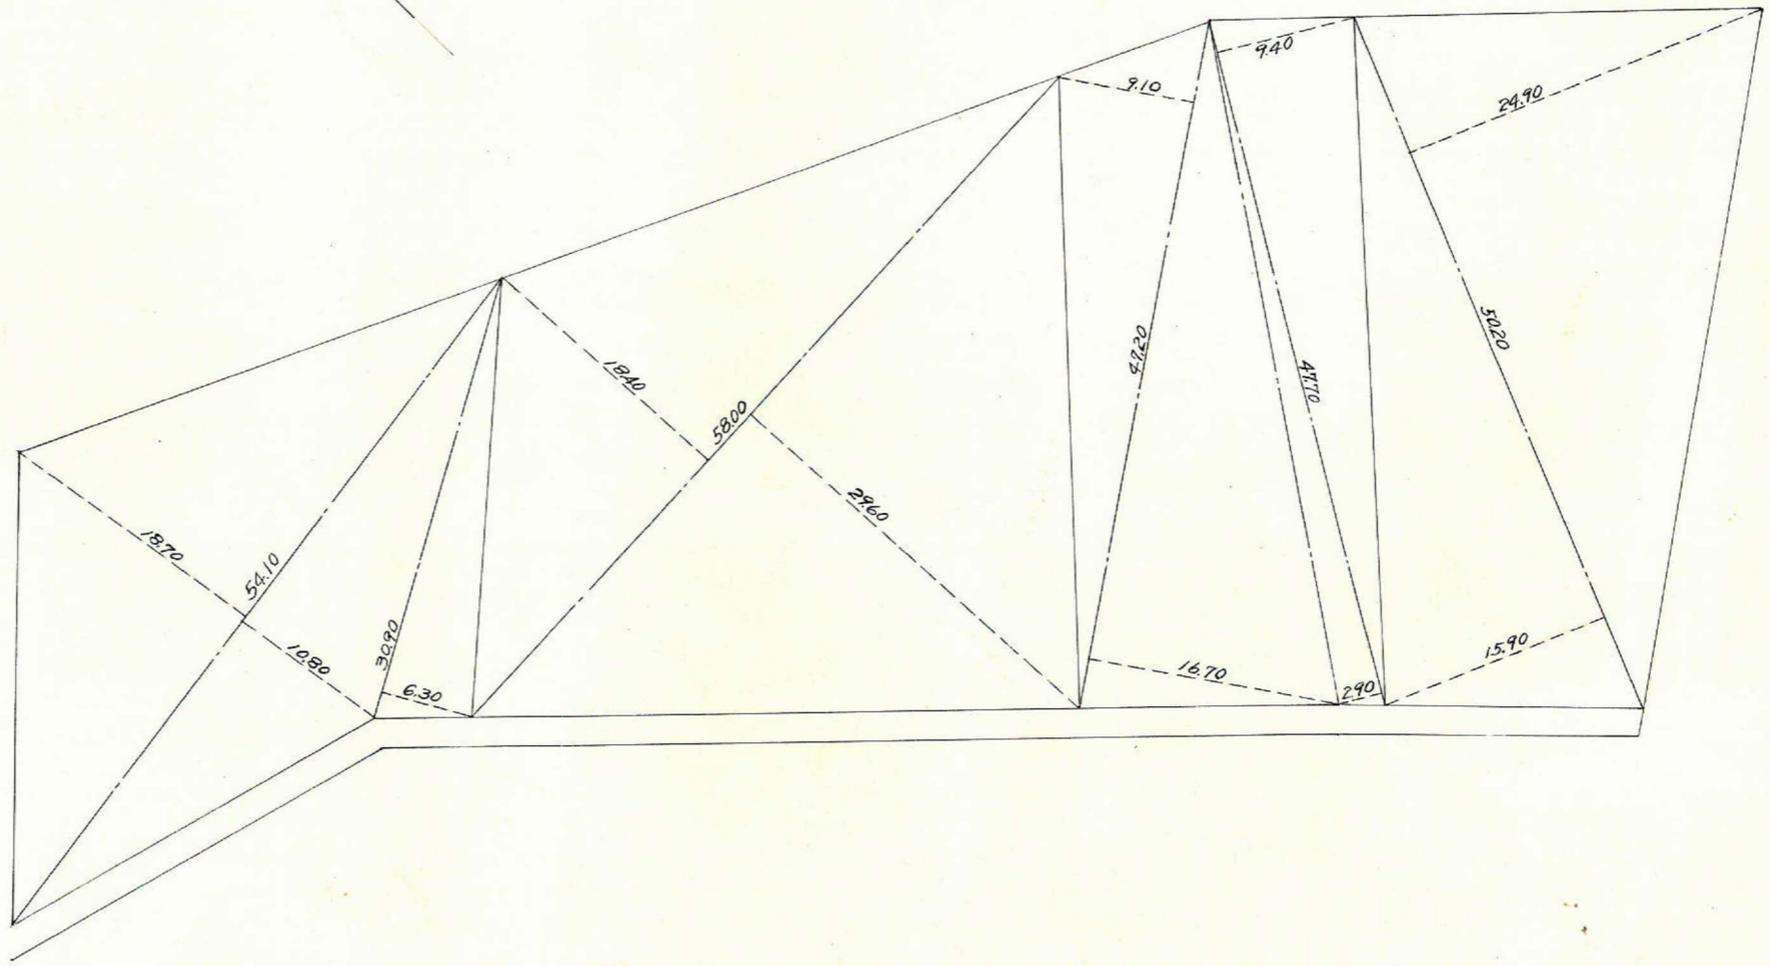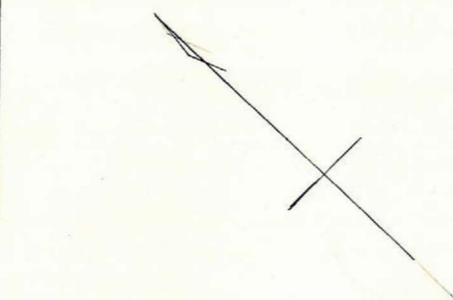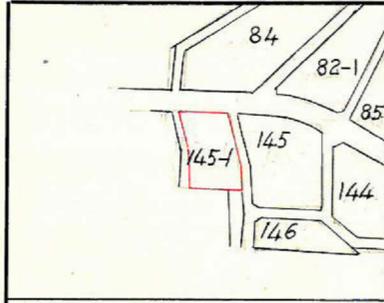

この図面等は、土地区画整理事業に関する参考資料として提供しています。  
 ○図面等は換地処分時のものであり、現在の状況とは異なる場合があります。  
 ○図面等によって、境界等が確定されるものではありません。

145-1 B.  
 1/1000  
 精度


No.11  
 $X = 989.299$   
 $Y = 695.006$

No.12  
 $X = -160.009.791$   
 $Y = -44.782.052$

$$\begin{aligned} \tan 20.42^\circ (1.0390) \times 2.0 &= 3.14 \\ \tan 20.42^\circ (0.3779) \times 2.0 &= 1.51 \end{aligned}$$


110-42-25

3716

3204

58-53-59

2 M

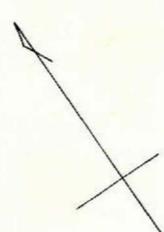

X-160.050

4 M

$$\tan 9^\circ 27' (0.1664) \times 2.0 = 0.33$$

$$\begin{aligned} X &= -160.024.428 \\ Y &= -466.12.645 \end{aligned}$$

No.10

161-6-15

6

4 M

$$\begin{aligned} \tan 10^\circ 32' (1.0171) \times 2.0 &= 3.03 \\ \tan 10^\circ 32' (0.1859) \times 2.0 &= 0.37 \end{aligned}$$

$$\begin{aligned} X &= 0.50.638 \\ Y &= -586.347 \end{aligned}$$

No.9

55-12-11

5

27.47

210-0-8

No.13

X: 019.779

Y: 686.281

$$\tan 15^\circ 0' (0.2679) \times 10 = 0.27$$

3714

62.61

62.34

Z M

100-35-20

No.14

X: 065.027

Y: 621.961

$$\tan 0^\circ 18' (0.0052) \times 10 = 0.00$$

20.14

19.92

99-13-37

No.15

X: 079.445

Y: 628.128

$$\begin{aligned} \tan 9^\circ 14' (1.0131) \times 10 &= 1.01 \\ \tan 9^\circ 14' (0.1626) \times 10 &= 0.16 \end{aligned}$$

Y-171.650



この図面等は、土地区画整理事業に関する参考資料として提供しています。  
 ○図面等は換地処分時のものであり、現在の状況とは異なる場合があります。  
 ○図面等によって、境界等が確定されるものではありません。

課	長	係	長	測	量	士	係

# 確定面積平面図 $S = \frac{1}{500}$

ブロック番号 柴原 145-1 号

新地名 町 丁目  
年 月 日

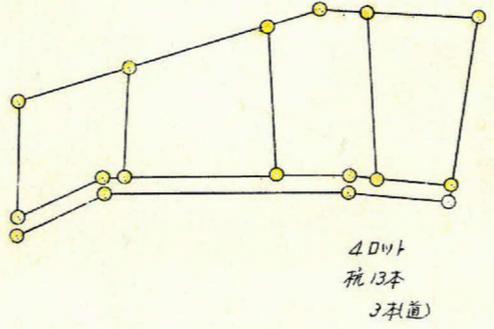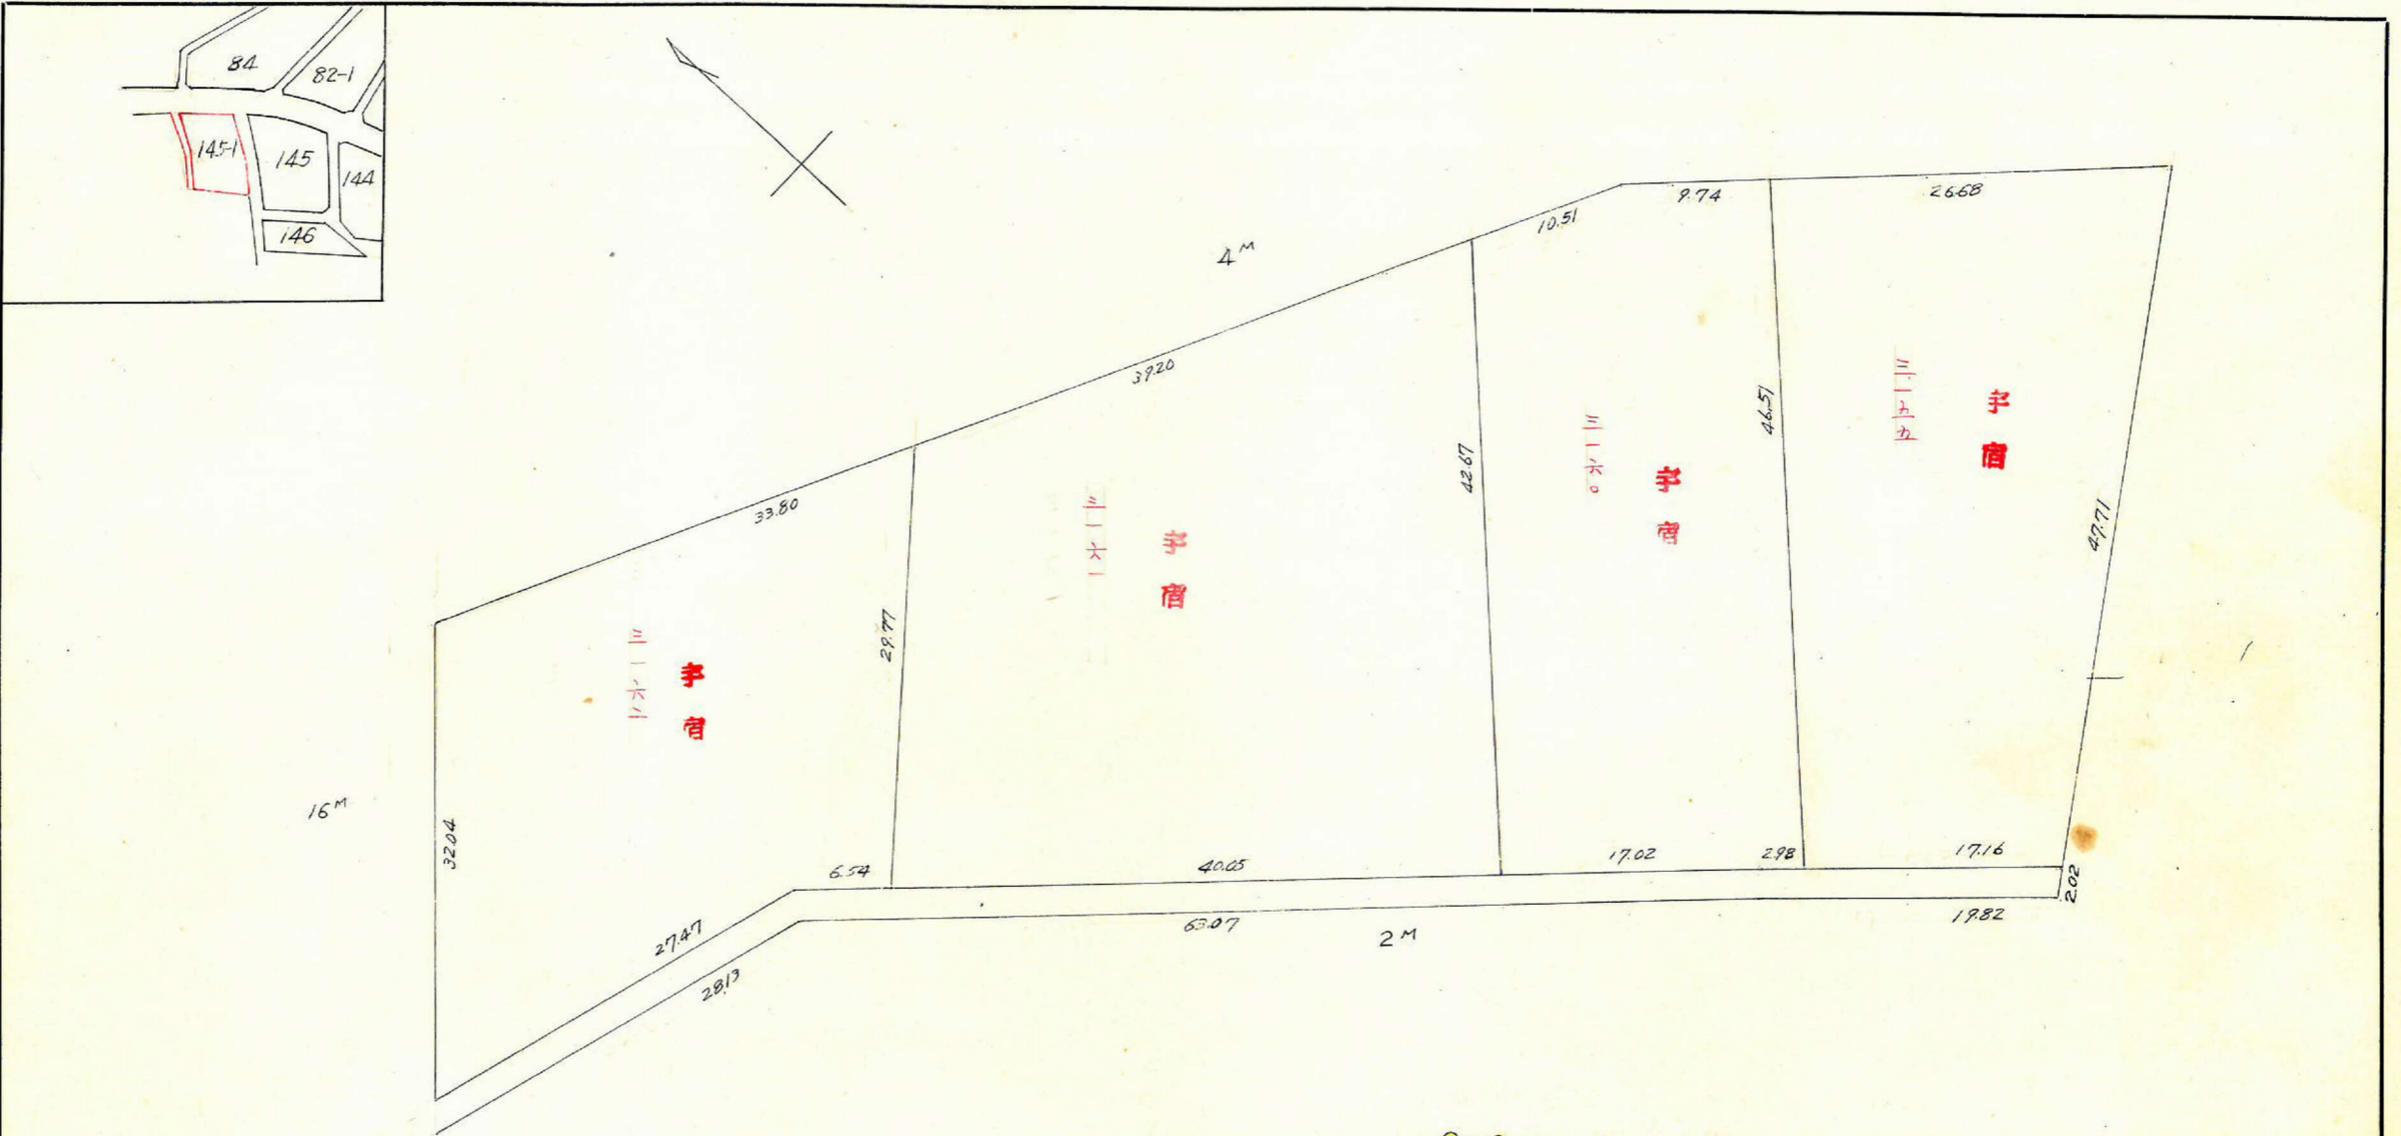

この図面等は、土地区画整理事業に関する参考資料として提供しています。  
○図面等は換地処分時のものであり、現在の状況とは異なる場合があります。  
○図面等によって、境界等が確定されるものではありません。

この図面等は、土地区画整理事業に関する参考資料として提供しています。  
 ○図面等は換地処分時のものであり、現在の状況とは異なる場合があります。  
 ○図面等によって、境界等が確定されるものではありません。

145-1B.

トラスに精算。1/10000

測	方向角	距離	真数		Δx		Δy		ΣΔx	Δy	倍横距	倍経距	倍面積	倍面積
			cos	sin	+	-	+	-						
1	105°35'	2747	0.2686	0.9632		7378 <sup>81</sup>	26459 <sup>7</sup>		-	7381 + 26459 -	7381 + 26459 -	195294 -	195294	
2	135°36'	6361	0.7145	0.6987		45489 <sup>56</sup>	44508 <sup>7</sup>		-	52837 + 70966 -	69218 + 97425 -	2680122 -	4428551	
3	136°11'	2014	0.7216	0.6924		14533 <sup>5</sup>	13945		-	67372 + 84911 -	120209 + 151877 -	1676314 -	2265672	
4	55°25'	4771	0.5676	0.8223	27080 <sup>76</sup>		39280		-	40296 + 124191 -	107668 + 209102 -	4229199 +	5661646	
5	314°53'	3642	0.7057	0.7085	25702 <sup>673</sup>		25804		-	14598 + 98387 -	54894 + 222578 +	1416485 +	5719809	
6	295°59'	8051	0.4381	0.8989	36586 <sup>76</sup>		75067 <sup>8</sup>		+	21978 + 23319 +	7380 + 121706 -	554002 +	4451519	
7	226°42'	3204	0.6858	0.7278		21978 <sup>8</sup>	23319		0	0	+ 21978 + 23319 -	512505 -	512505	
1														
		31090			89368 <sup>50</sup>	89333 <sup>50</sup>	124192	124192					- 8430951 + 8430952	

$\Sigma = 4,215.476 \text{ m}^2$  (割込合計面積)