






課長	係長	測量士	係
----	----	-----	---

この図面等は、土地区画整理事業に関する参考資料として提供しています。
 ○図面等は換地処分時のものであり、現在の状況とは異なる場合があります。
 ○図面等によって、境界等が確定されるものではありません。

(分筆前)
 確定面積平面図 $S = \frac{1}{500}$

ブロック番号 紫原 103号

新地名 町 丁目
 年 月 日

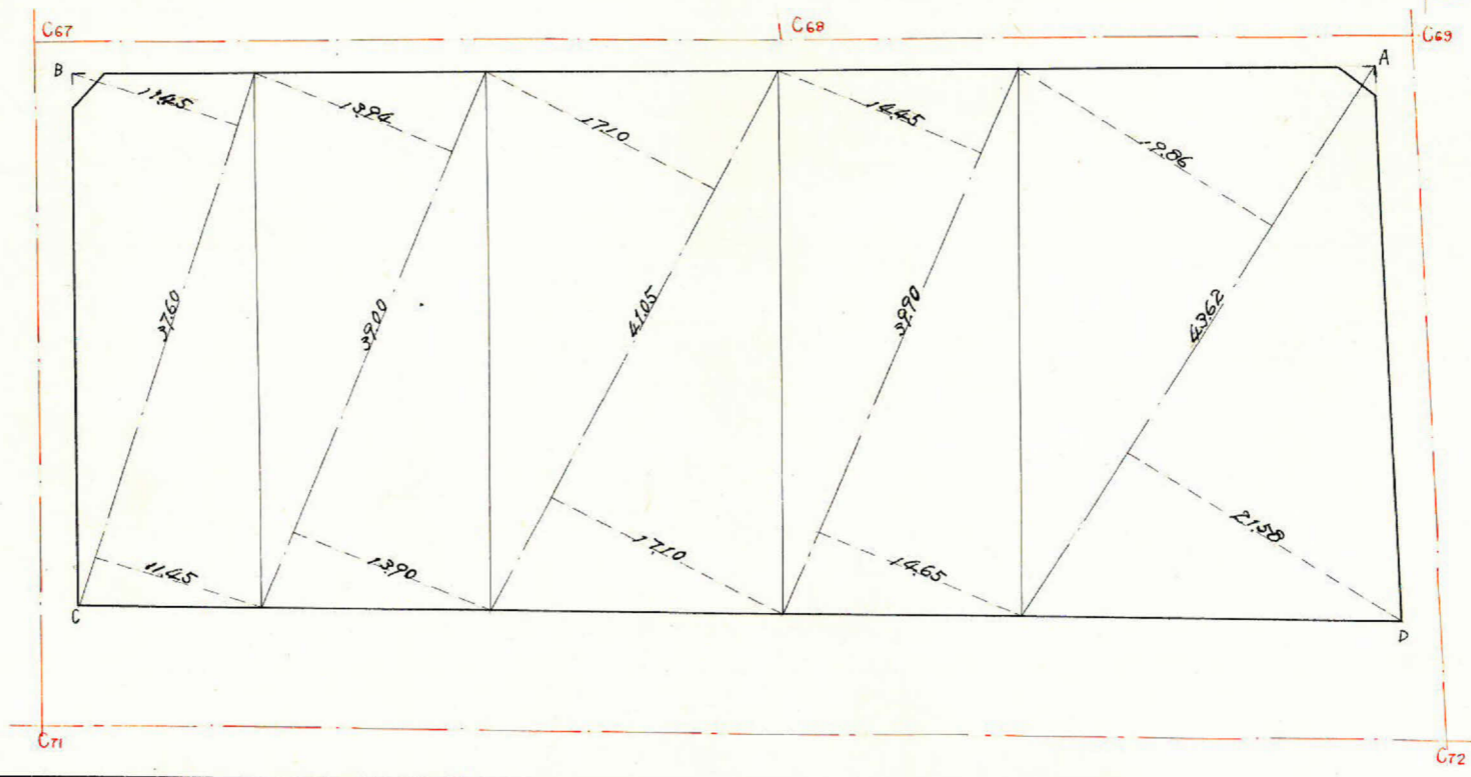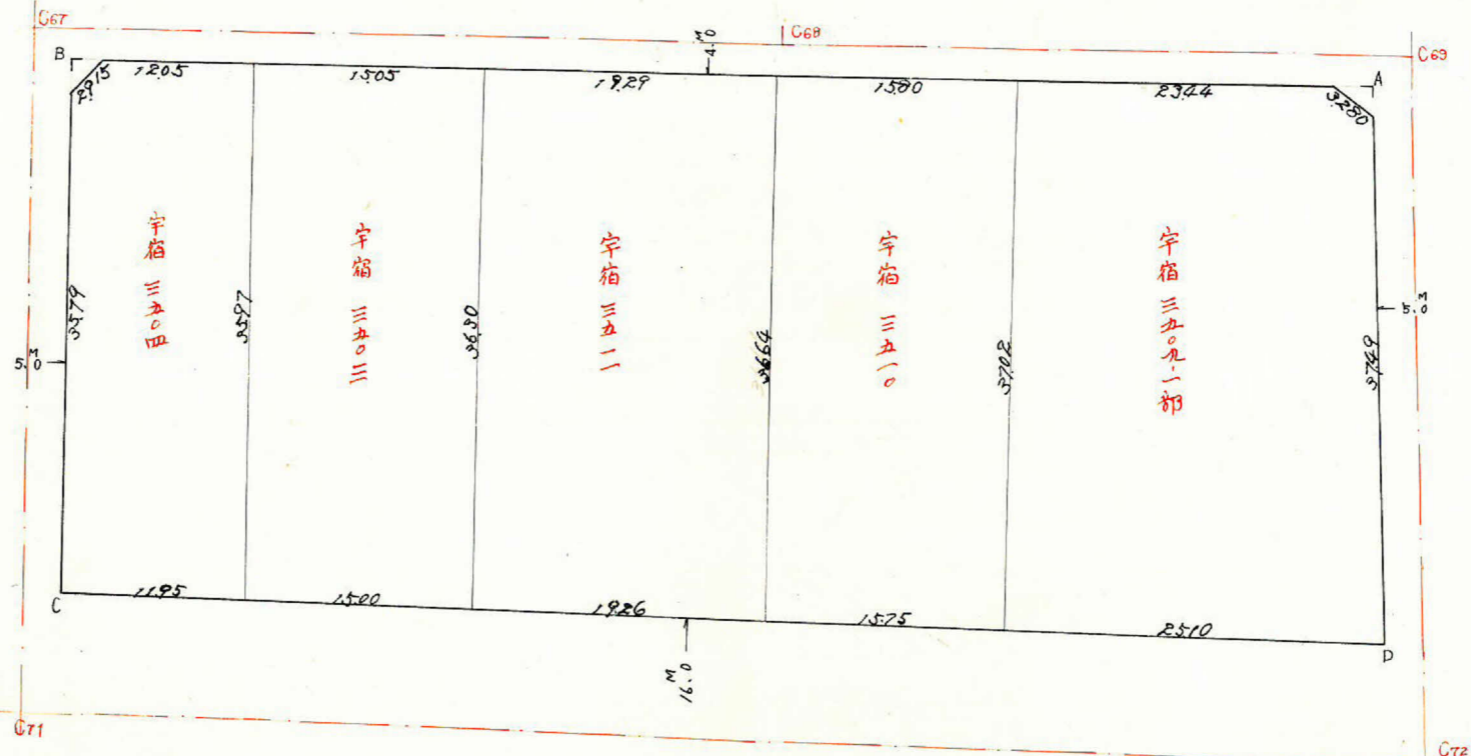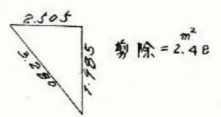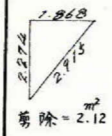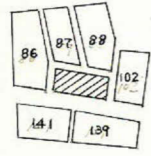


$x = -159883.643$
 $y = 44402.520$

$x = -159842.896$
 $y = 44321.650$

$x = -159924.371$
 $y = 44381.687$

$x = -159884.262$
 $y = 44298.437$

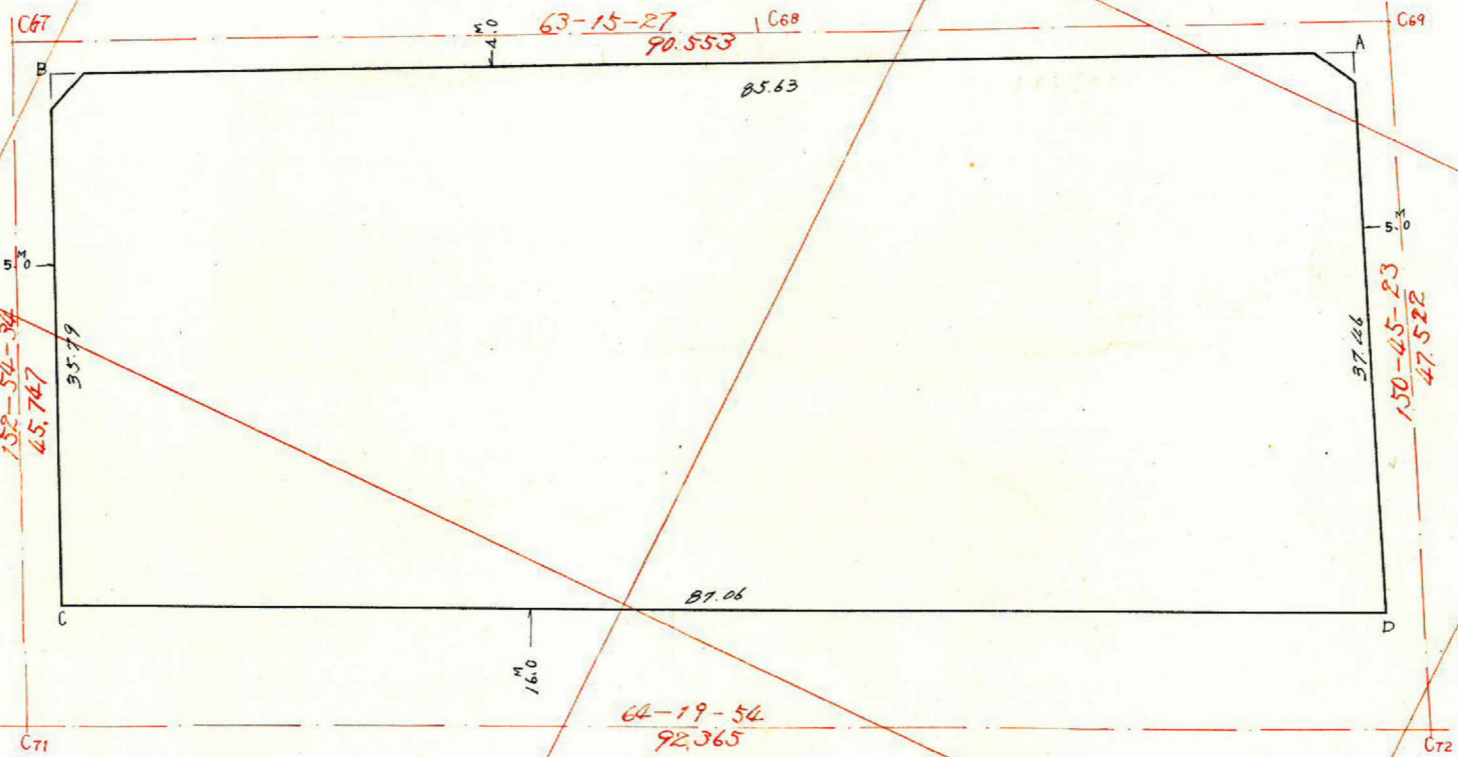

画地面積	M ²	
曲線部面積	3,159.69	.
剪除面積	-4.60	.
割込面積	3,155.09	.

この図面等は、土地区画整理事業に関する参考資料として提供しています。
 ○図面等は換地処分時のものであり、現在の状況とは異なる場合があります。
 ○図面等によって、境界等が確定されるものではありません。