

課長	係長	測量士	係
----	----	-----	---

この図面等は、土地区画整理事業に関する参考資料として提供しています。
 ○図面等は換地処分時のものであり、現在の状況とは異なる場合があります。
 ○図面等によって、境界等が確定されるものではありません。





(分 筆 前)


確定面積平面図 $S = \frac{1}{500}$

ブロック番号 紫原

76 号

新地名 町 丁目
 年 月 日

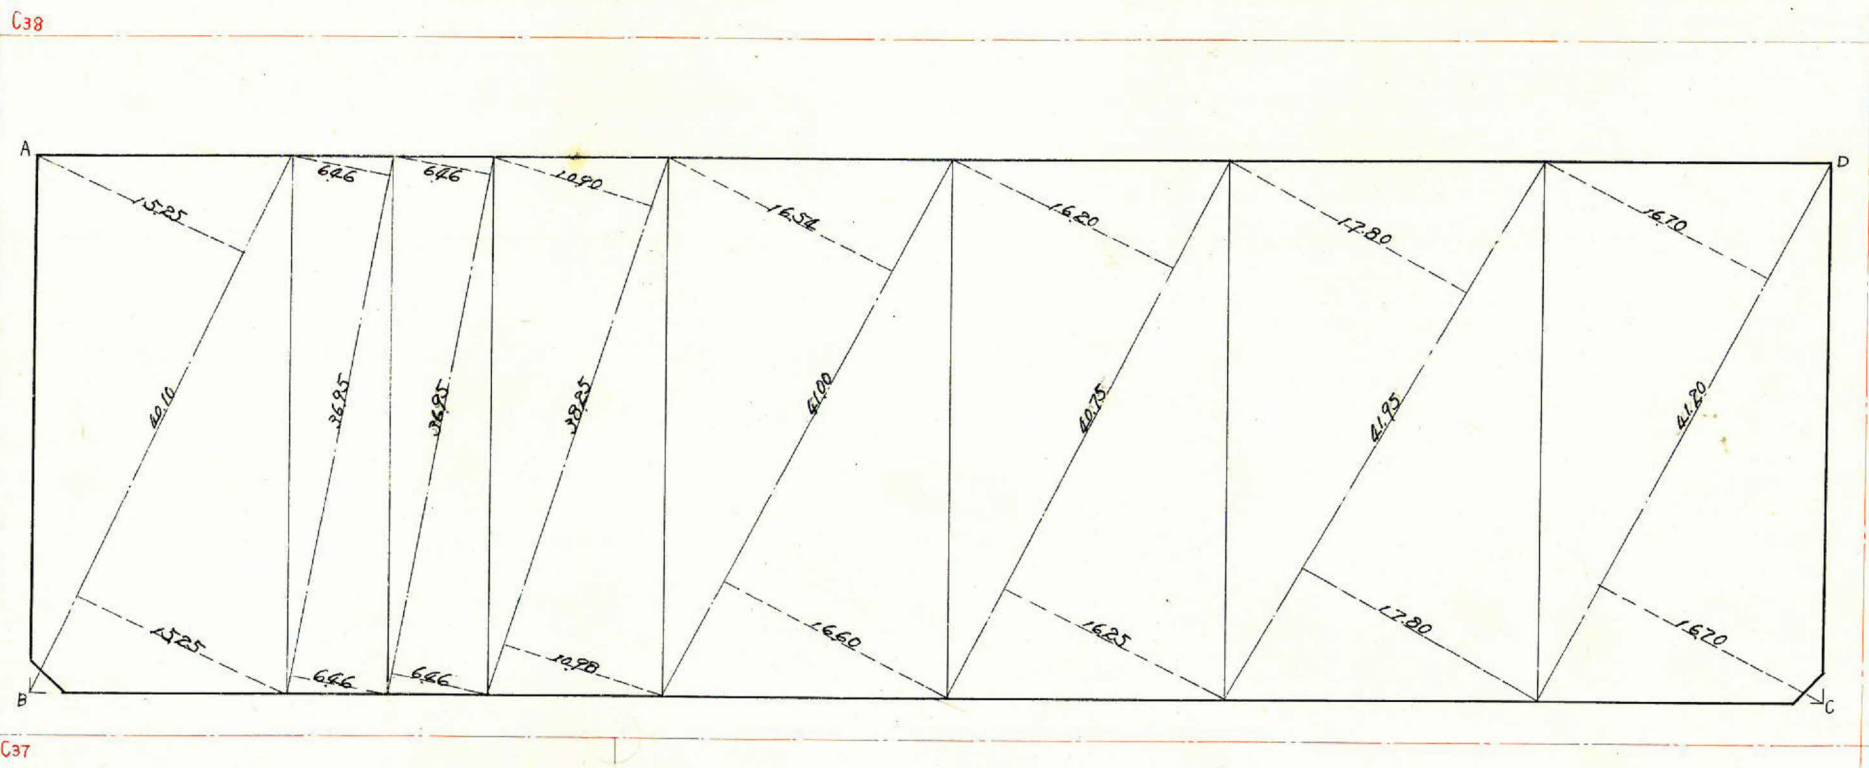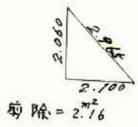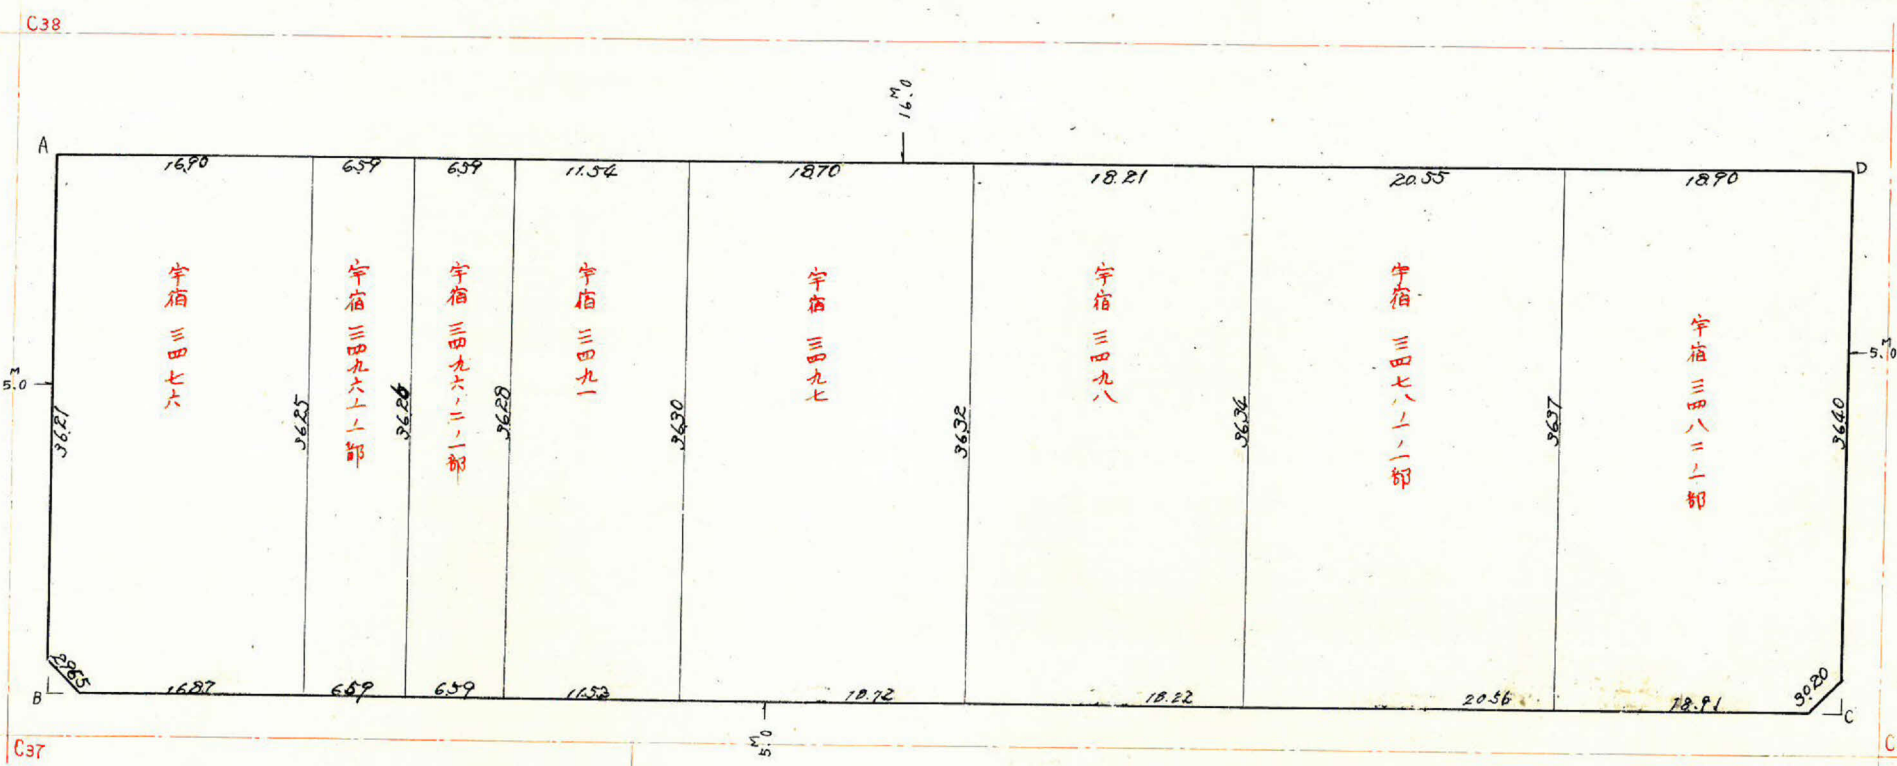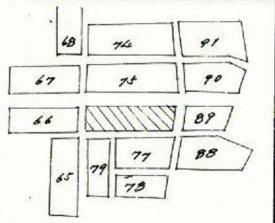

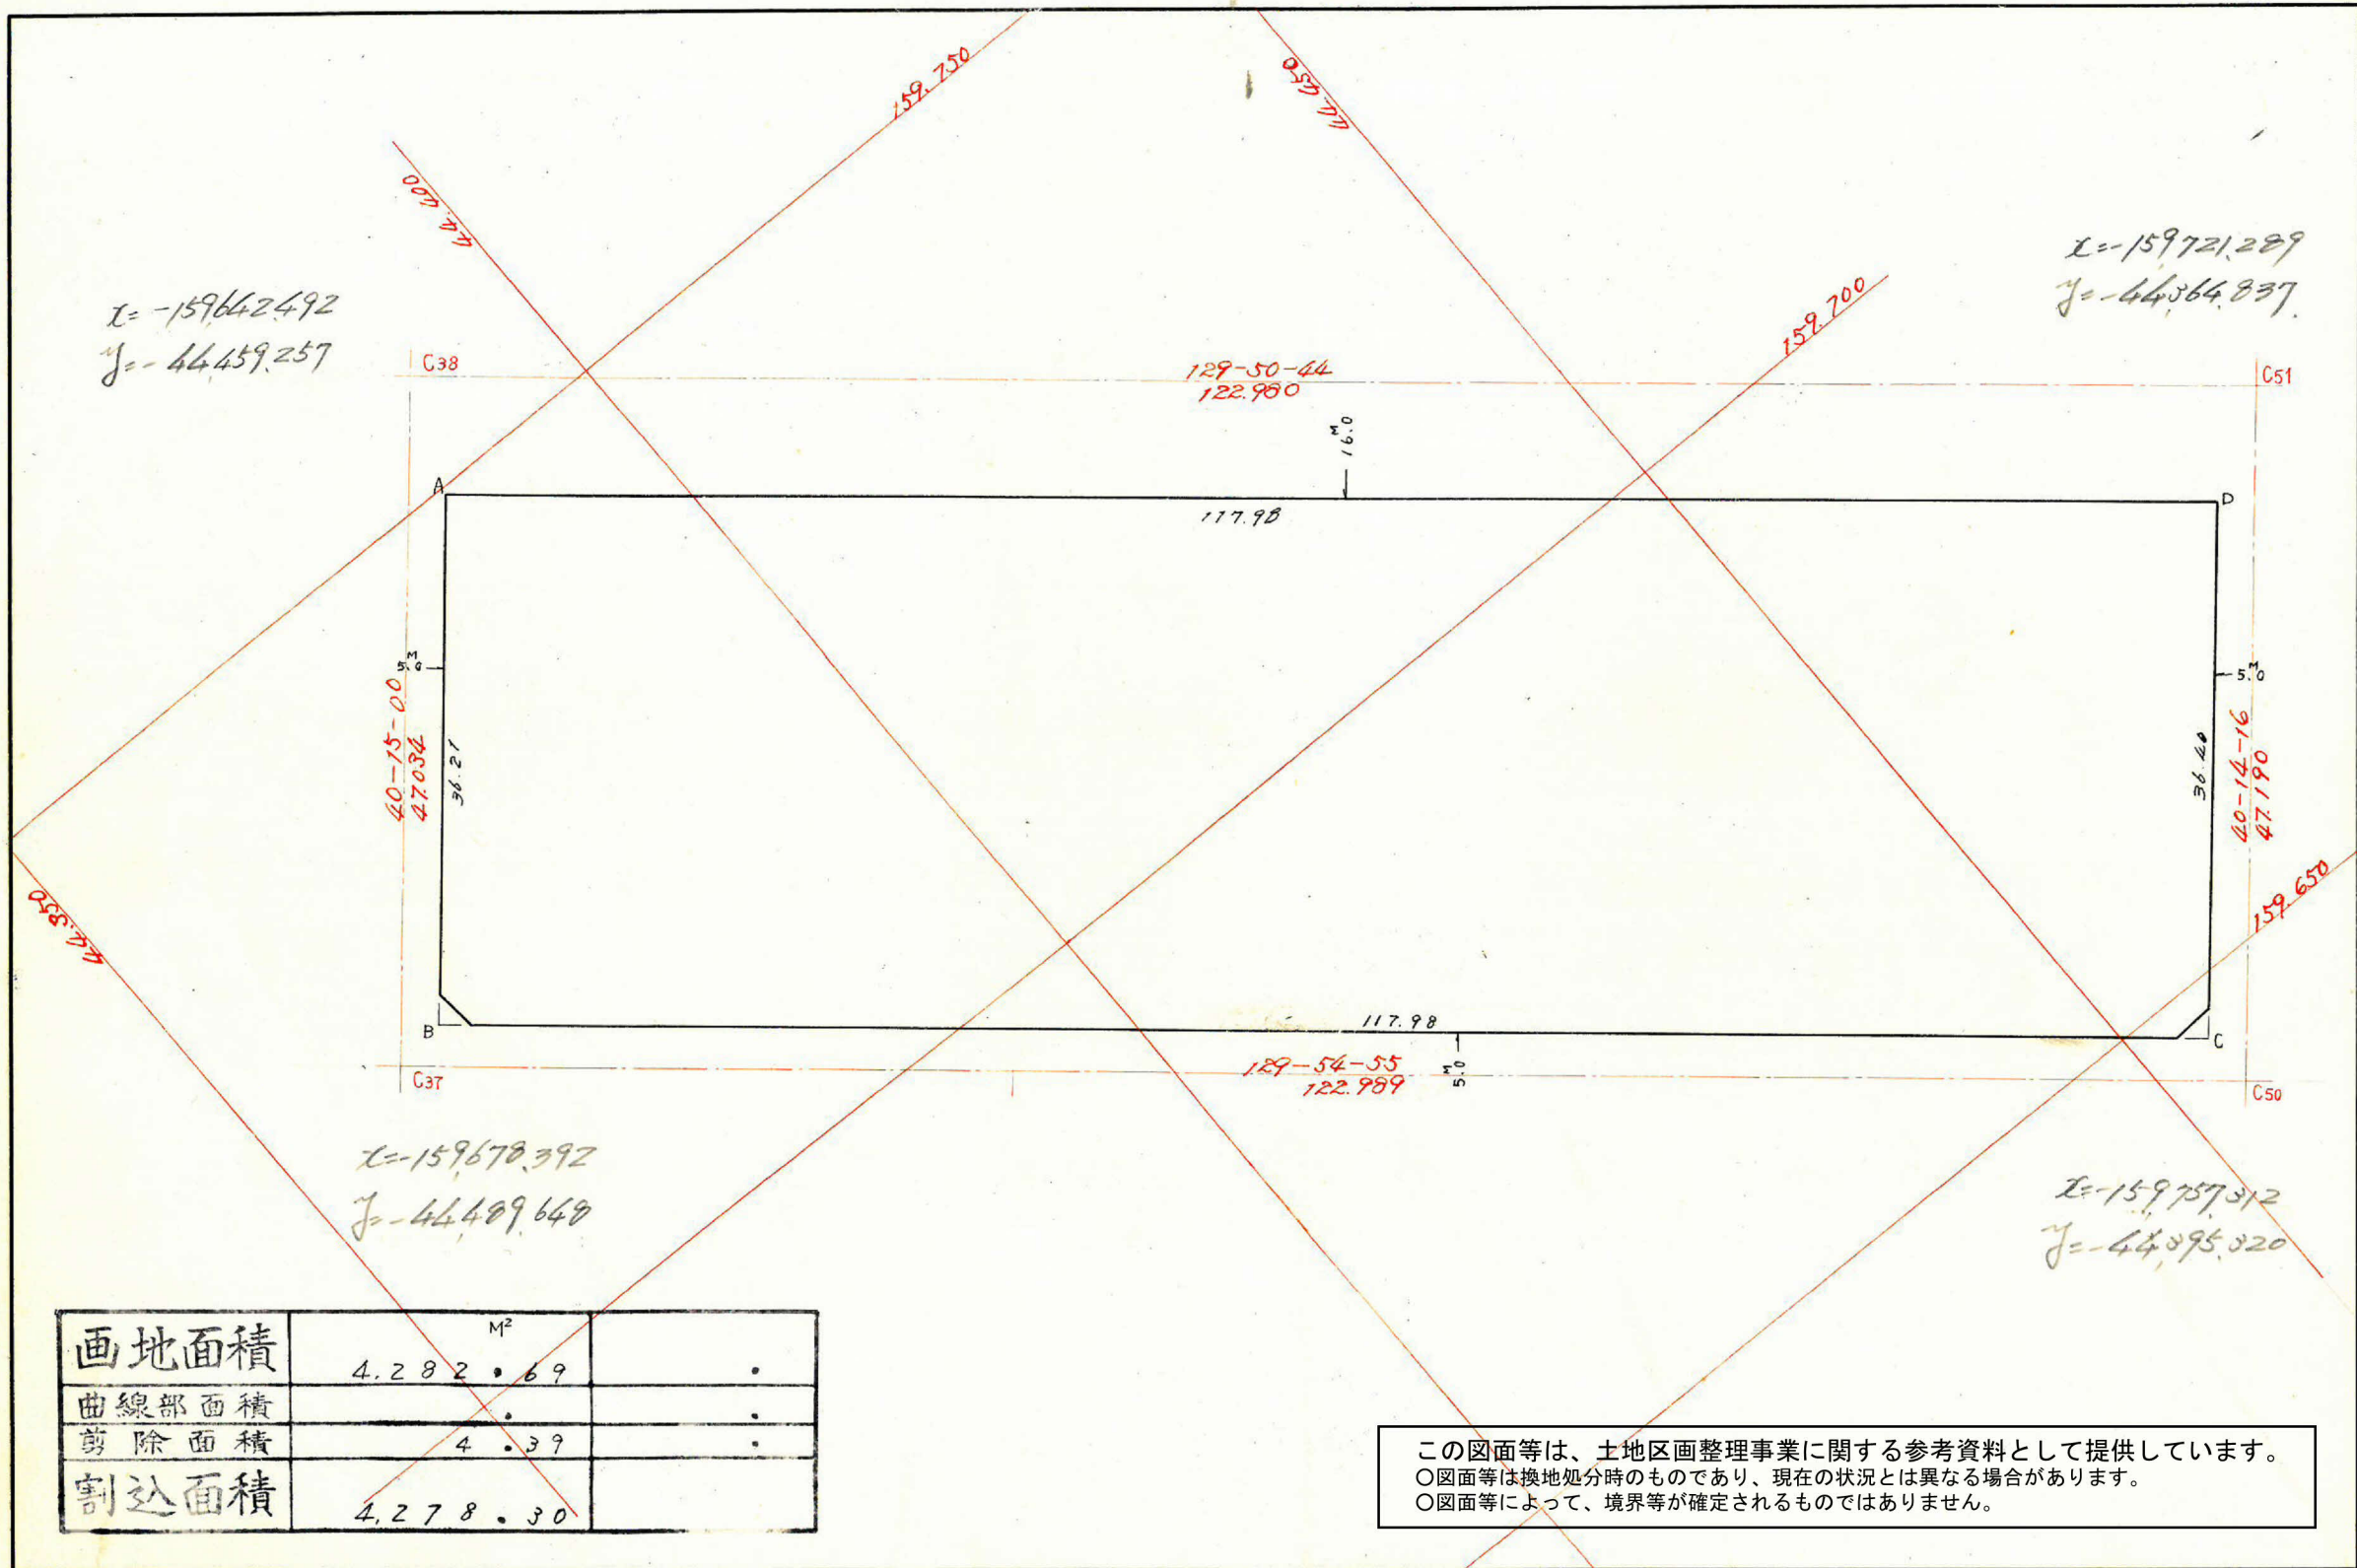

画地面積	M ²	
曲線部面積		
剪除面積		
割込面積		

4.282.69
.
4.39
.
4.278.30

この図面等は、土地区画整理事業に関する参考資料として提供しています。
 ○図面等は換地処分時のものであり、現在の状況とは異なる場合があります。
 ○図面等によって、境界等が確定されるものではありません。