
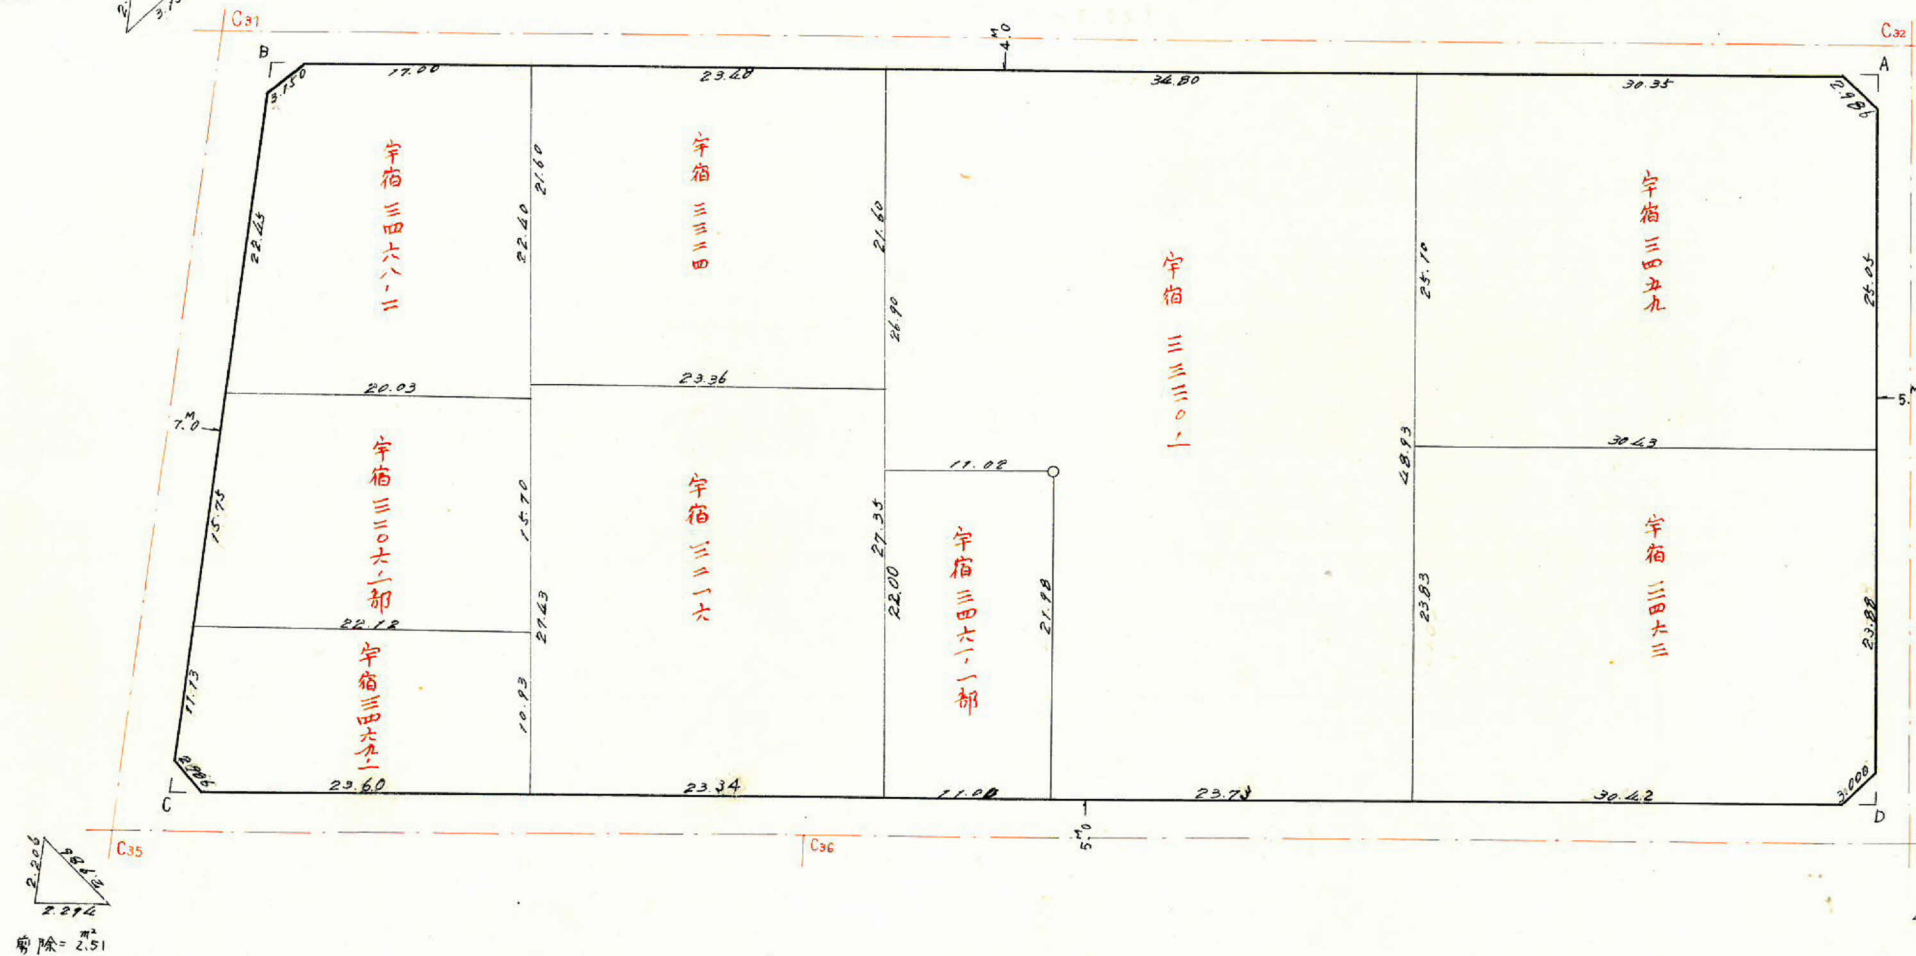
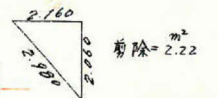
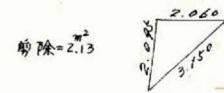


課長	係長	測量士	係

(分 筆 前)
 確定面積平面図 $S = \frac{1}{500}$


ブロック番号 紫原 65 号

新地名 町 丁目
 年 月 日

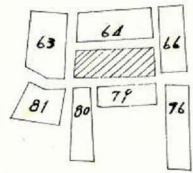

この図面等は、土地区画整理事業に関する参考資料として提供しています。
 ○図面等は換地処分時のものであり、現在の状況とは異なる場合があります。
 ○図面等によって、境界等が確定されるものではありません。

この図面等は、土地区画整理事業に関する参考資料として提供しています。
 ○図面等は換地処分時のものであり、現在の状況とは異なる場合があります。
 ○図面等によって、境界等が確定されるものではありません。

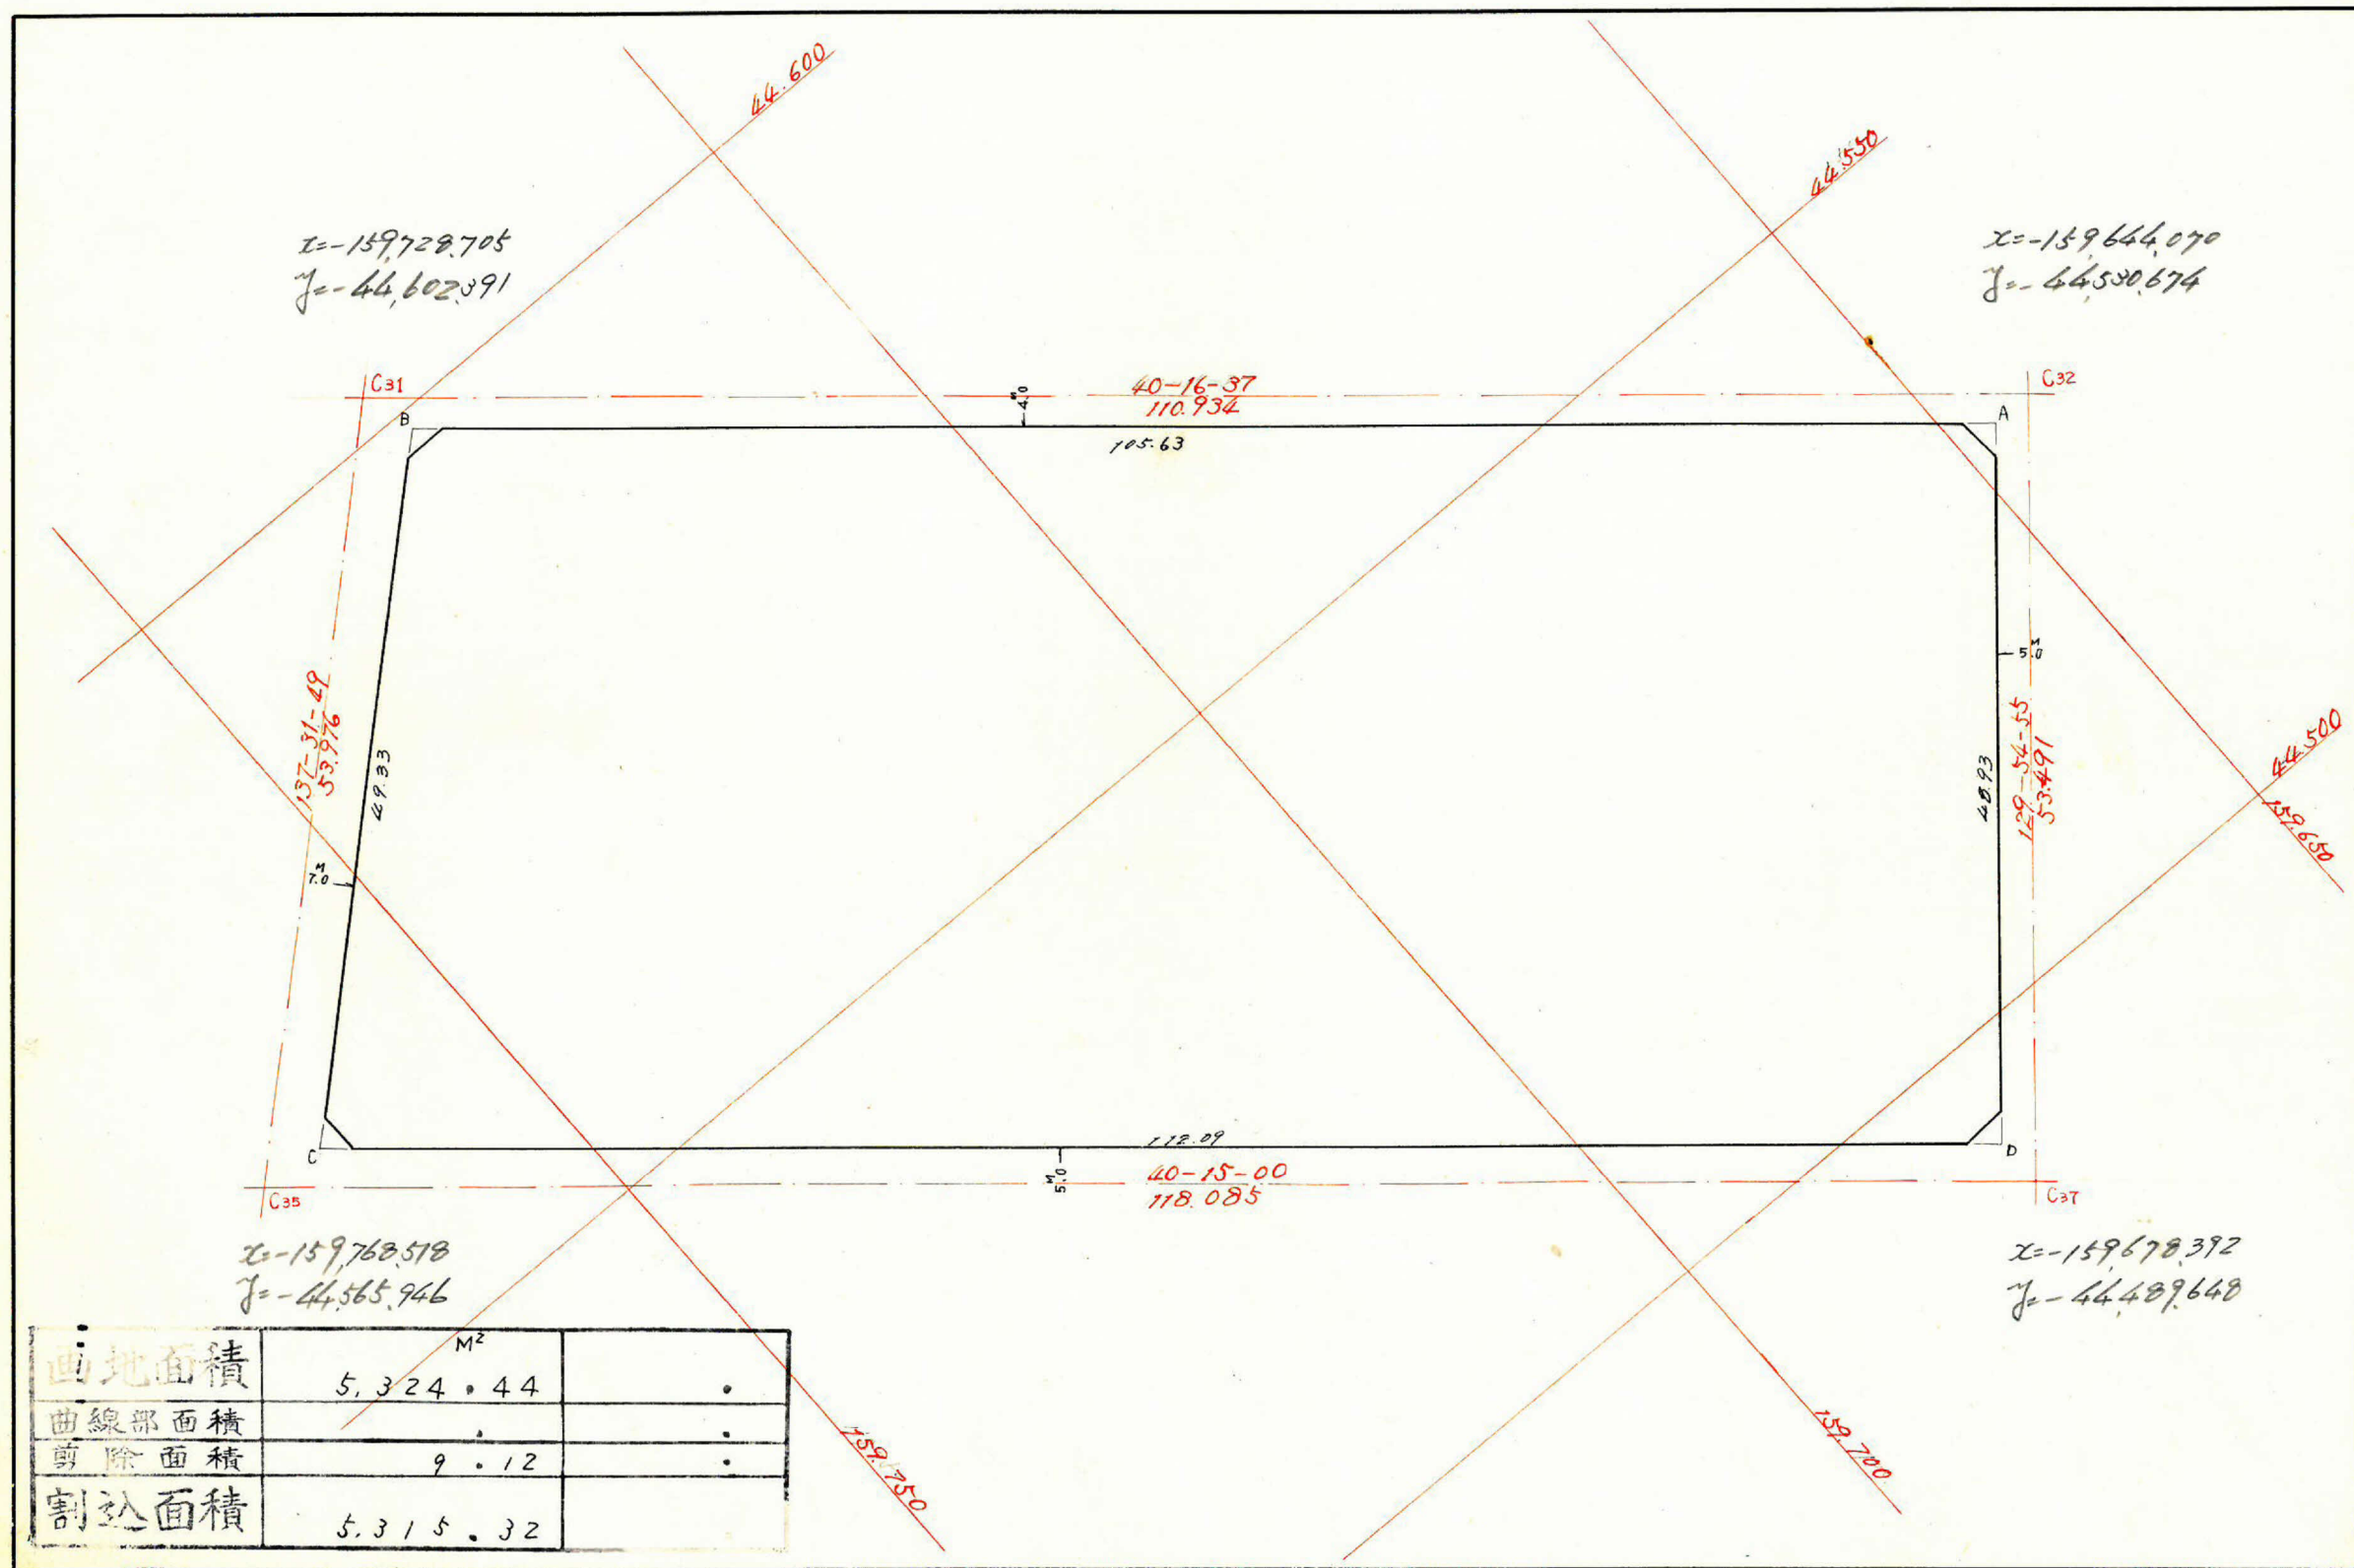

$x = -159,728.705$
 $y = 44,602.891$

$x = -159,644.070$
 $y = 44,530.674$

$x = -159,768.518$
 $y = 44,565.946$

$x = -159,678.392$
 $y = 44,489.648$


画地面積	M ²	
	5,324.44	.
曲線部面積	.	.
剪除面積	9.12	.
割込面積	5,315.32	.

課長	係長	測量士	係

(分筆前)
 確定面積平面図 $S = \frac{1}{500}$

ブロック番号 紫原 65 号

新地名 町 丁目
 年 月 日

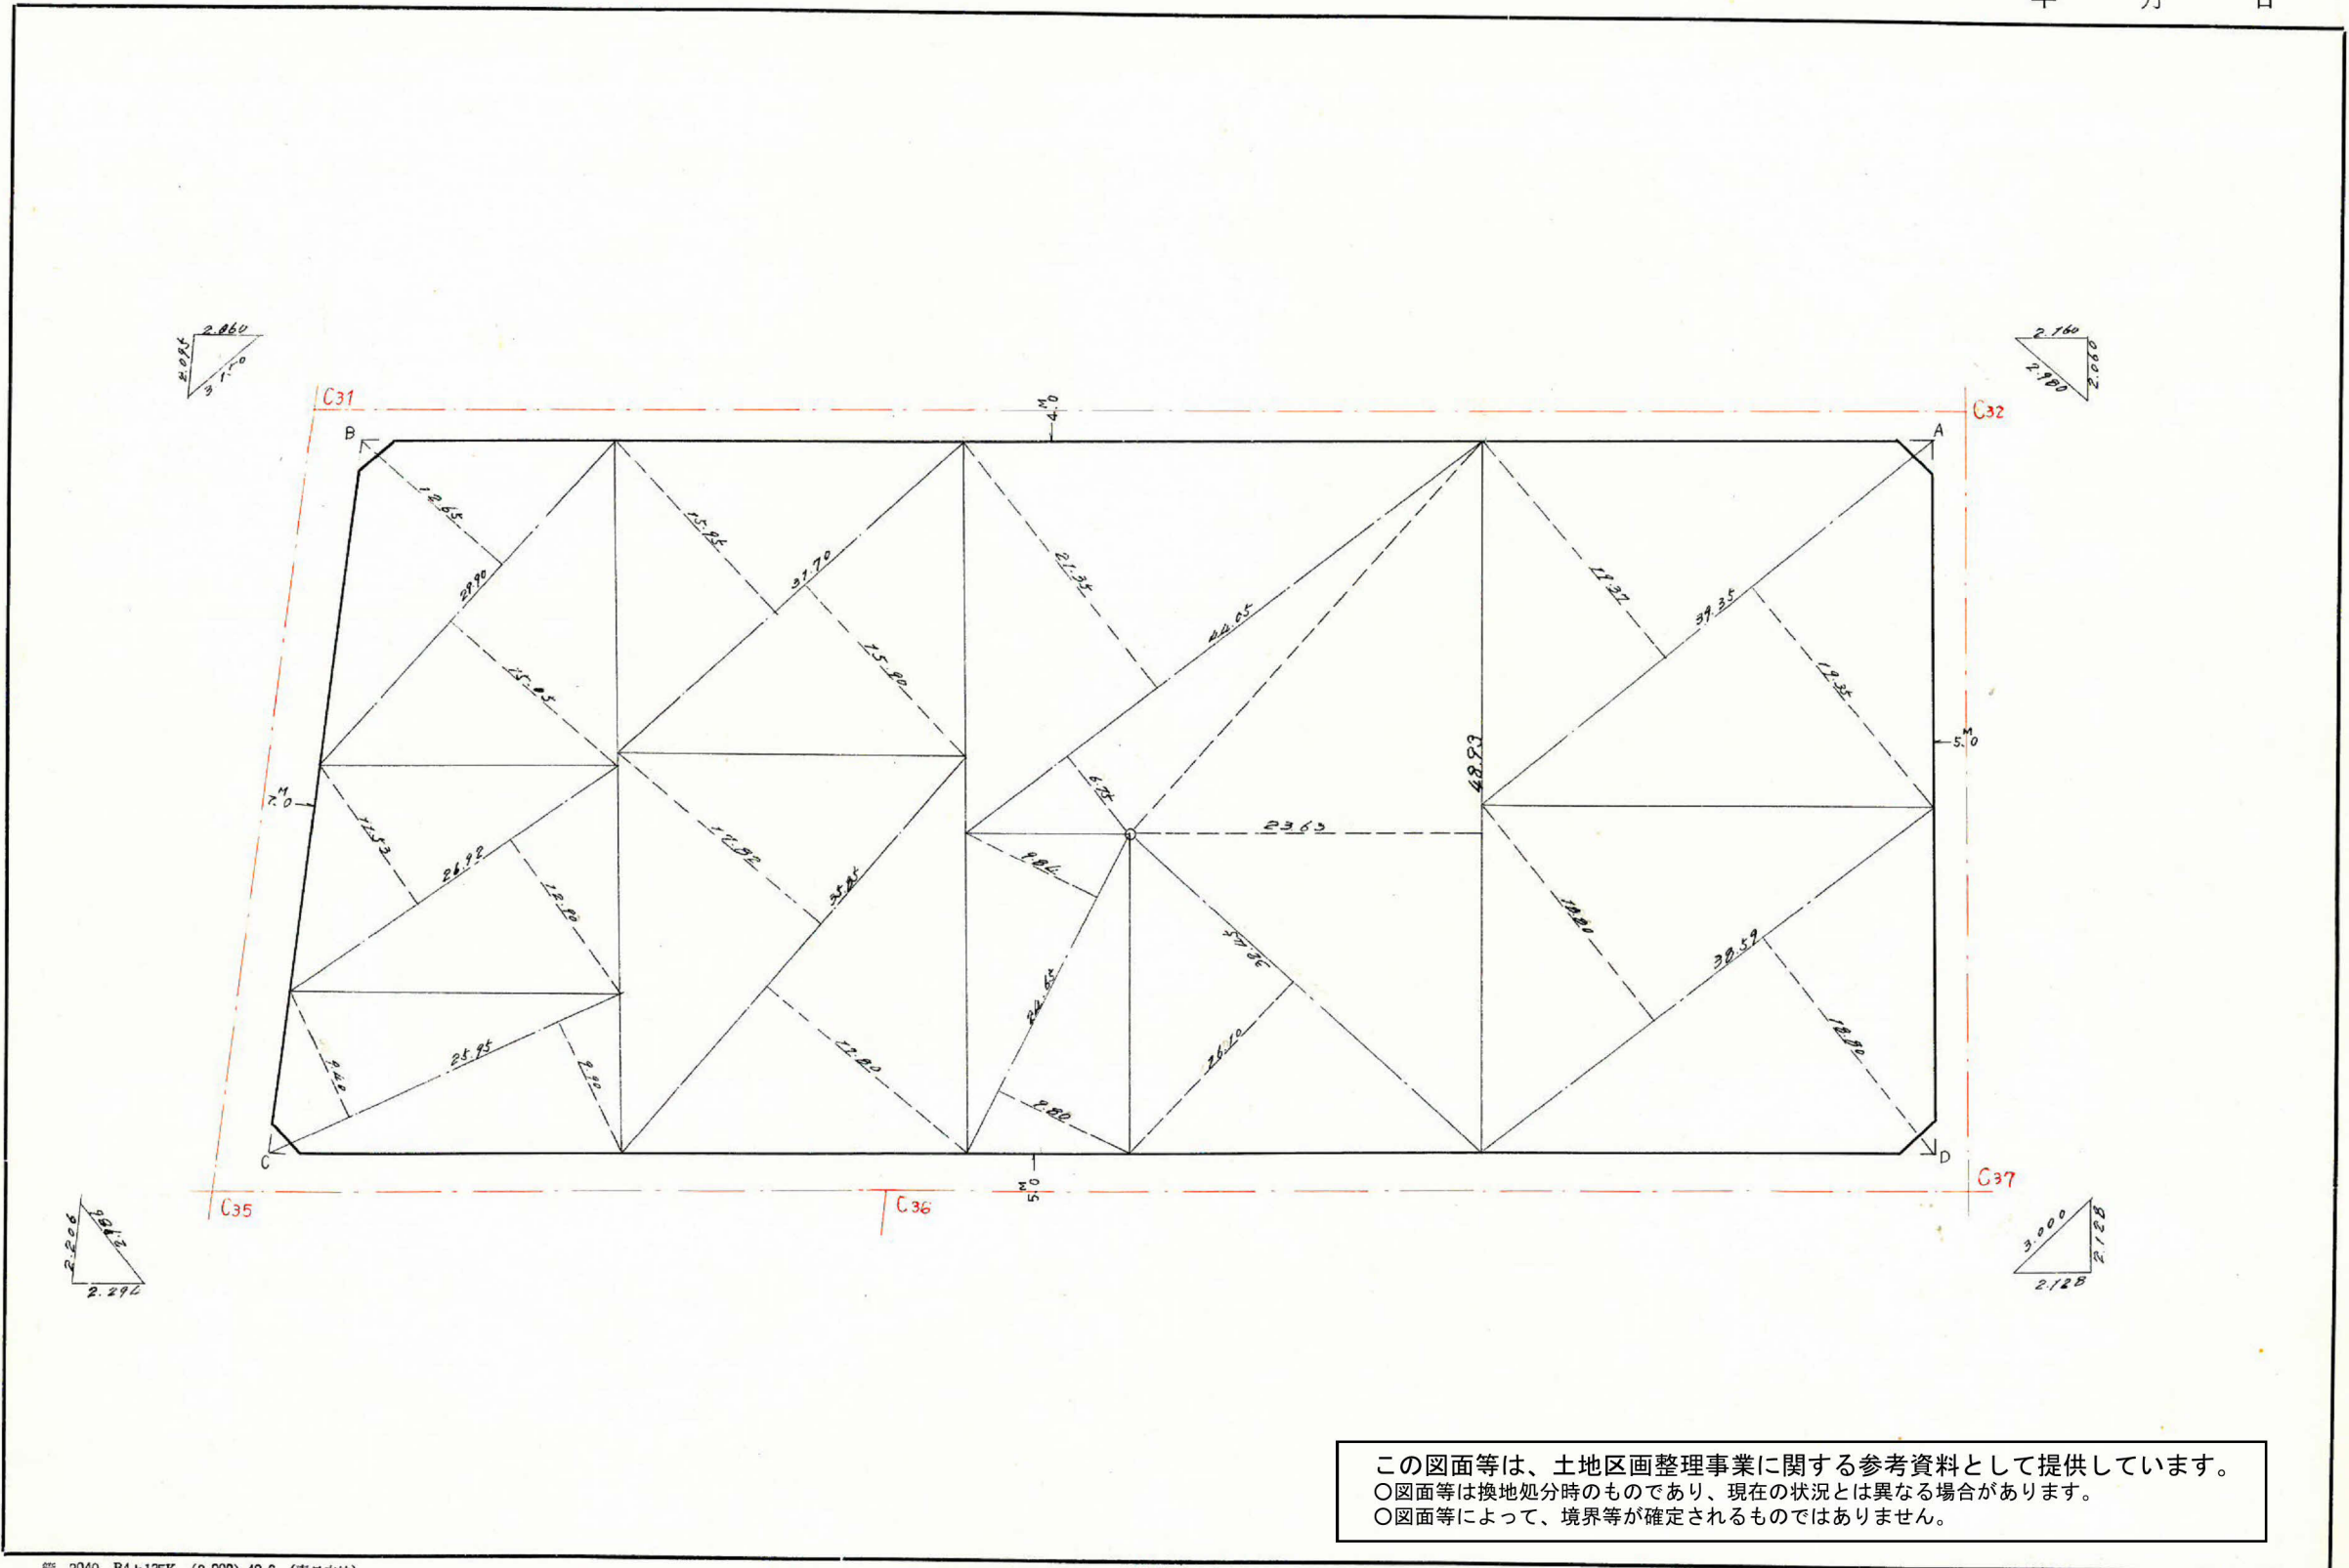

この図面等は、土地区画整理事業に関する参考資料として提供しています。
 ○図面等は換地処分時のものであり、現在の状況とは異なる場合があります。
 ○図面等によって、境界等が確定されるものではありません。