








課長	係長	測量士	係
----	----	-----	---

(分 筆 前) 確定面積平面図 $S = \frac{1}{500}$

ブロック番号 紫原 64 号


新地名 町 丁目
年 月 日

この図面等は、土地区画整理事業に関する参考資料として提供しています。
○図面等は換地処分時のものであり、現在の状況とは異なる場合があります。
○図面等によって、境界等が確定されるものではありません。

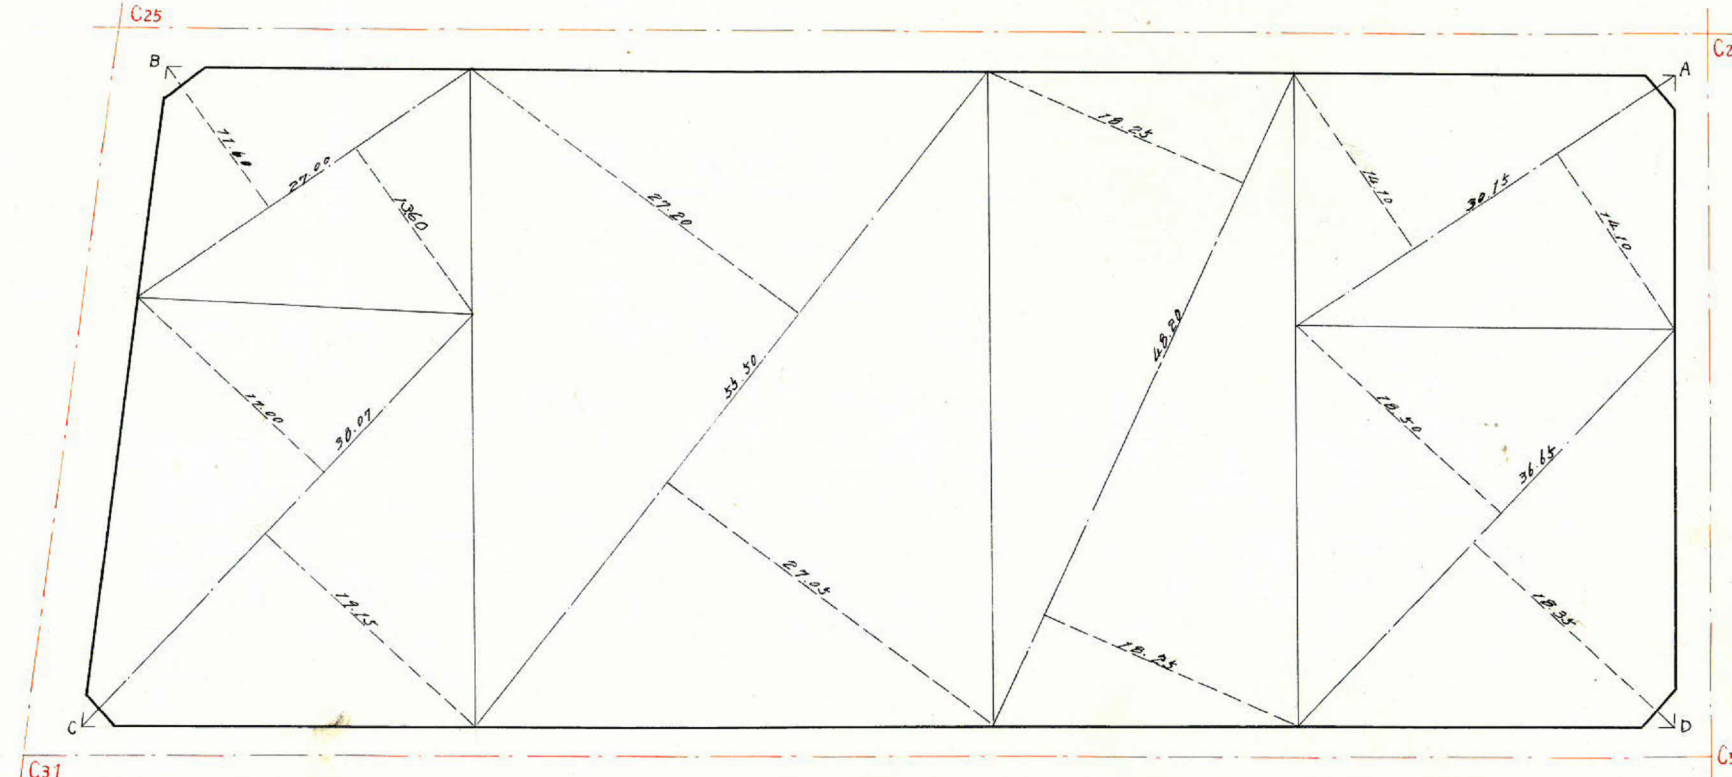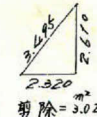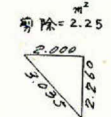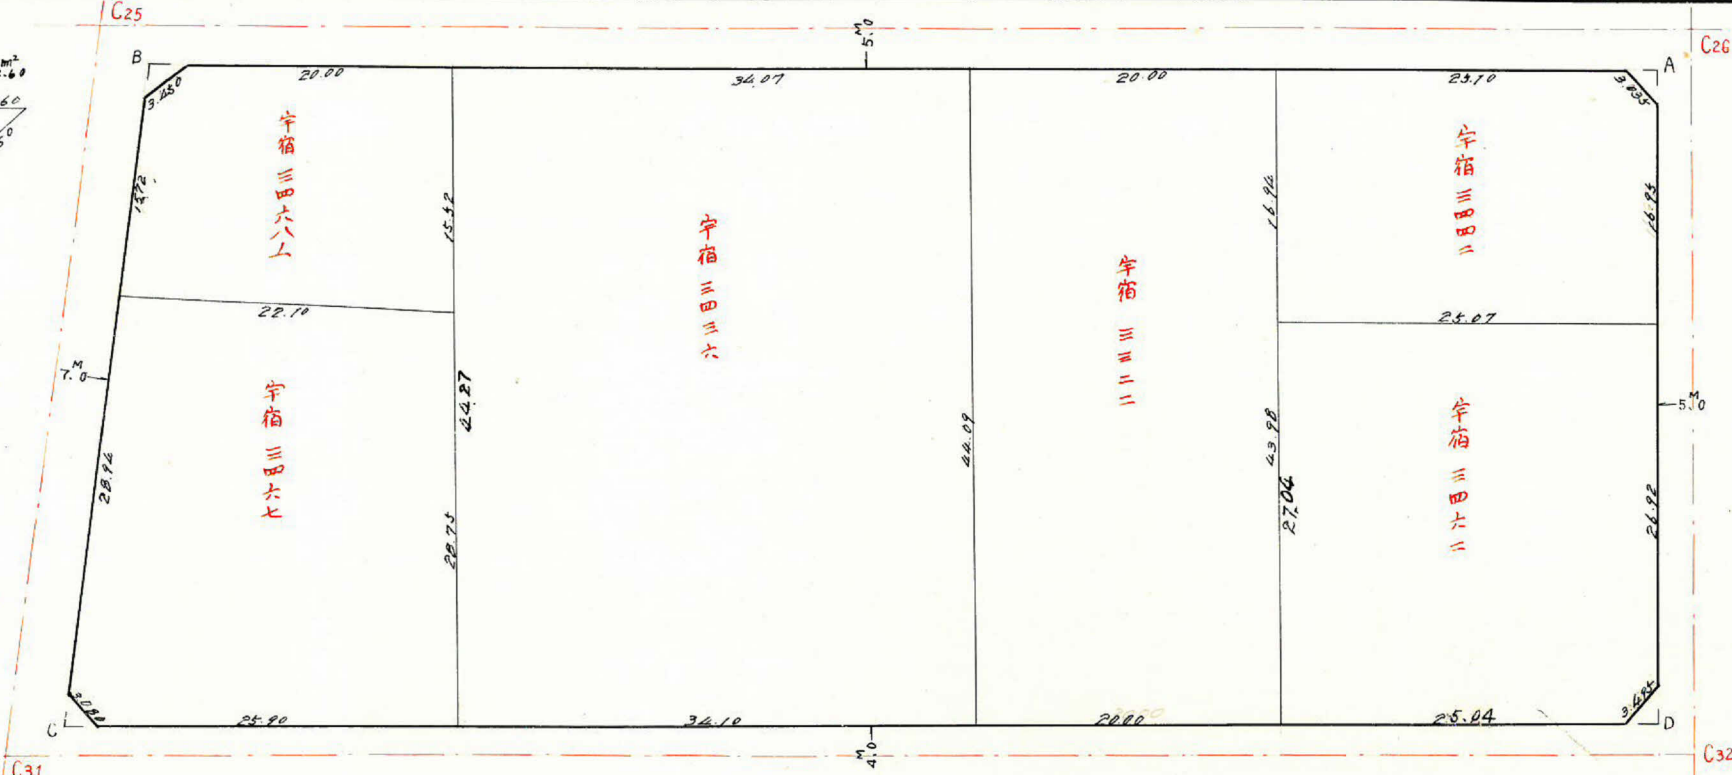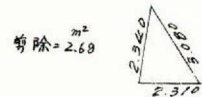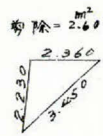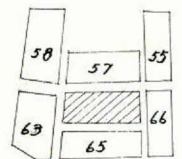

$x = -159692.355$
 $y = -44635.664$

$x = -159612.979$
 $y = 44567.958$

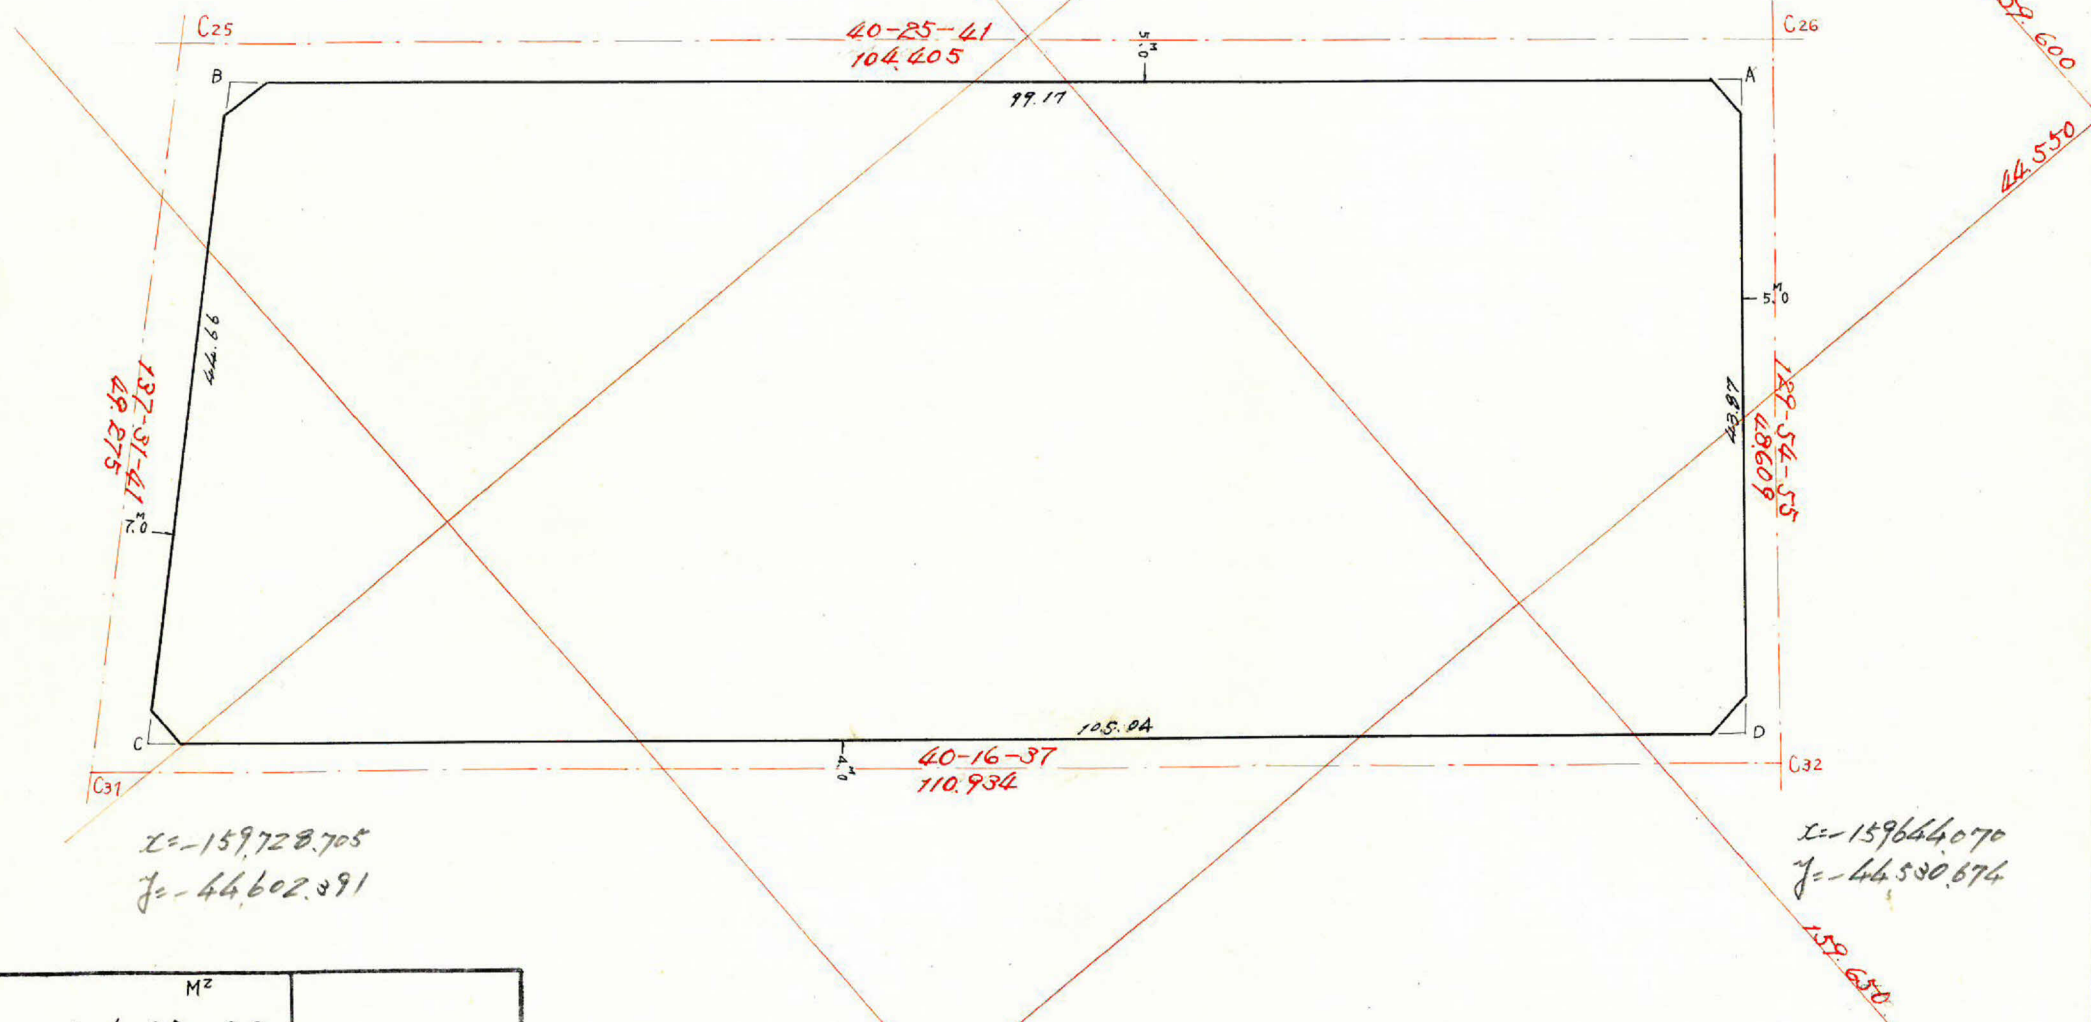

	M ²	
土地面積	4,500.28	.
曲線部面積	.	.
剪除面積	10.55	.
割込面積	4,489.73	.

この図面等は、土地区画整理事業に関する参考資料として提供しています。
 ○図面等は換地処分時のものであり、現在の状況とは異なる場合があります。
 ○図面等によって、境界等が確定されるものではありません。