

課長 係長 測量士 係


この図面等は、土地区画整理事業に関する参考資料として提供しています。
 ○図面等は換地処分時のものであり、現在の状況とは異なる場合があります。
 ○図面等によって、境界等が確定されるものではありません。

(分 筆 前)

確定面積平面図 $S = \frac{1}{500}$

ブロック番号 紫原 66 号

新地名 町 丁目
 年 月 日

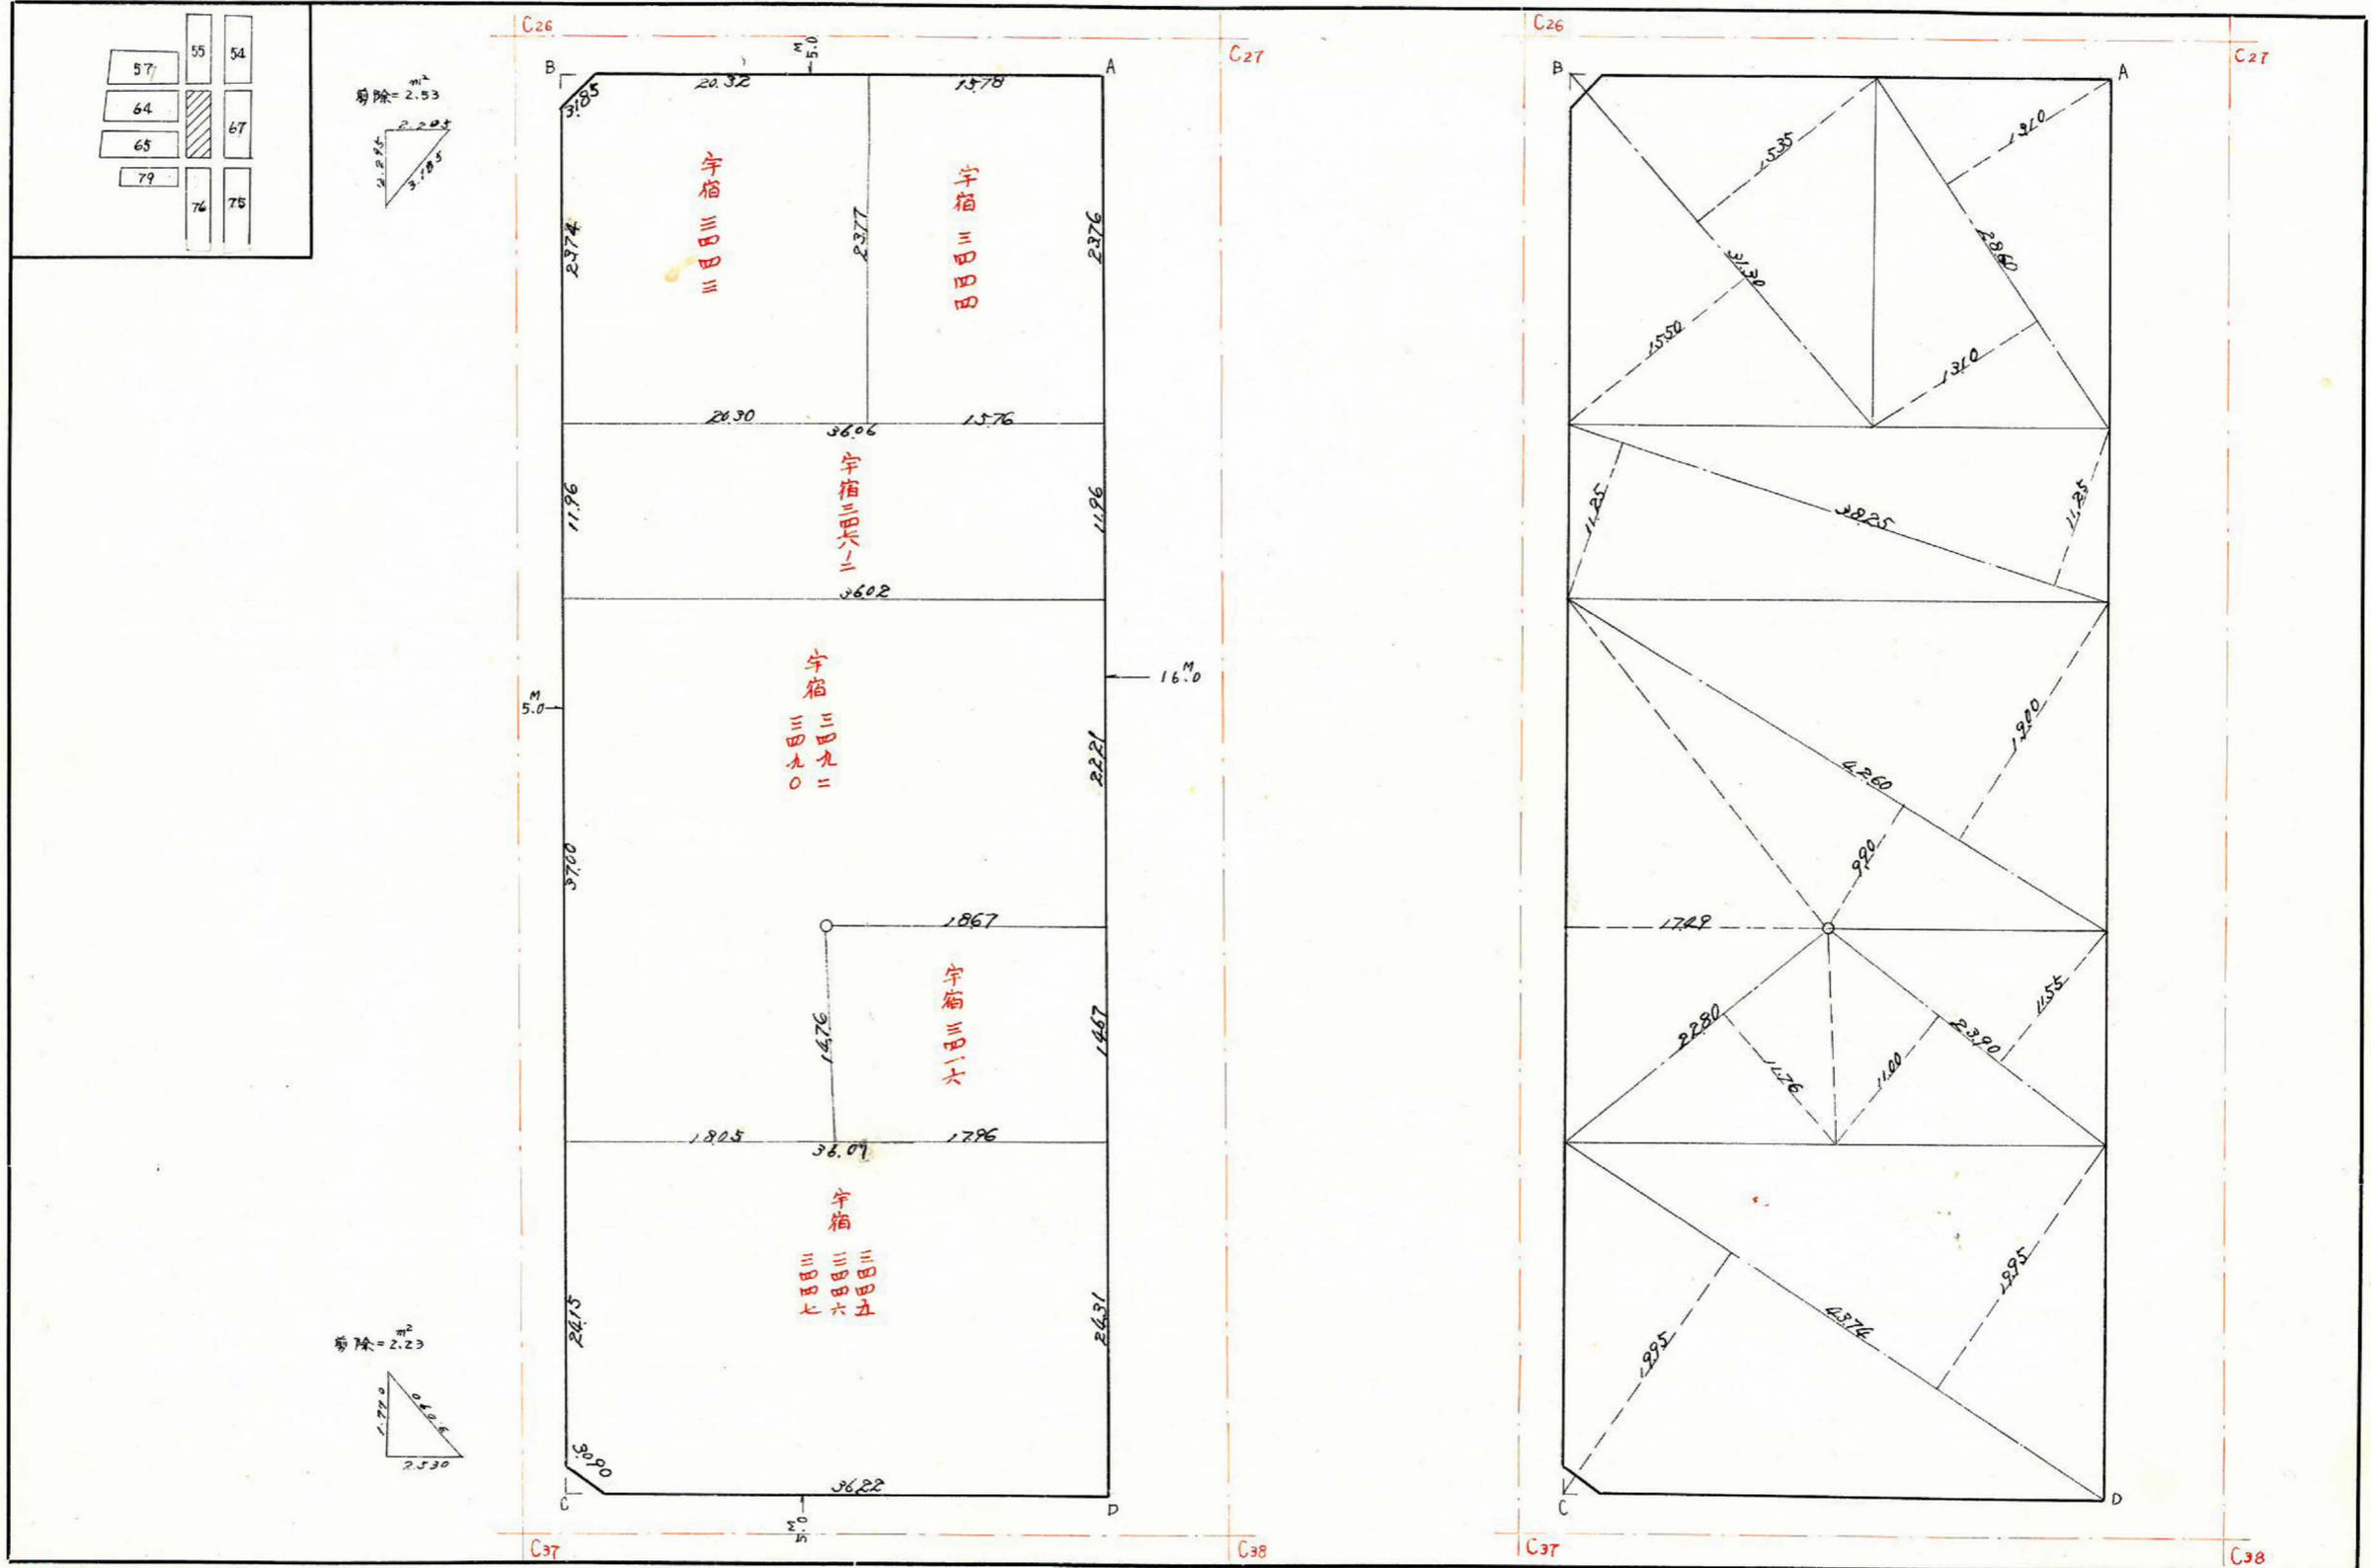

この図面等は、土地区画整理事業に関する参考資料として提供しています。
 ○図面等は換地処分時のものであり、現在の状況とは異なる場合があります。
 ○図面等によって、境界等が確定されるものではありません。

$x = -159612.877$
 $y = -44567.958$

$x = -159577.168$
 $y = -44587.535$

画地面積	M ²	
	3,503.05	.
曲線部面積	.	.
剪除面積	4.76	.
割込面積	3,498.29	.

$x = -159678.392$
 $y = -44489.648$

$x = -159642.492$
 $y = -44459.257$

