

課長 係長 測量士 係





この図面等は、土地区画整理事業に関する参考資料として提供しています。
 ○図面等は換地処分時のものであり、現在の状況とは異なる場合があります。
 ○図面等によって、境界等が確定されるものではありません。

(分筆前) 確定面積平面図 S = 1/500

ブロック番号 紫原 55 号

新地名 町 丁目
 年 月 日

44	45	46
56	54	
57	66	67
64		
65		

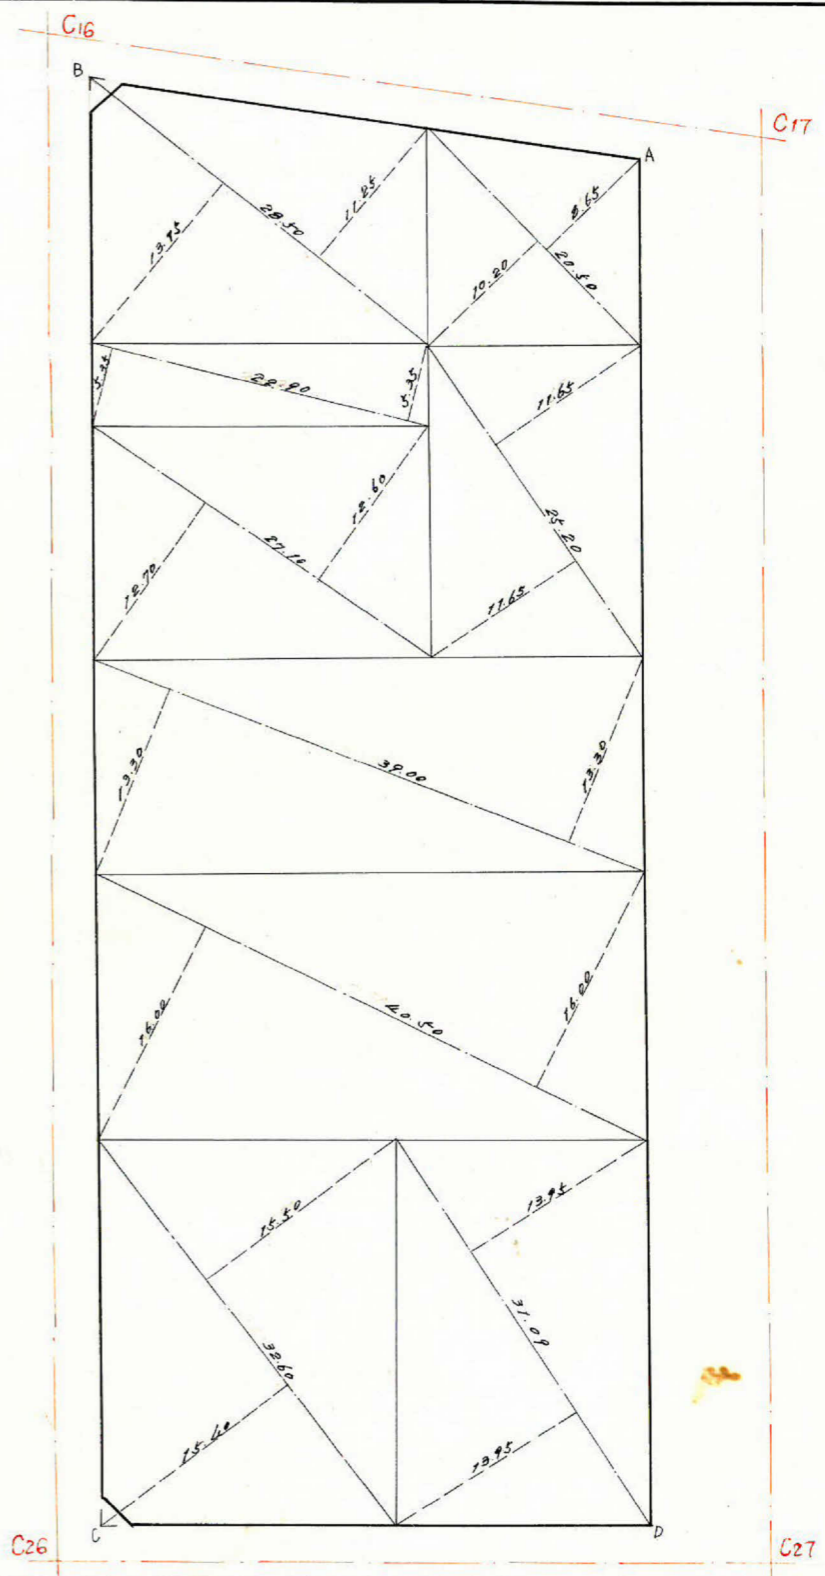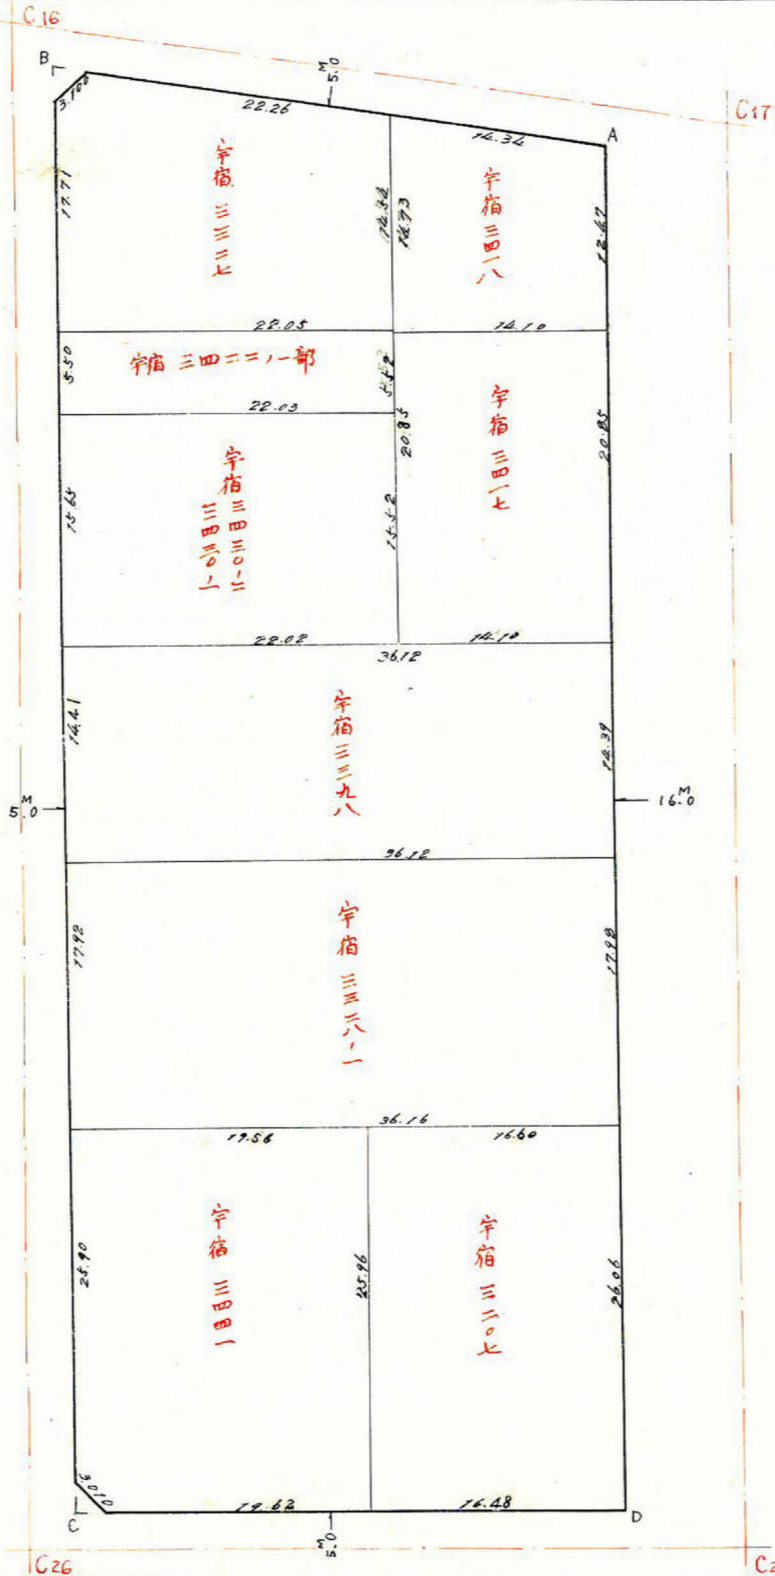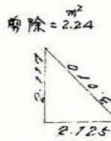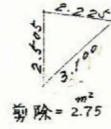

この図面等は、土地区画整理事業に関する参考資料として提供しています。
 ○図面等は換地処分時のものであり、現在の状況とは異なる場合があります。
 ○図面等によって、境界等が確定されるものではありません。

