


課長	係長	測量士	係


(分筆前)
 確定面積平面図 $S = \frac{1}{500}$

ブロック番号 **紫原** **56** 号

新地名 町 丁目
 年 月 日

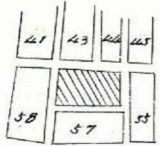


剪除 = 2.67

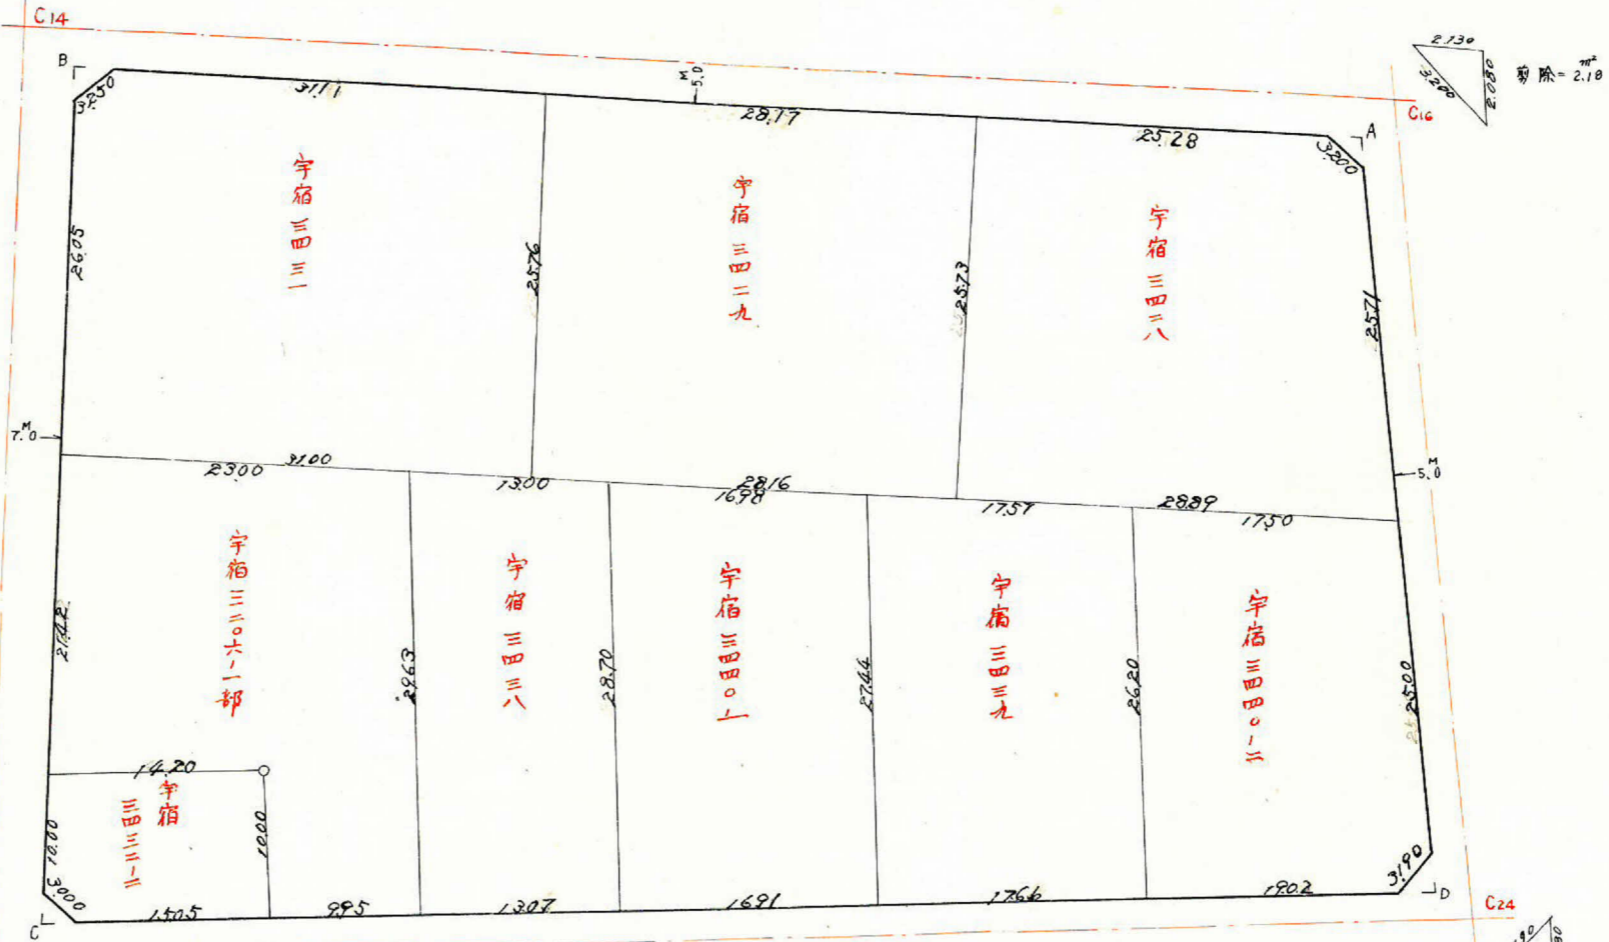

剪除 = 2.18



剪除 = 2.42

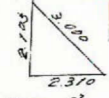


剪除 = 2.77



この図面等は、土地区画整理事業に関する参考資料として提供しています。
 ○図面等は換地処分時のものであり、現在の状況とは異なる場合があります。
 ○図面等によって、境界等が確定されるものではありません。

この図面等は、土地区画整理事業に関する参考資料として提供しています。
 ○図面等は換地処分時のものであり、現在の状況とは異なる場合があります。
 ○図面等によって、境界等が確定されるものではありません。

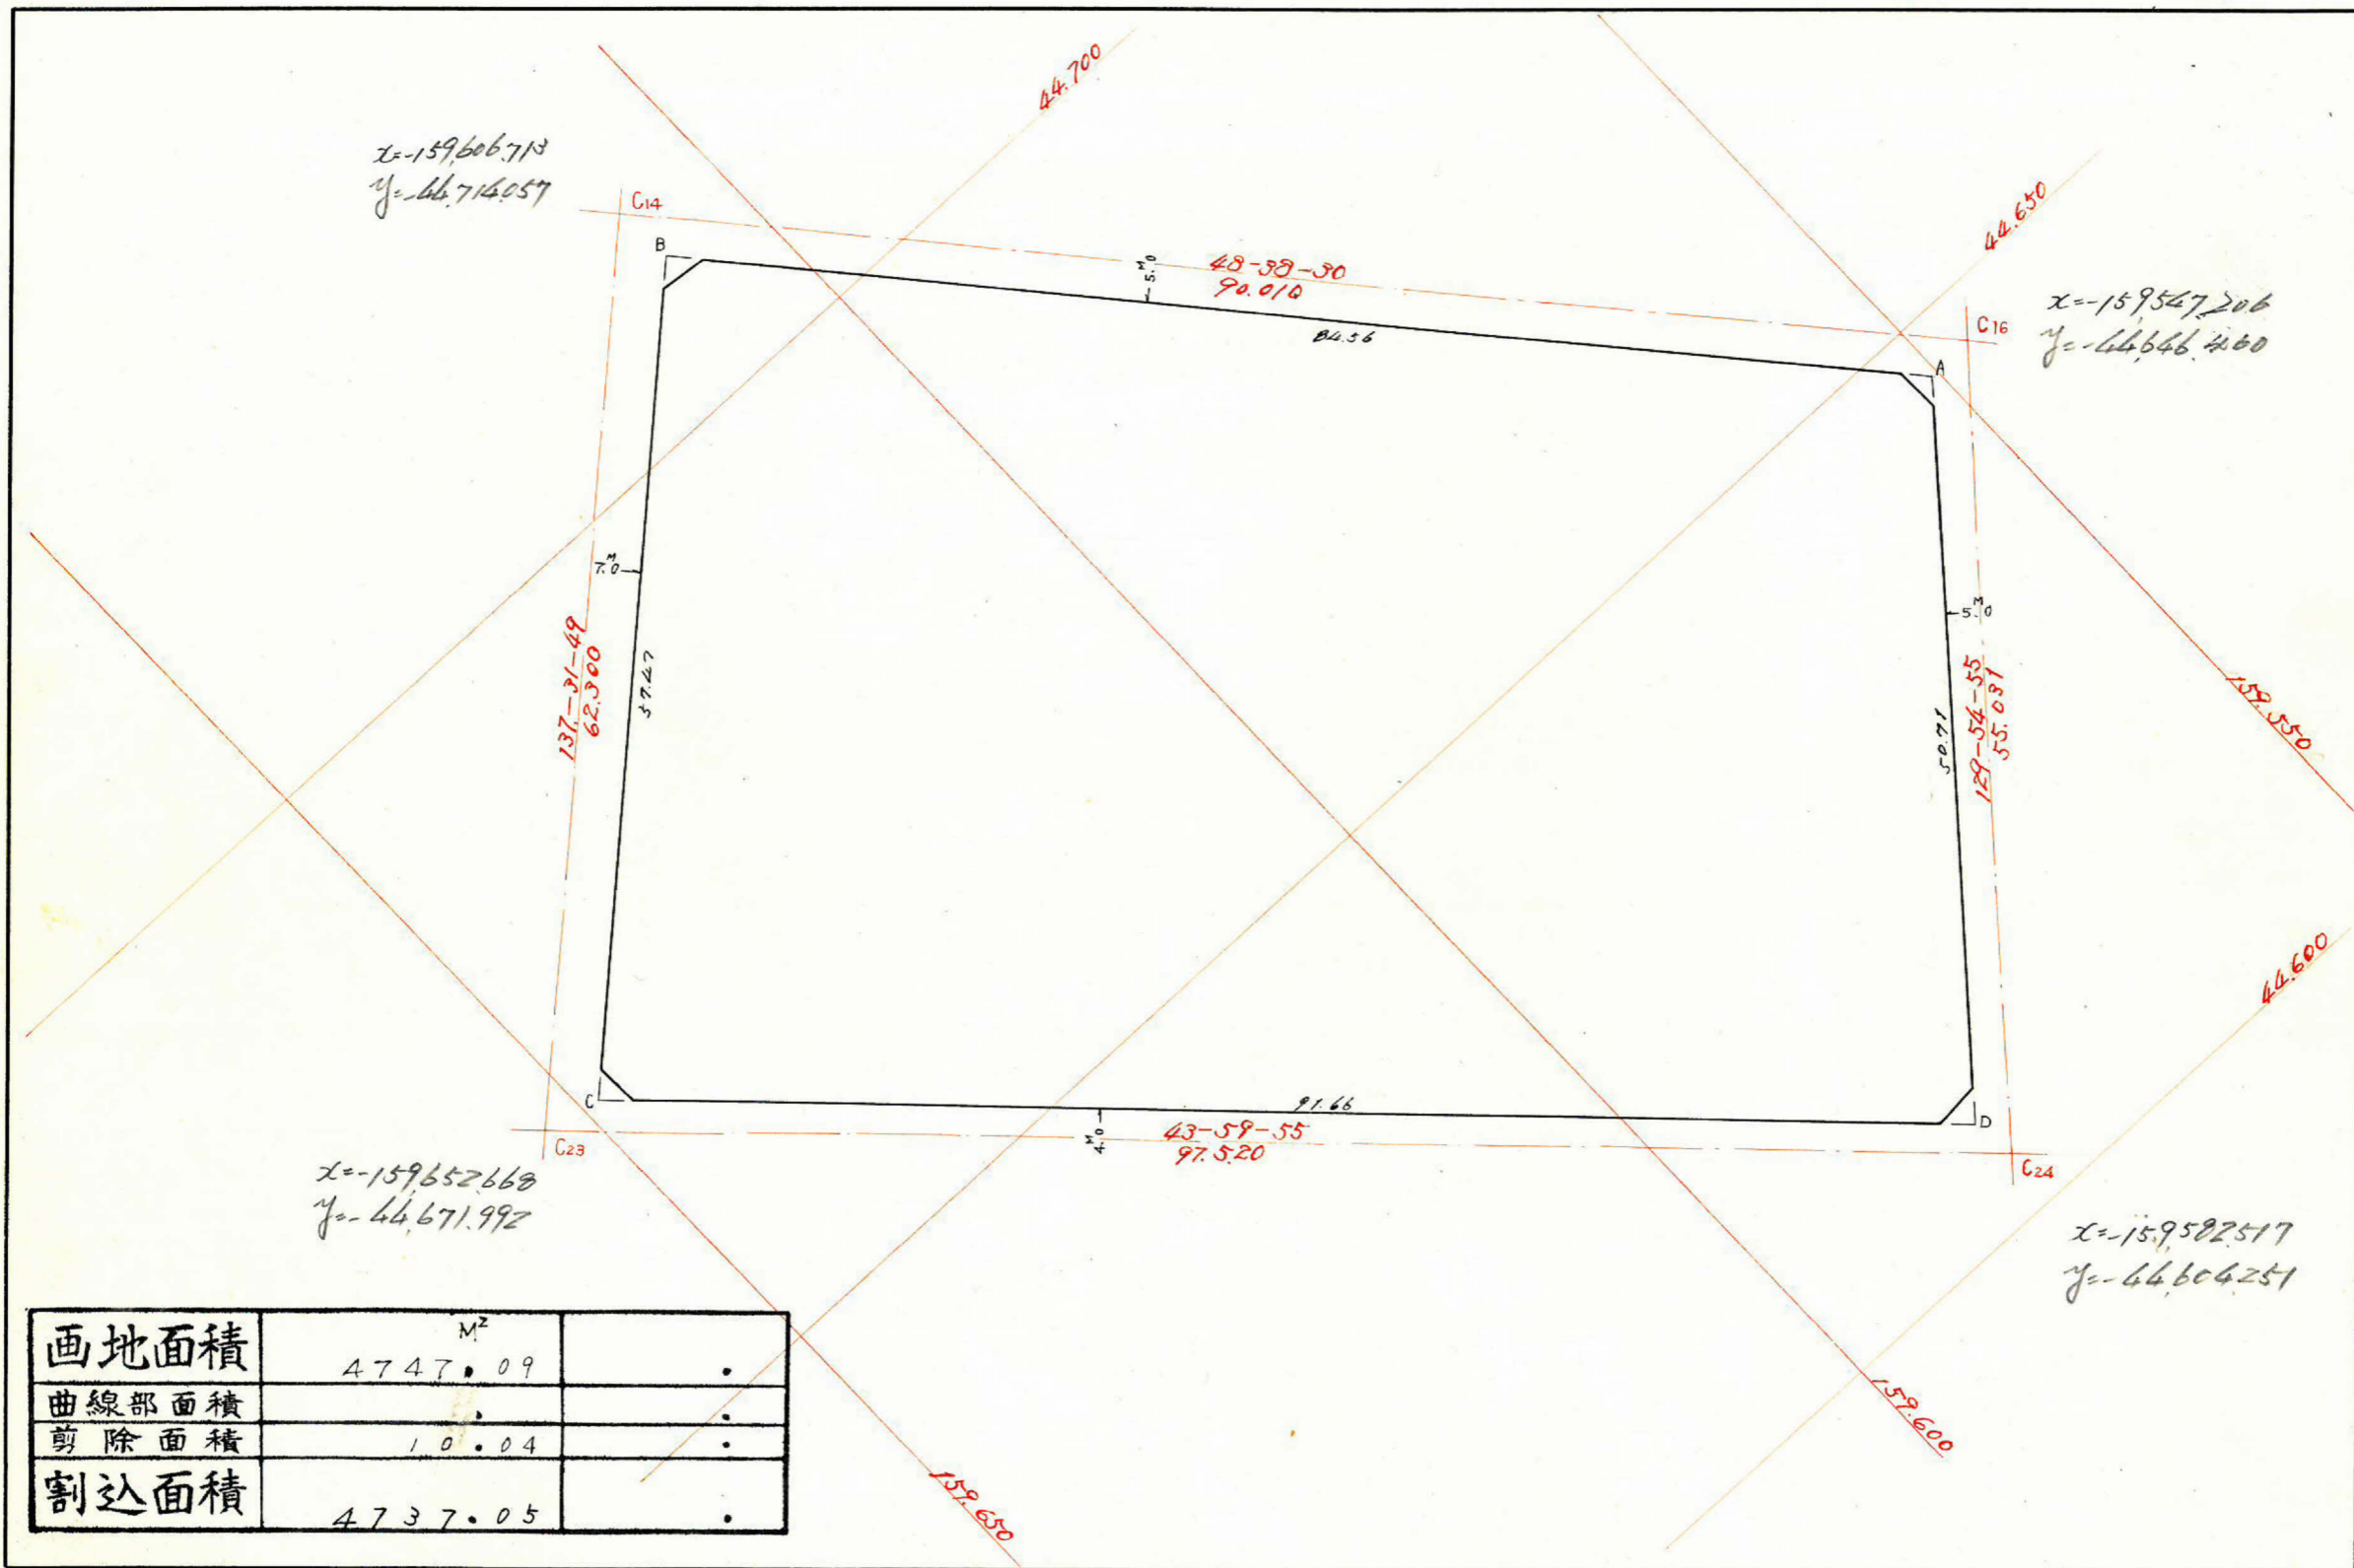






画地面積	M ²	
	4747.09	.
曲線部面積	.	.
剪除面積	10.04	.
割込面積	4737.05	.

課長	係長	測量士	係

(分 筆 前)
 確定面積平面図 $S = \frac{1}{500}$

ブロック番号 紫原 56 号

新地名 町 丁目
 年 月 日

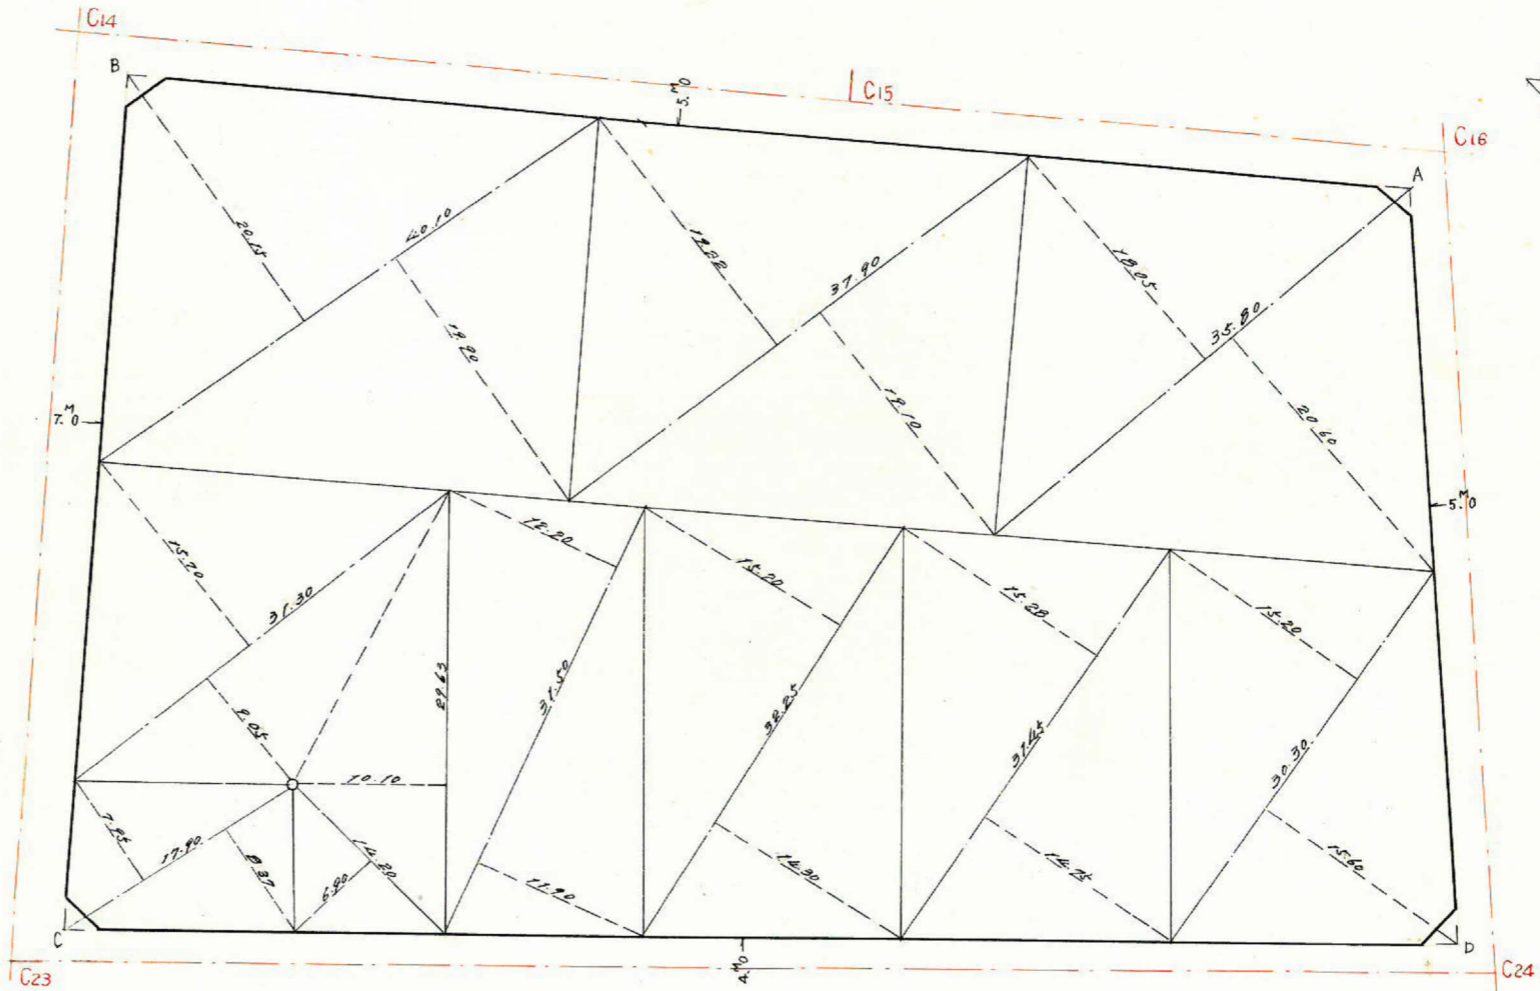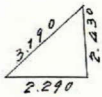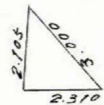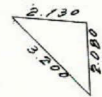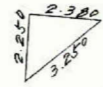

この図面等は、土地区画整理事業に関する参考資料として提供しています。
 ○図面等は換地処分時のものであり、現在の状況とは異なる場合があります。
 ○図面等によって、境界等が確定されるものではありません。