
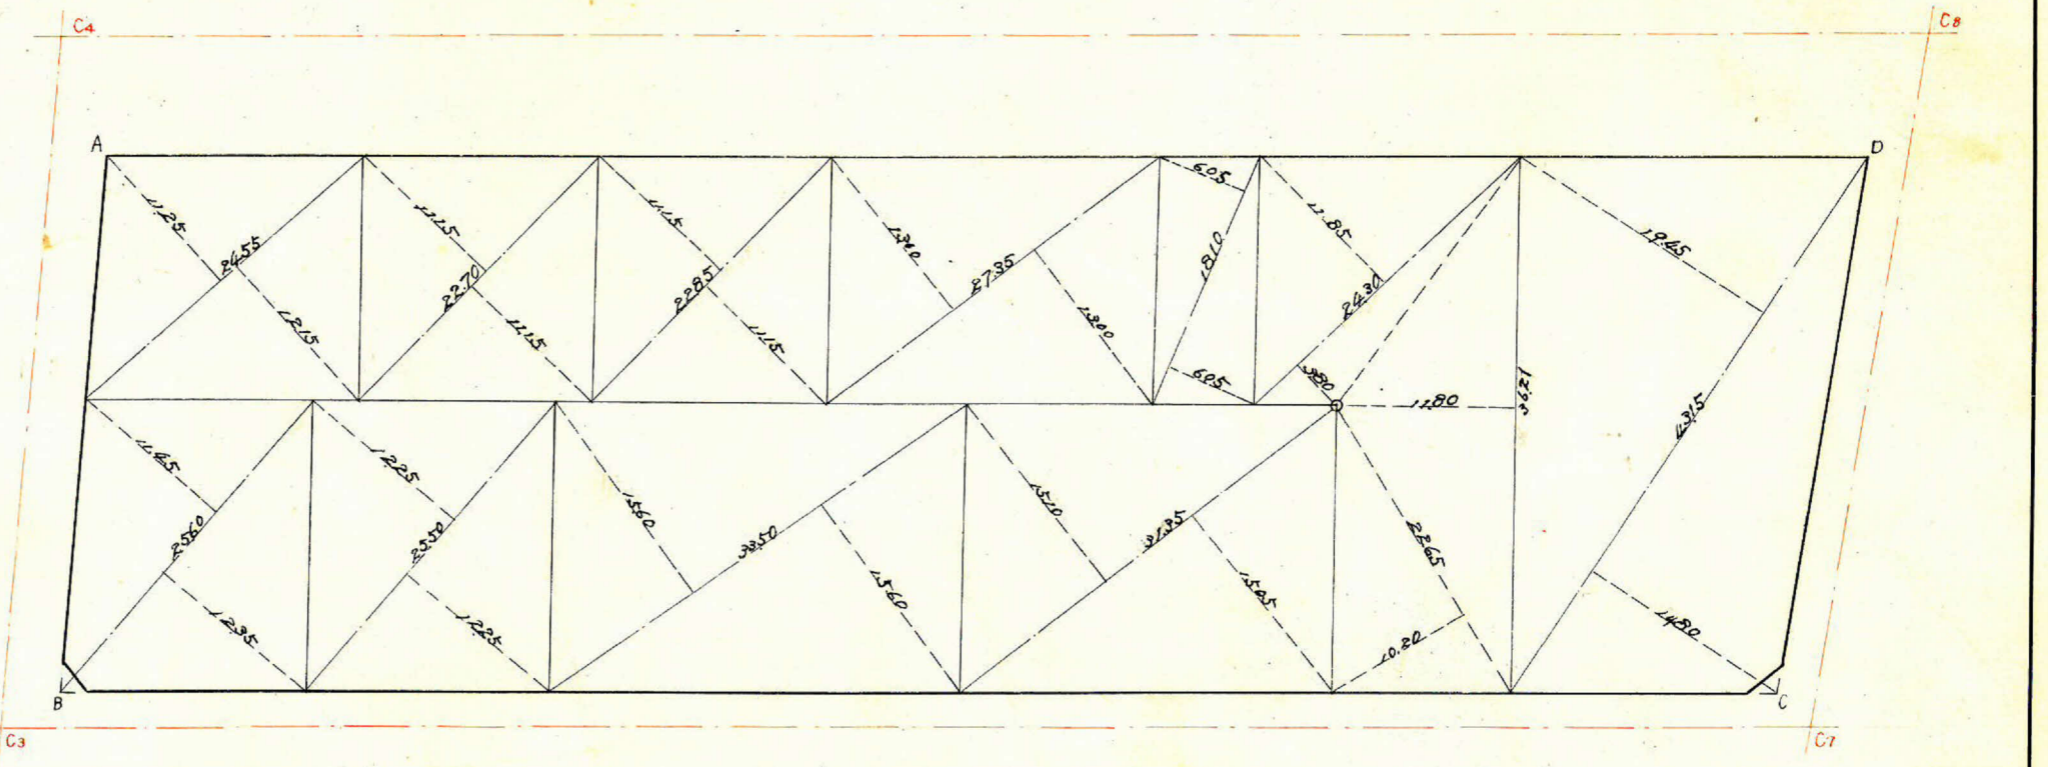
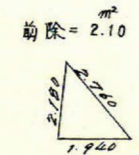
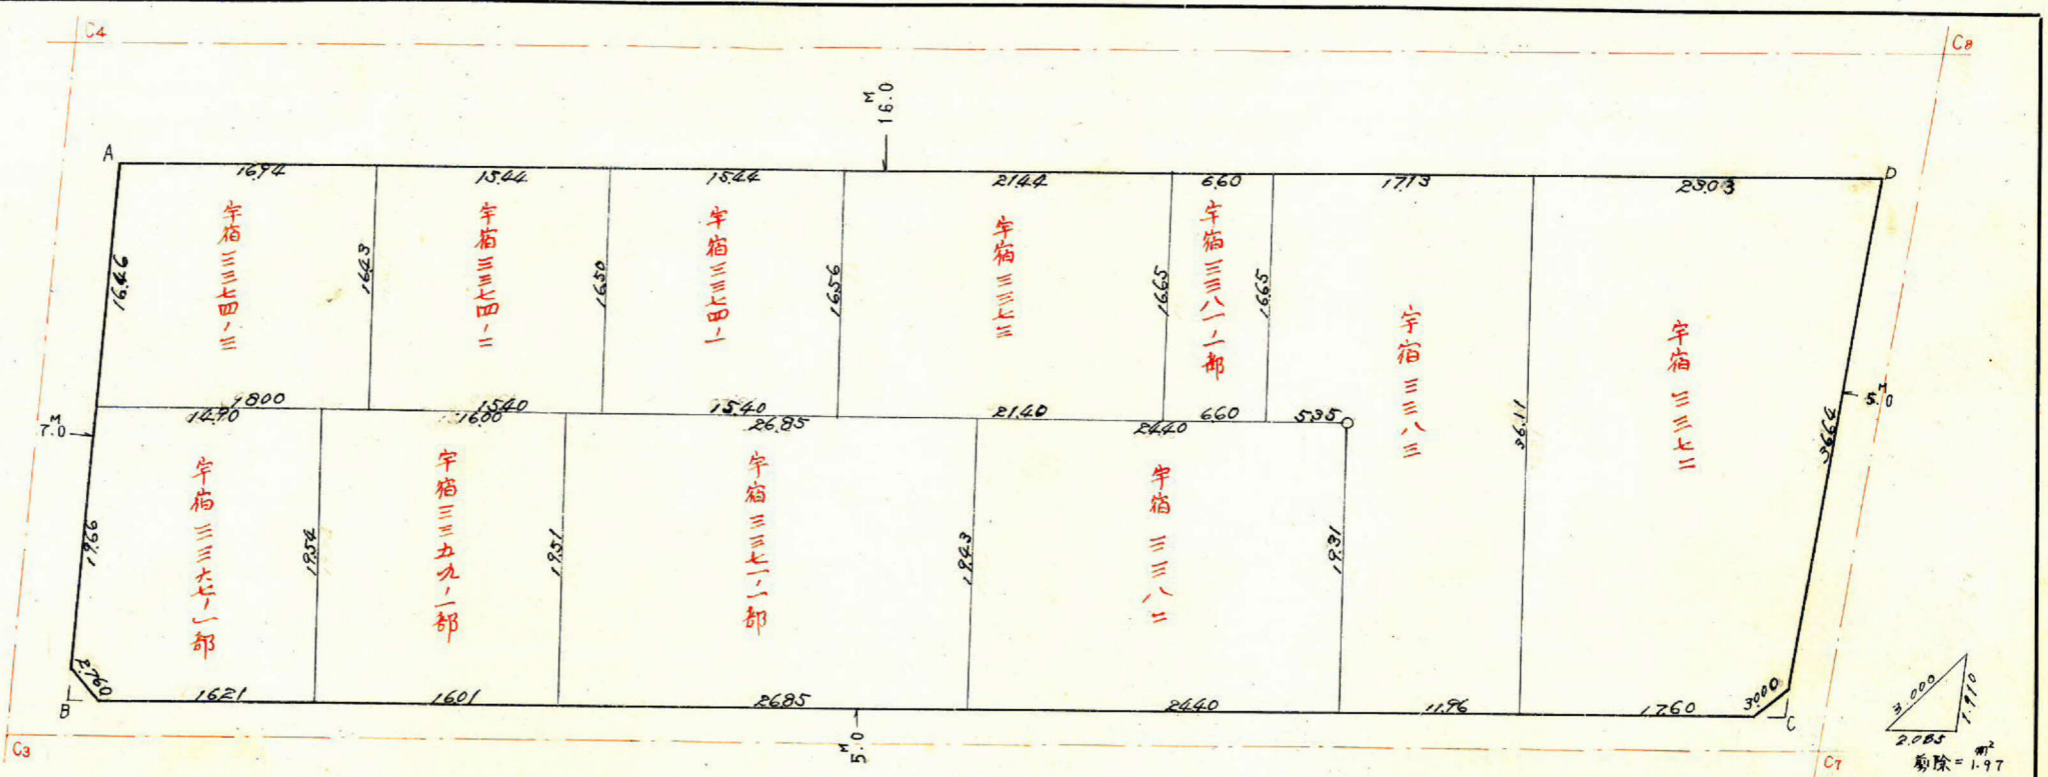



課長係長測量士係
 この図面等は、土地区画整理事業に関する参考資料として提供しています。
 ○図面等は換地処分時のものであり、現在の状況とは異なる場合があります。
 ○図面等によって、境界等が確定されるものではありません。

(分筆前)
 確定面積平面図 S = 1/500

ブロック番号 紫原 34 号

新地名 町 丁目
 年 月 日

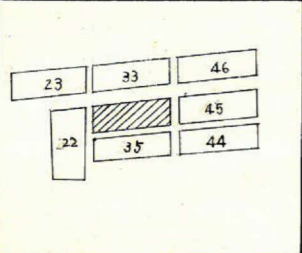

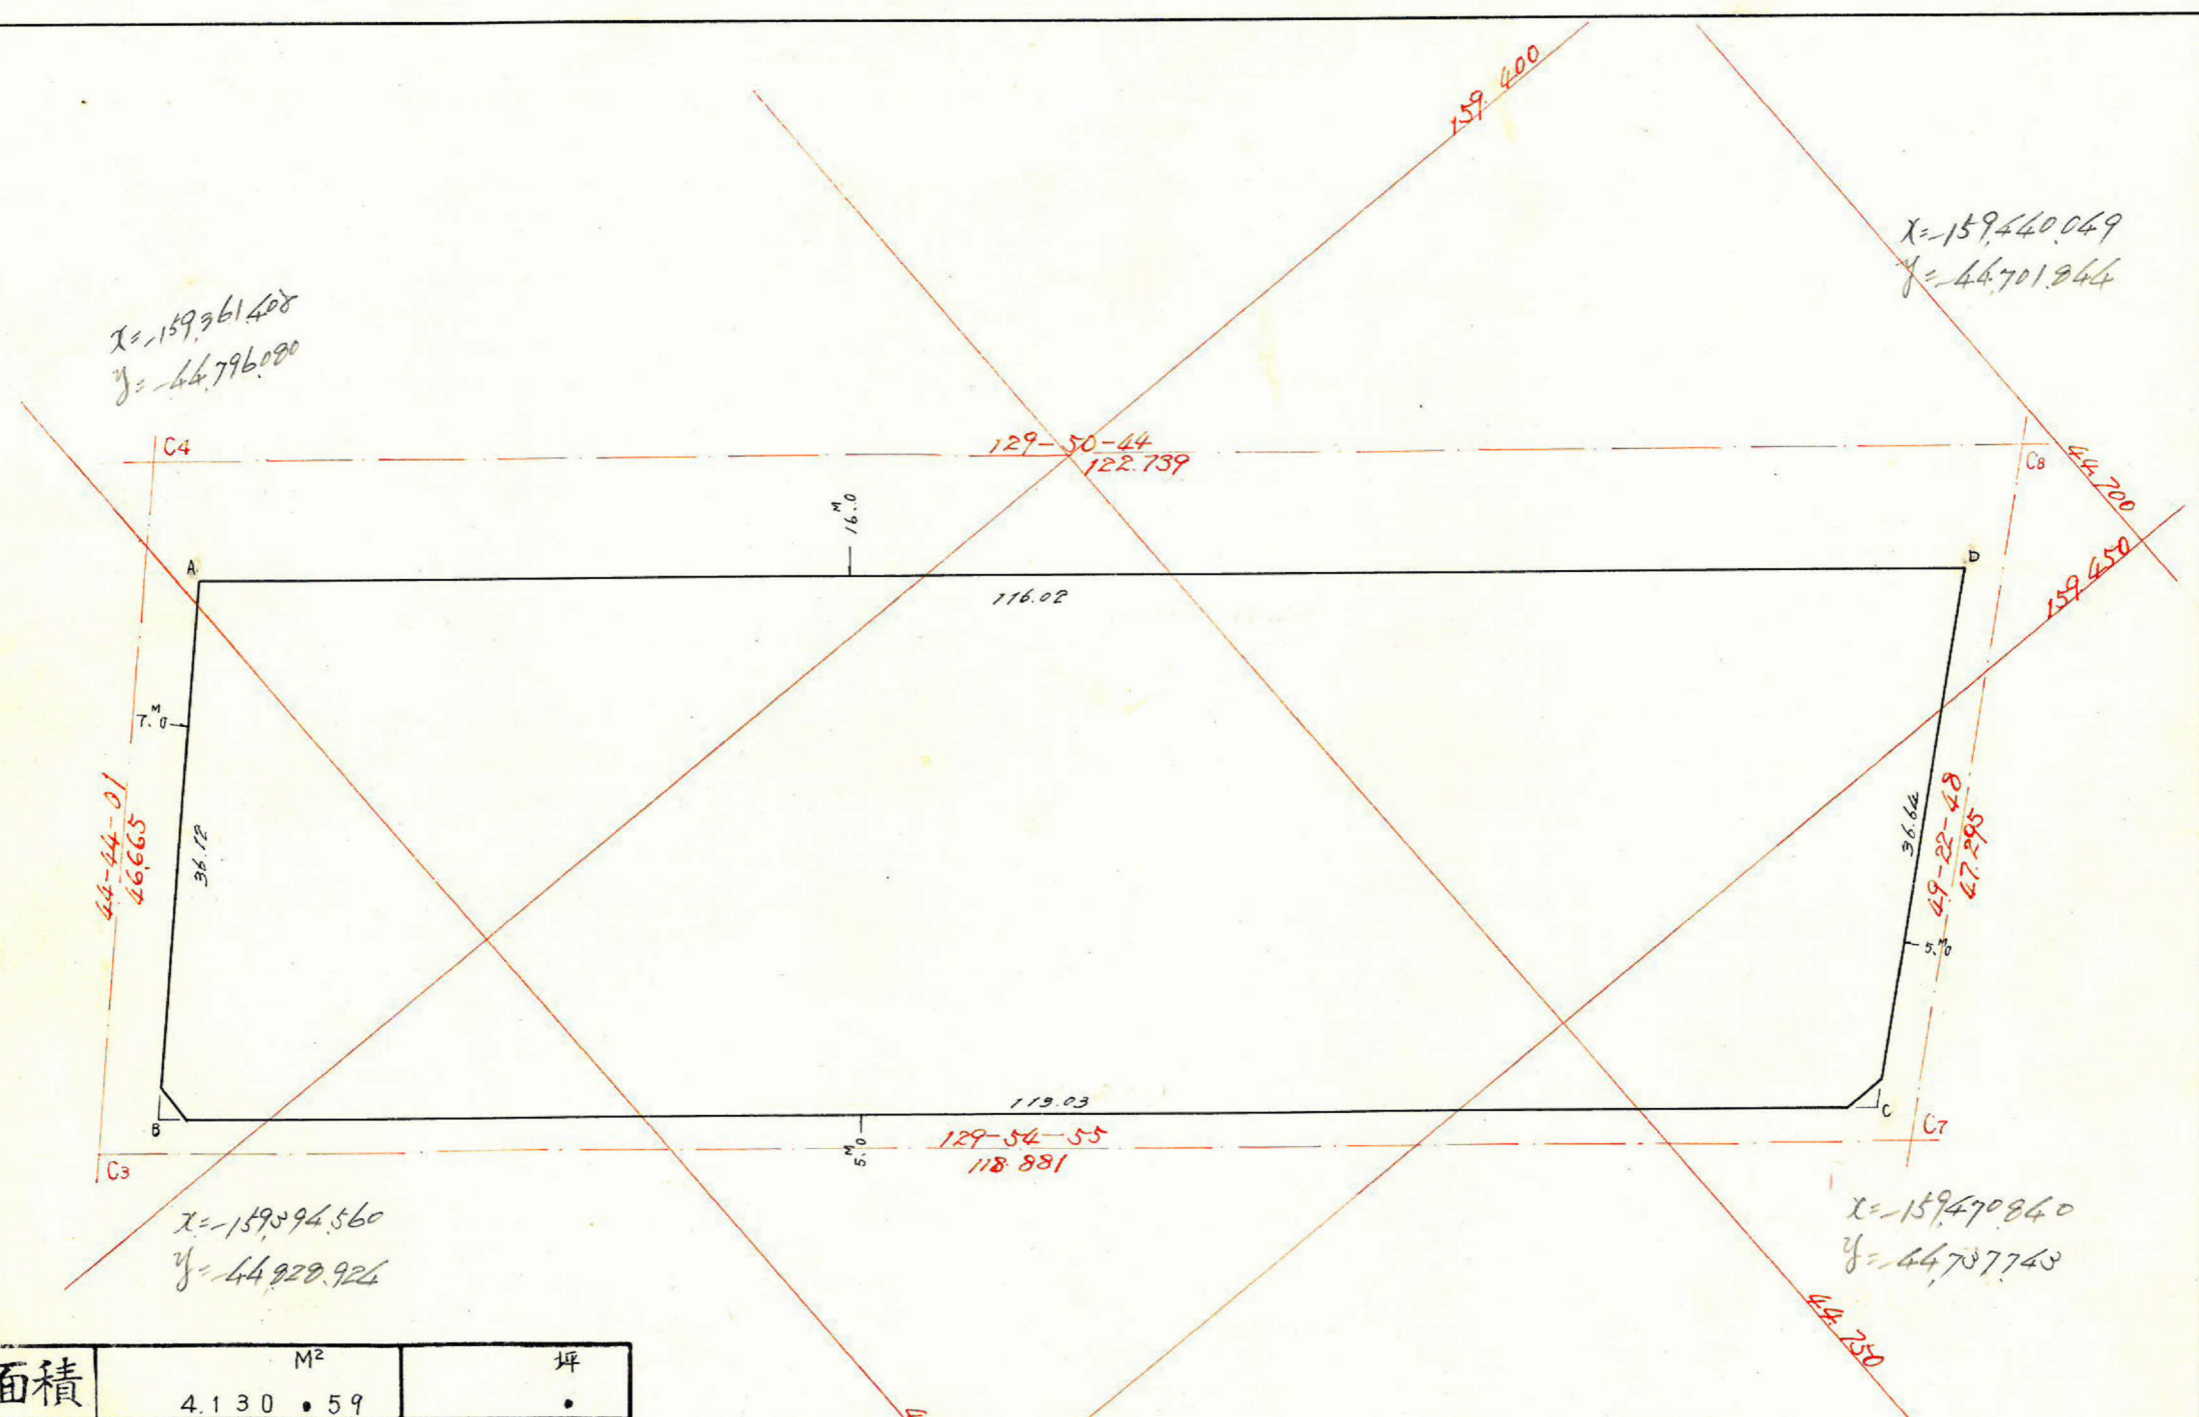

画地面積	M ²	坪
画地面積	4,130.59	.
曲線部面積	.	.
剪除面積	4.07	.
割込面積	4,126.52	.

この図面等は、土地区画整理事業に関する参考資料として提供しています。
 ○図面等は換地処分時のものであり、現在の状況とは異なる場合があります。
 ○図面等によって、境界等が確定されるものではありません。